


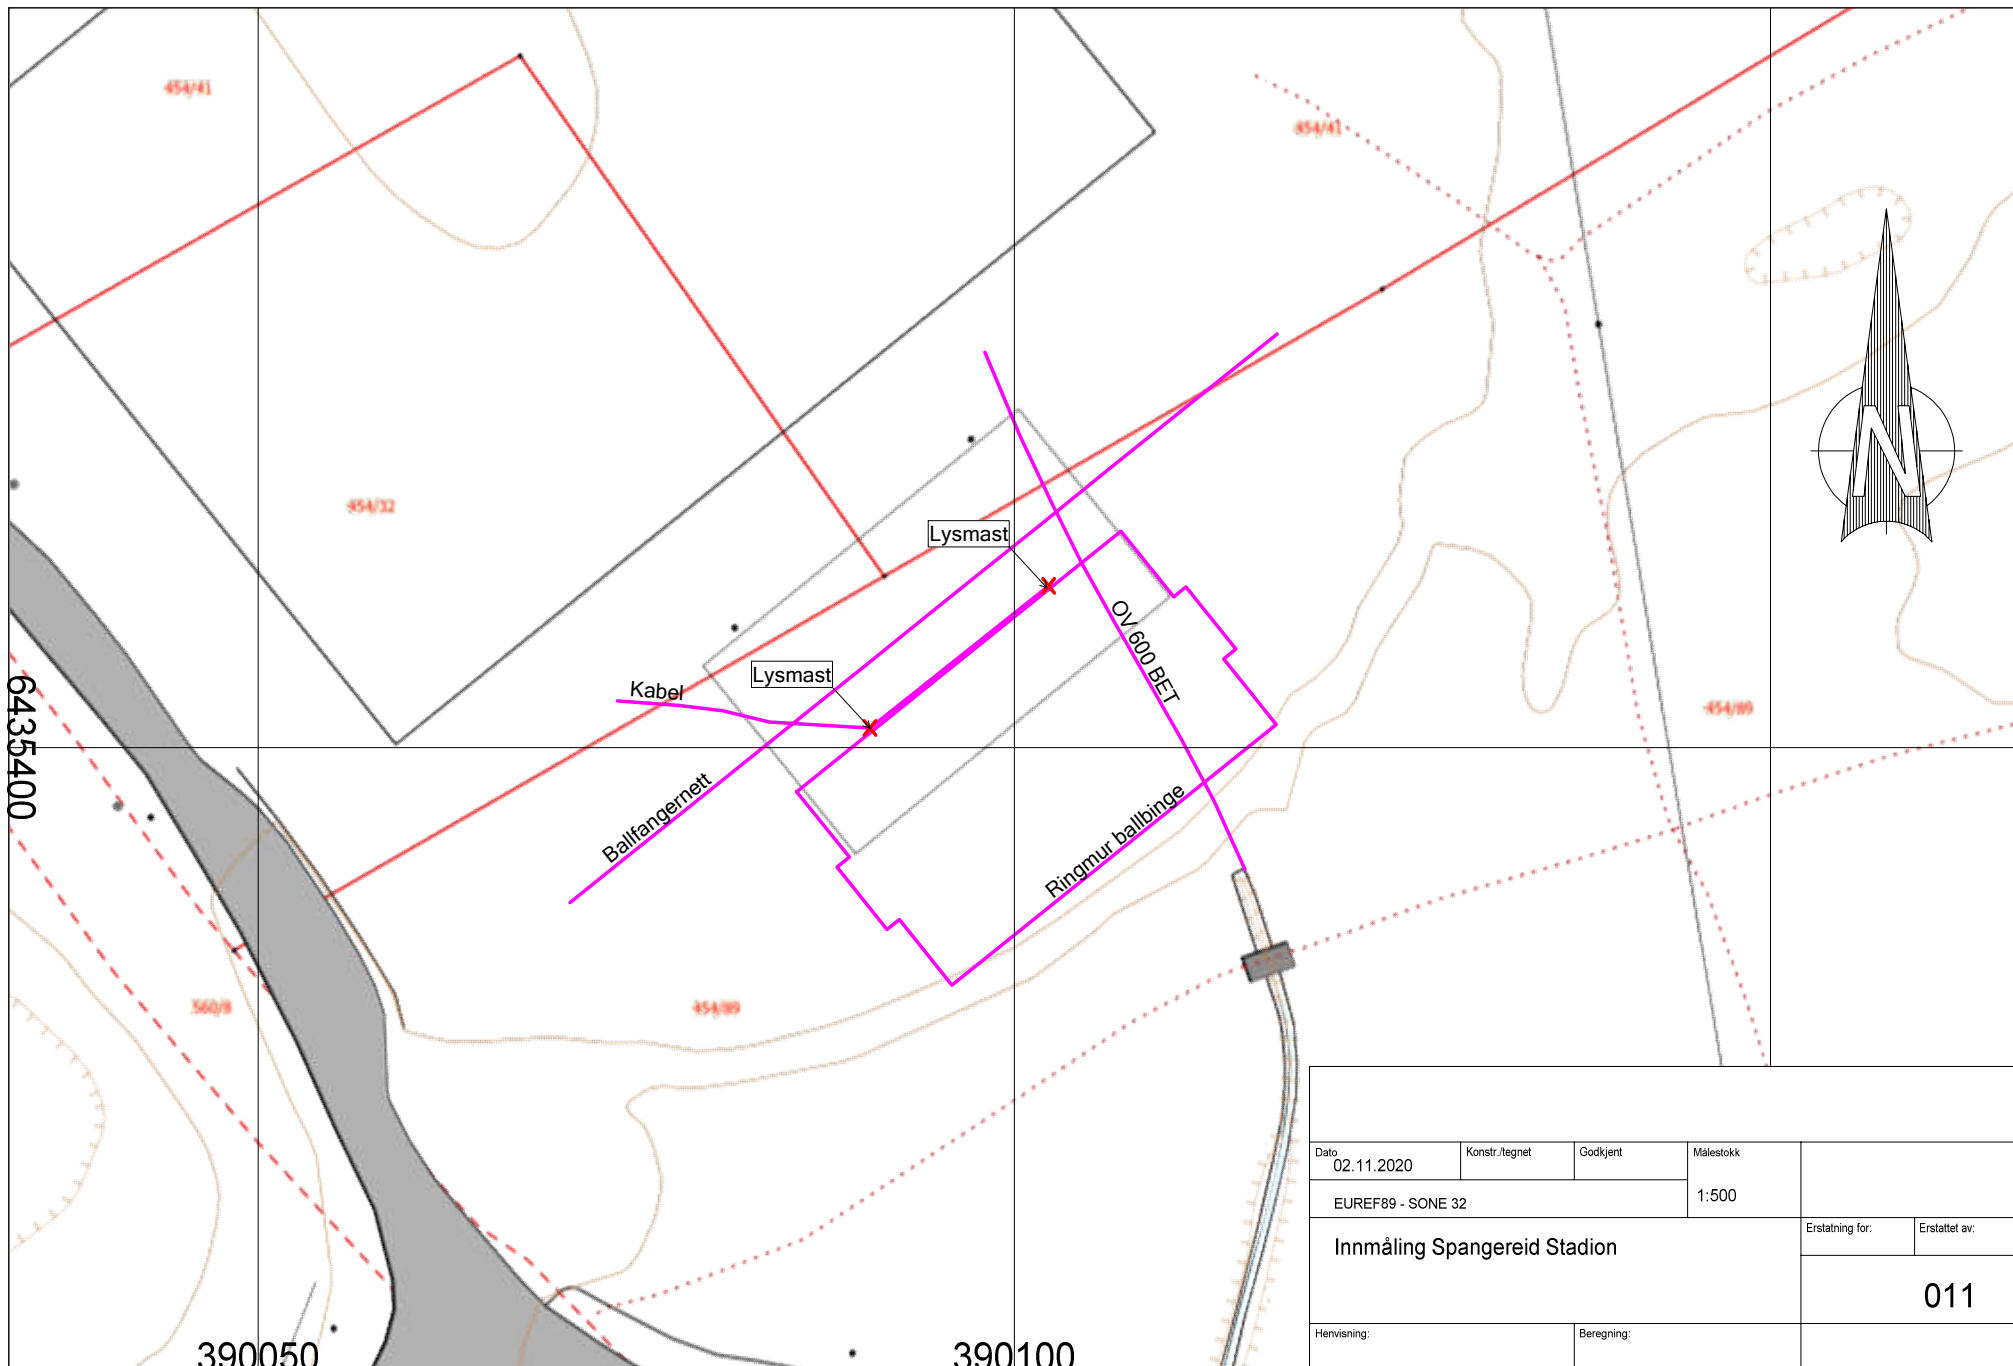

Dato				Konstr./tegnet		Godkjent		Målestokk			
02.11.2020								1:500			
EUREF89 - SONE 32										Erstatning for:	Erstattet av:
Innmåling Spangereid Stadion										011	
Henvisning:				Beregning:							