


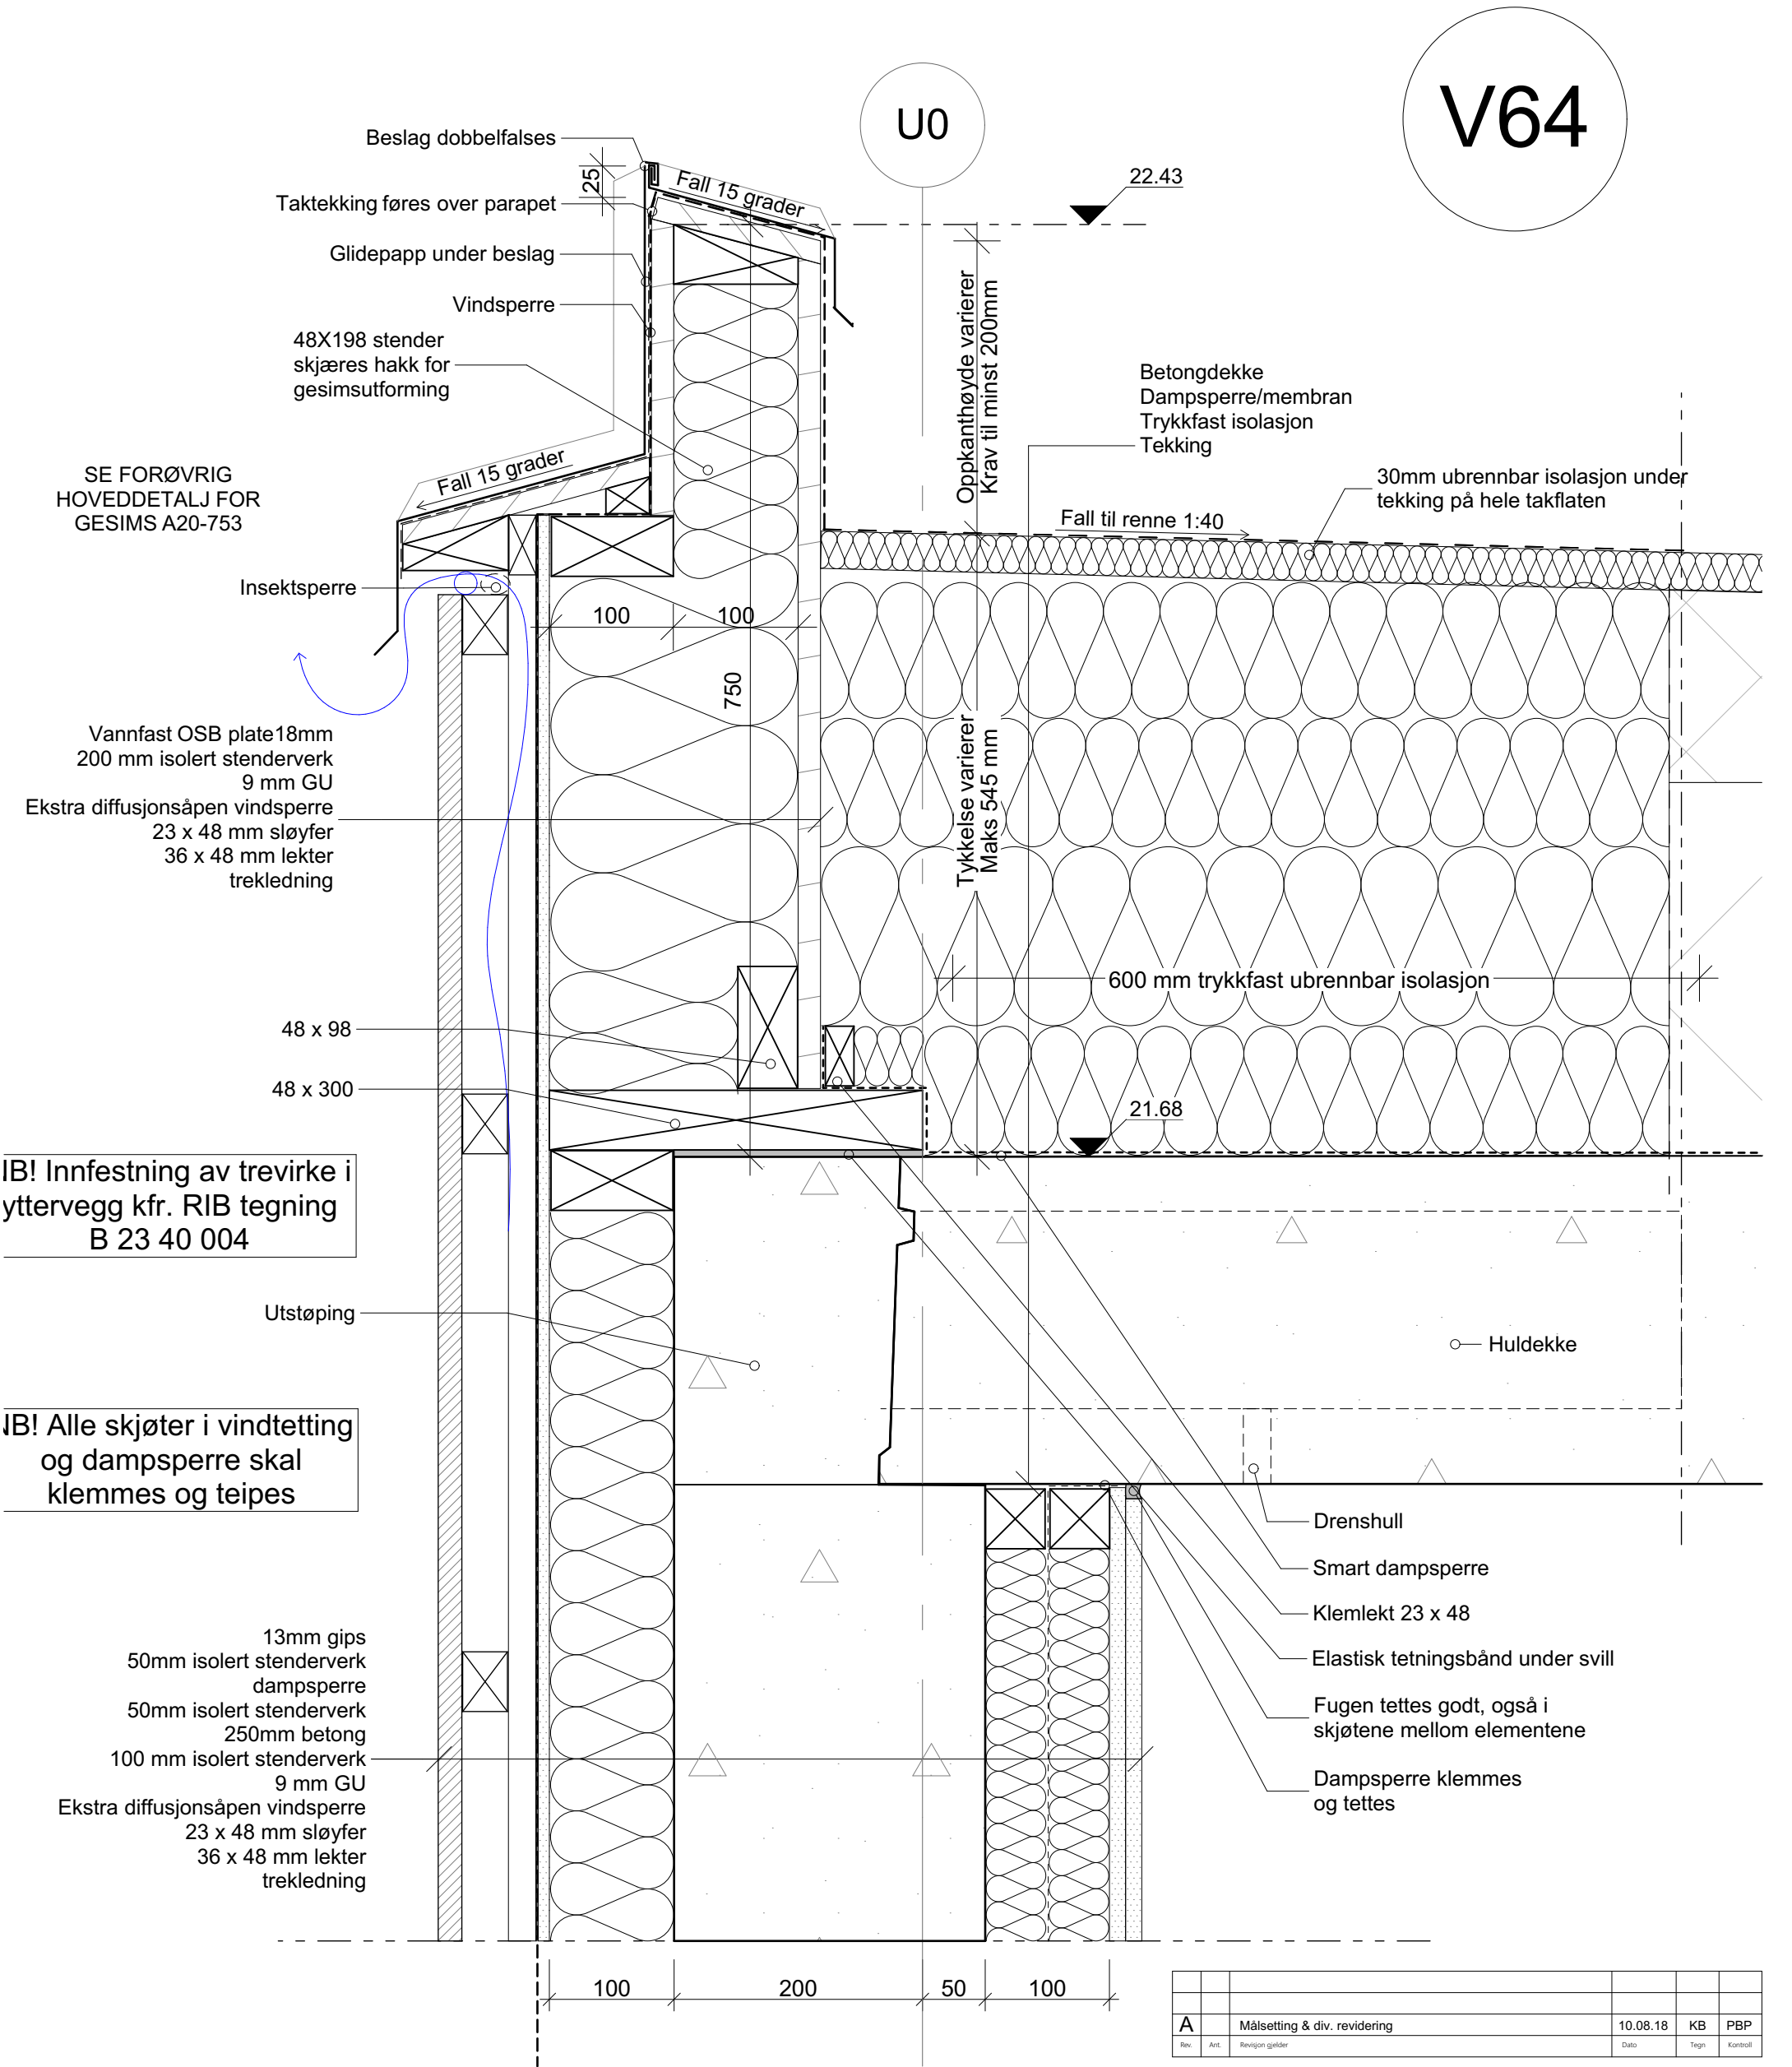

A	Målsetting & div. revidering				10.08.18
Rev.	Art.	Revisjon gjelder		Dato	Tegn

Yttervegg topp i akse U0 - V648-672			
Saksbehandler	Målestokk	Tegningsnummer	Revisjon
Paul B. Pincus/Aina Bjerke	A3= 1:5	A20-764	A
Tegn			
Rjp			
Kontroll	Dato		
pbp	16.03.18		
Prosjekt		Byggherre	 Nordland FYLKESKOMMUNE
Samlokalisering Vest-Lofoten videregående skole Entreprise A-D			
Fase		Prosjektnummer	
Arbeidstegning		2017.17	