


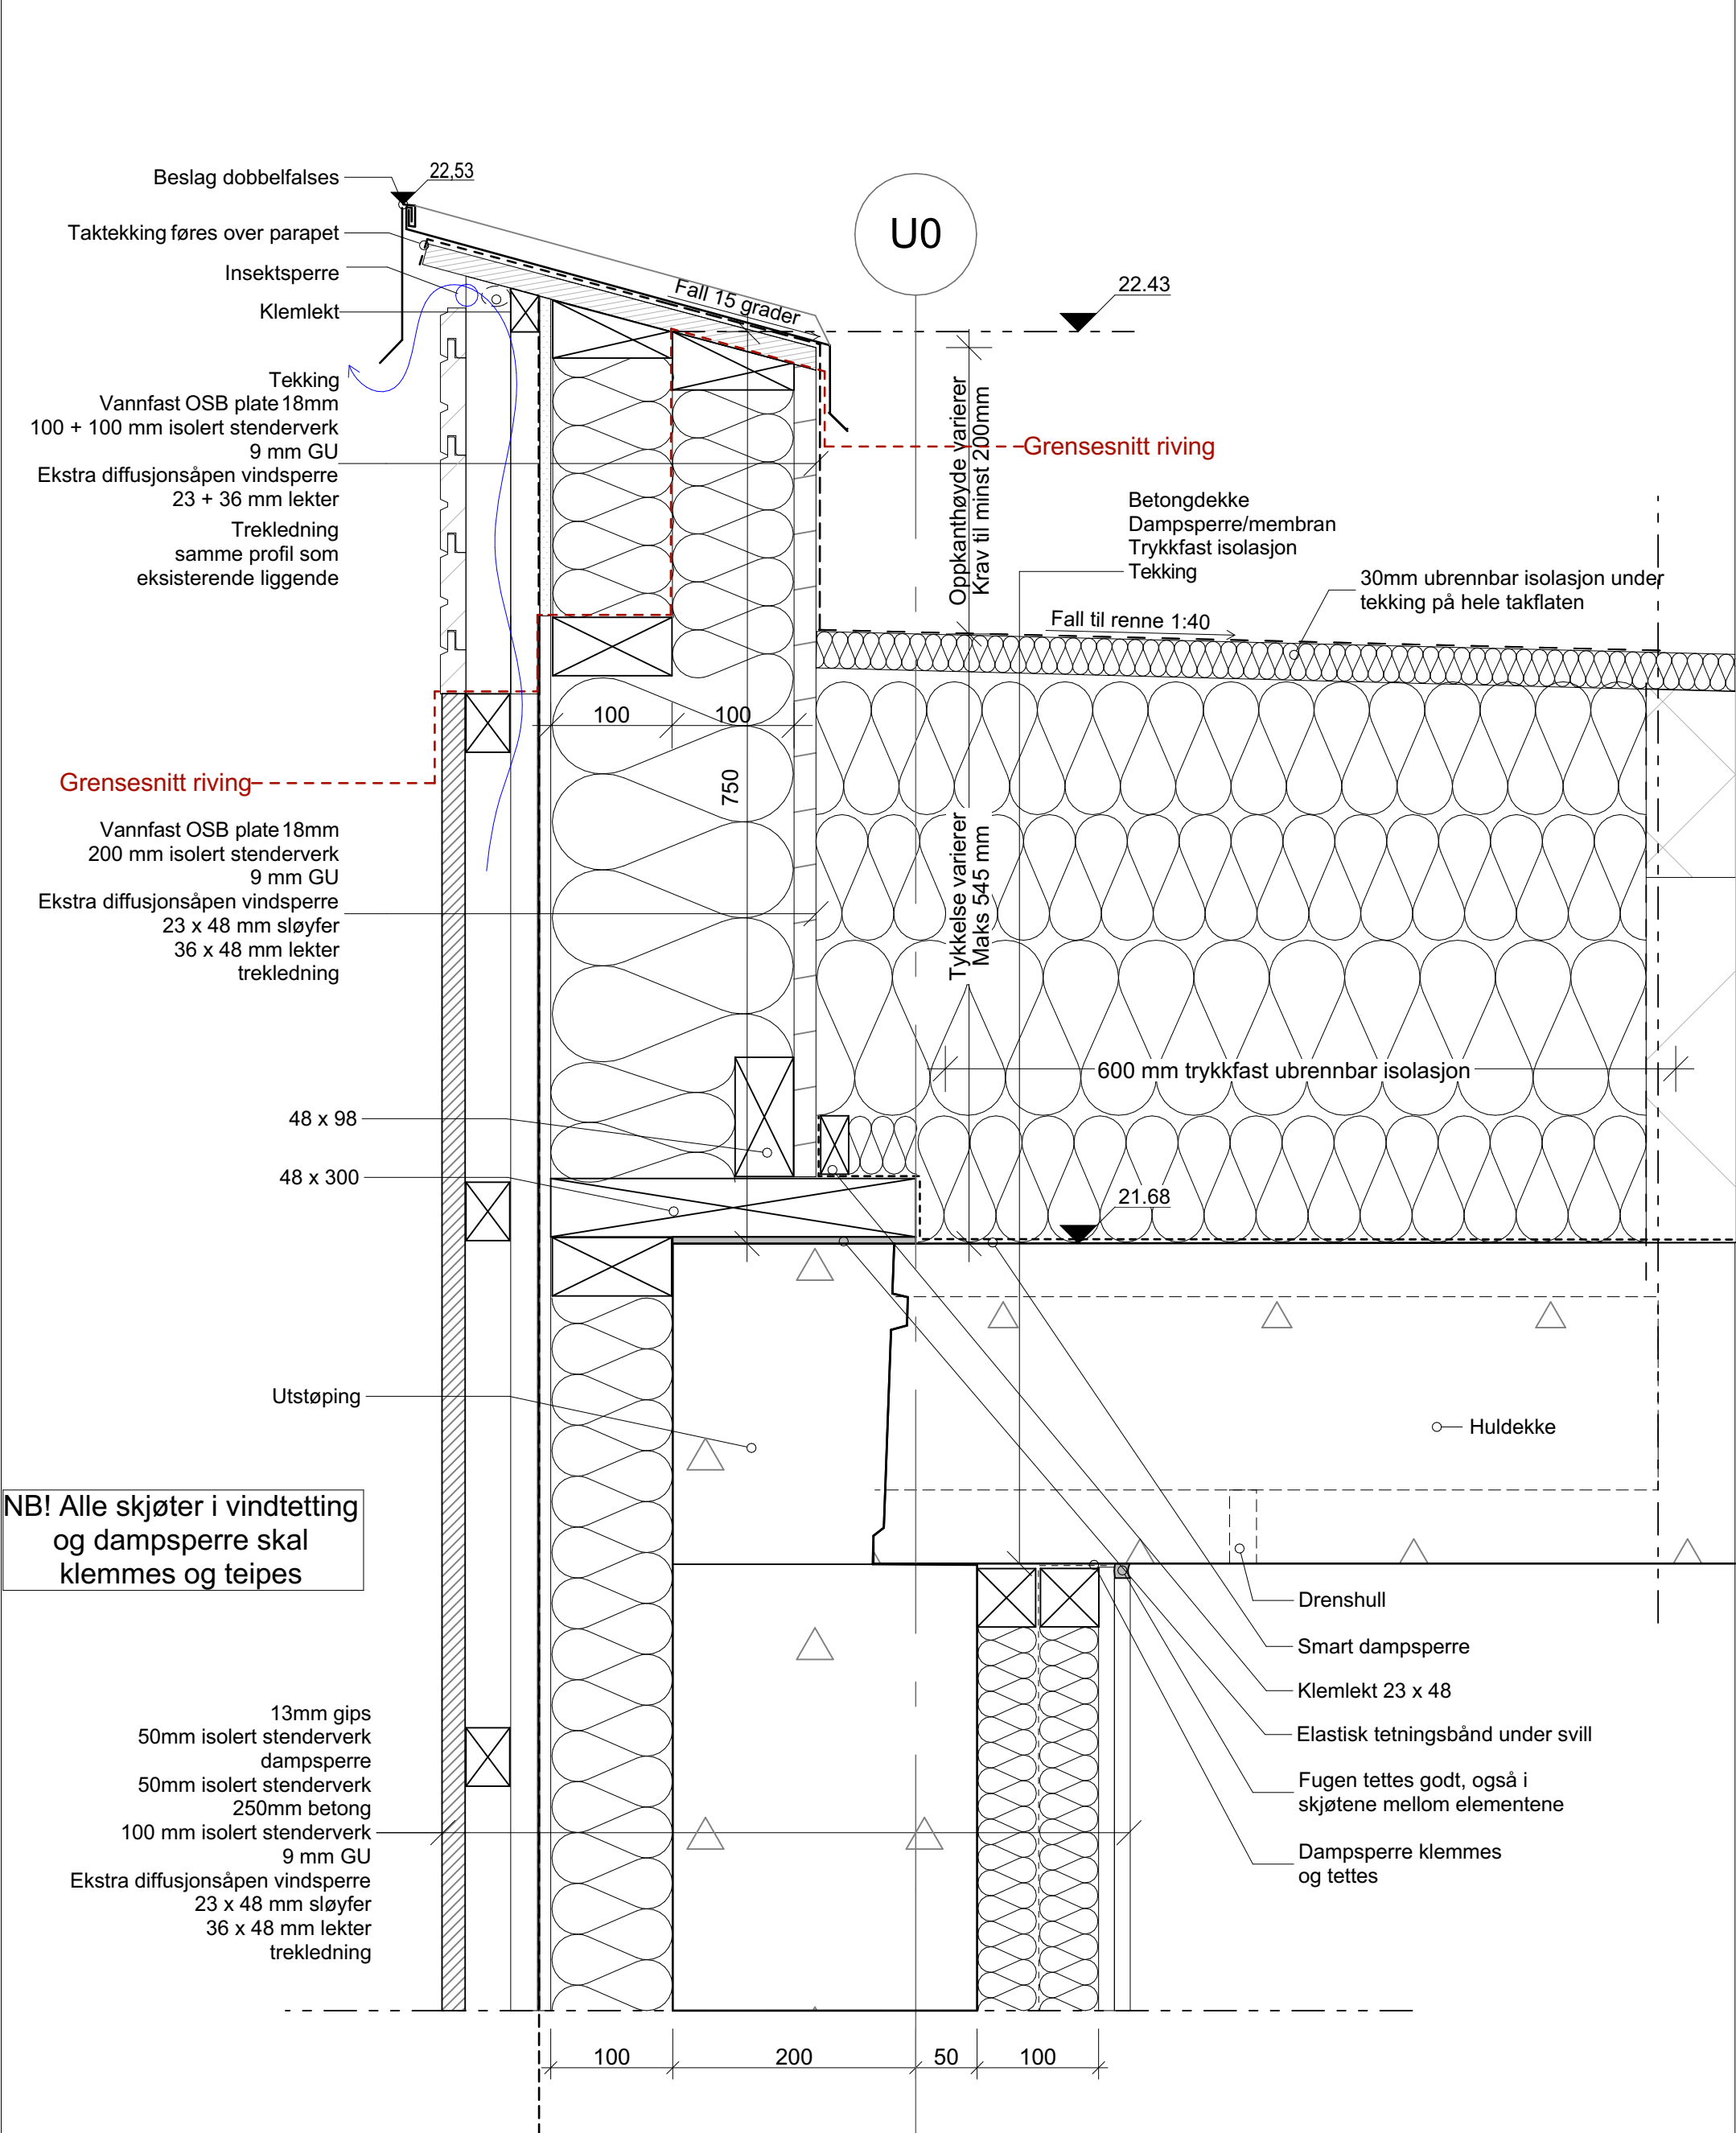

Tegningen er basert på arbeidstegning fra Borealis Arkitekter.