




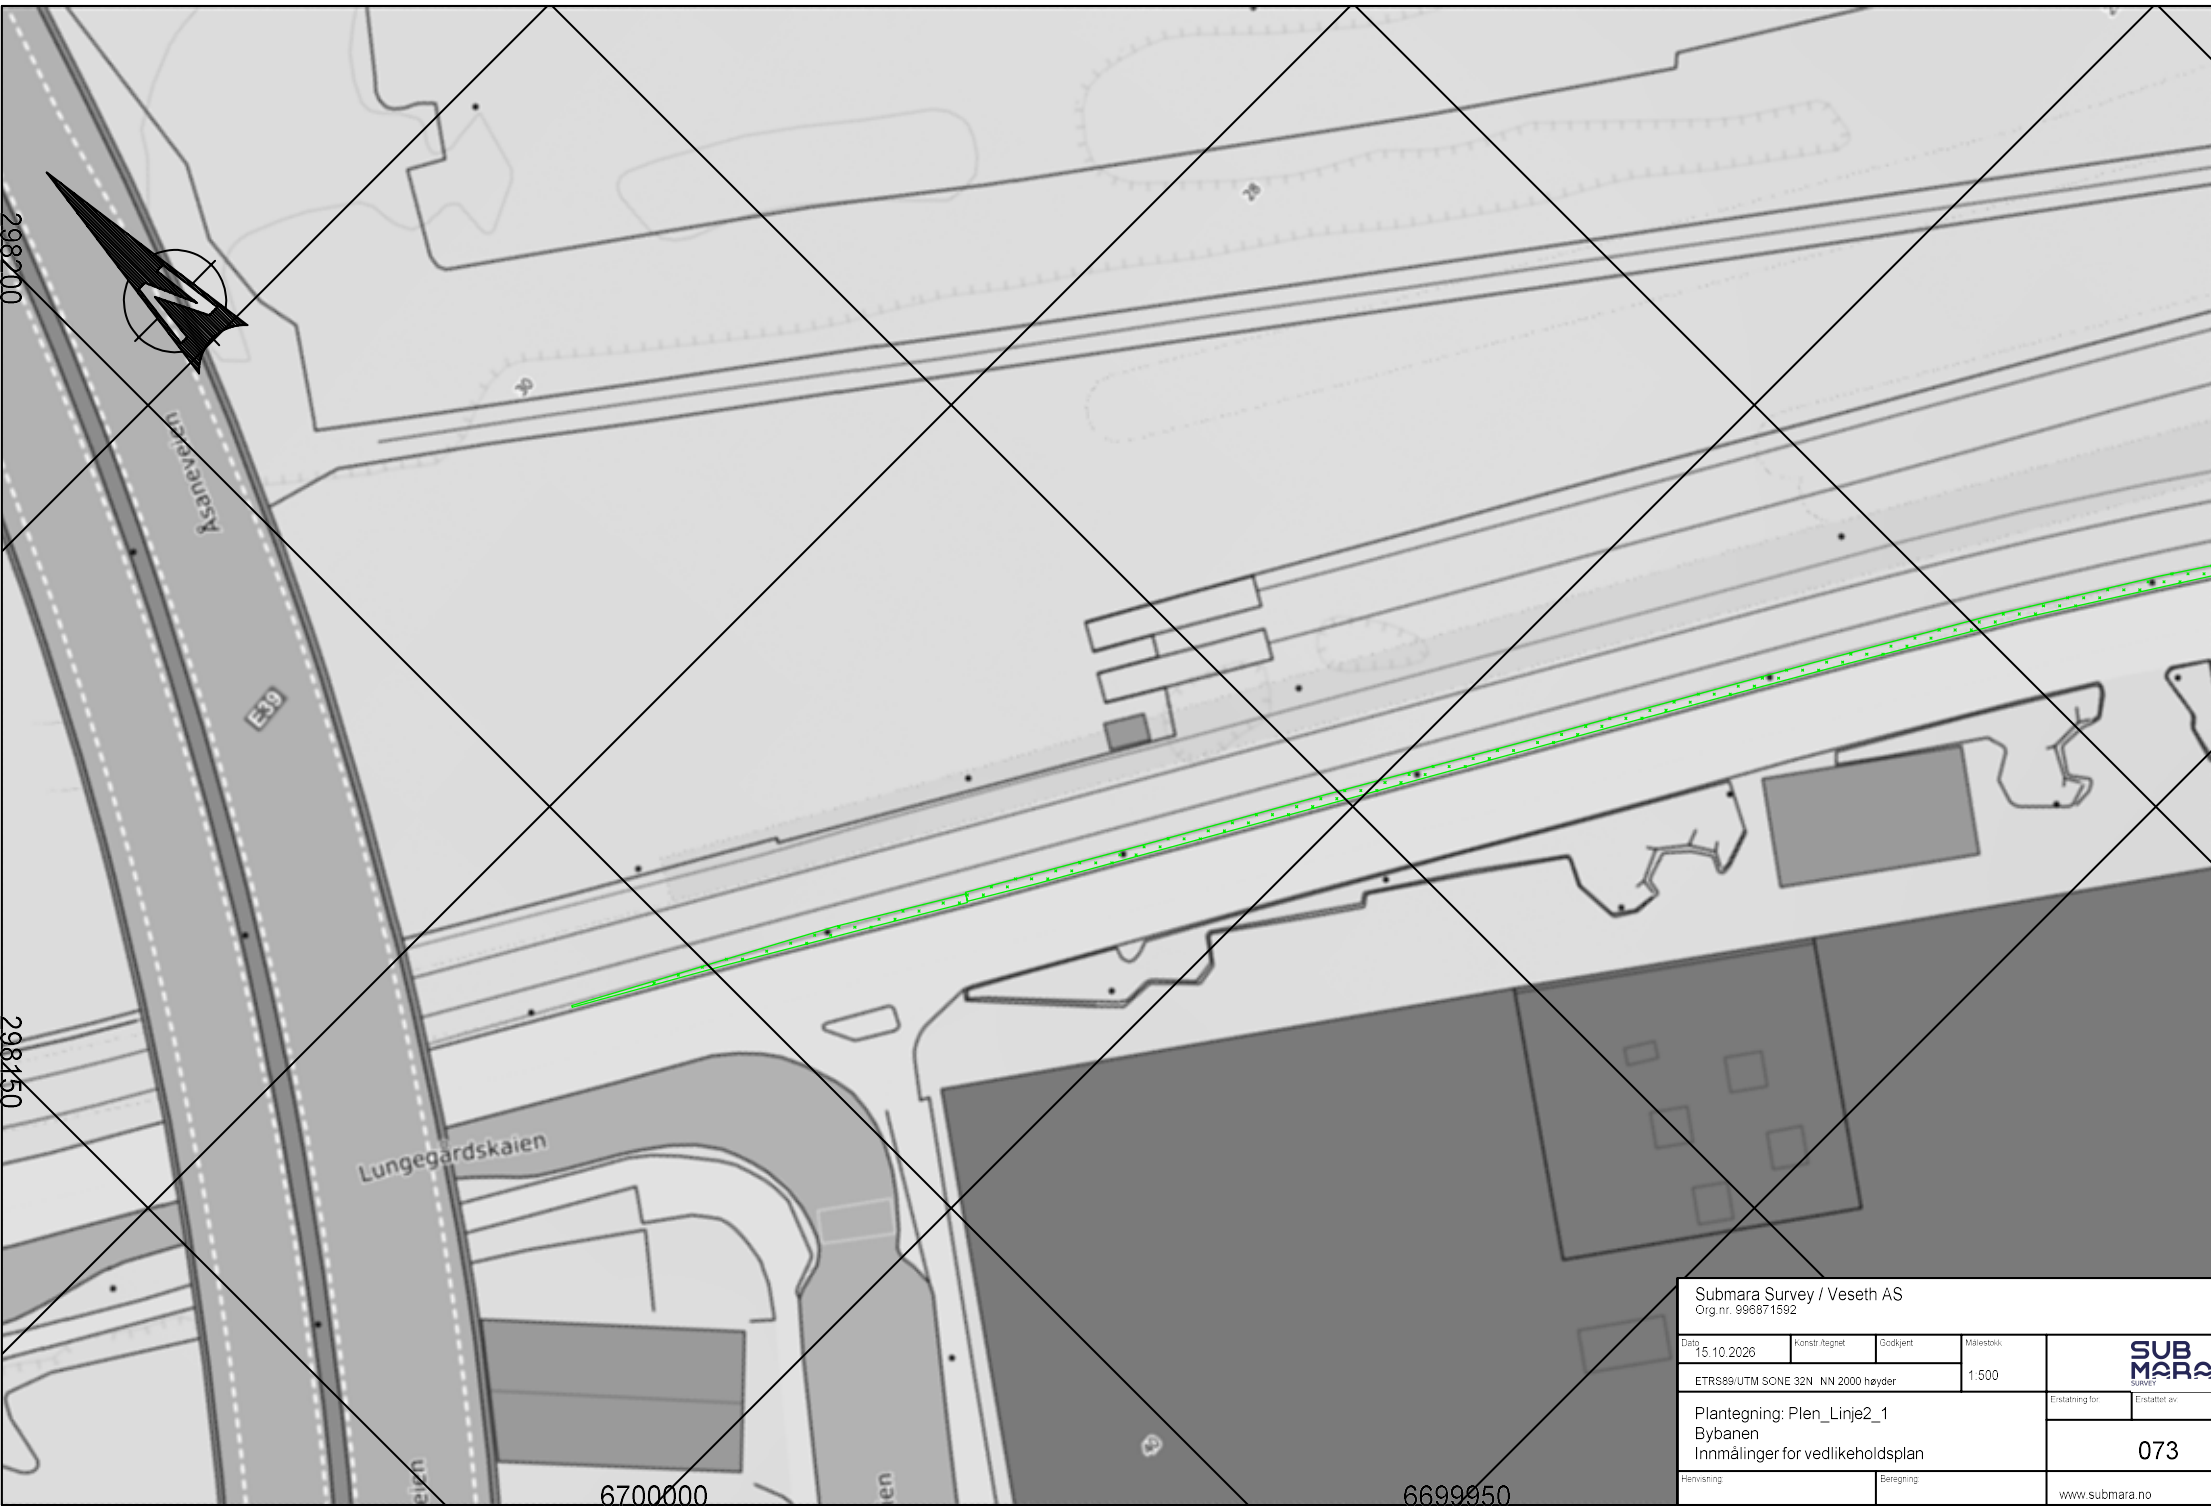


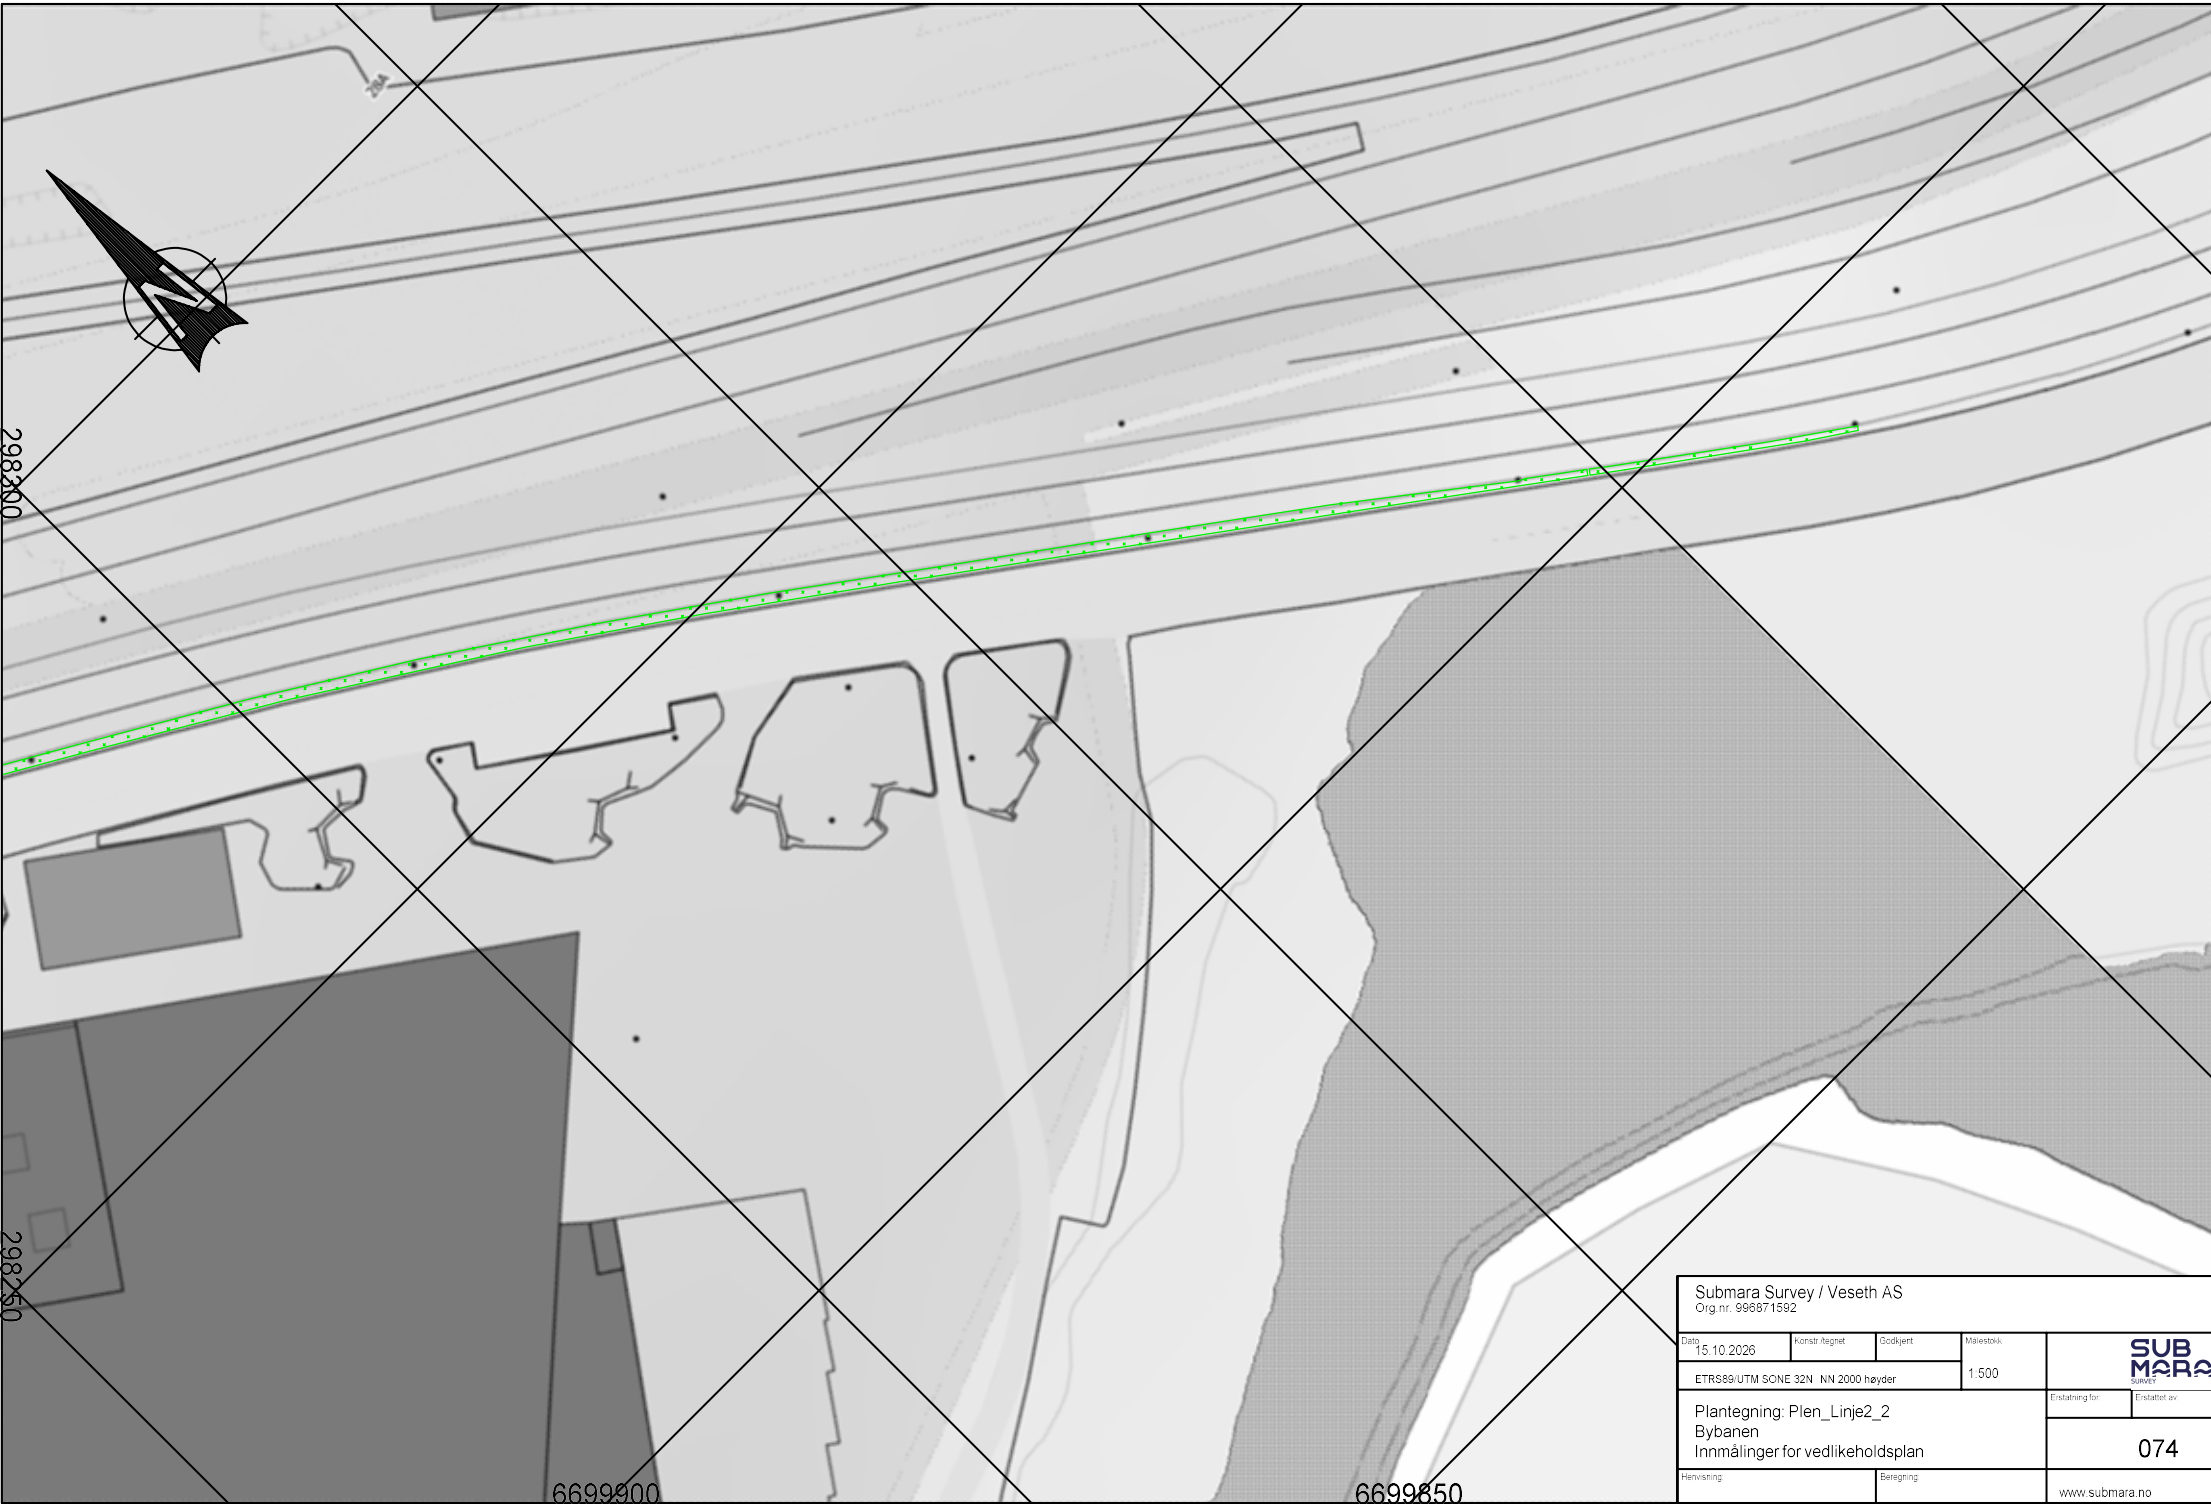


Submara Survey / Veseth AS Org.nr. 996671592				
Dato 15.10.2026	Konstr. tegnet	Gjddkjert	Målestokk 1:500	 Erstatning for Erstattet av 074
ETRS89/UTM SONE 32N NN 2000 høyder				
Plantegning: Plen_Linje2_2 Bybanen Innmålinger for vedlikeholdsplan				
Henvisning		Beregning		www.submara.no

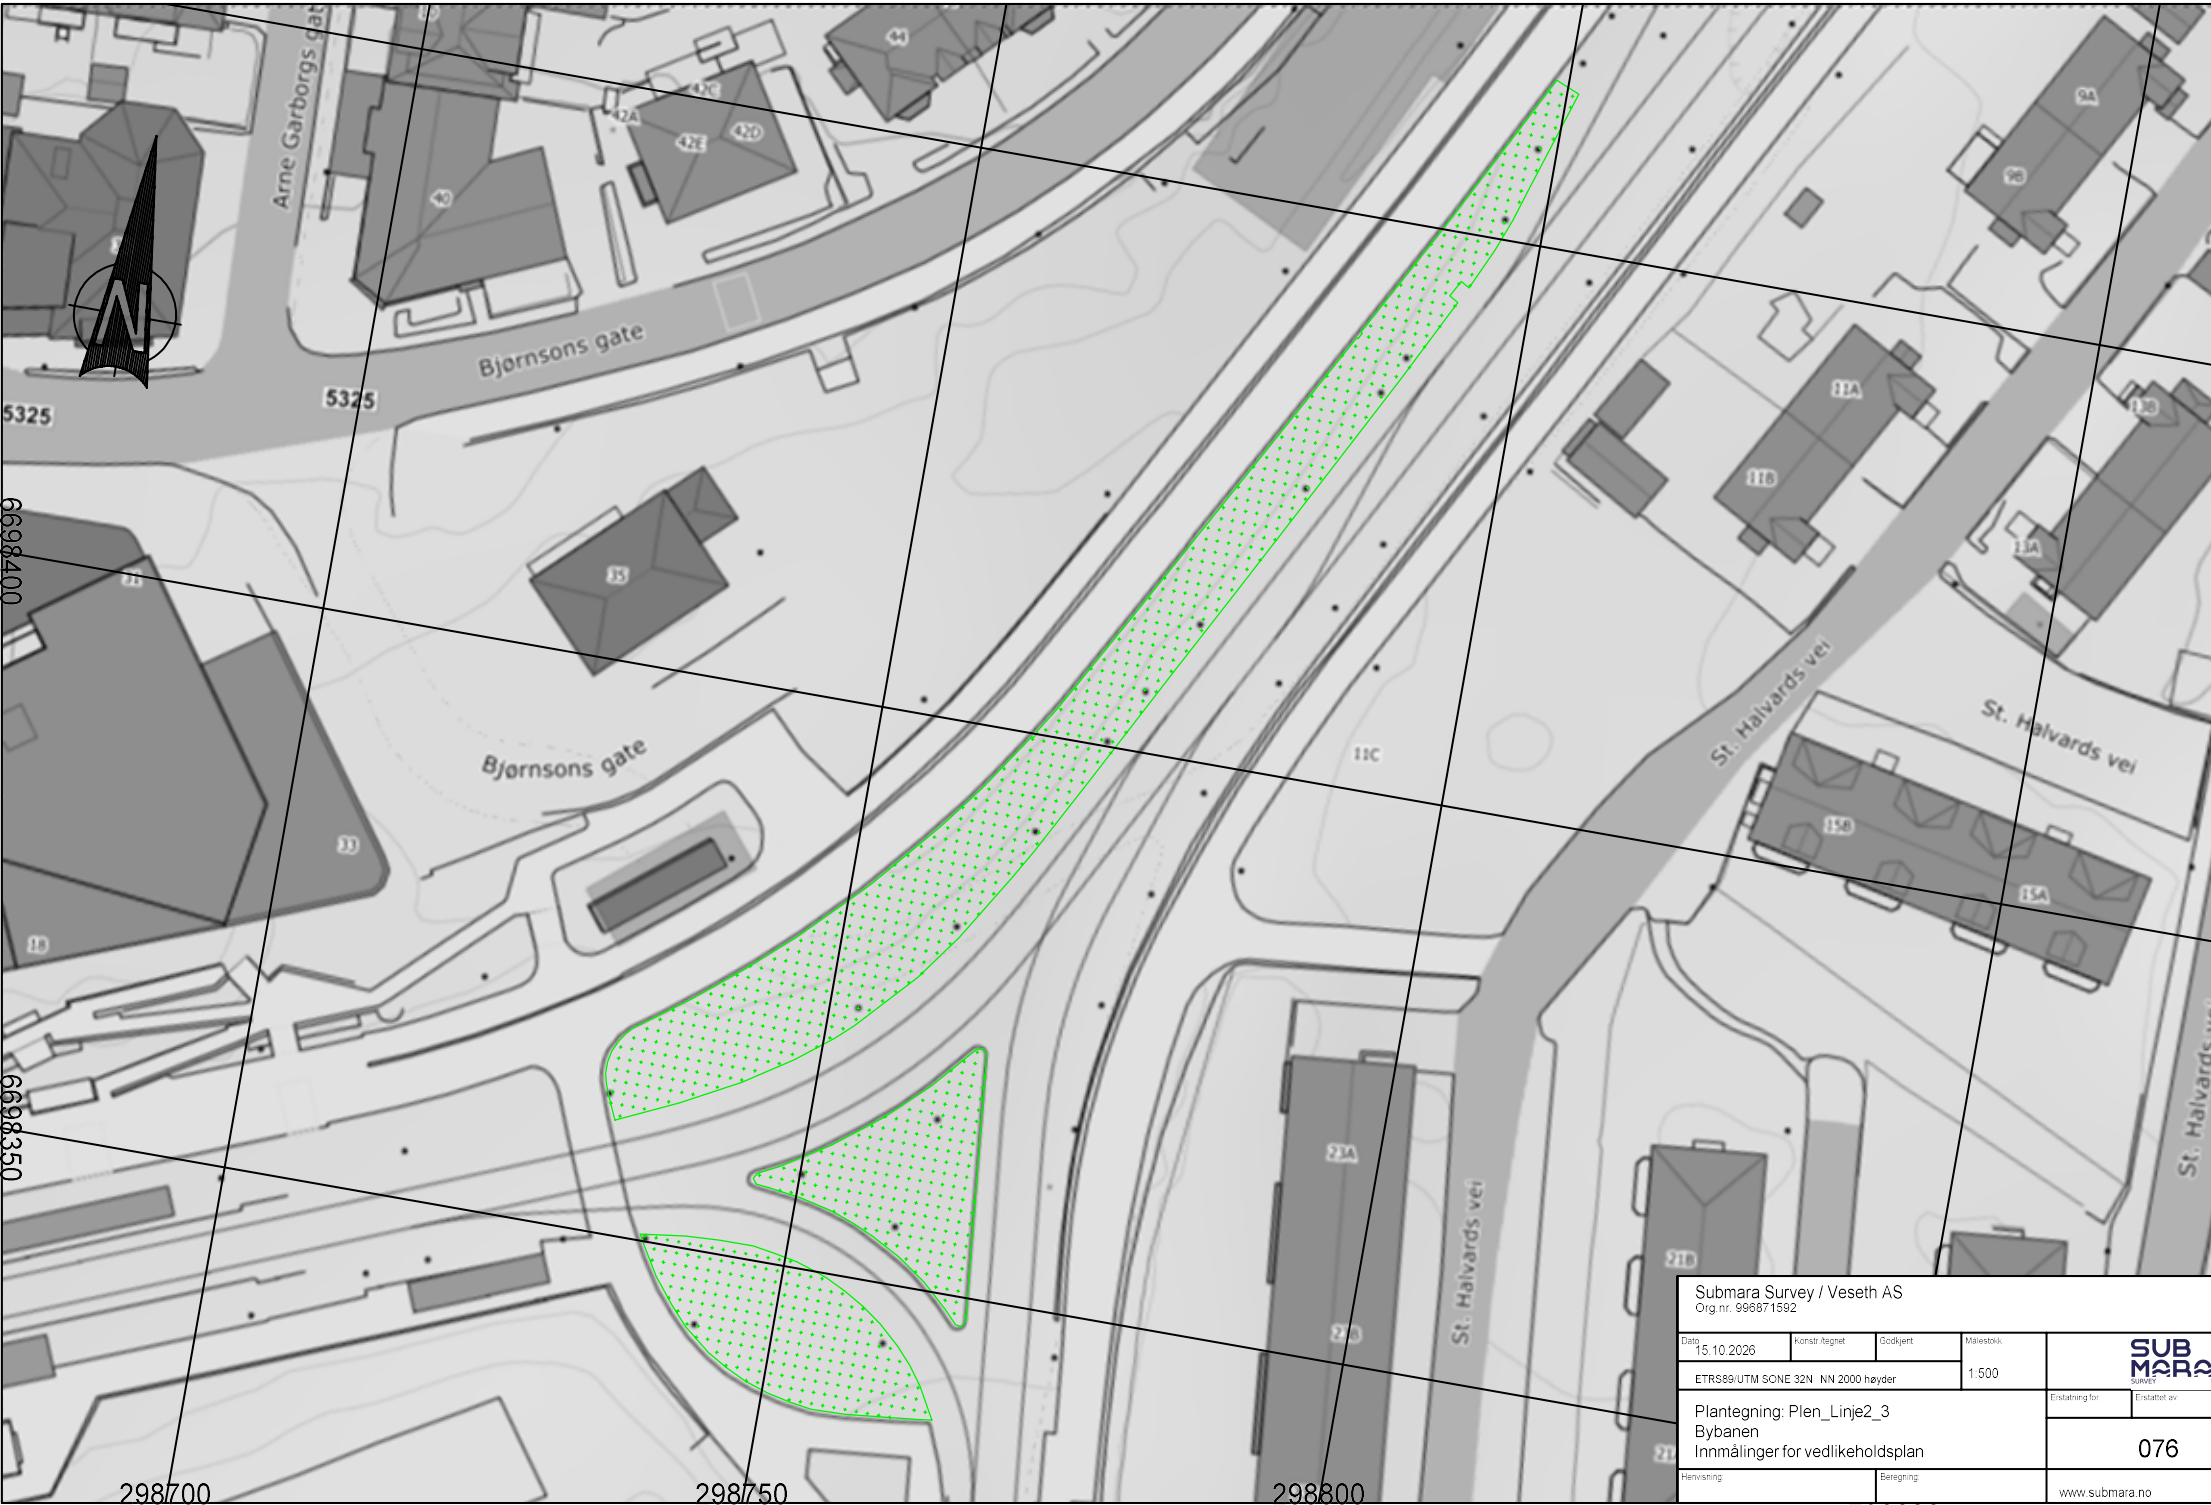


Submara Survey / Veseth AS Org.nr. 996871592					
Dato 15.10.2026	Konstr. tegnet	Godkjent	Målestokk 1:500		
ETRS89/UTM SONE 32N NN 2000 høyder					
Plantegning: Plen_Linje2_3 Bybanen Innmålinger for vedlikeholdsplan					Erstatning for Erstattet av 076
Henvisning		Beregning		www.submara.no	

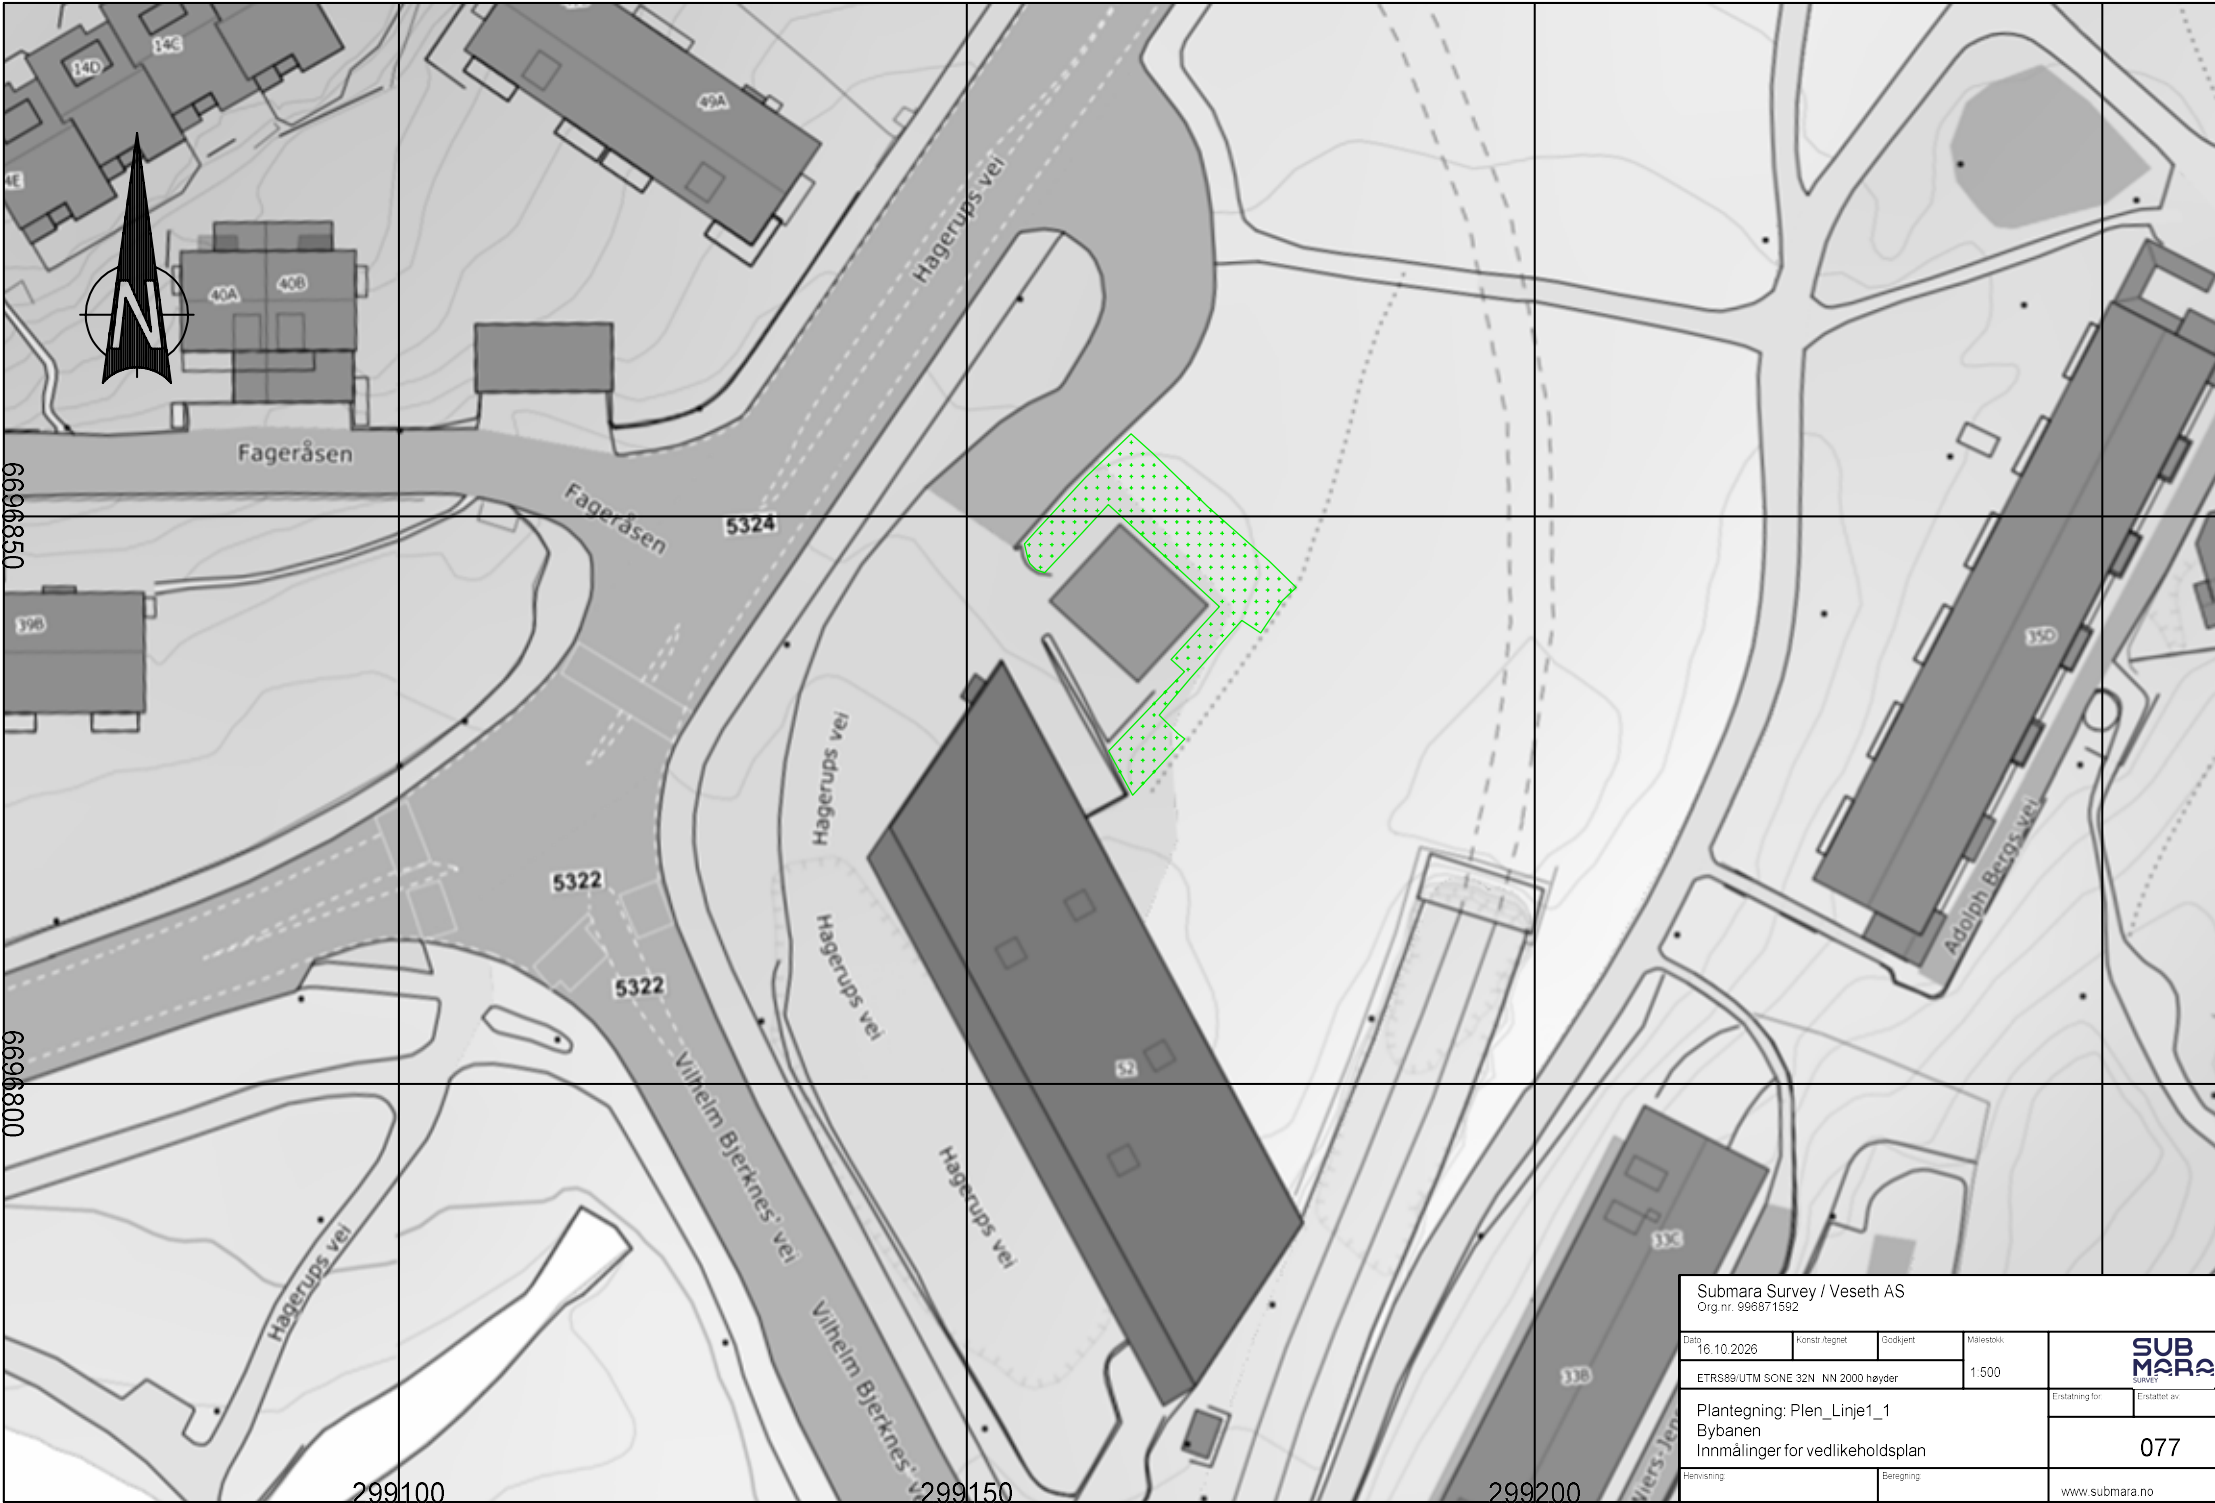

Submara Survey / Veseth AS Org.nr. 996671592				
Dato 16.10.2026	Konstr. tegnet	Godkjent	Målestokk 1:500	 Etablert for Etablert av
ETRS89/UTM SONE 32N NN 2000 høyder				
Plantegning: Plen_Linje1_1 Bybanen Innmålinger for vedlikeholdsplan				077
Henvisning		Beregning		www.submara.no

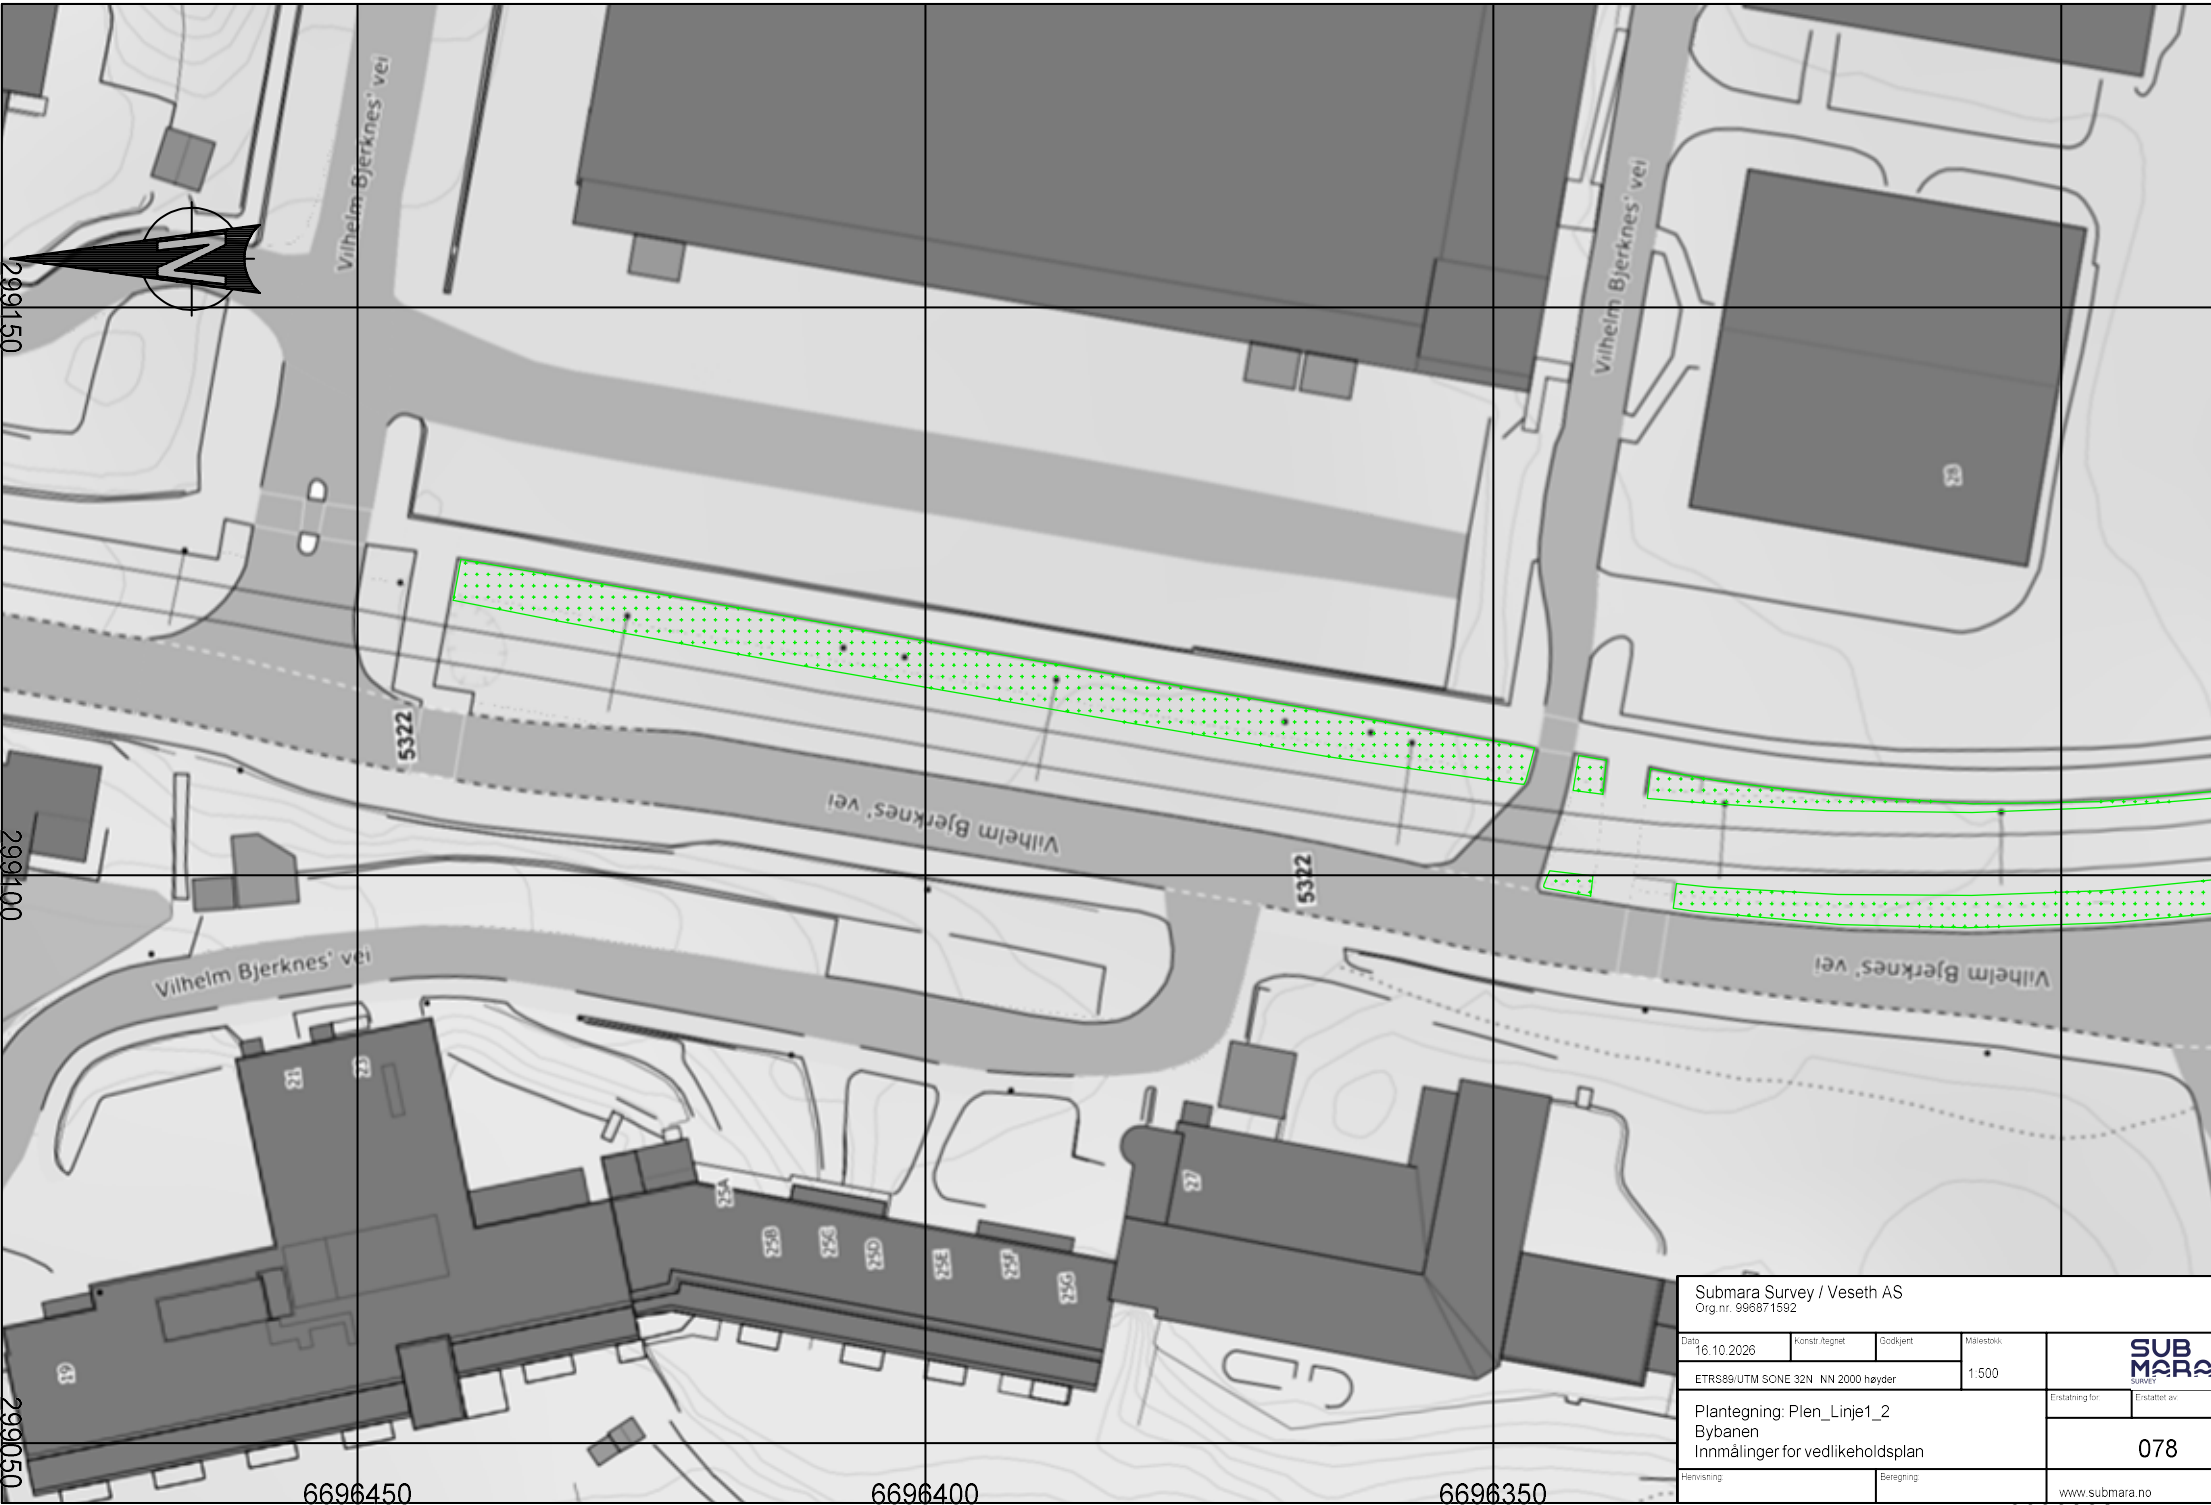

Submara Survey / Veseth AS Org.nr. 996871592				
Dato 16.10.2026	Konstr. tegnet	Godkjent	Målestokk 1:500	 Erstatning for Erstattet av
ETRS89/UTM SONE 32N NN 2000 høyder				
Plantegning: Plen_Linje1_2 Bybanen Innmålinger for vedlikeholdsplan				078
Henvisning		Beregning		www.submara.no

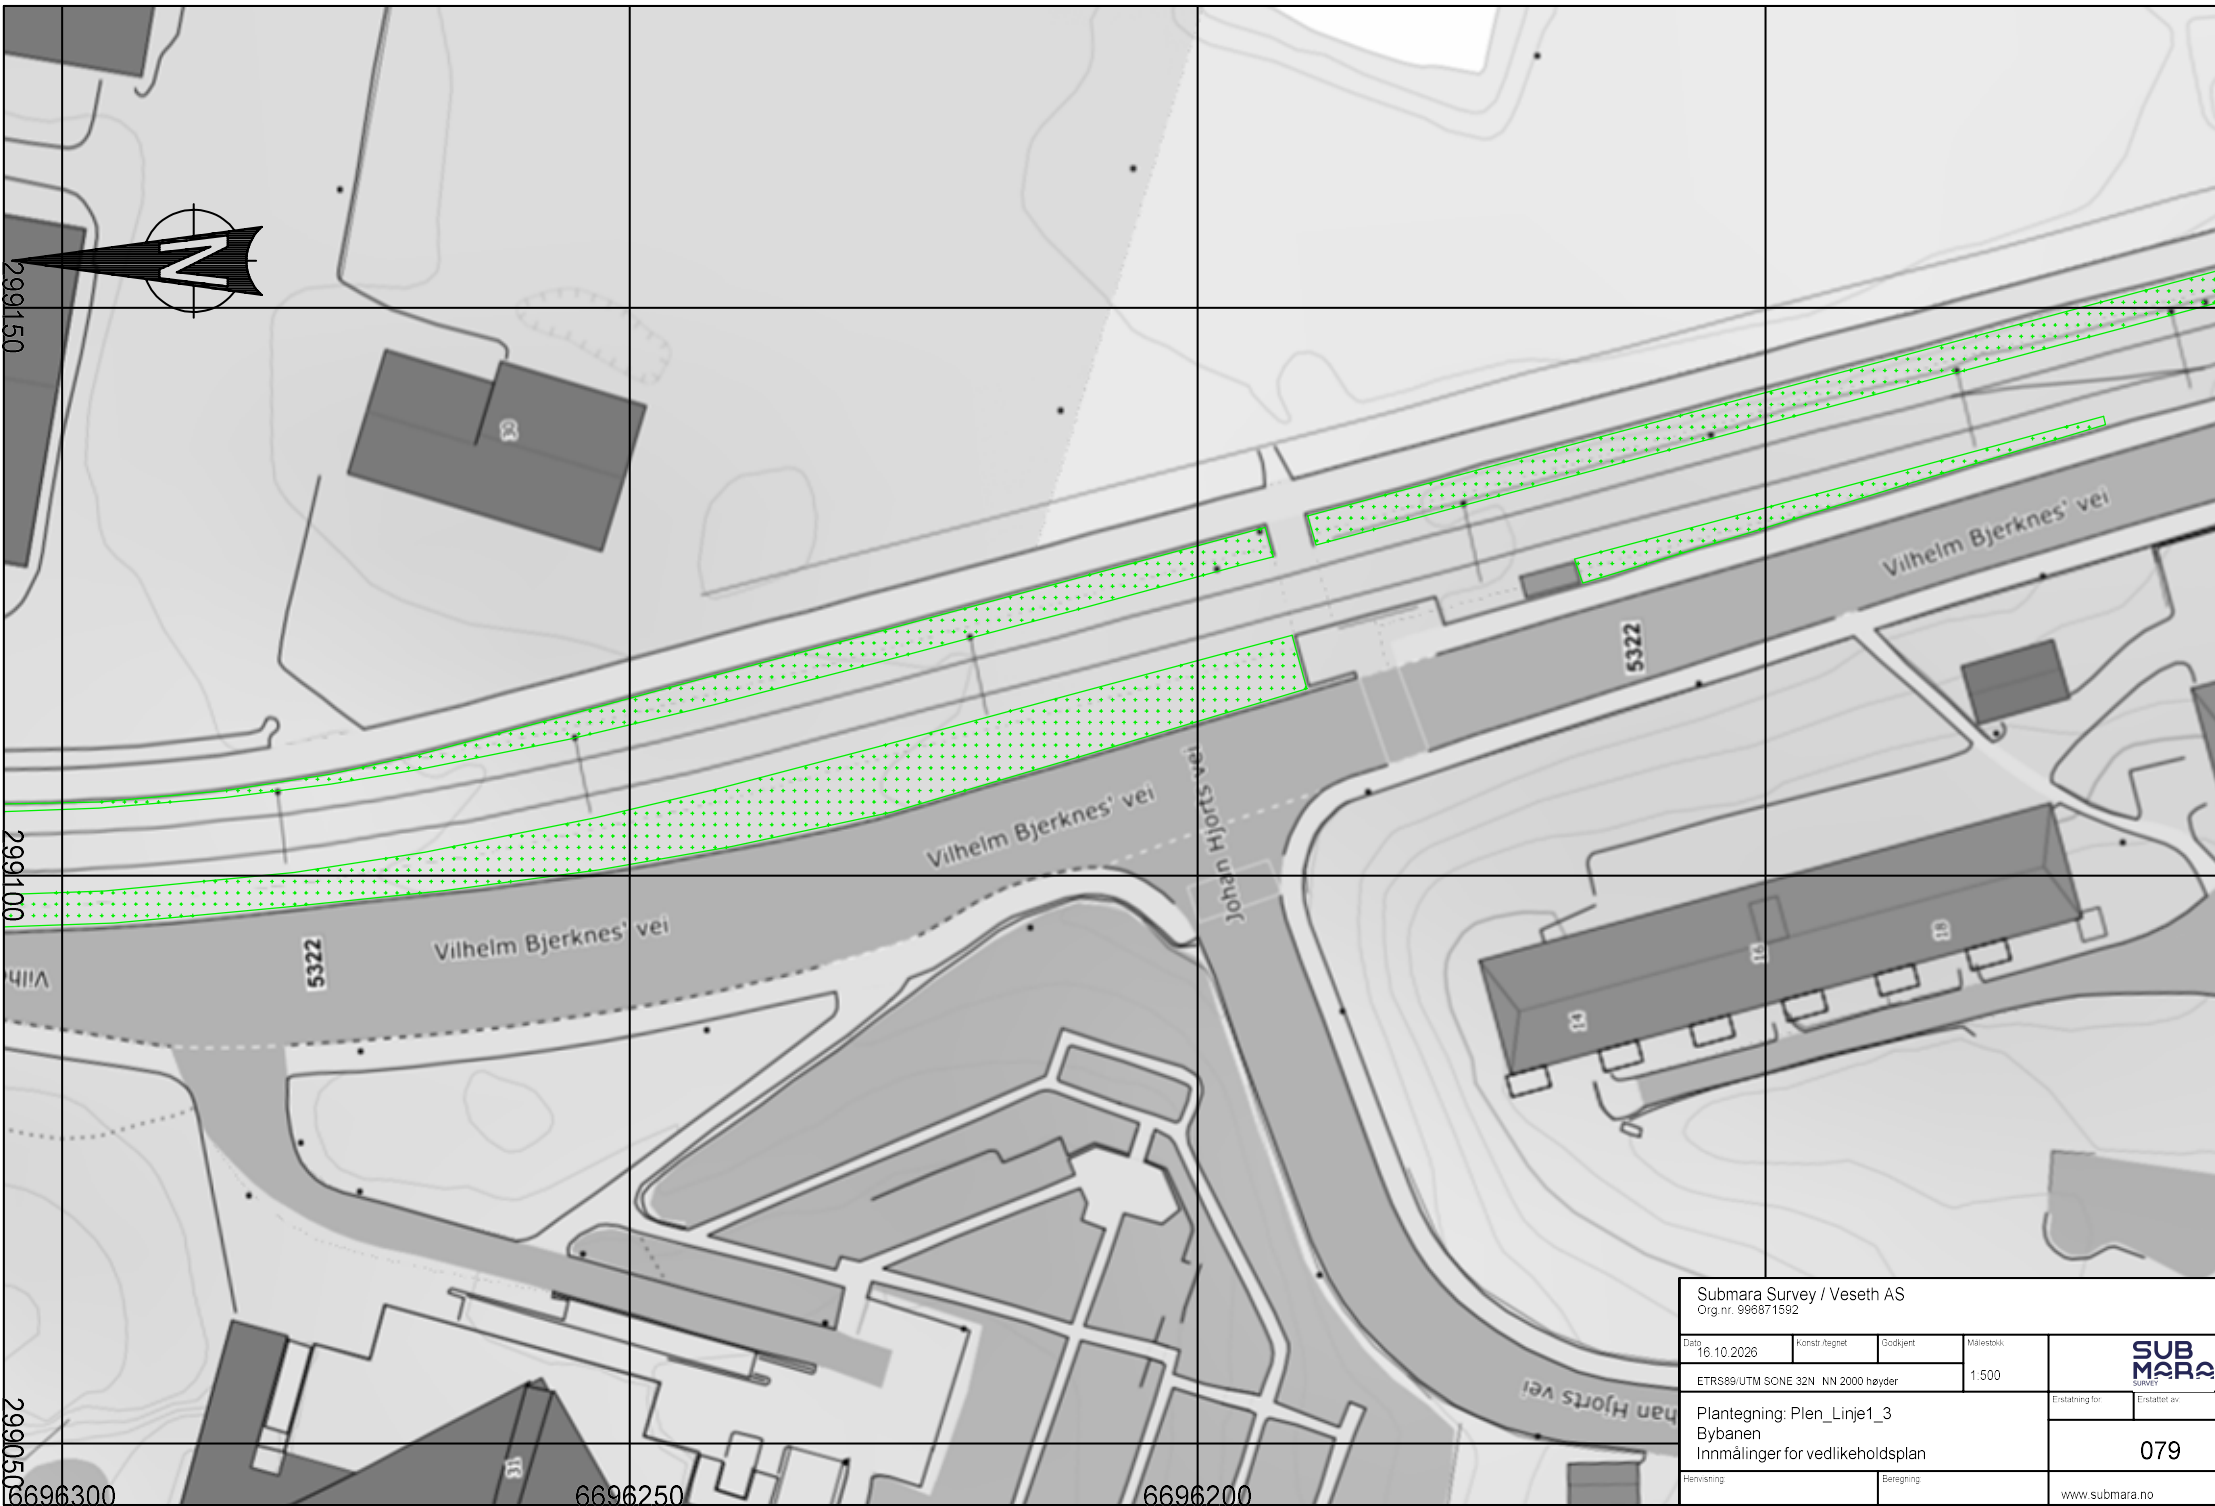

Submara Survey / Veseth AS Org.nr. 996871592				
Dato 16.10.2026	Konstr. tegnet	Godkjent	Målestokk	
ETRS89/UTM SONE 32N NN 2000 høyder			1:500	
Plantegning: Plen_Linje1_3 Bybanen Innmålinger for vedlikeholdsplan				Erstatning for Erstattet av 079
Henvisning		Beregning		www.submara.no



299200

299150

s' vei

Vilhelm Bjerknes' vei

5322


Vilhelm Bje

6696100

6696050


6696000

Submara Survey / Veseth AS Org.nr. 996871592				
Dato 16.10.2026	Konstr. tegnet	Godkjent	Målestokk	
ETRS89/UTM SONE 32N NN 2000 høyder			1:500	
Plantegning: Plen_Linje1_4 Bybanen Innmålinger for vedlikeholdsplan				Erstatning for Erstattet av 080
Henvisning		Beregning		www.submara.no

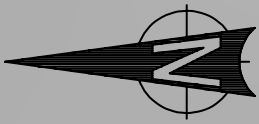

299250

299200

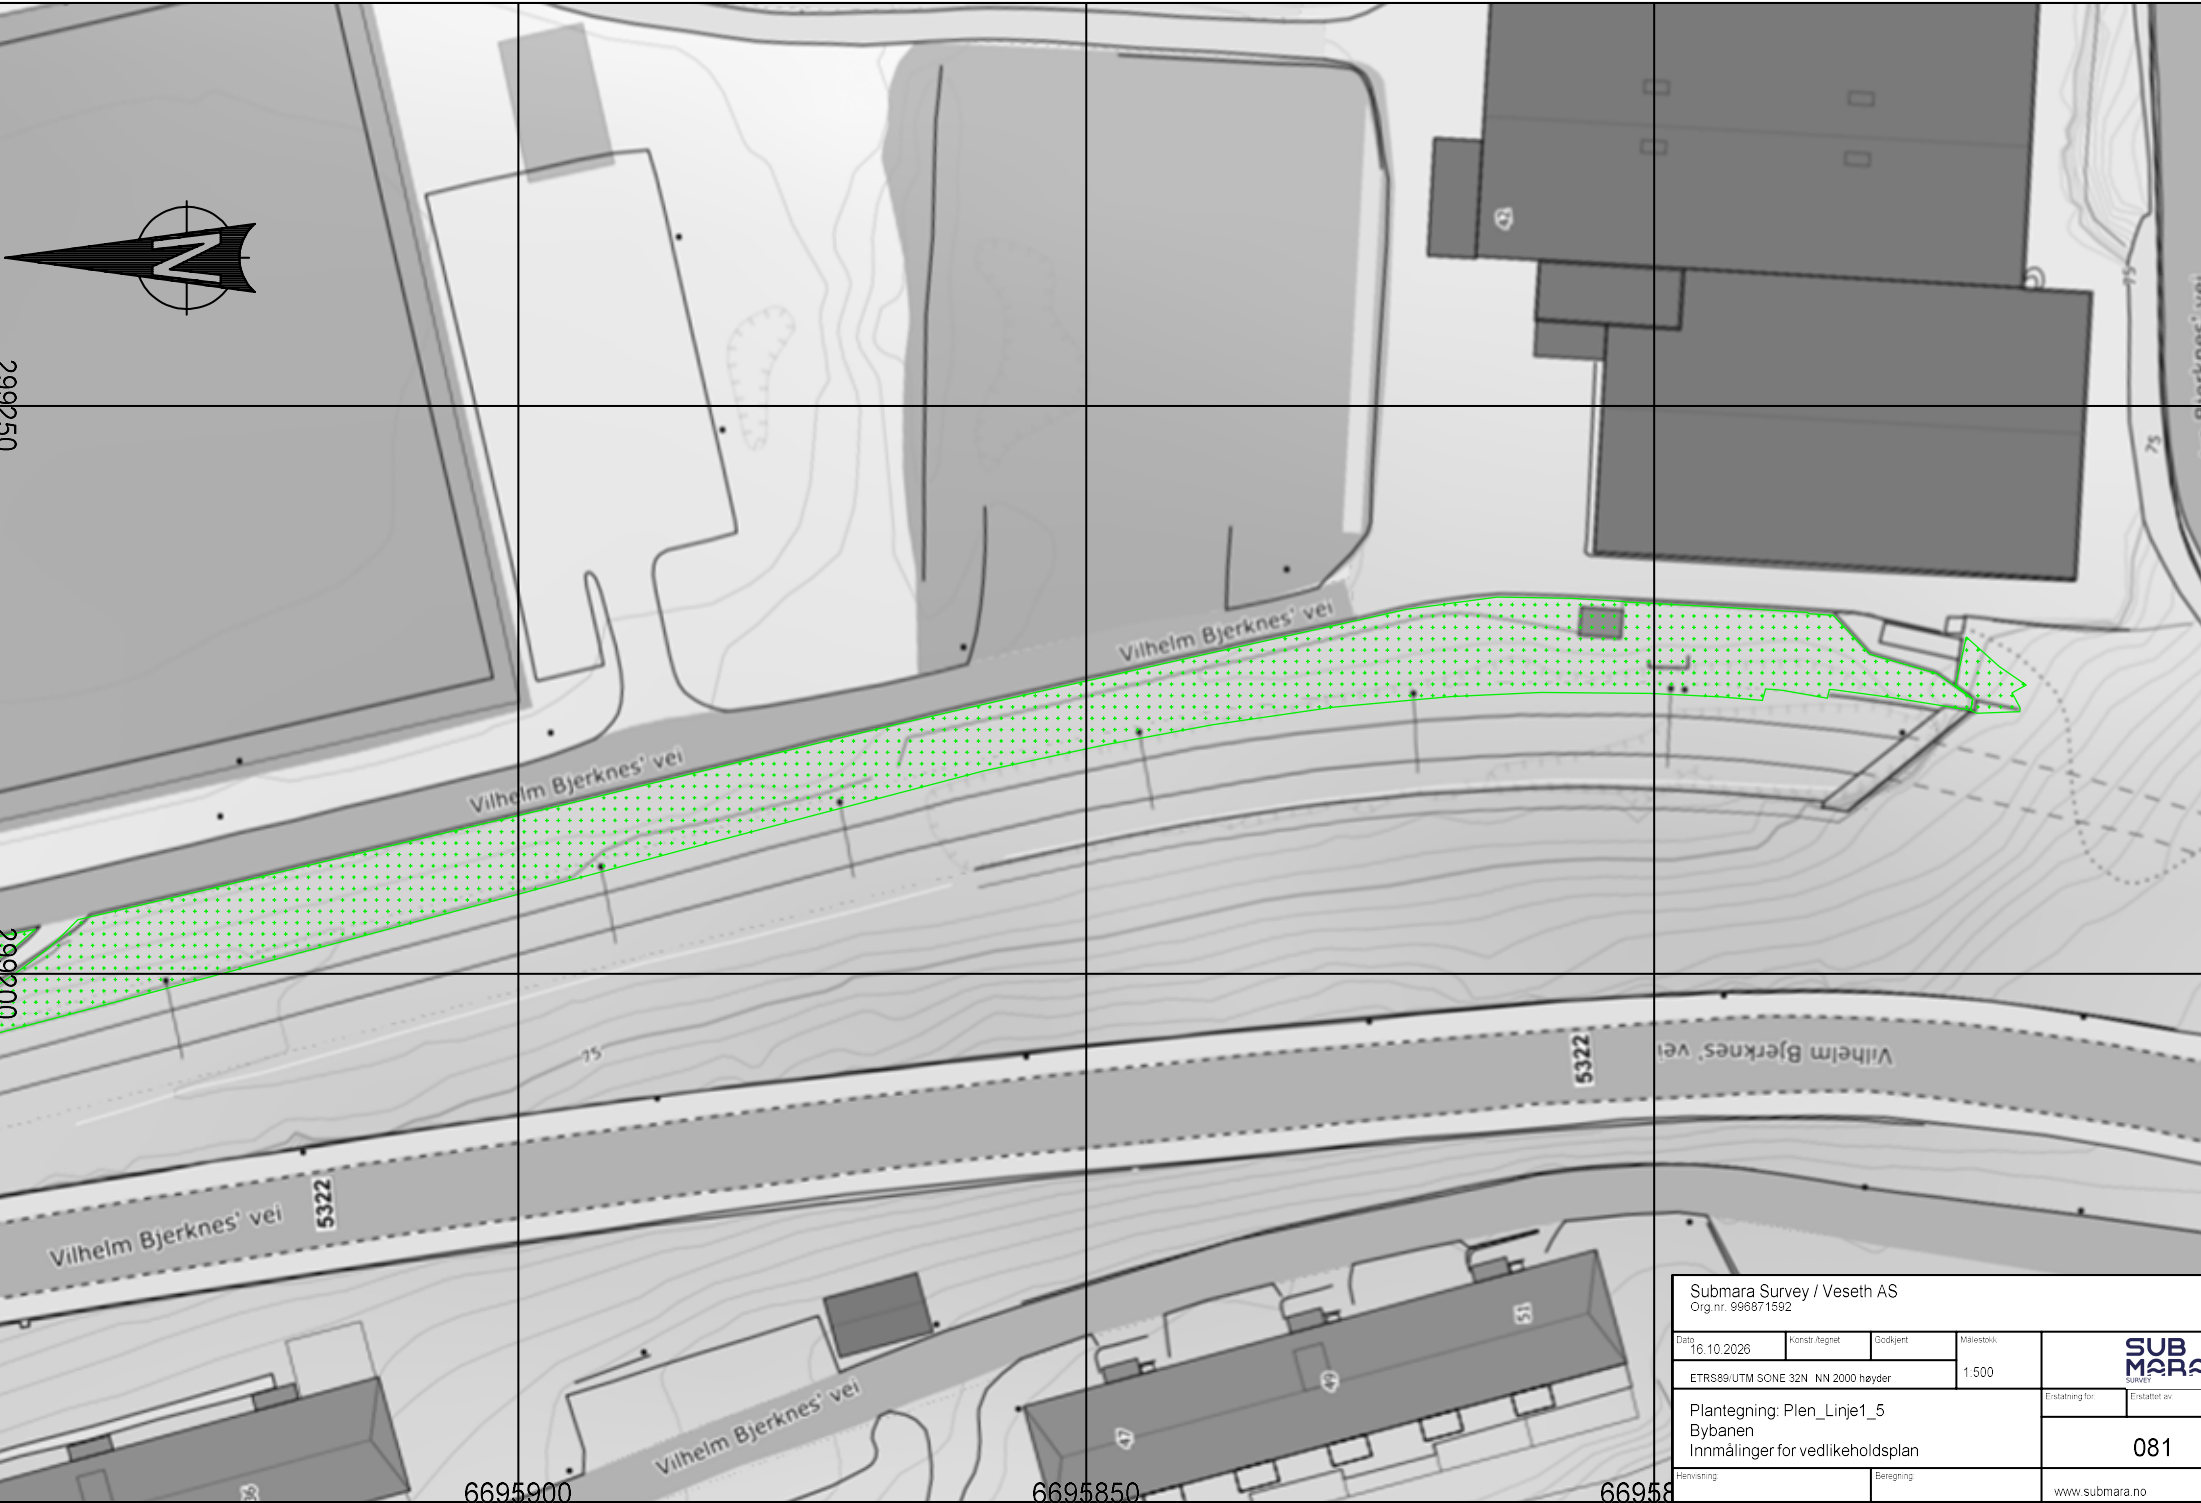


6695900

6695850

66958

Submara Survey / Veseth AS				
Org.nr. 996871592				
Dato	Konstr. tegnet	Godkjert	Målestokk	
16.10.2026				
ETRS89/UTM SONE 32N NN 2000 høyder			1:500	Erstattet for
Plantegning: Plen_Linje1_5				Erstattet av
Bybanen				081
Innmålinger for vedlikeholdsplan				
Planvisning		Beregning		www.submara.no

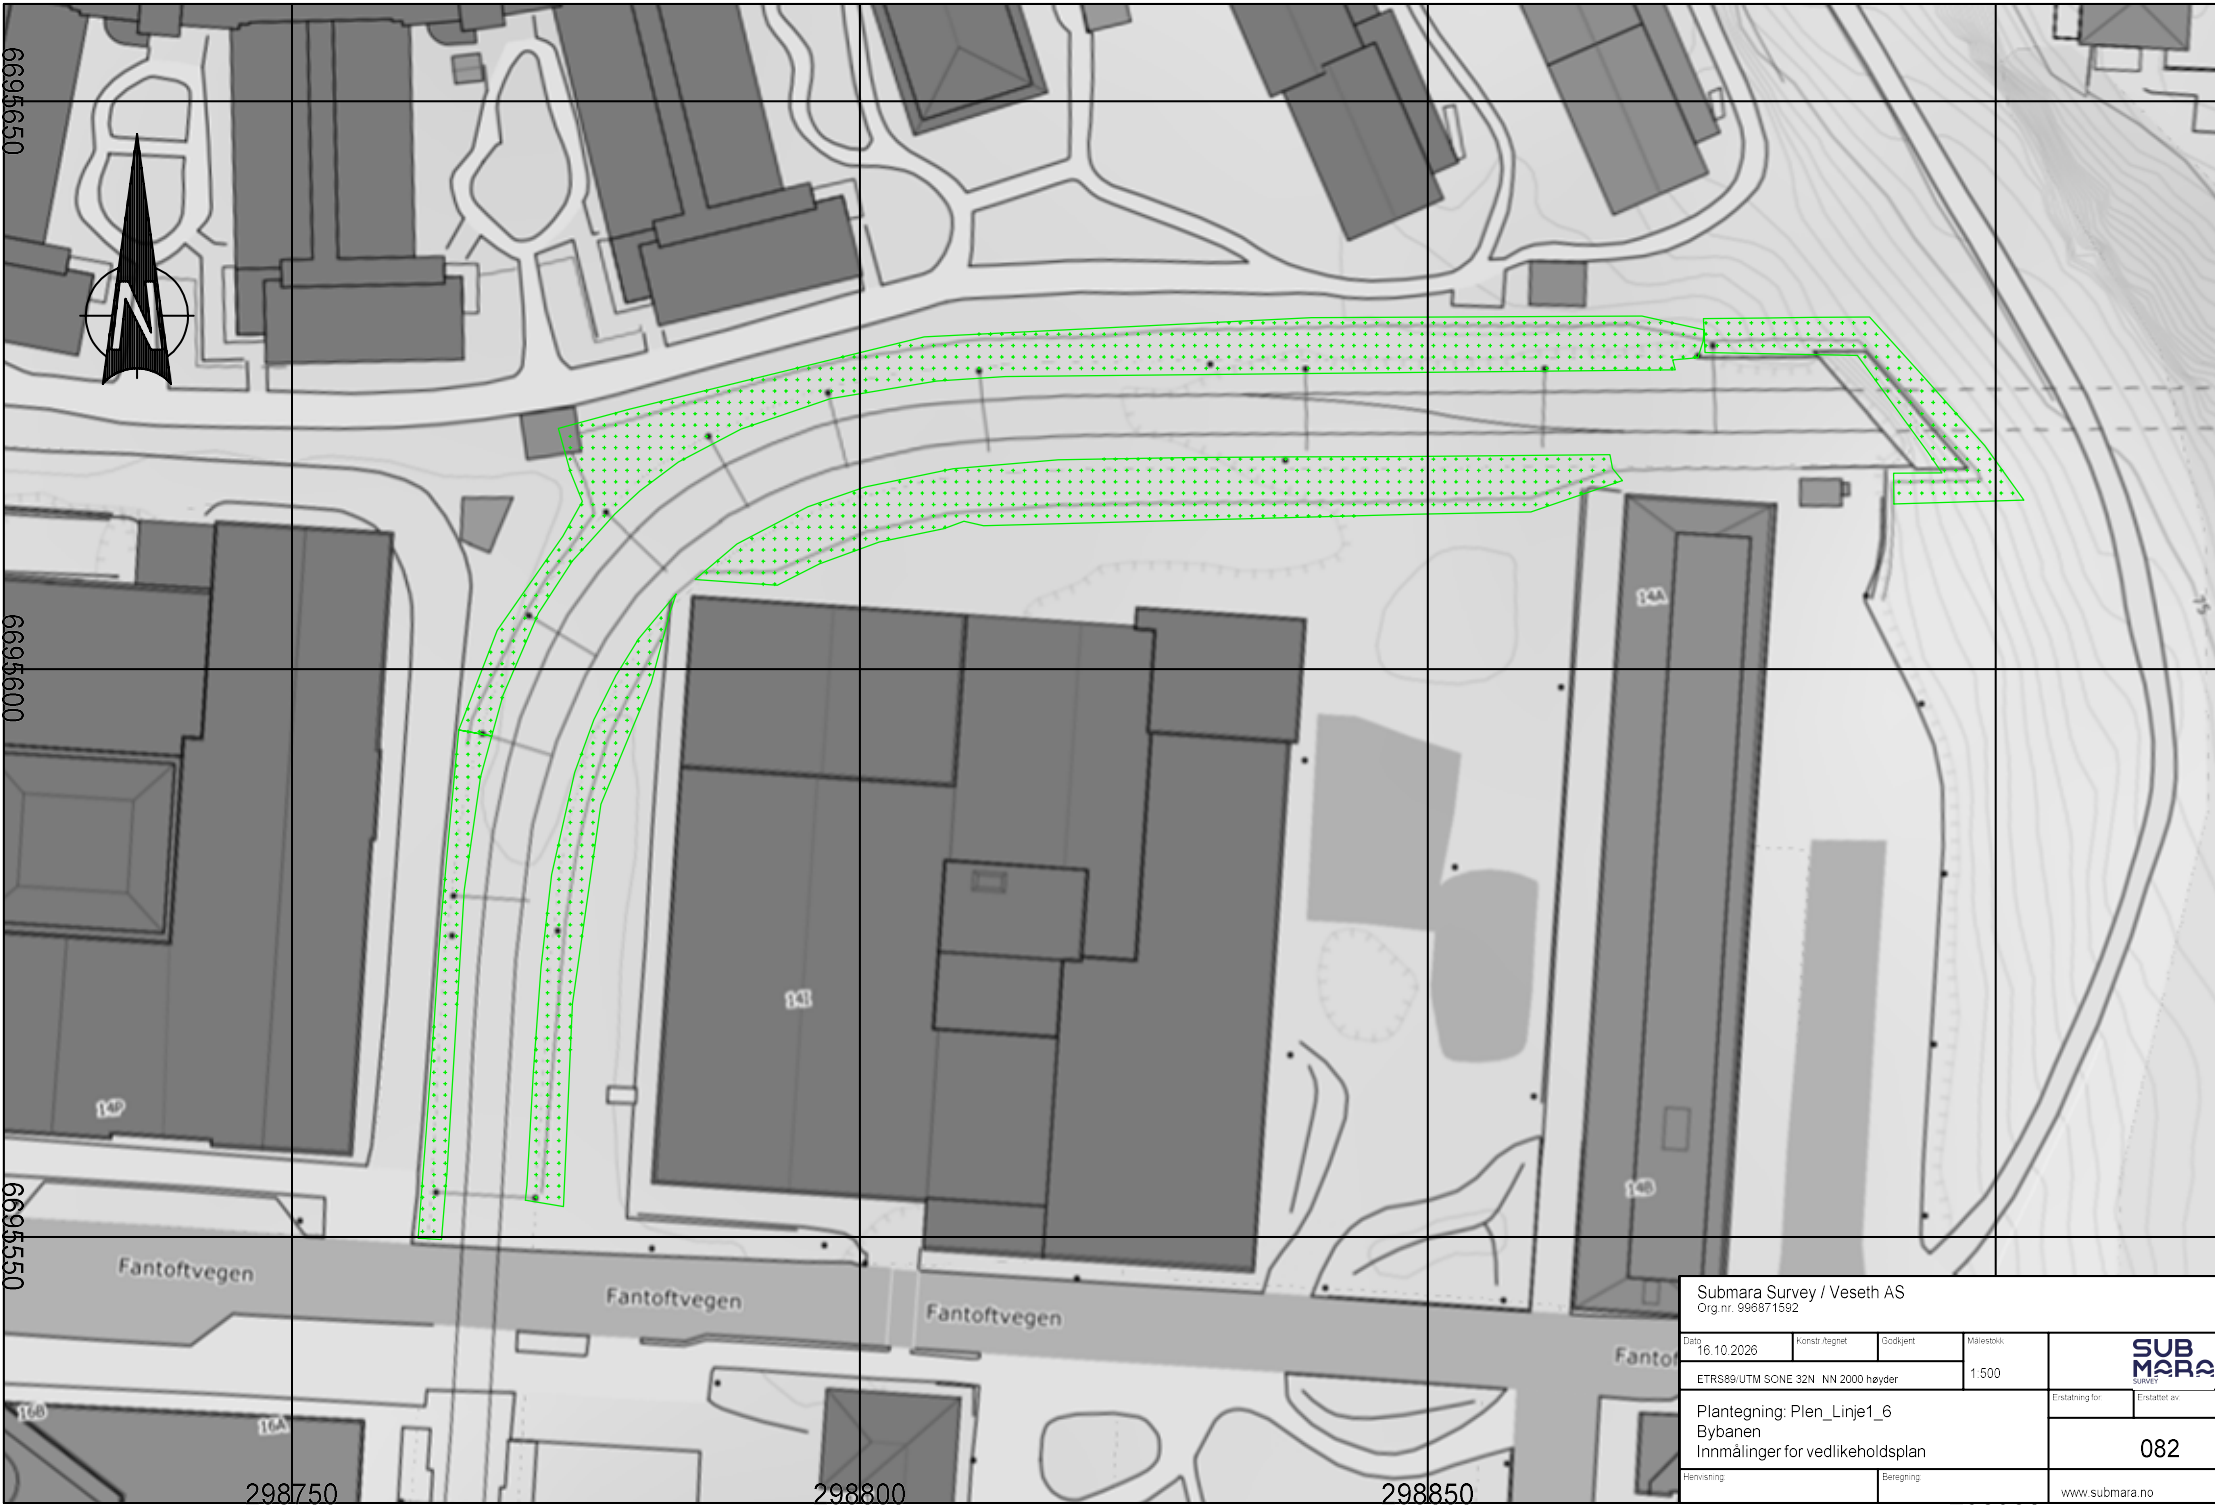

6695650

6695600


6695550

298750


298800

298850

Submara Survey / Veseth AS Org.nr. 996871592				
Dato 16.10.2026	Konstr. tegnet	Godkjent	Målestokk 1:500	 Erstatning for Erstattet av
ETRS89/UTM SONE 32N NN 2000 høyder				
Plantegning: Plen_Linje1_6 Bybanen Innmålinger for vedlikeholdsplan				082

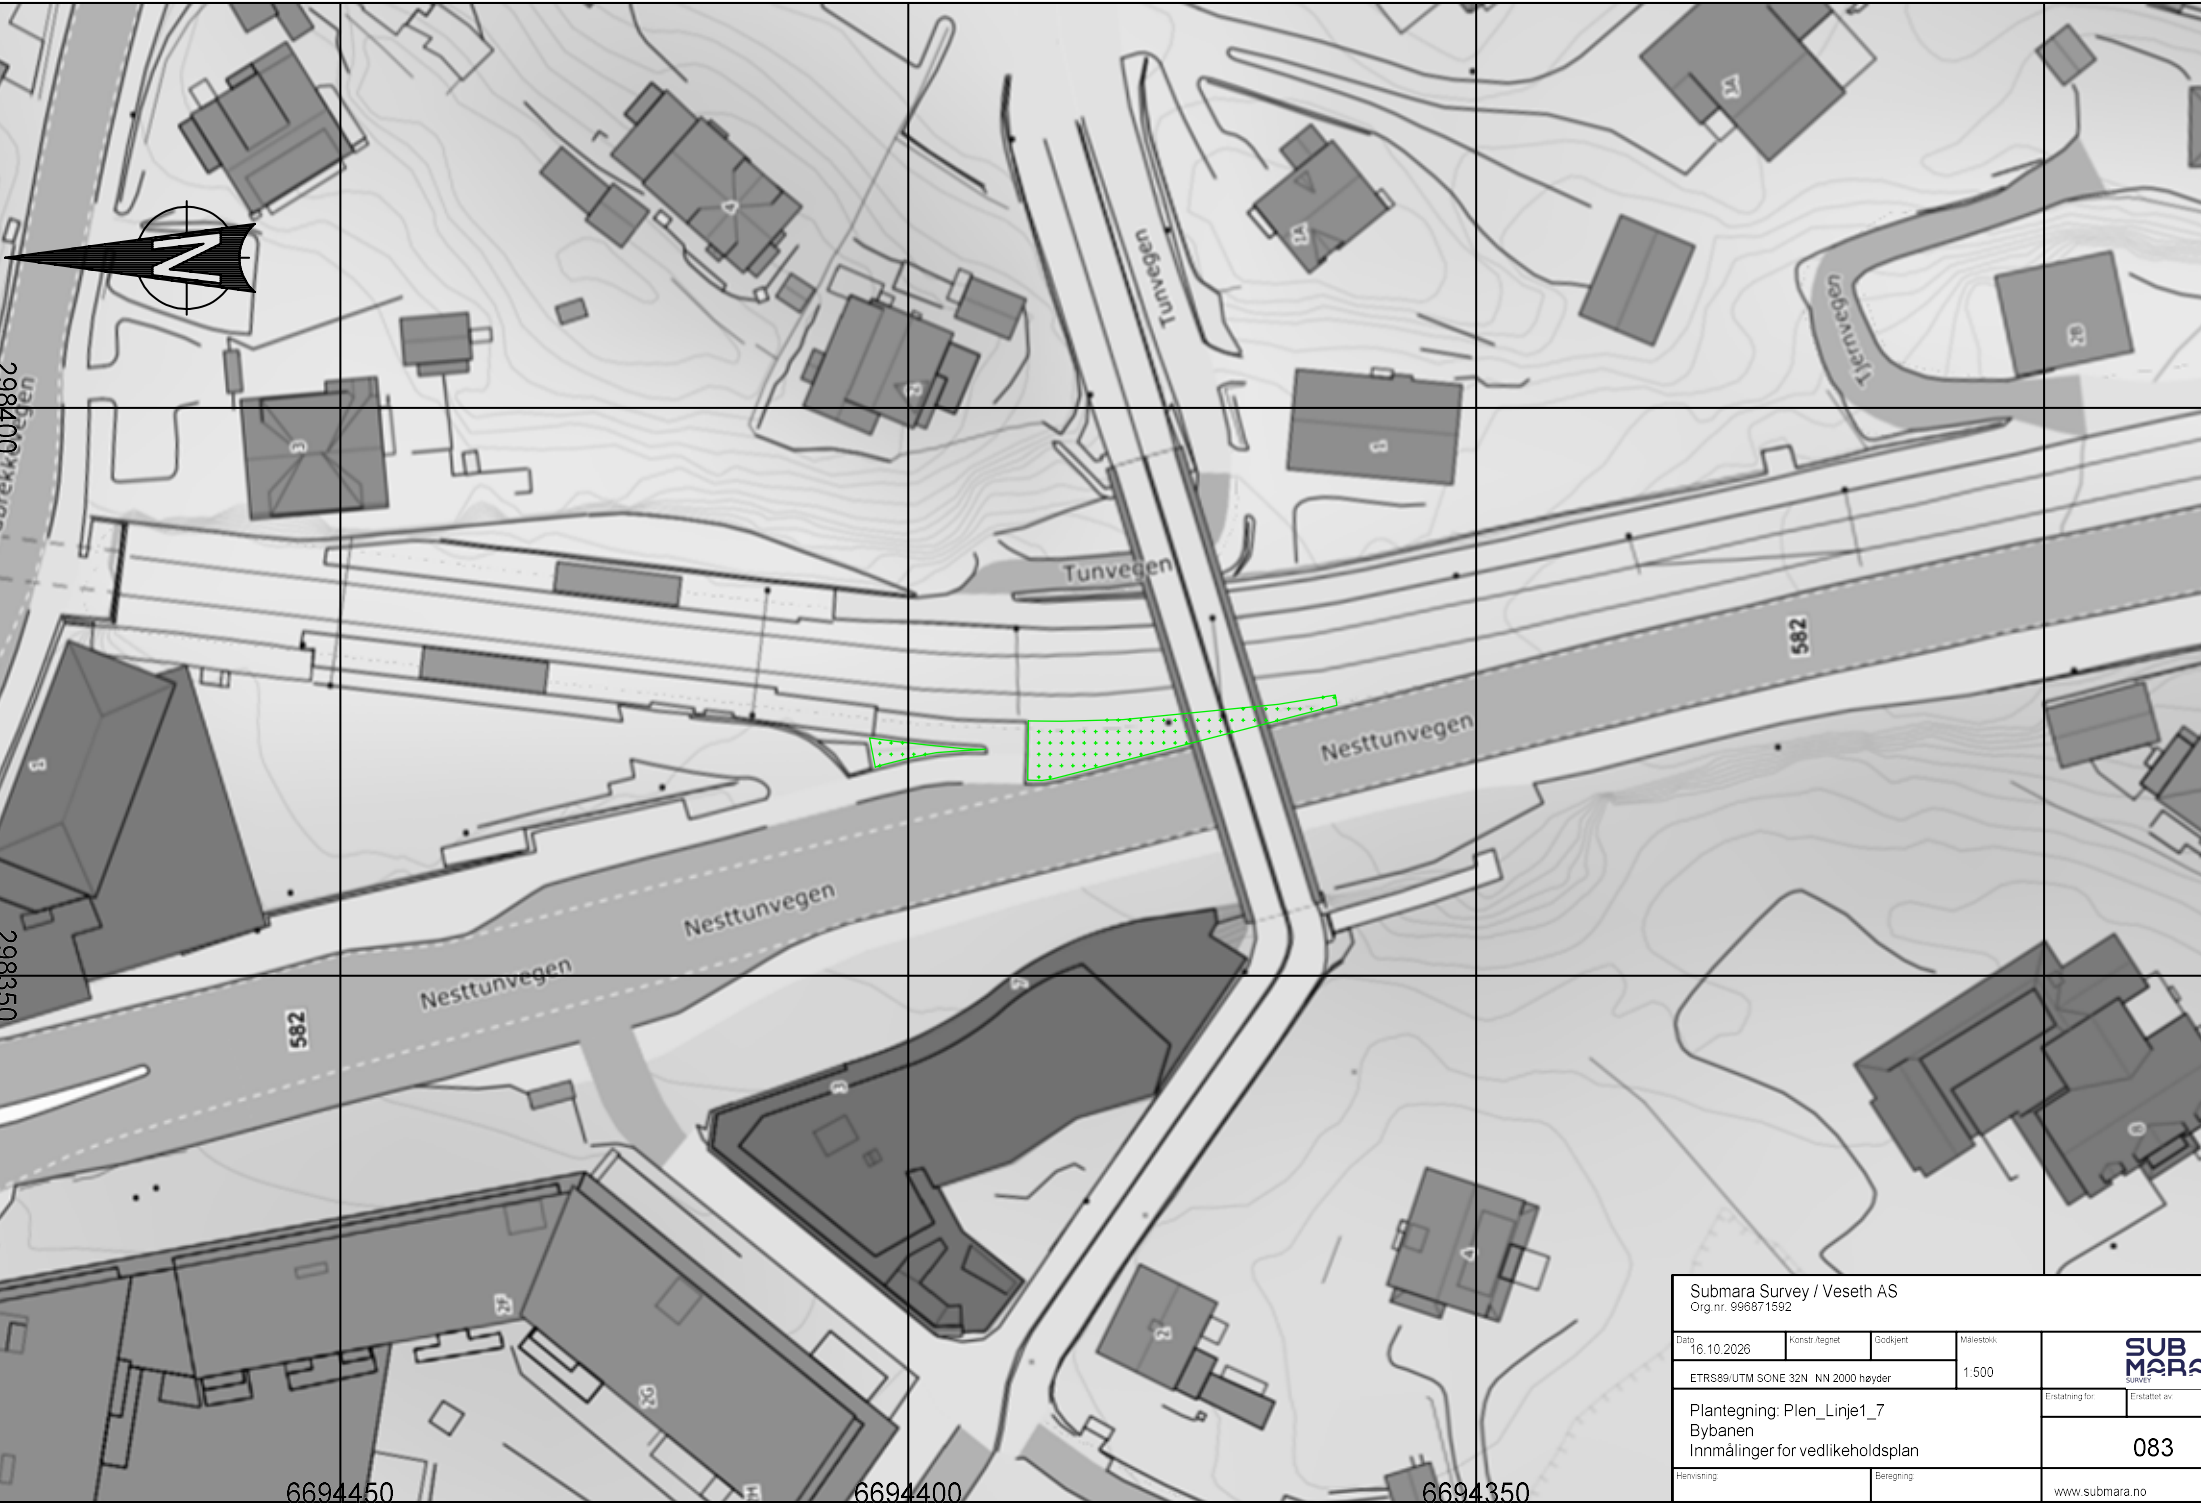


Submara Survey / Veseth AS				
Org.nr. 996671592				
Dato	Konstr. tegnet	Godkjent	Målestokk	
16.10.2026			1:500	
ETRS89/UTM SONE 32N NN 2000 høyder				Erstatning for
Plantegning: Plen_Linje1_7				Erstattet av
Bybanen				083
Innmålinger for vedlikeholdsplan				
Henvisning		Beregning		www.submara.no

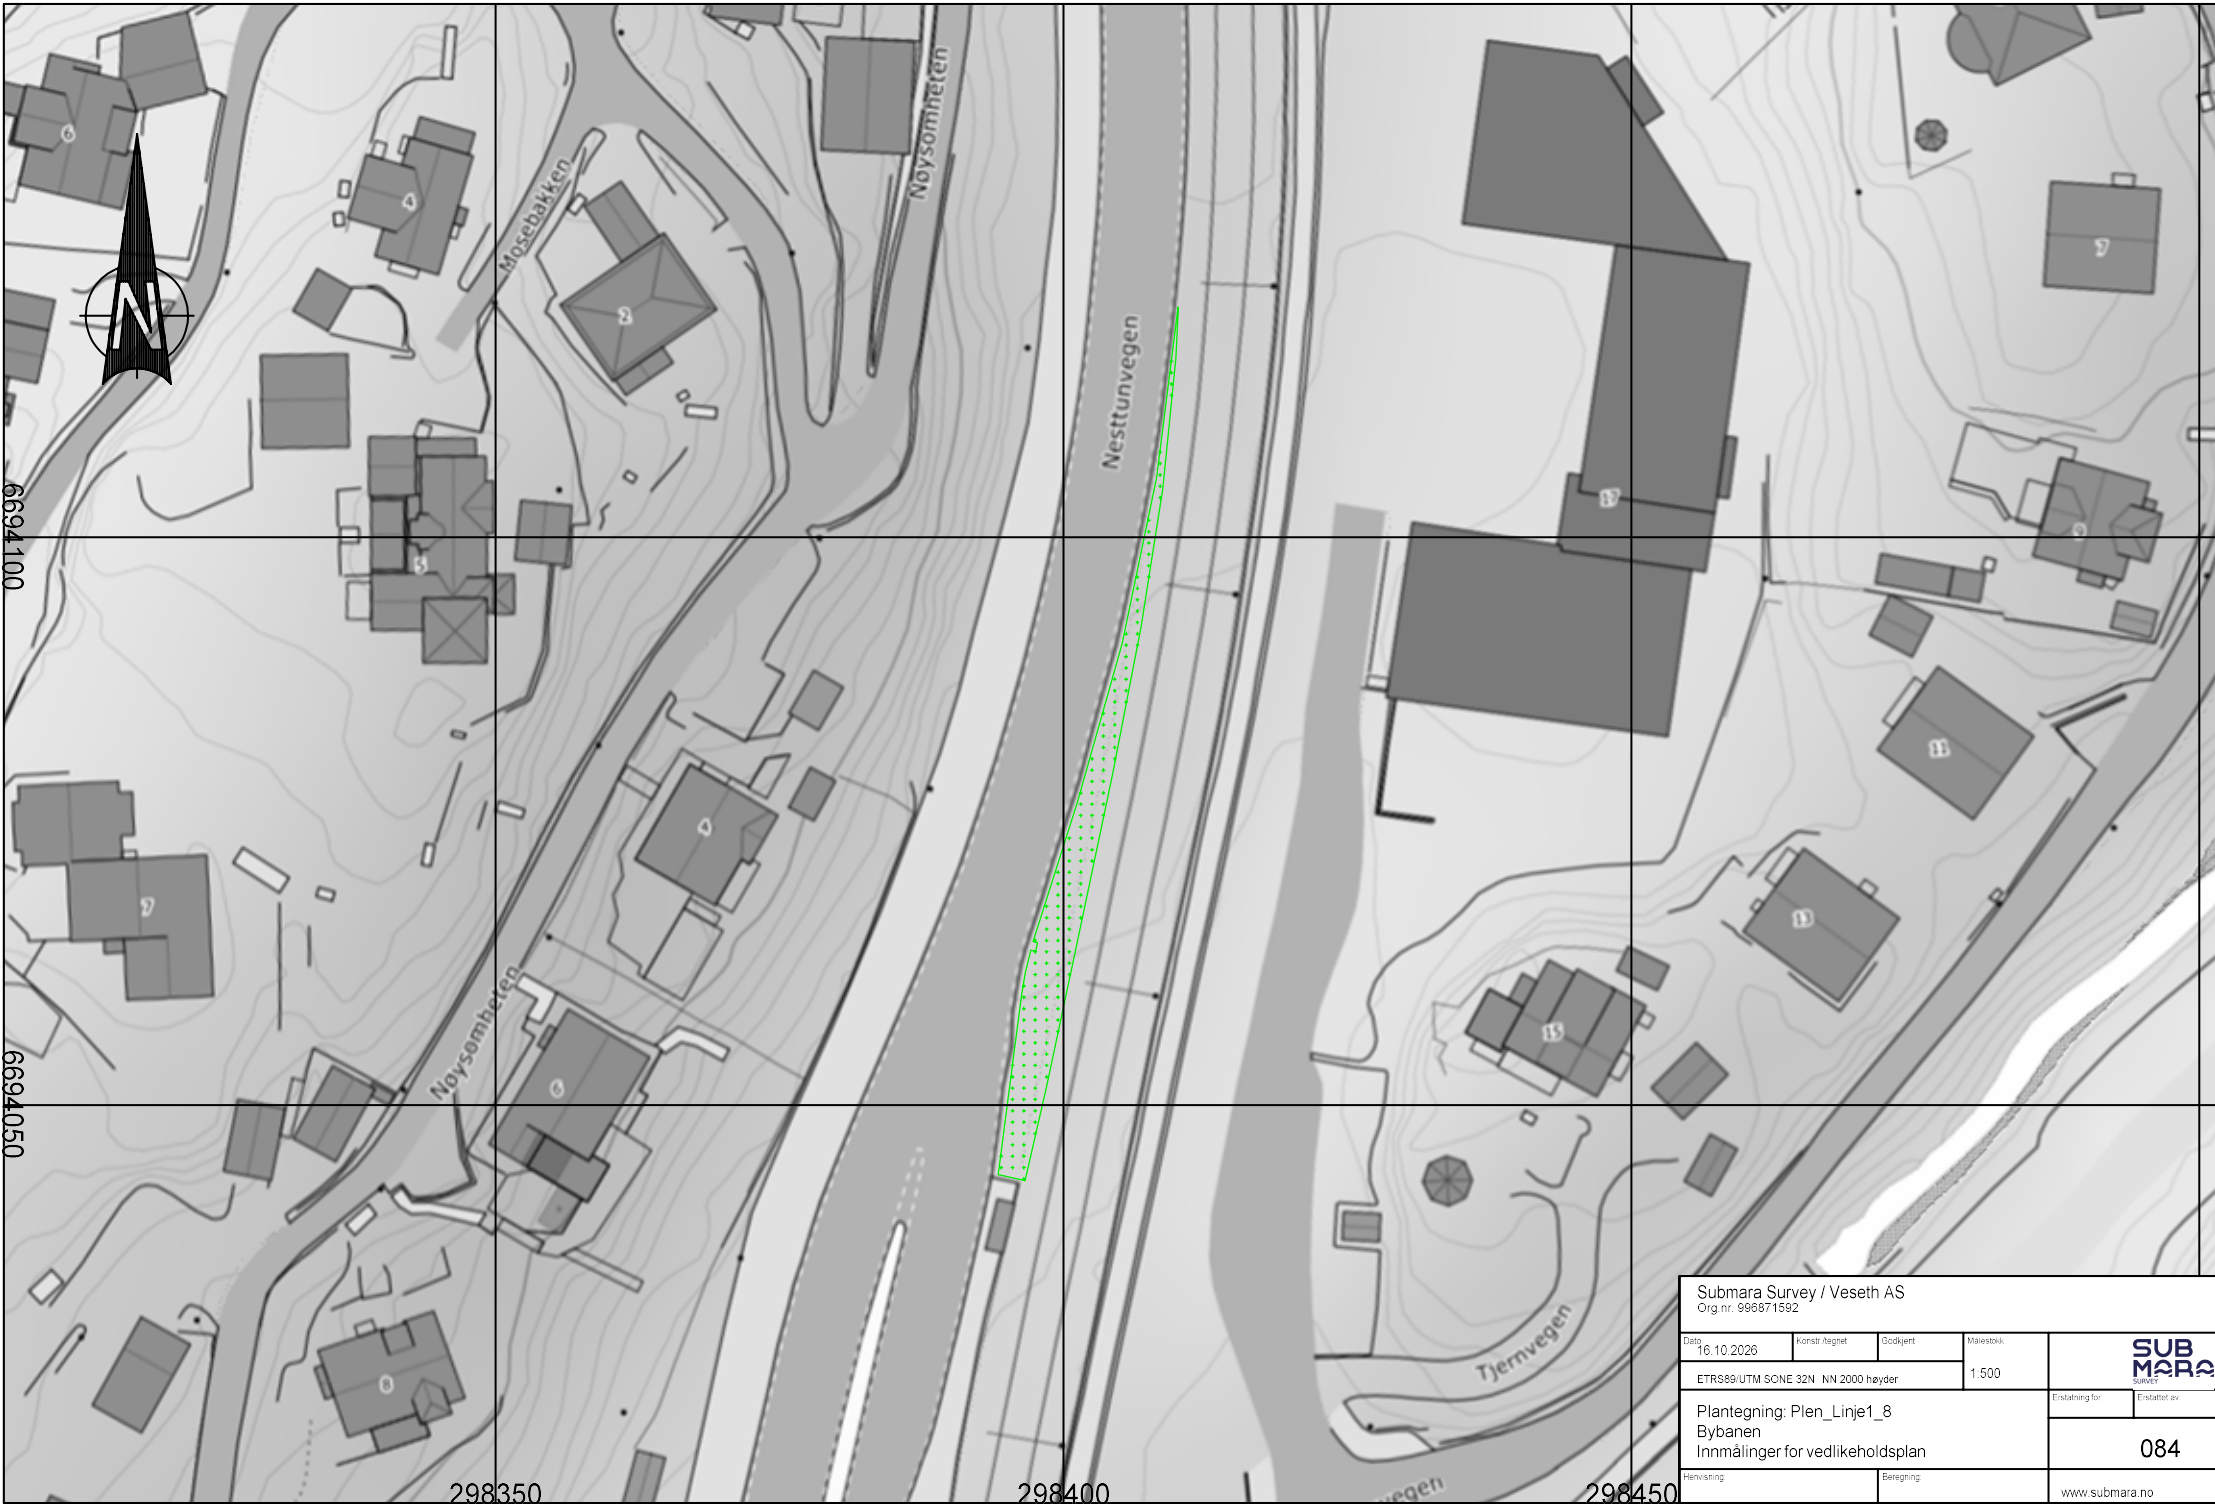


Submara Survey / Veseth AS				
Org.nr. 996671592				
Dato	Konstr. tegnet	Godkjert	Målestokk	
16.10.2026			1:500	
ETRS89/UTM SONE 32N NN 2000 høyder				
Plantegning: Plen_Linje1_8 Bybanen Innmålinger for vedlikeholdsplan			Erstatning for	Erstatlet av
			084	
Henvisning		Beregning		www.submara.no



Submara Survey / Veseth AS Org.nr. 996871592				
Dato 16.10.2026	Konstr. tegnet	Godkjent	Målestokk 1:500	 Erstatning for Erstattet av 085
ETRS89/UTM SONE 32N NN 2000 høyder				
Plantegning: Plen_Linje1_9 Bybanen Innmålinger for vedlikeholdsplan				
Henvisning		Beregning		www.submara.no

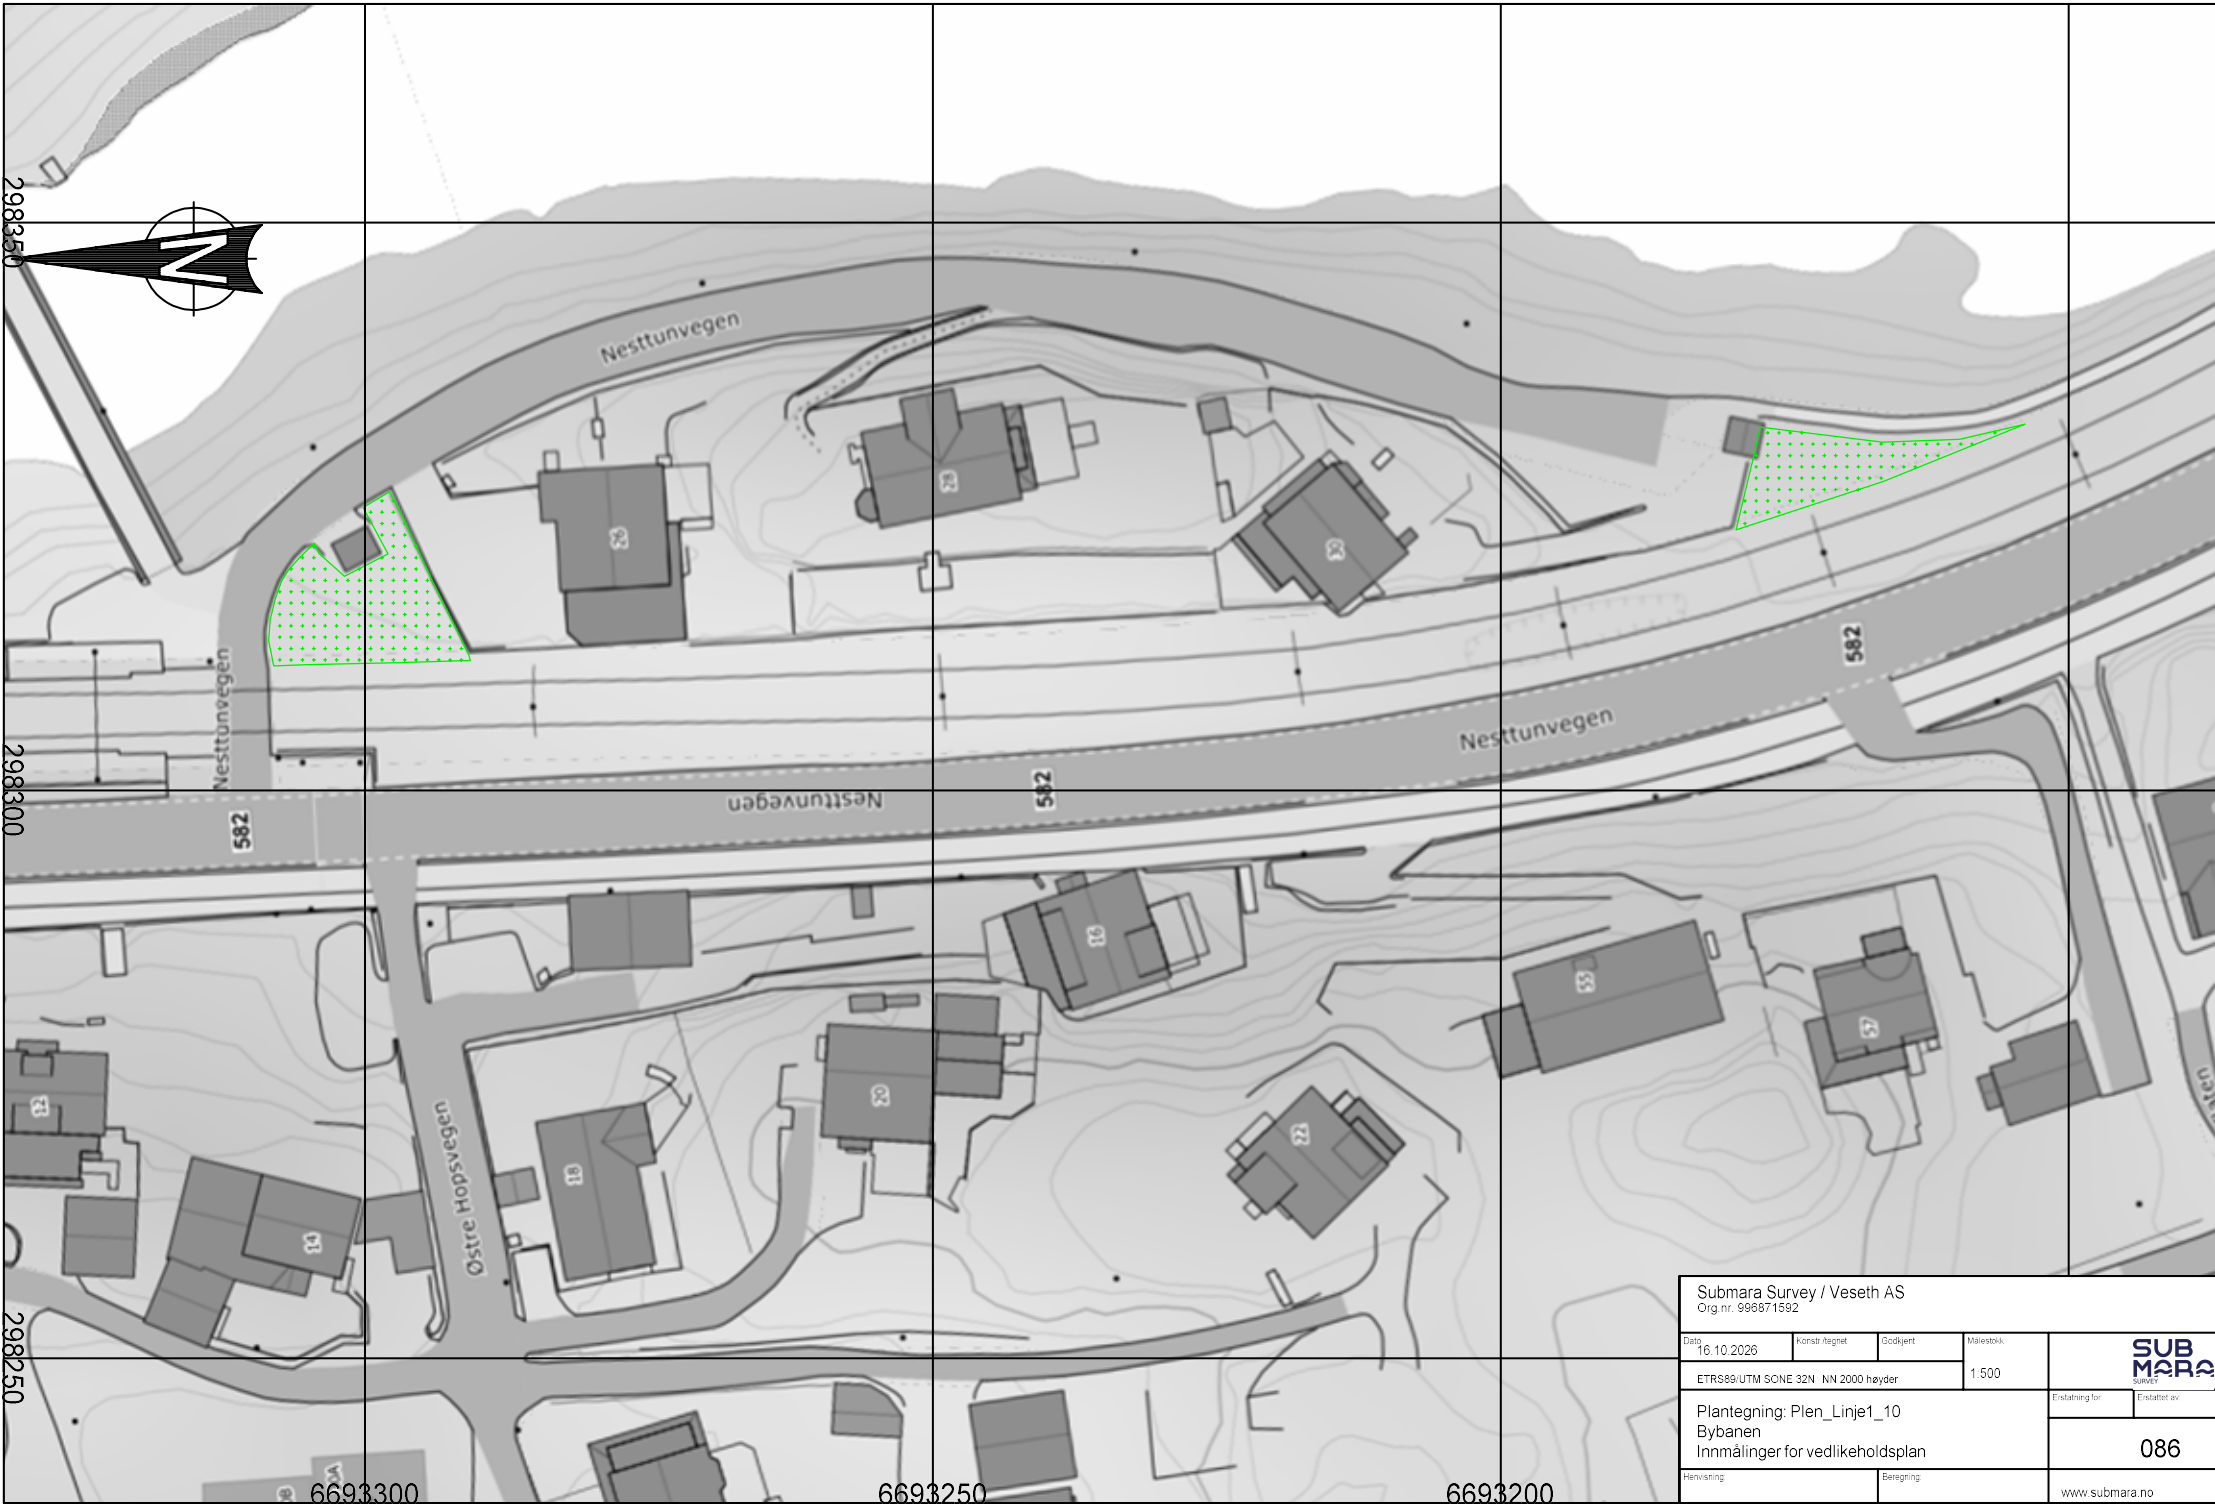


Submara Survey / Veseth AS Org.nr. 996871592				
Dato 16.10.2026	Konstr. tegnet	Godkjent	Målestokk 1:500	 Erstatning for Erstattet av 086 www.submara.no
ETRS89/UTM SONE 32N NN 2000 høyder				
Plantegning: Plen_Linje1_10 Bybanen Innmålinger for vedlikeholdsplan				
Henvisning		Beregning		

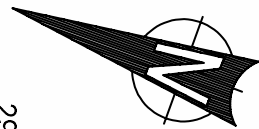

298450

298400

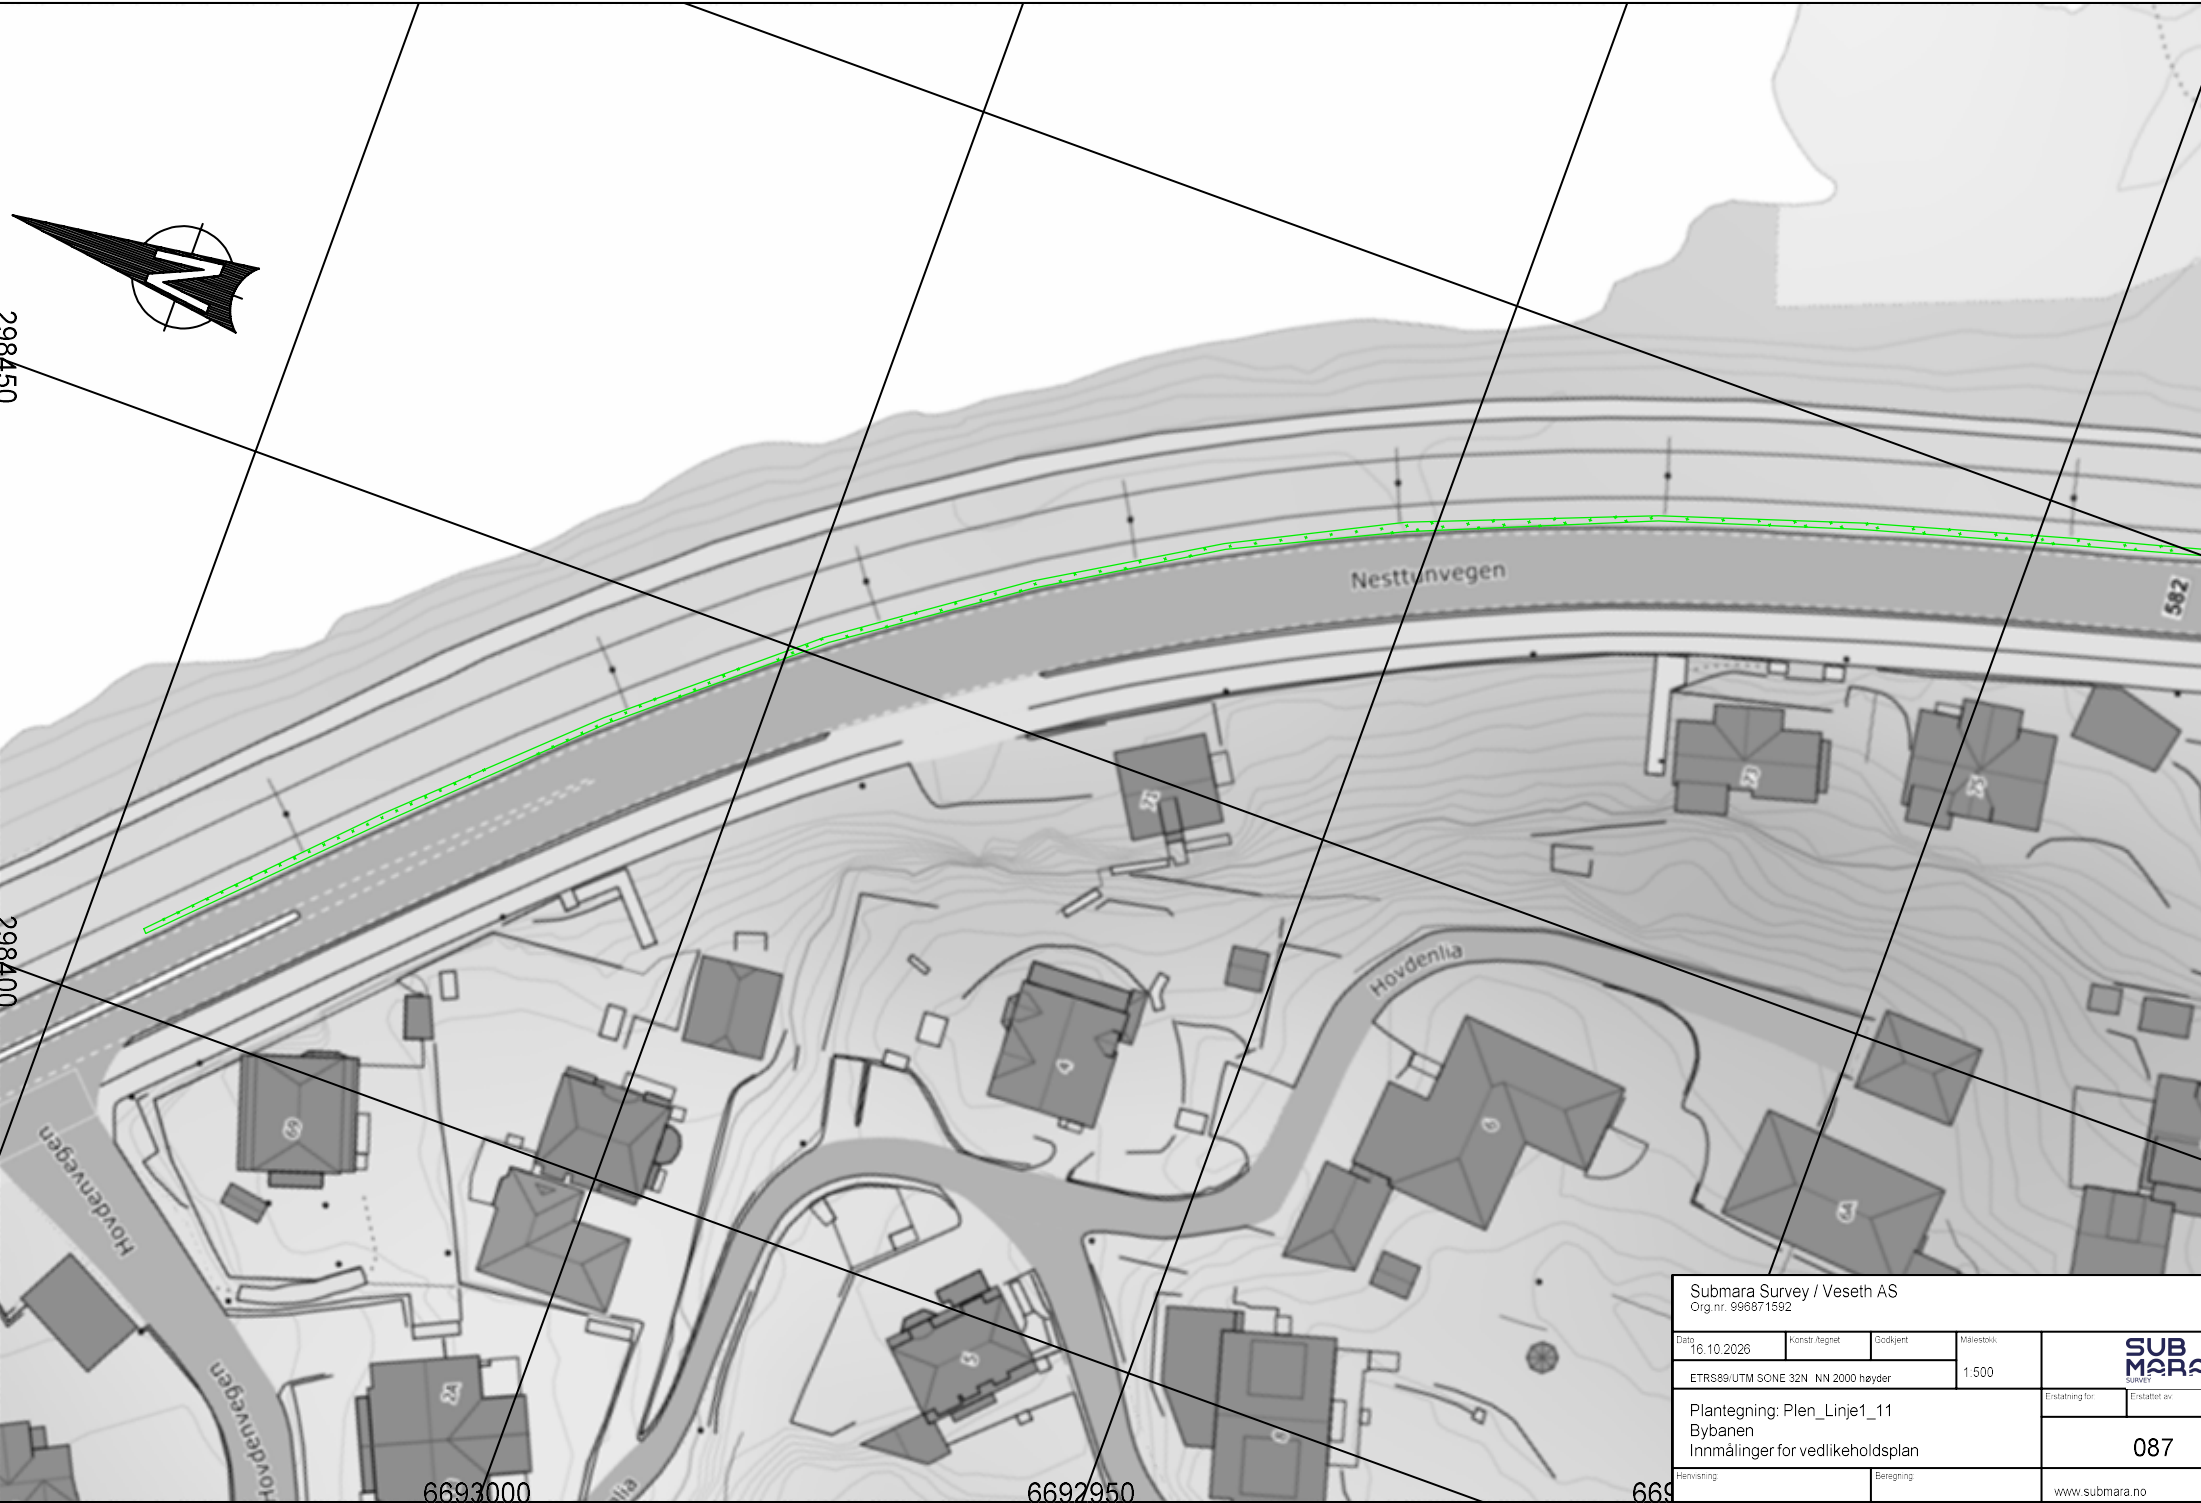


6693000

6692950

669

Submara Survey / Veseth AS Org.nr. 996871592				
Dato 16.10.2026	Konstr. tegnet	Godkjent	Målestokk	
ETRS89/UTM SONE 32N NN 2000 høyder			1:500	
Plantegning: Plen_Linje1_11 Bybanen Innmålinger for vedlikeholdsplan				Erstatning for Erstattet av 087
Henvending		Beregning		www.submara.no

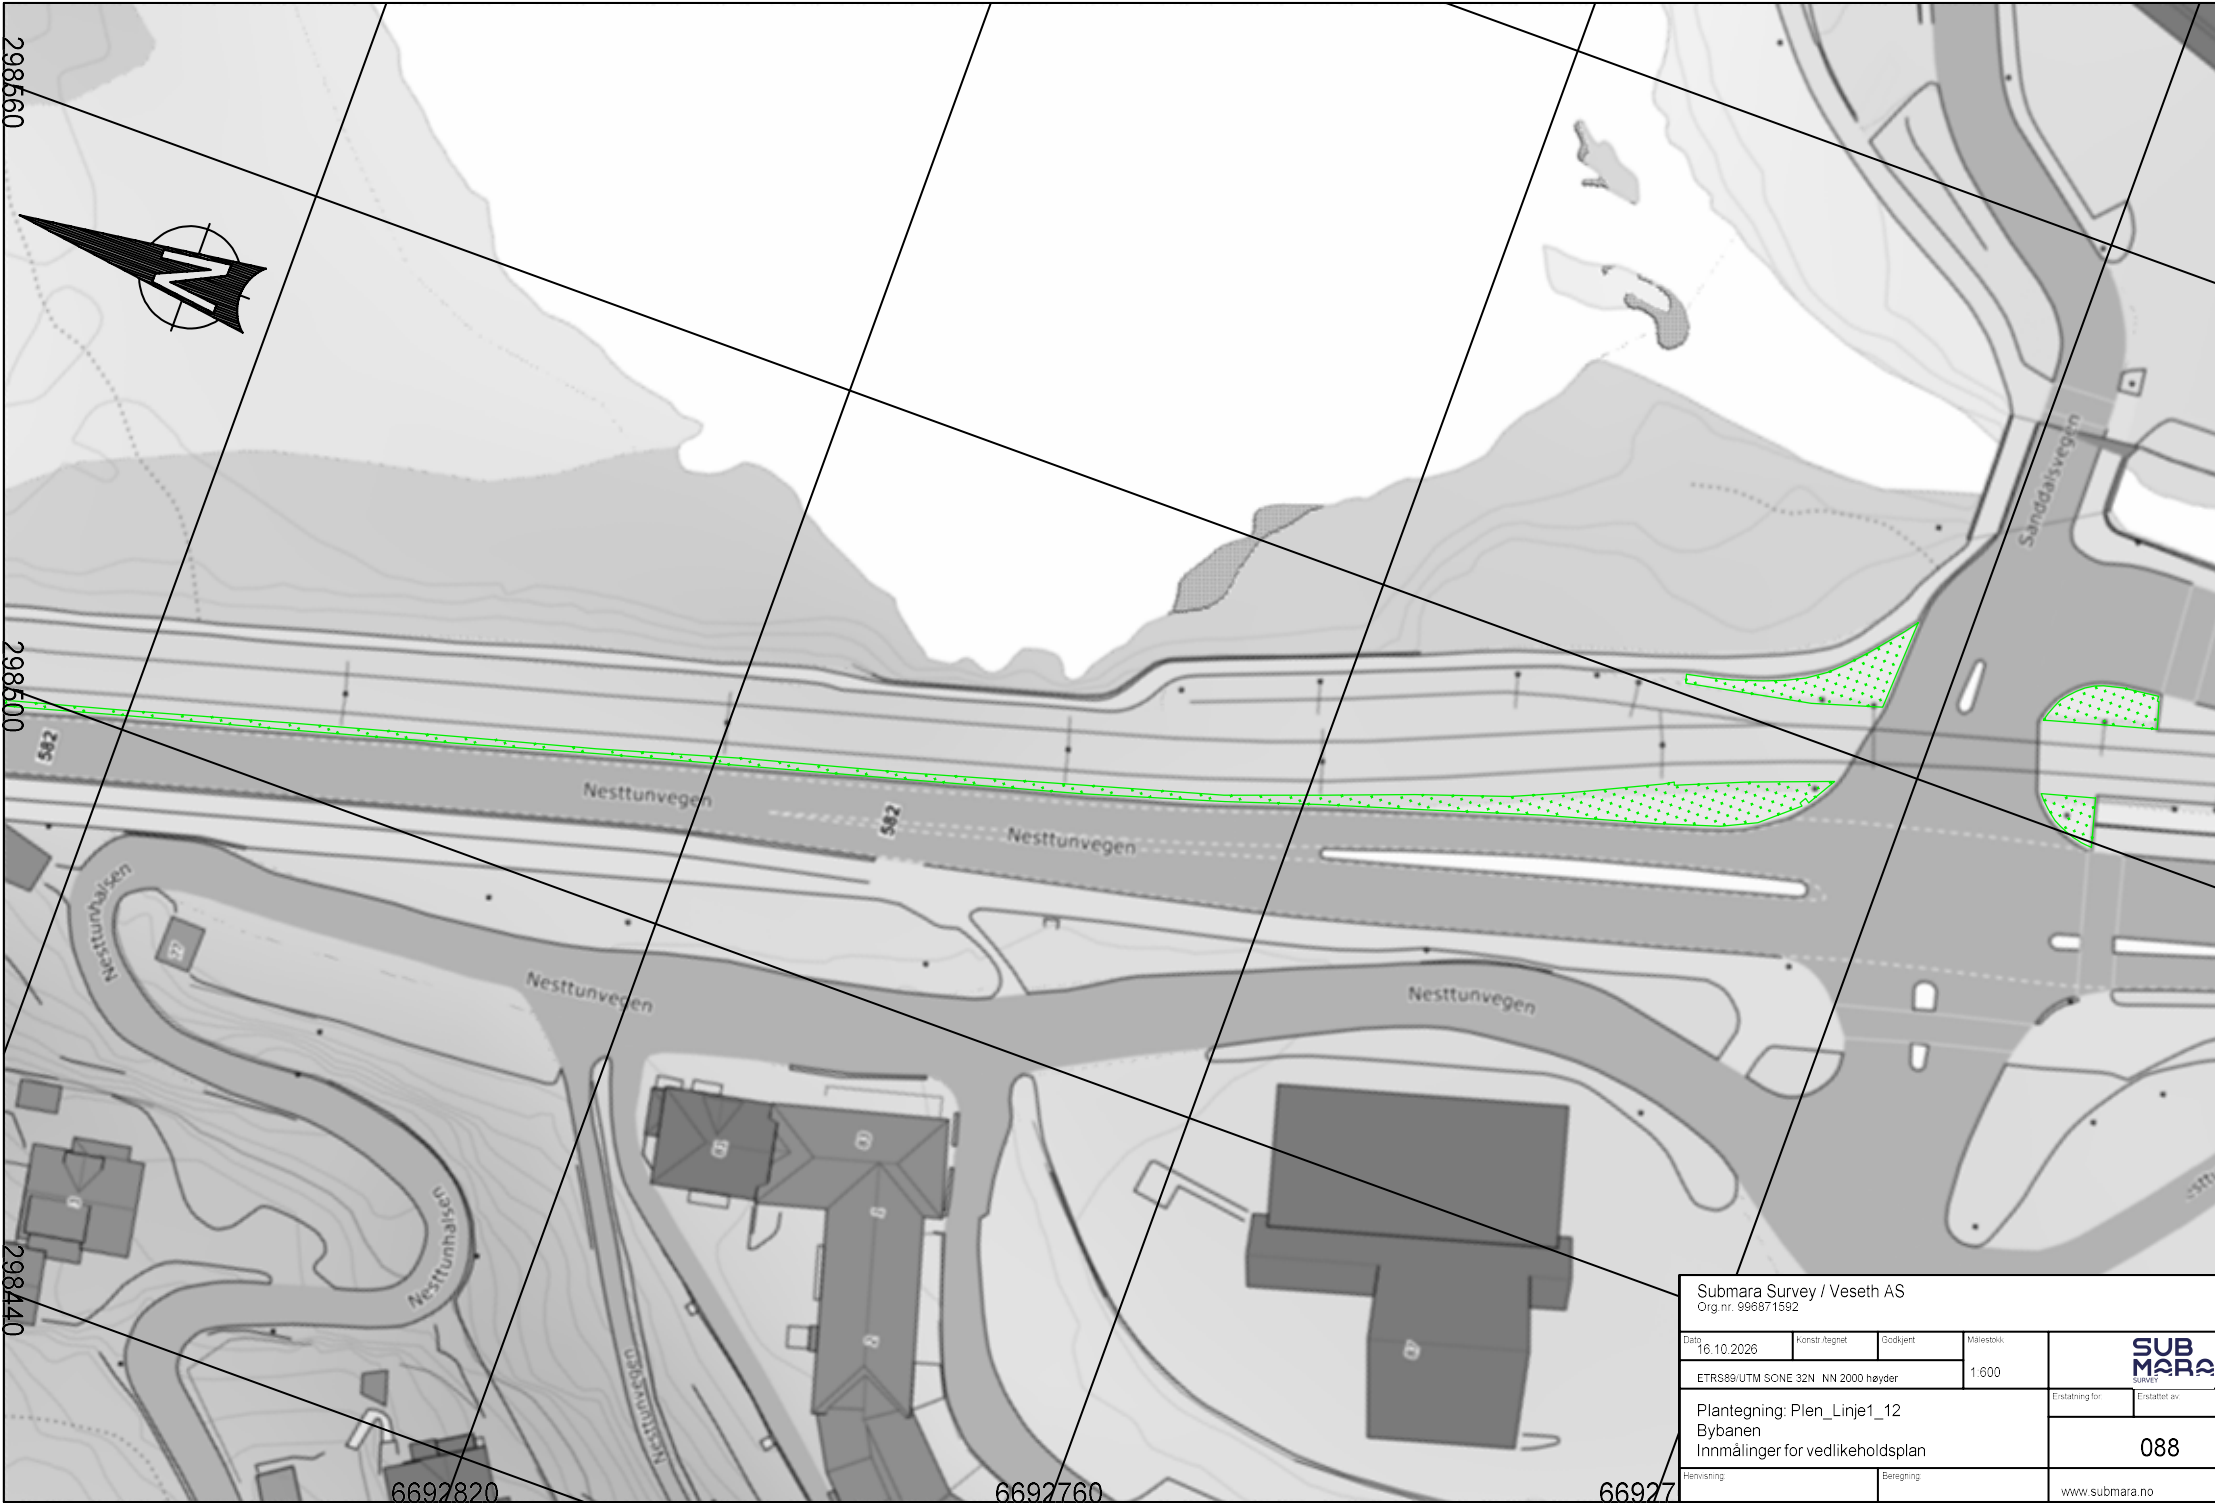

Submara Survey / Veseth AS Org.nr. 996671592				
Dato 16.10.2026	Konstr. tegnet	Godkjent	Målestokk 1:600	 Erstatning for Erstattet av 088
ETRS89/UTM SONE 32N NN 2000 høyder				
Plantegning: Plen_Linje1_12 Bybanen Innmålinger for vedlikeholdsplan				
Henvending		Beregning		www.submara.no



Steinsvikvegen

Steinsvikvegen

Steinsvikvegen

Steinsvikve

Harald Sæveruds veg

Kvernslåttvegen

Kvernslåttvegen

Kvernslåttvegen

Kvernslåttvegen

Submara Survey / Veseth AS
Org.nr. 996671592


Dato 16.10.2026	konstr. tegnet	Godkjent	Målestokk 1:600	
ETRS89/UTM SONE 32N NN 2000 høyder				
Plantegning: Plen_Linje1_13 Bybanen Innmålinger for vedlikeholdsplan				Erstattet for Erstattet av 089
Henvisning		Beregning		www.submara.no

296160


296220

296280

Foldvik

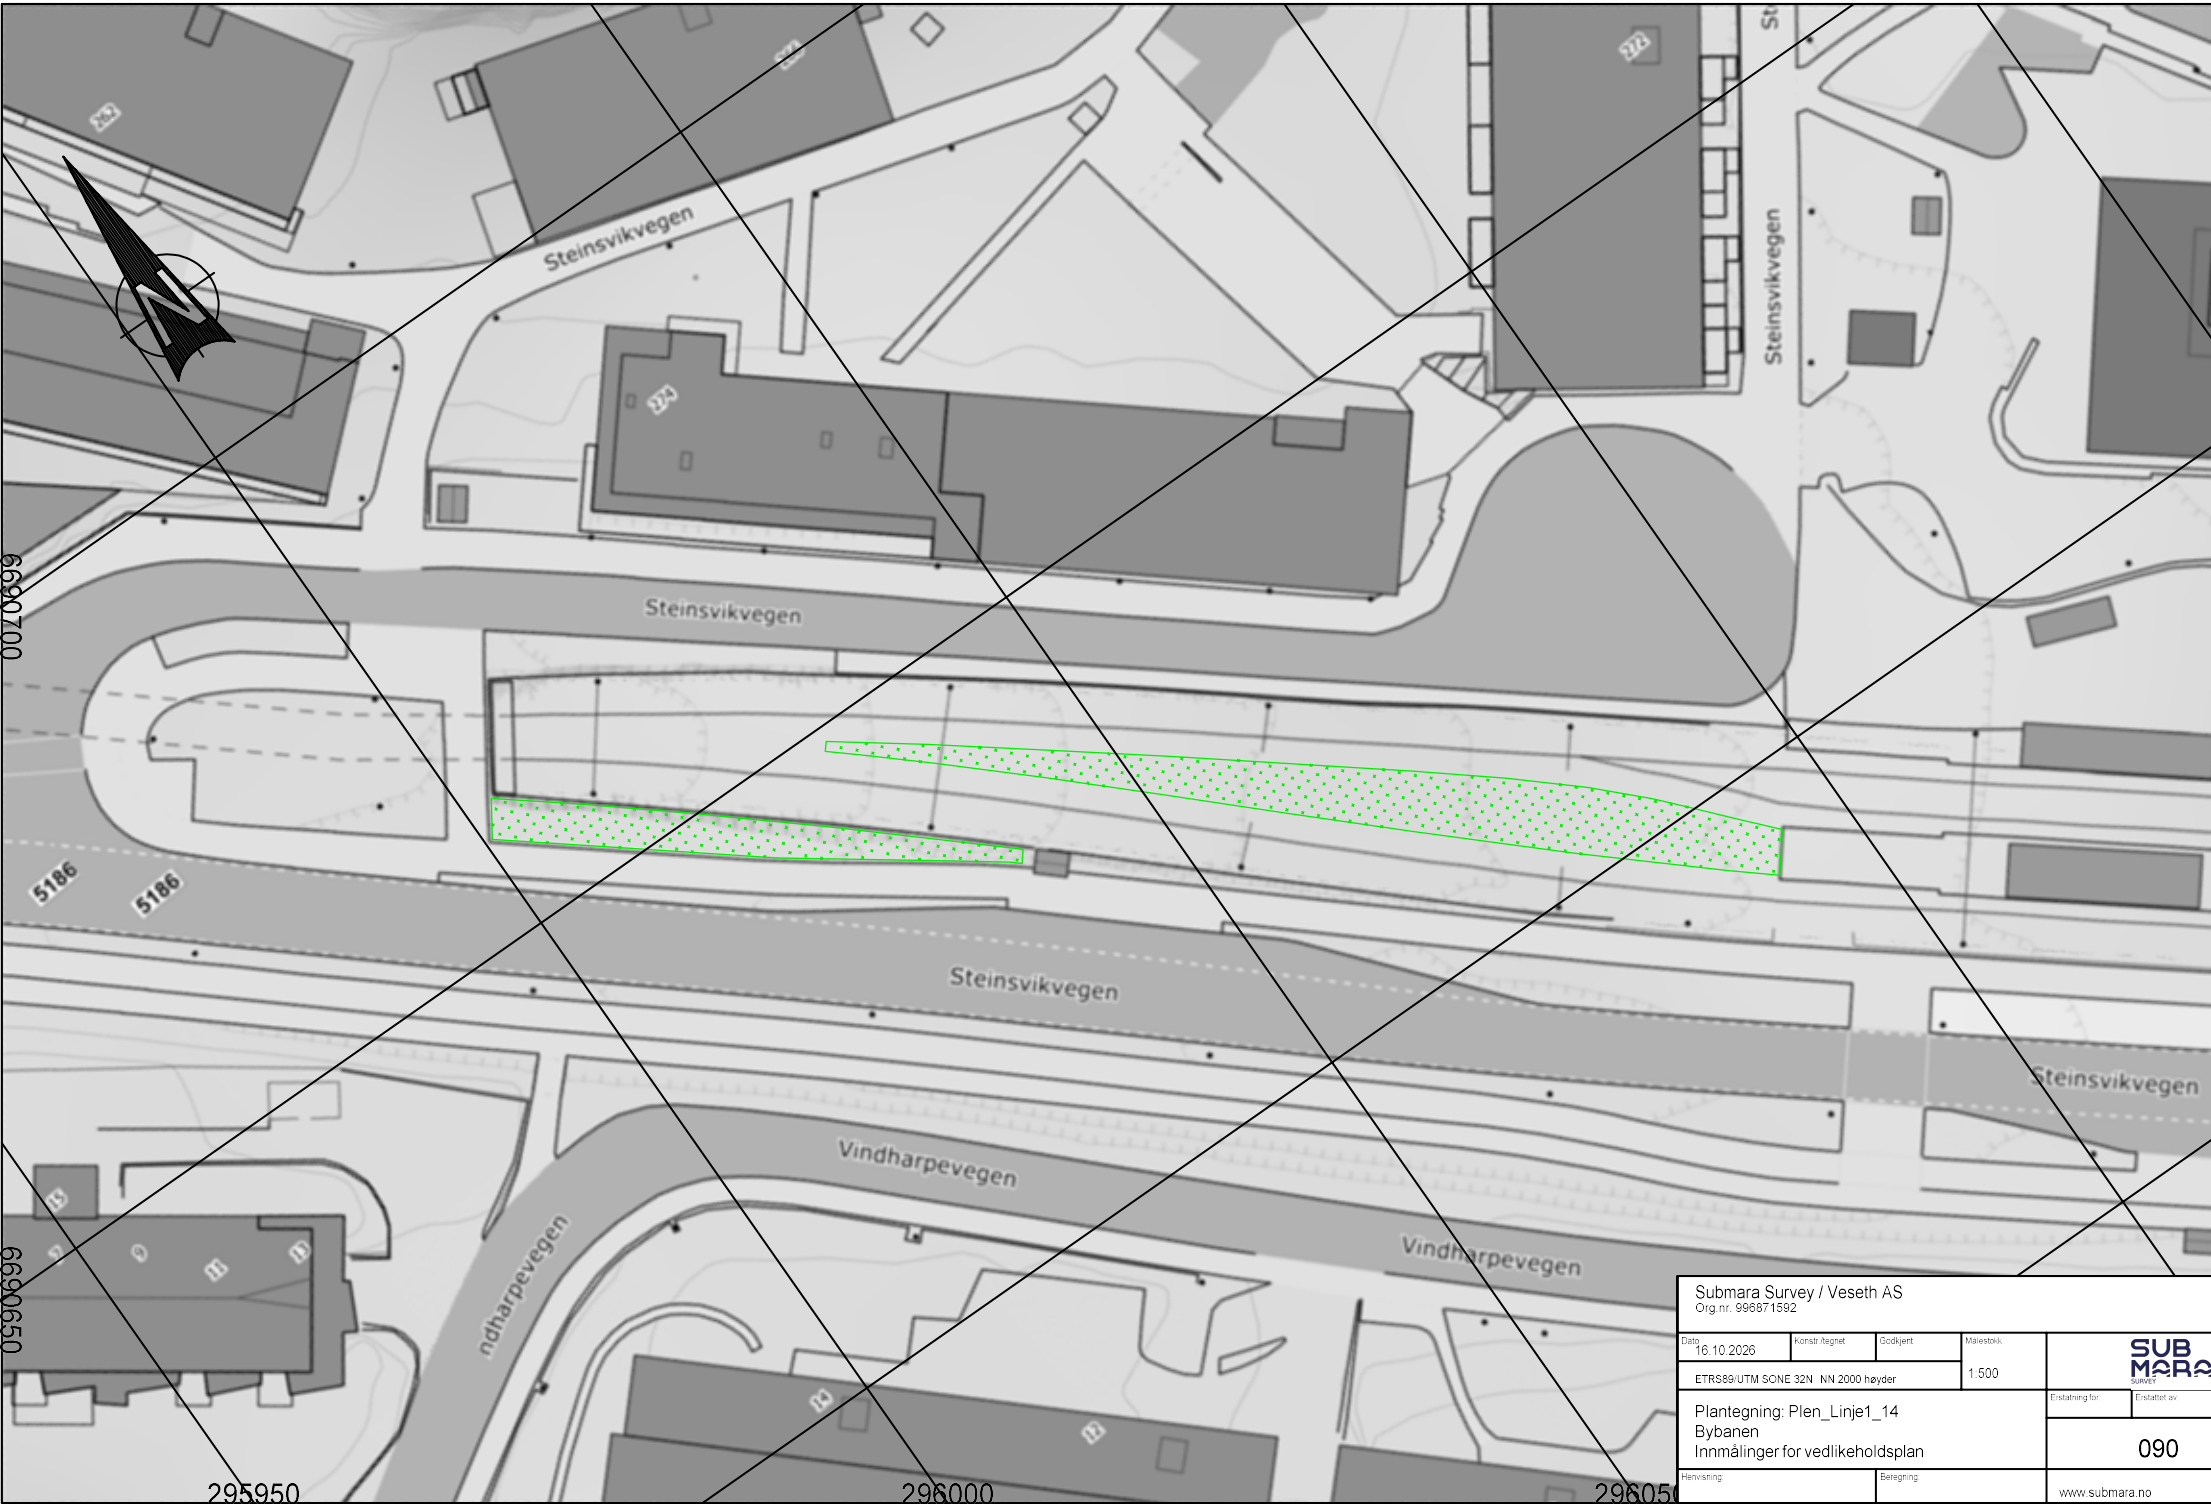

Submara Survey / Veseth AS				
Org.nr. 996871592				
Dato	Konstr. tegnet	Godkjent	Målestokk	
16.10.2026			1:500	
ETRS89/UTM SONE 32N NN 2000 høyder				Erstatning for
Plantegning: Plen_Linje1_14				Erstattet av
Bybanen				090
Innmålinger for vedlikeholdsplan				
Henvisning		Beregning		www.submara.no

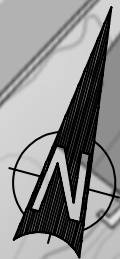

Austre Steinsvikåsen

Steinsvikvegen

5186

204

Steinsvikvegen

5186

Steinsvikvegen

Submara Survey / Veseth AS
Org.nr. 996671592

Dato	16.10.2026	Konstr. tegnet	Godkjert	Målestokk		
ETRS89/UTM SONE 32N NN 2000 høyder				1:500		
Plantegning: Plen_Linje1_15 Bybanen Innmålinger for vedlikeholdsplan					Erstatning for	Erstattet av
					091	
Henvisning			Beregning		www.submara.no	


295350

295400


295450

6690550

6690500

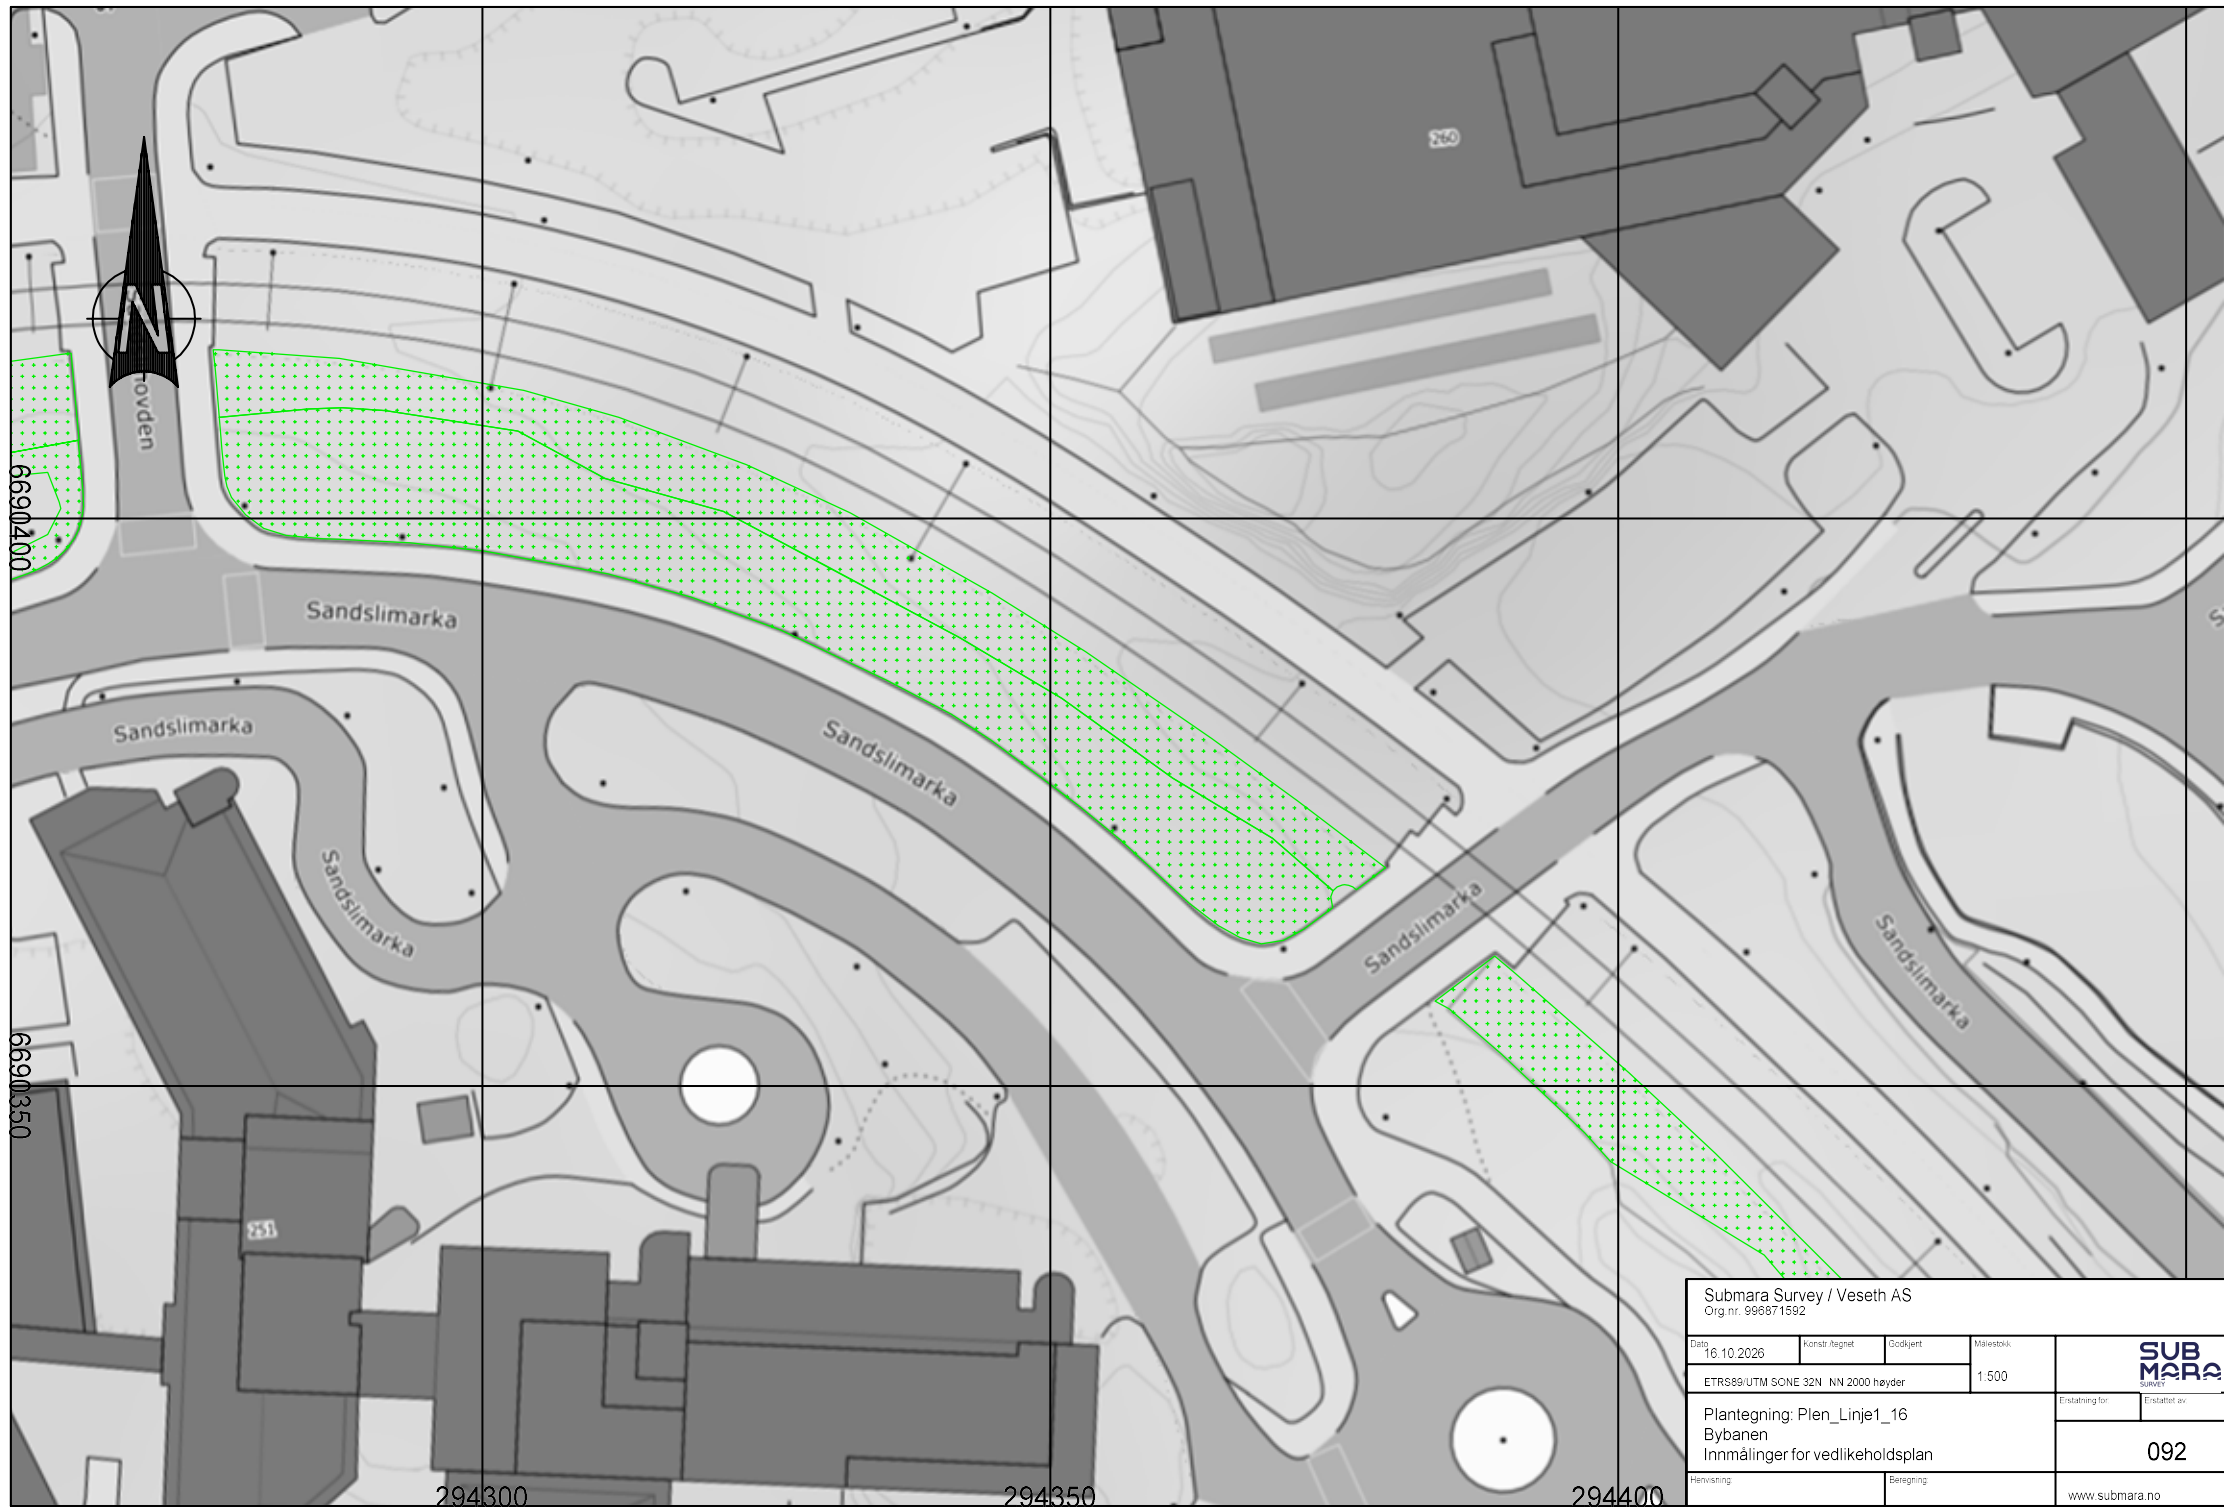

Submara Survey / Veseth AS Org.nr. 996671592				
Dato 16.10.2026	Konstr. tegnet	Godkjent	Målestokk 1:500	 Ersattning for Ersattlet av
ETRS89/UTM SONE 32N NN 2000 høyder				
Plantegning: Plen_Linje1_16 Bybanen Innmålinger for vedlikeholdsplan				092
Henvisning		Beregning		www.submara.no

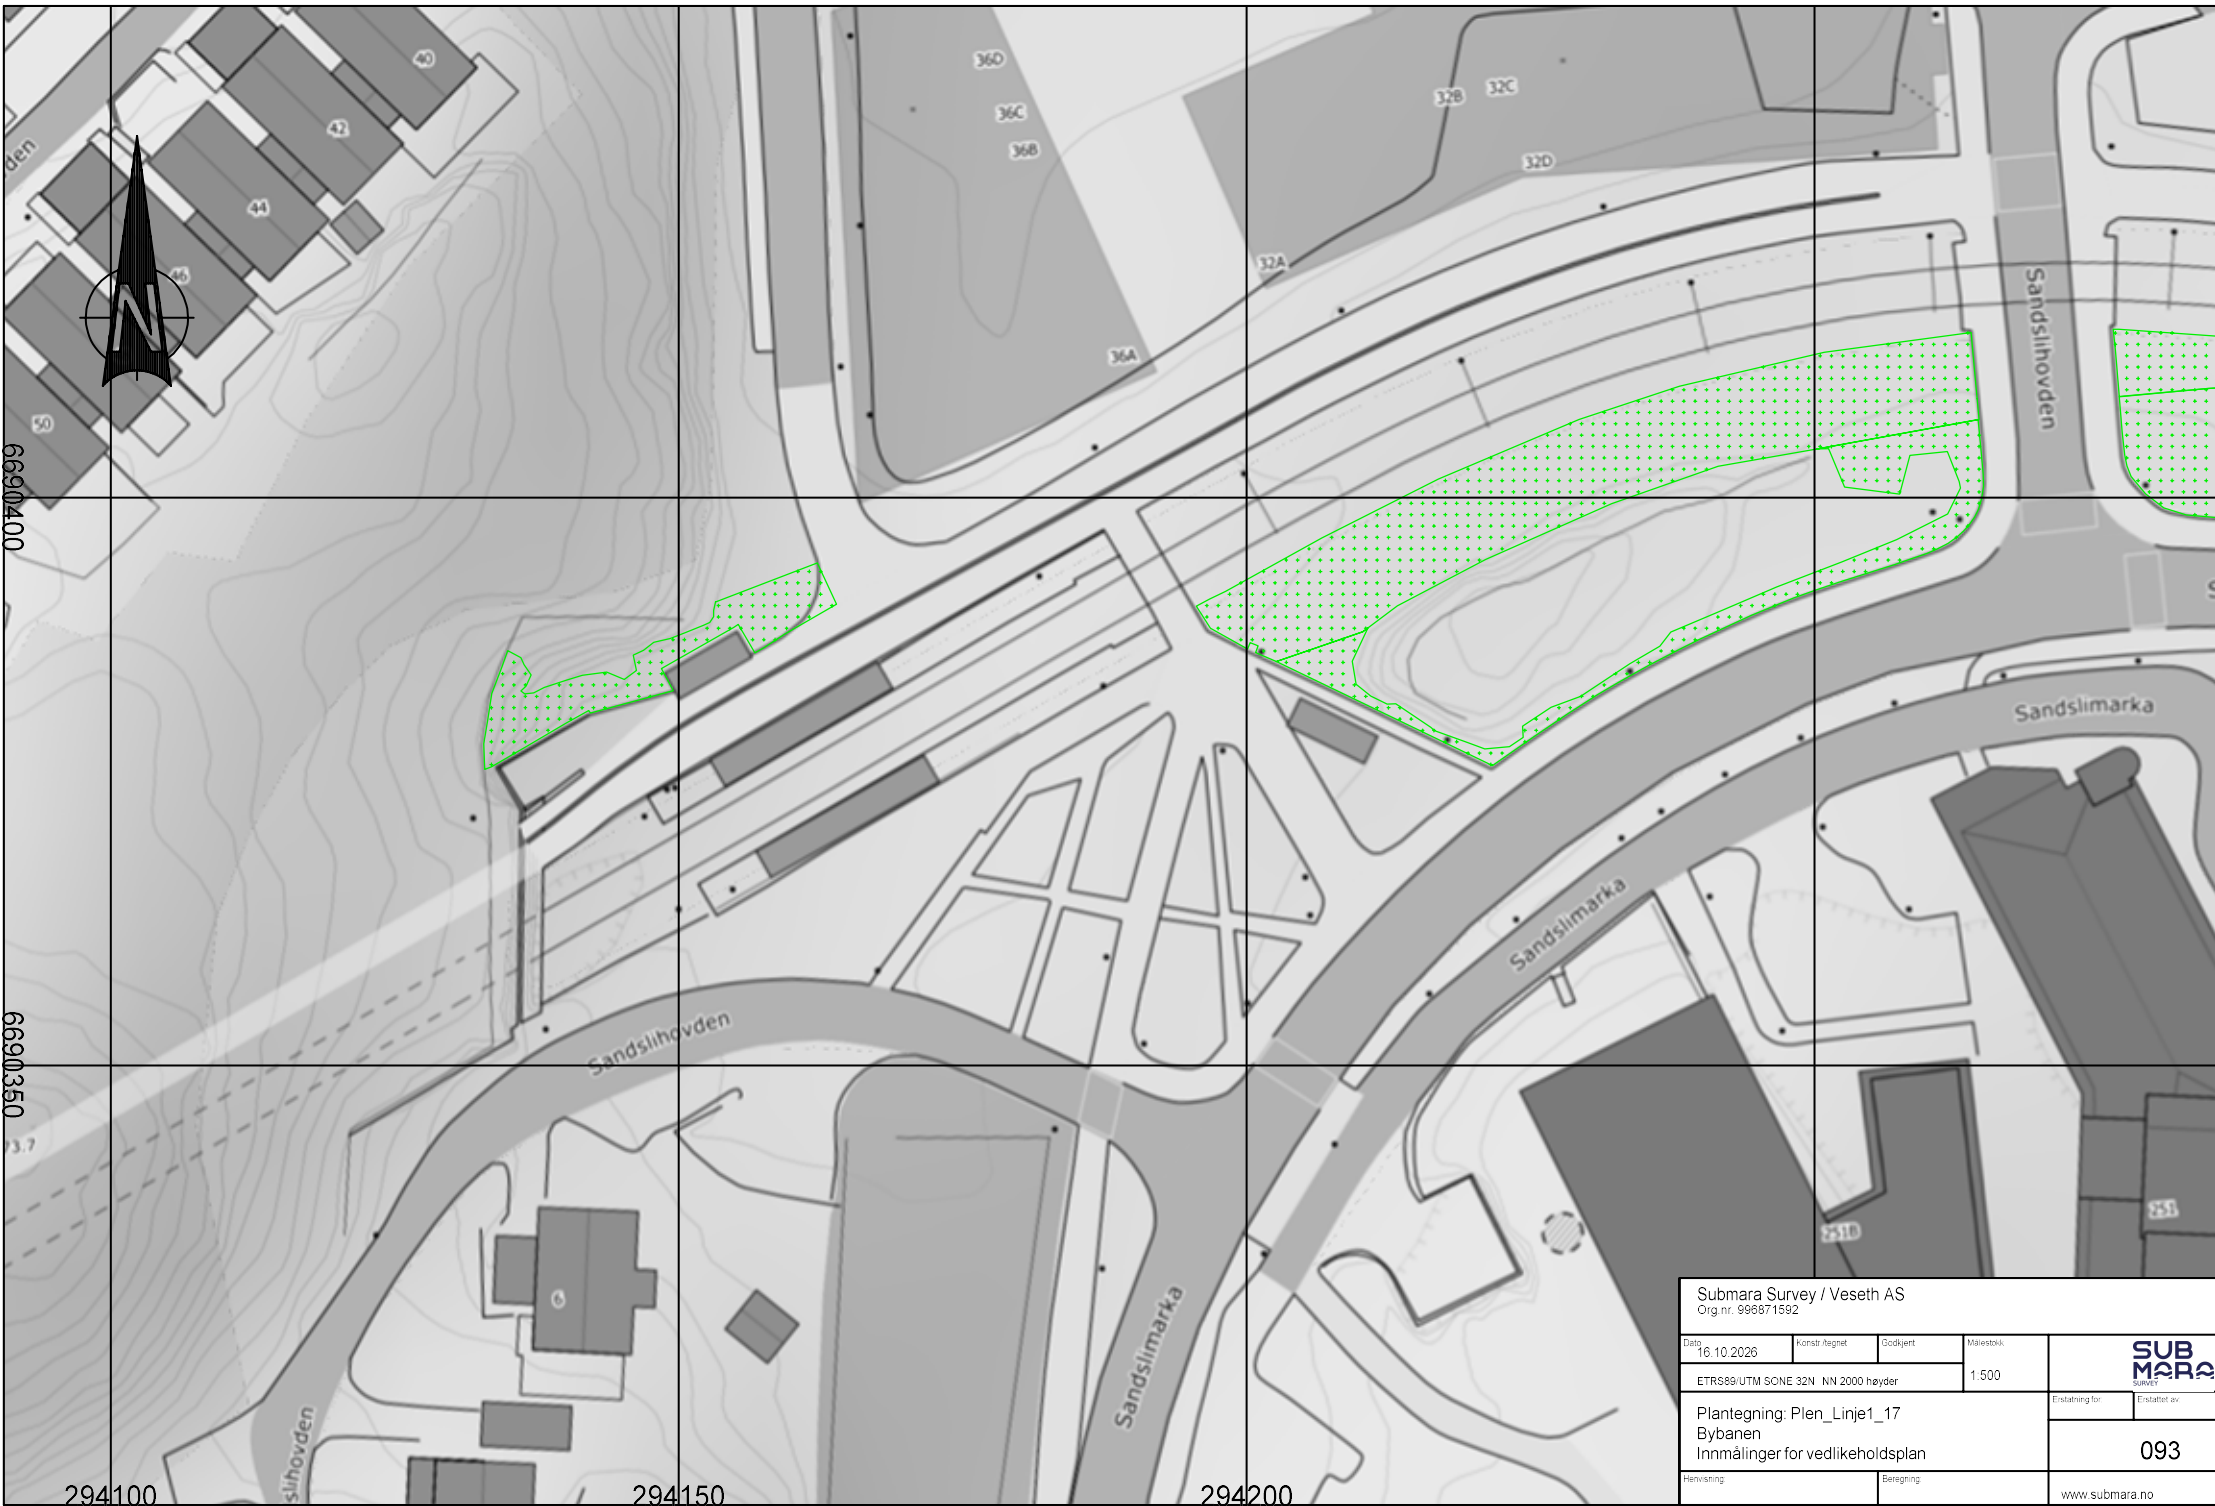


Submara Survey / Veseth AS				
Org.nr. 996871592				
Dato	Konstr. tegnet	Godkjert	Målestokk	
16.10.2026			1:500	
ETRS89/UTM SONE 32N NN 2000 høyder				
Plantegning: Plen_Linje1_17				Erstatning for
Bybanen				
Innmålinger for vedlikeholdsplan				Erstattet av
				093
Henvisning		Beregning		www.submara.no



Ytrebygdsvegen

557

Ytrebygdsvegen

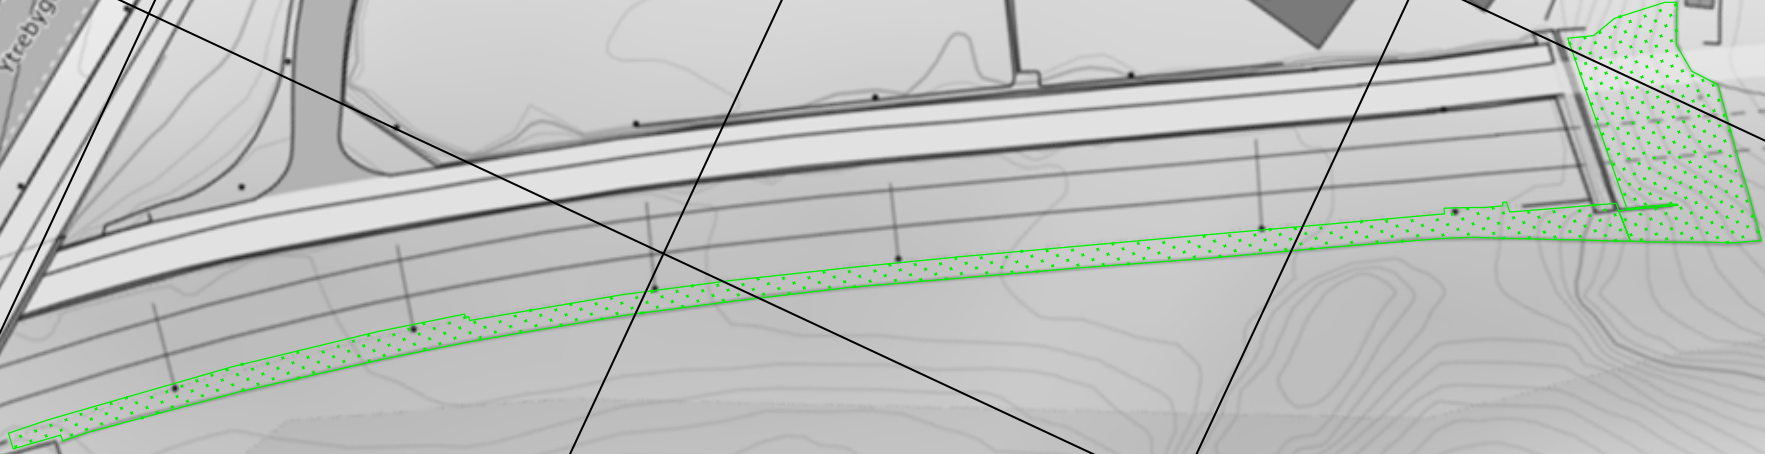


Submara Survey / Veseth AS Org.nr. 996671592				
Dato 16.10.2026	Konstr. tegnet	Goddkjert	Målestokk 1:500	 Ersattning for Ersattlet av
ETRS89/UTM SONE 32N NN 2000 høyder				
Plantegning: Plen_Linje1_18 Bybanen Innmålinger for vedlikeholdsplan				094
Henvisning		Beregning		www.submara.no

293850


294000

6690250

6690200

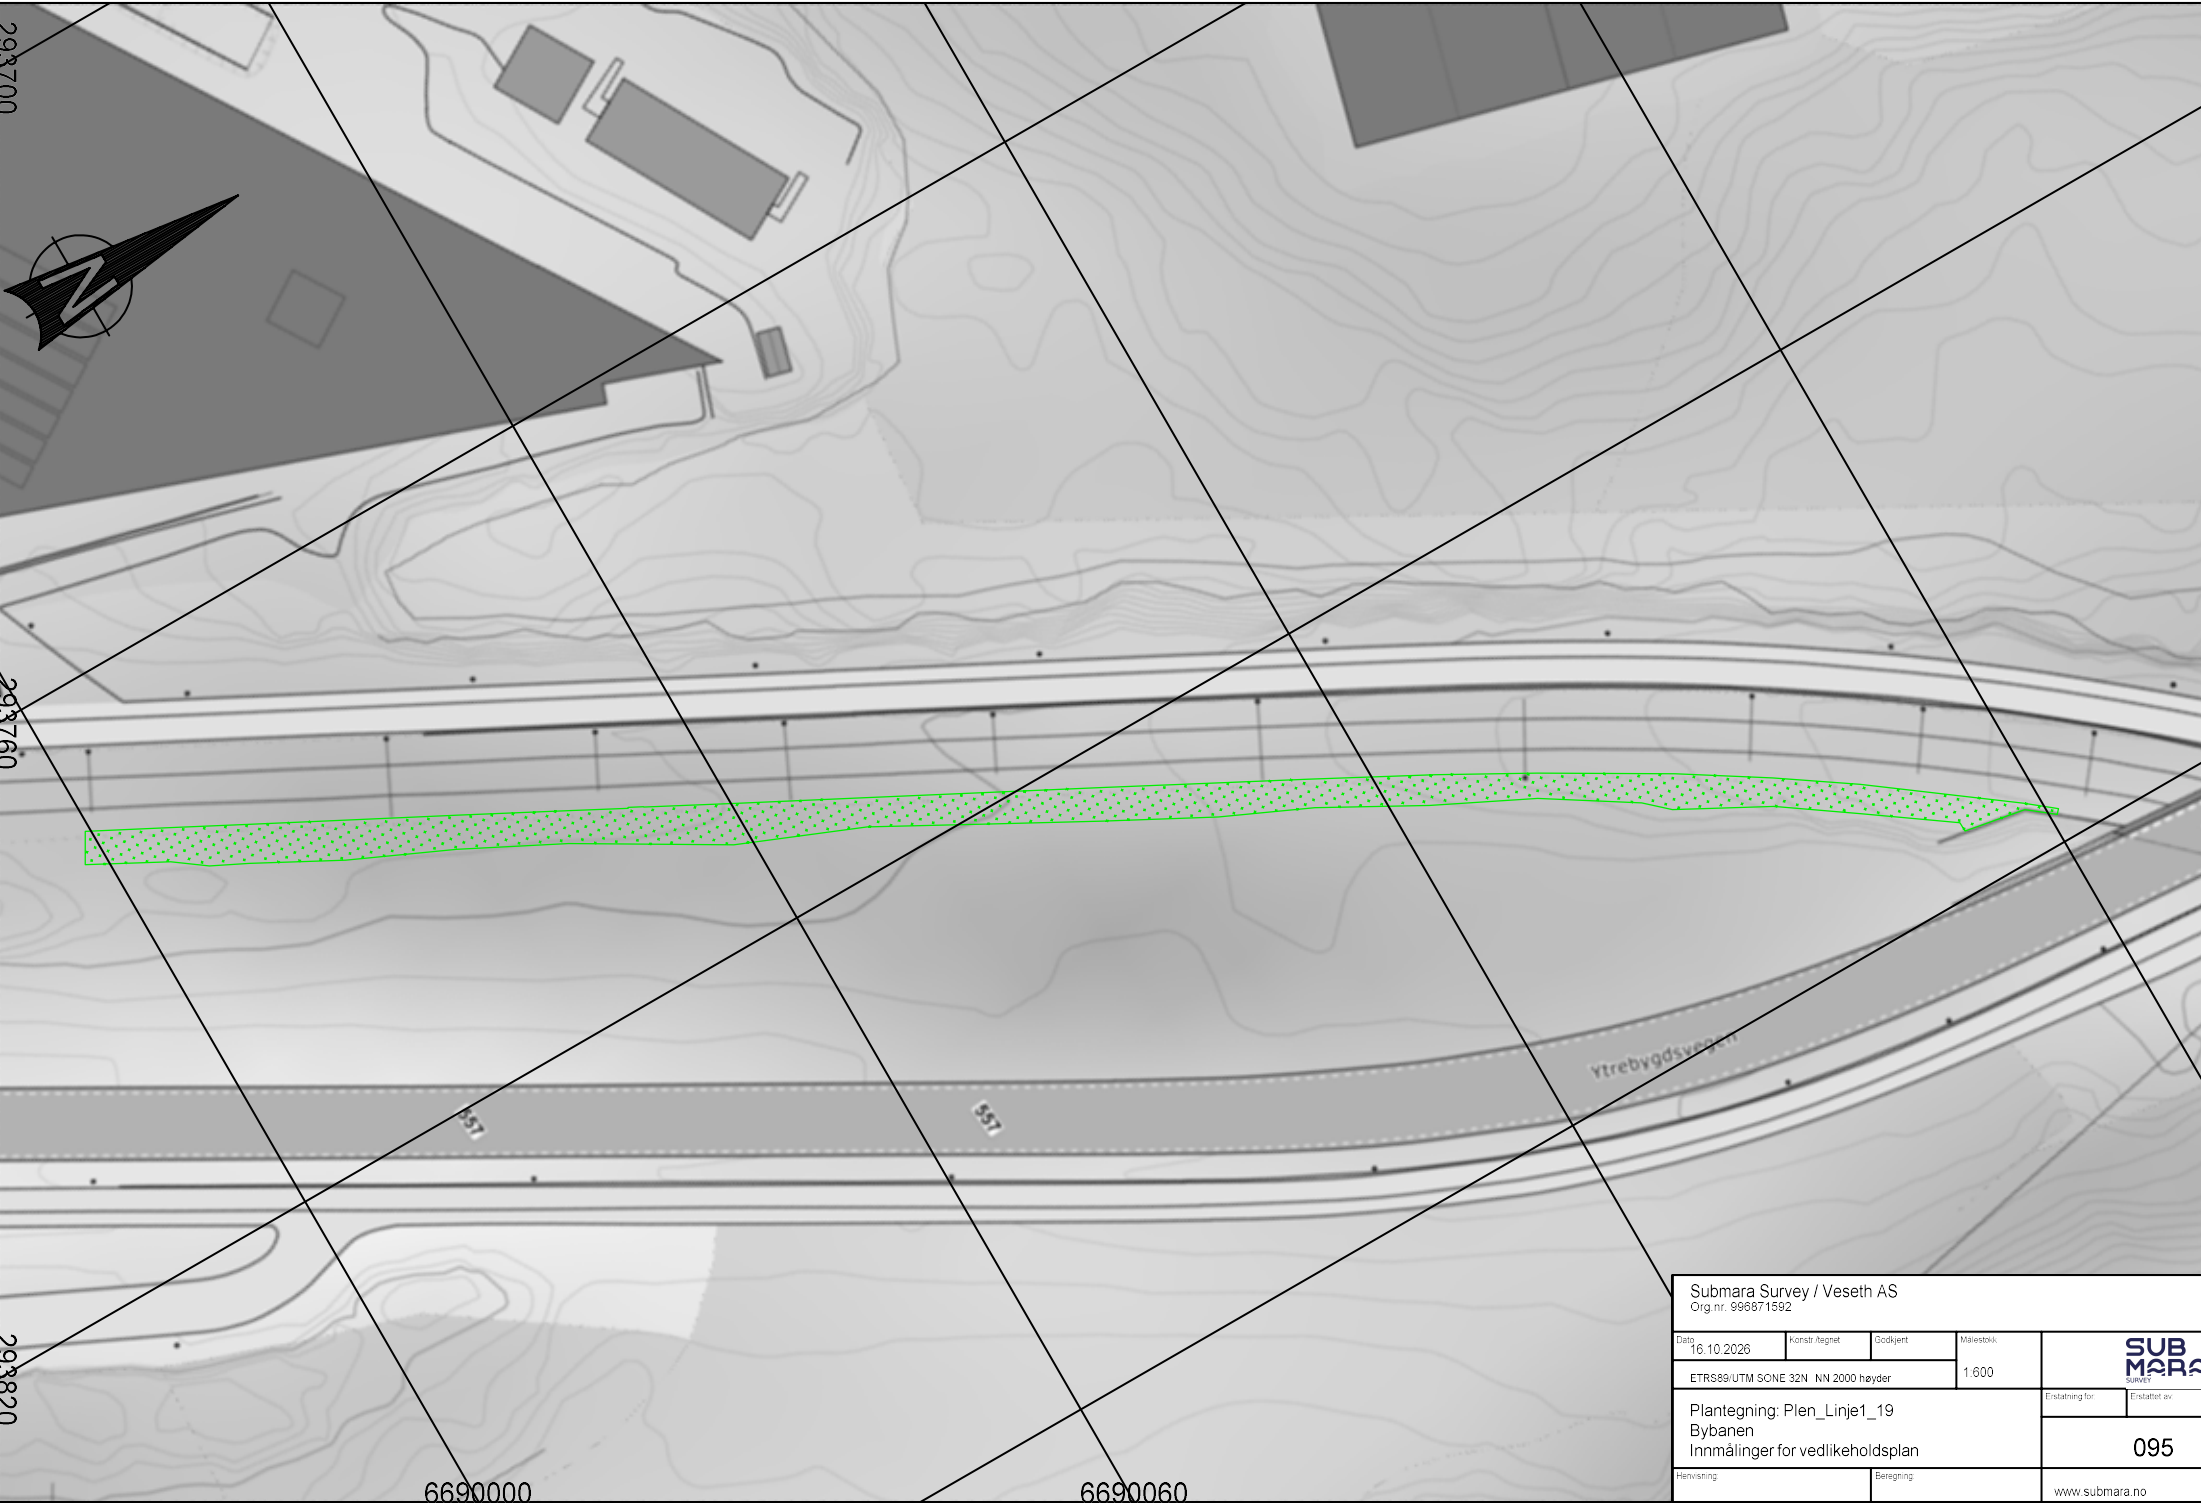

Submara Survey / Veseth AS Org.nr. 996671592				
Dato 16.10.2026	Konstr. tegnet	Godkjent	Målestokk 1:600	 Erstatning for Erstattet av 095
ETRS89/UTM SONE 32N NN 2000 høyder				
Plantegning: Plen_Linje1_19 Bybanen Innmålinger for vedlikeholdsplan				
Henvisning		Beregning		www.submara.no

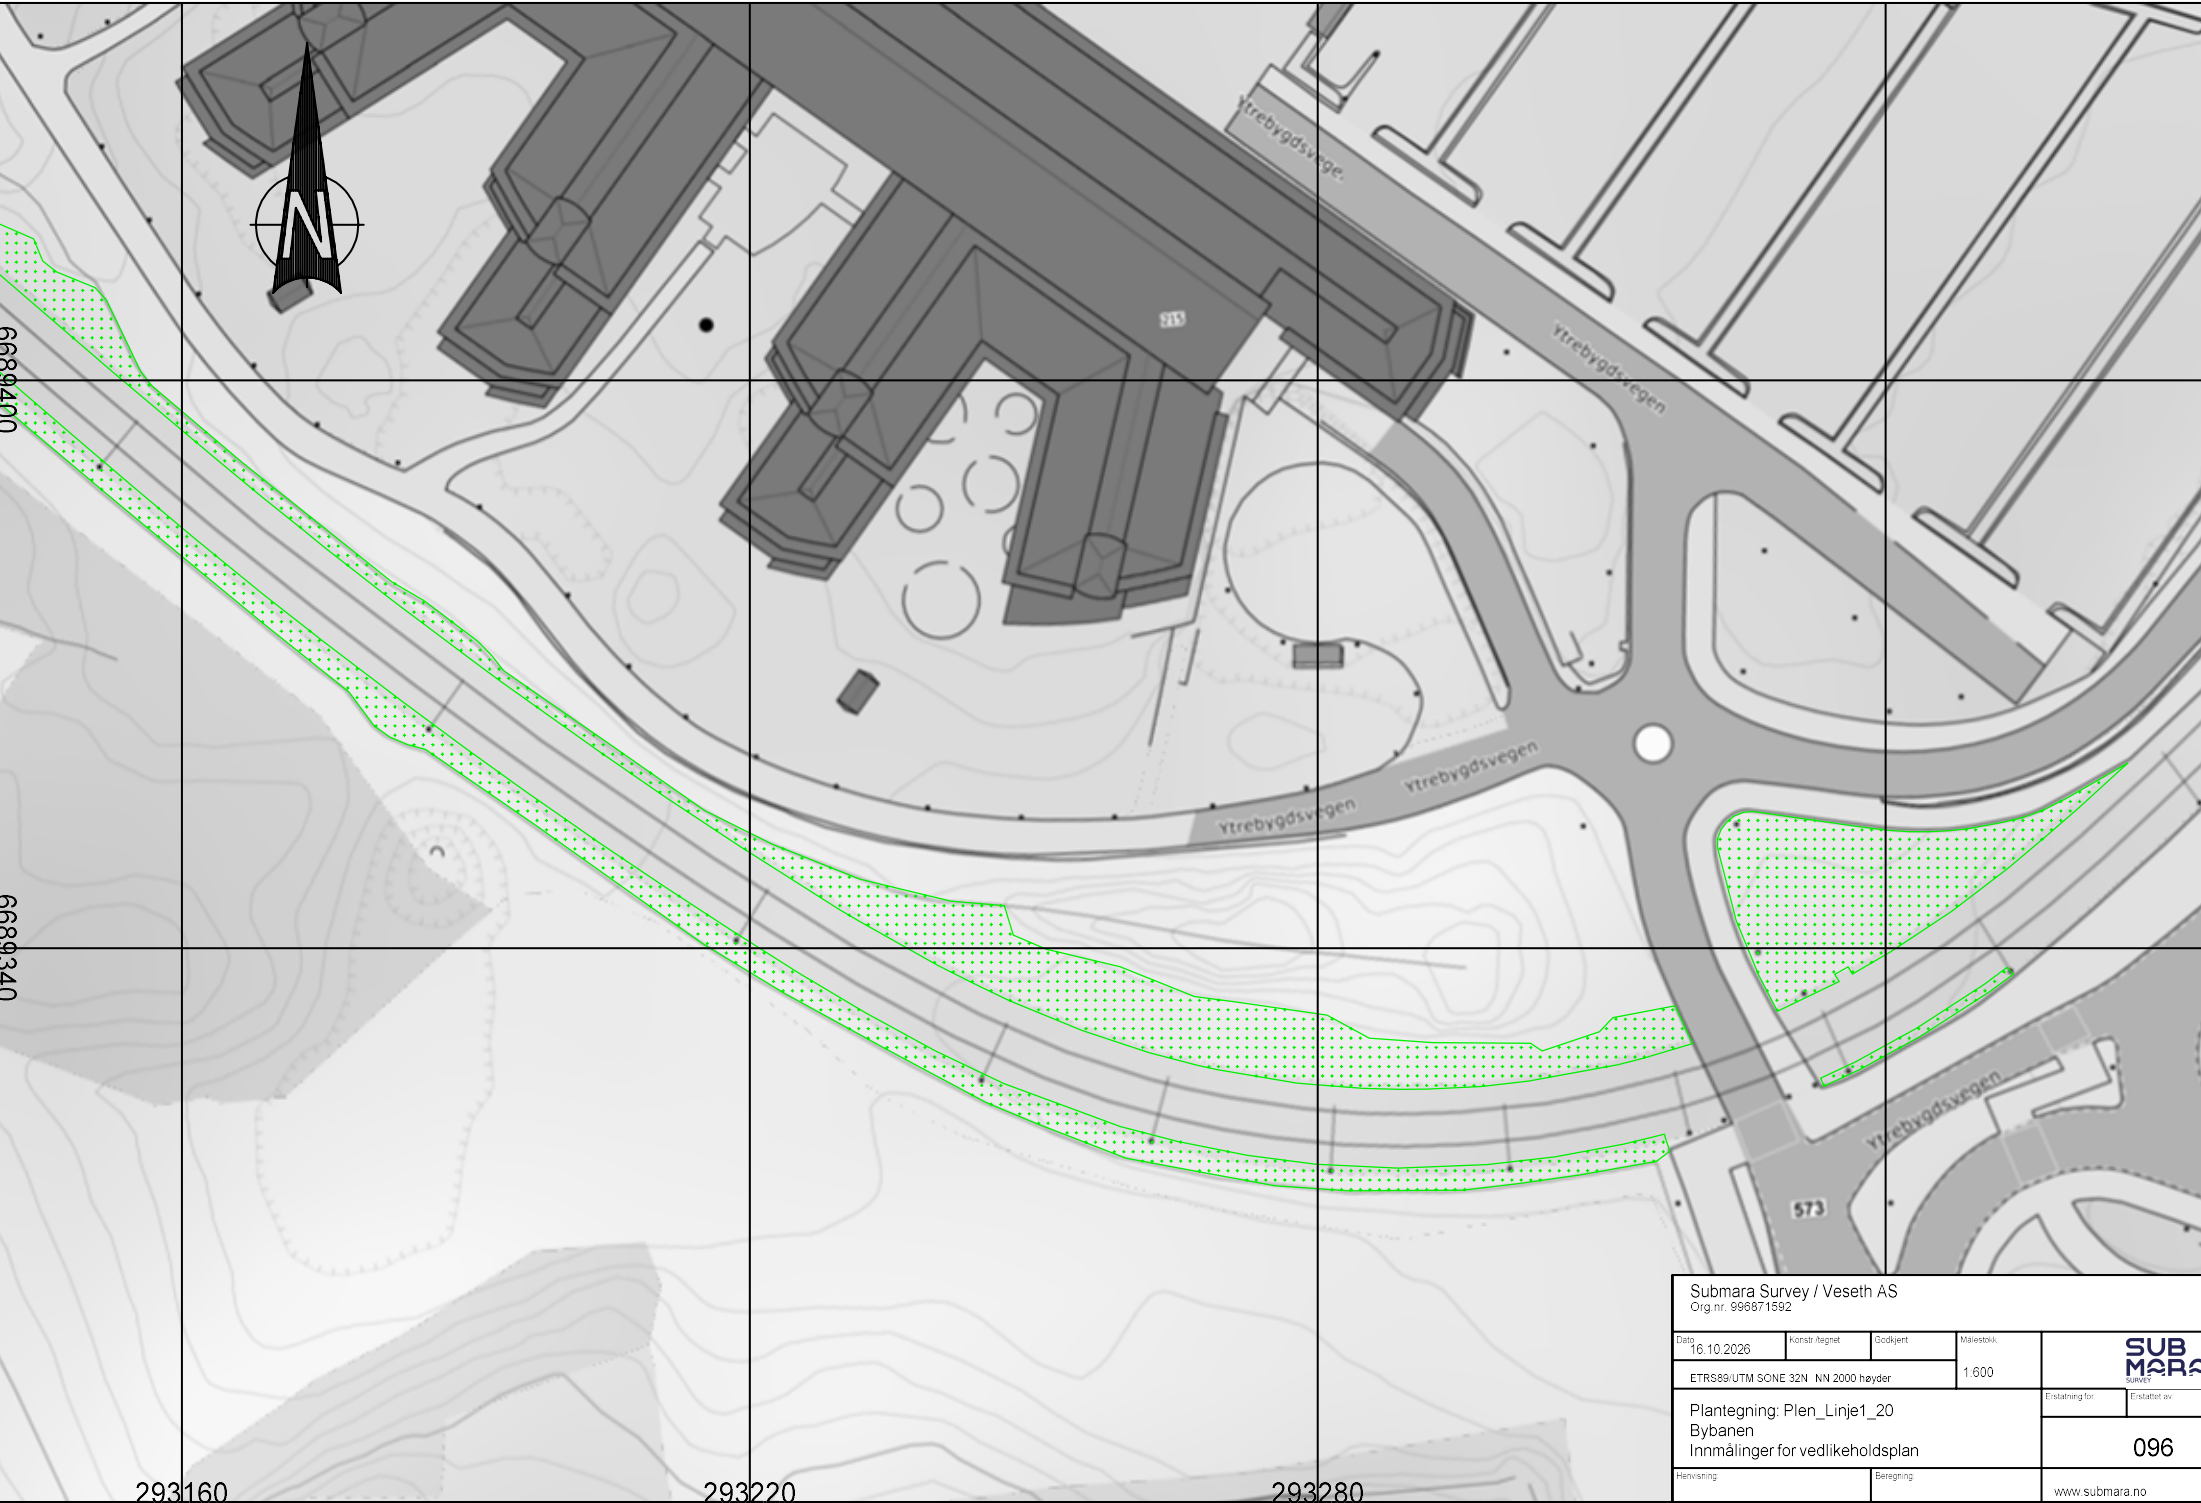

6689400


6689340

293160


293220

293280


Submara Survey / Veseth AS Org.nr. 996871592				
Dato 16.10.2026	Konstr. tegnet	Goddkjert	Målestokk 1:600	 Erstatning for Erstattet av
ETRS89/UTM SONE 32N NN 2000 høyder				
Plantegning: Plen_Linje1_20 Bybanen Innmålinger for vedlikeholdsplan				096
Henvisning		Beregning		www.submara.no

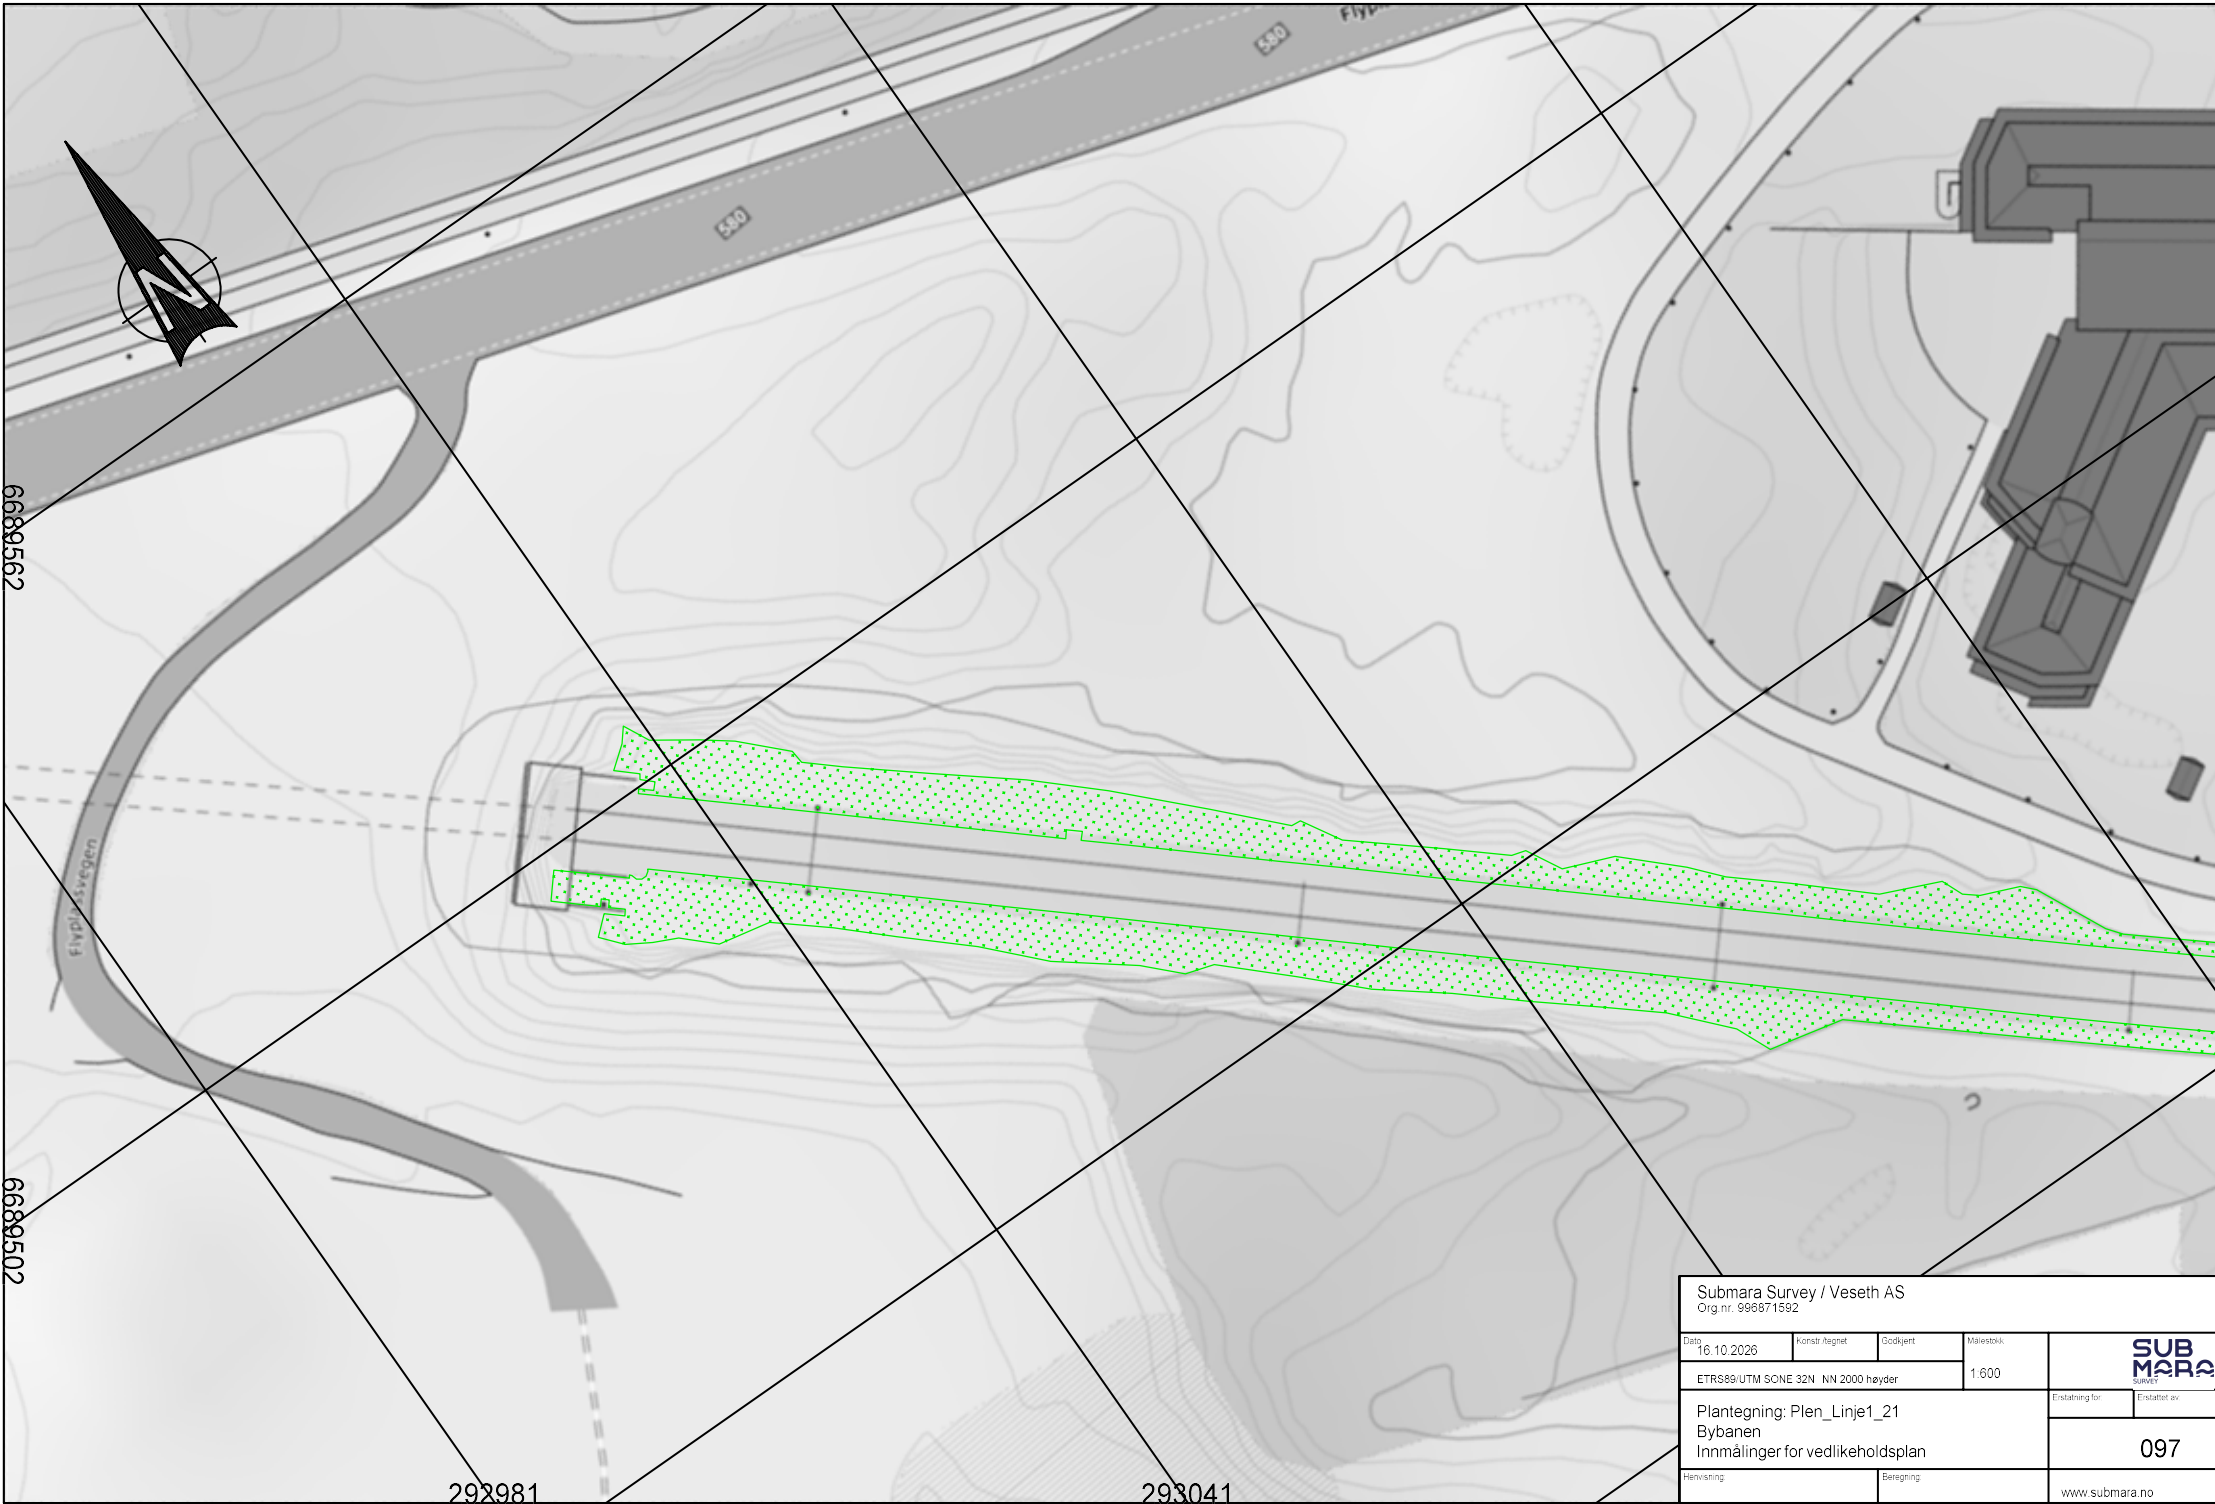


Submara Survey / Veseth AS				
Org.nr. 996671592				
Dato	Konstr. tegnet	Godkjert	Målestokk	
16.10.2026			1:600	
ETRS89/UTM SONE 32N NN 2000 høyder				Erstatning for
Plantegning: Plen_Linje1_21				Erstattet av
Bybanen				097
Innmålinger for vedlikeholdsplan				
Henvisning		Beregning		www.submara.no

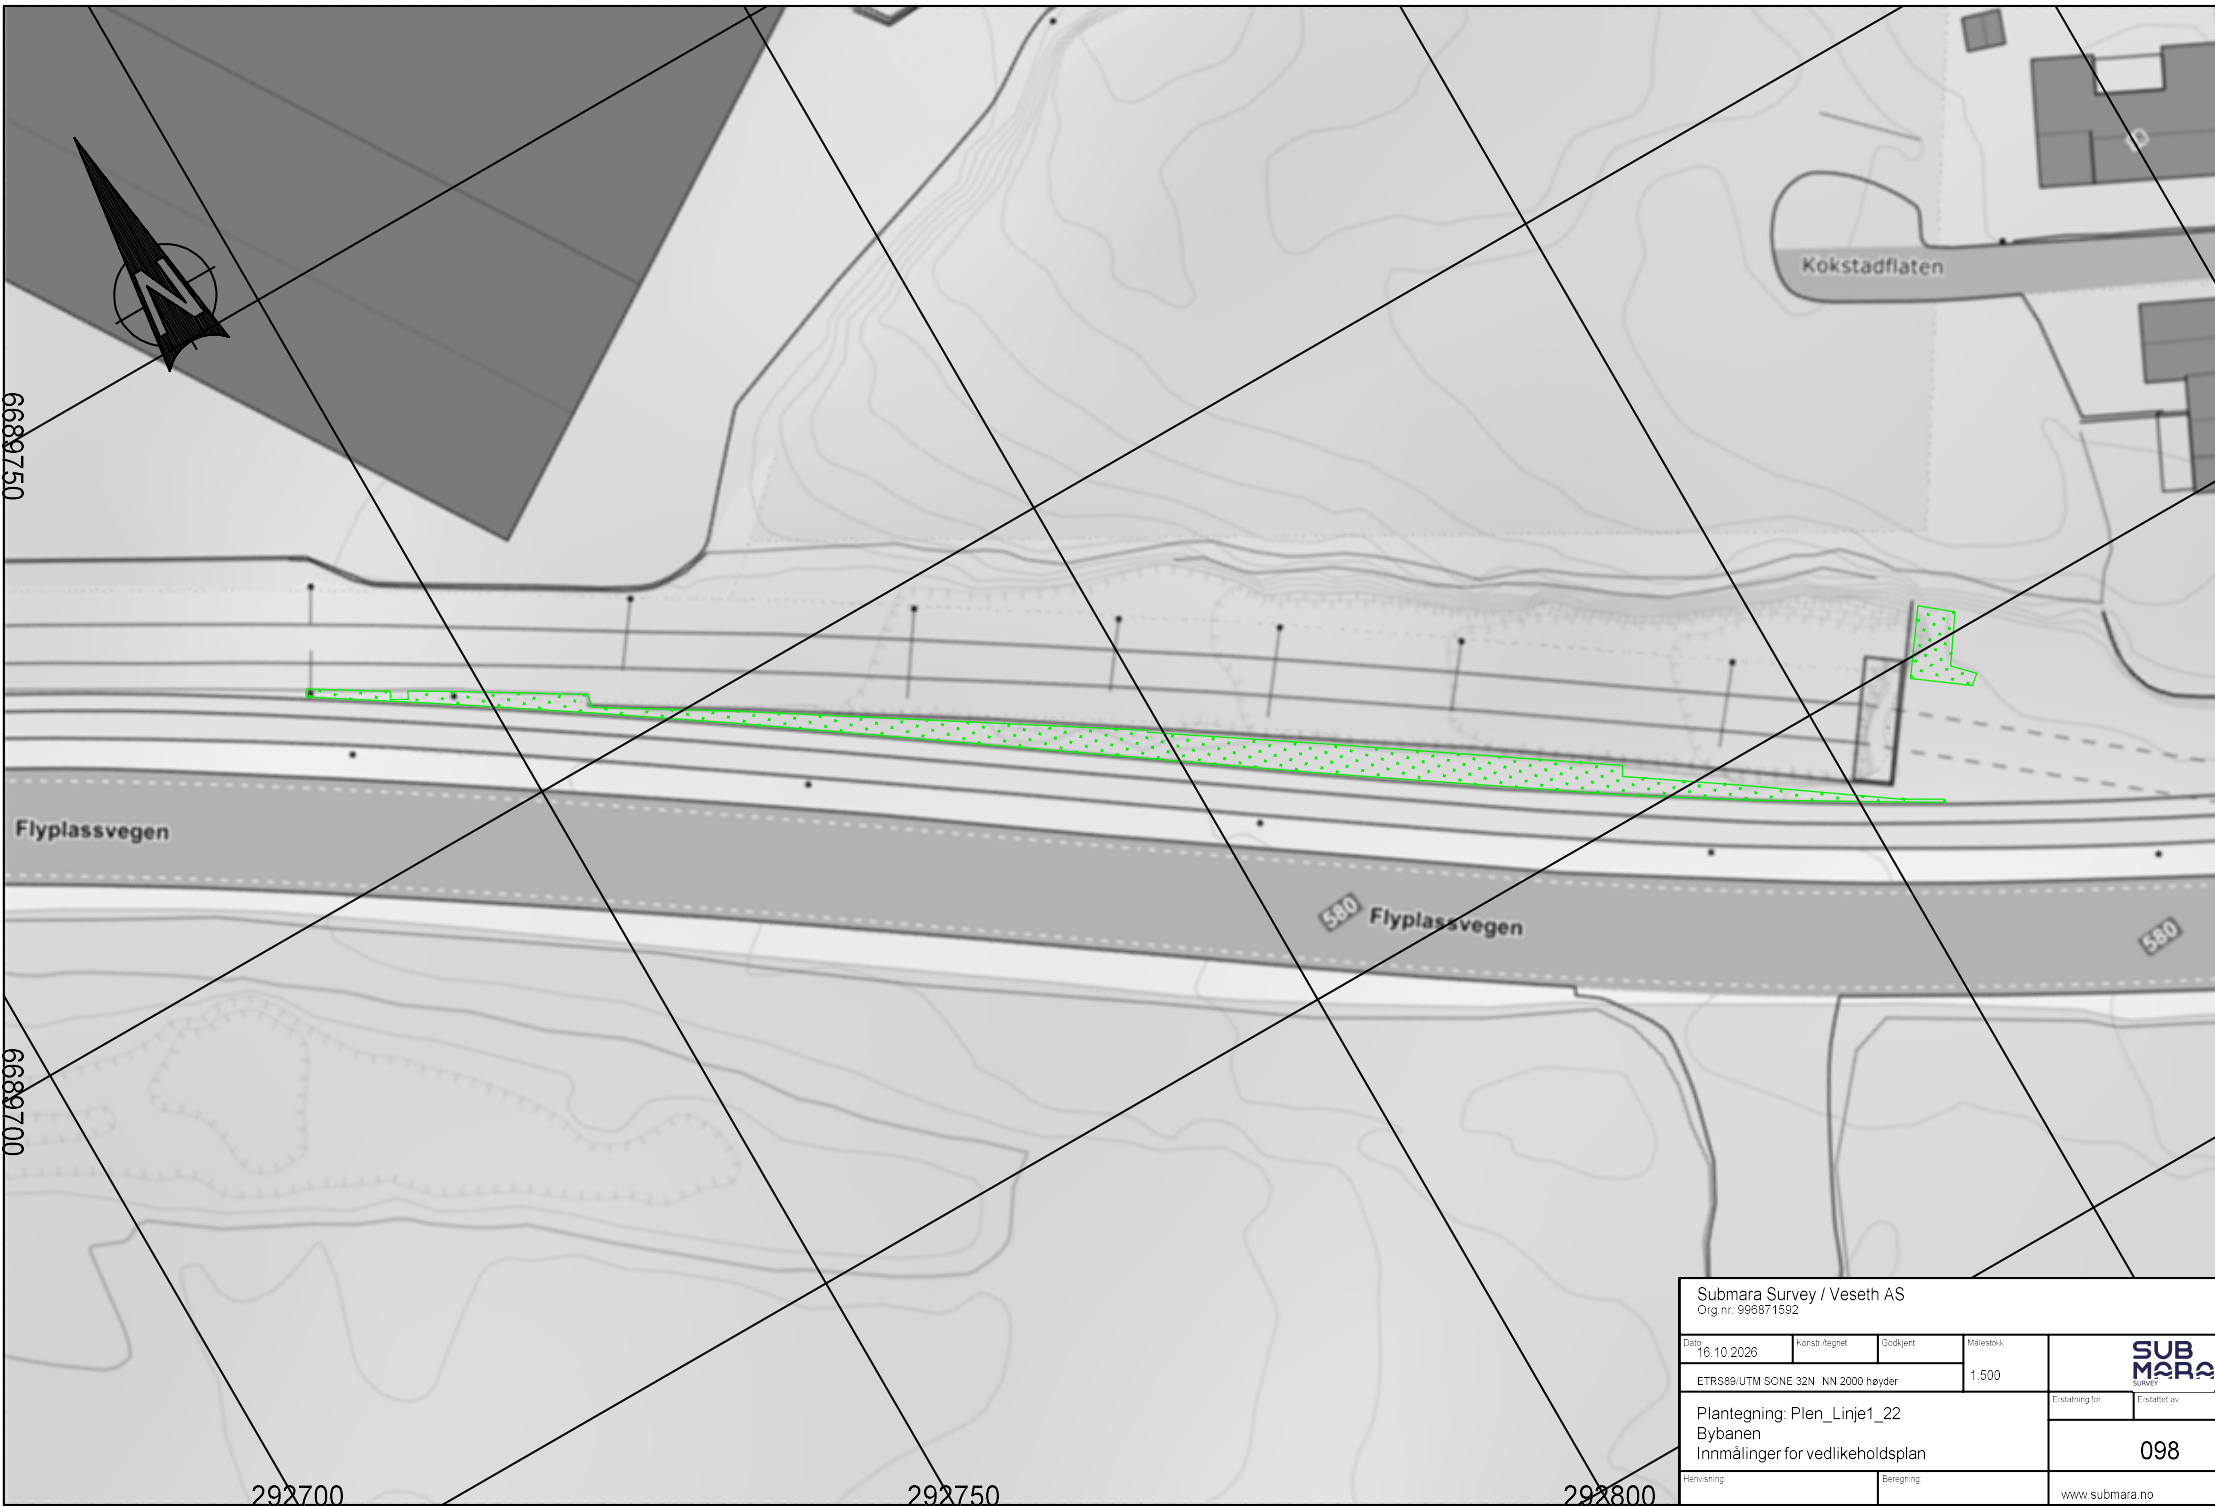


Submara Survey / Veseth AS				
Org.nr. 996671592				
Dato	Konstr. tegnet	Godkjert	Målestokk	
16.10.2026			1:500	
ETRS89/UTM SONE 32N NN 2000 høyder				
Plantegning: Plen_Linje1_22 Bybanen Innmålinger for vedlikeholdsplan				Erstatning for
				Erstatlet av
				098
Henvisning		Beregning		www.submara.no

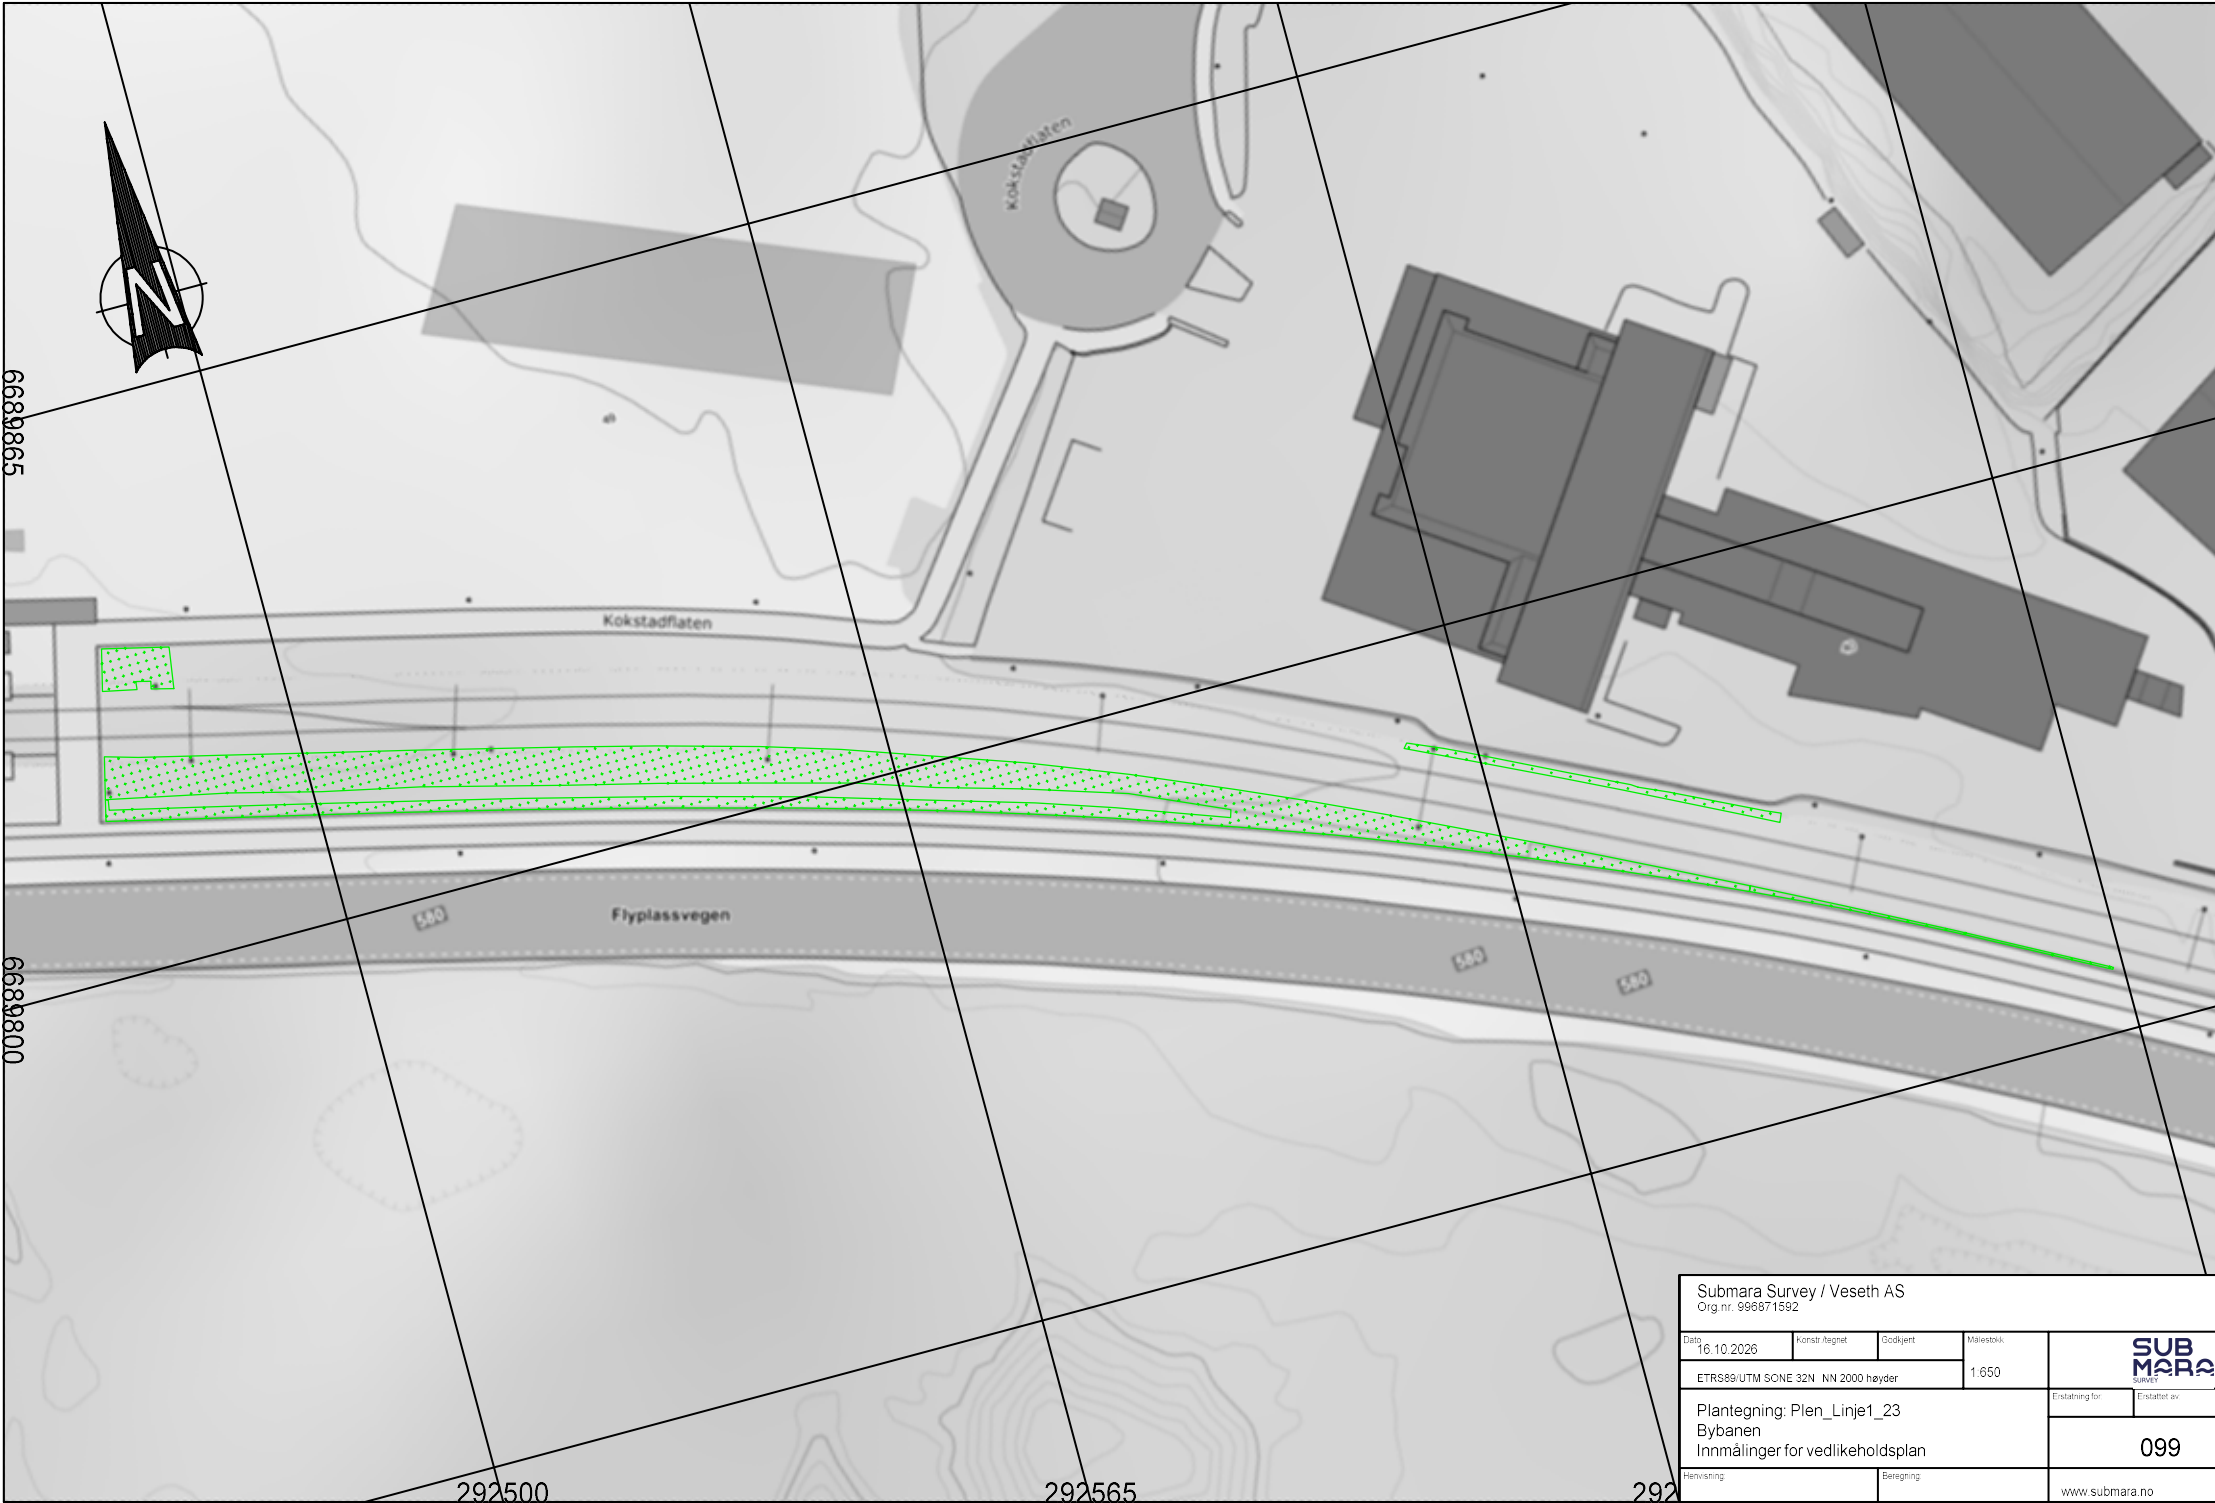

Submara Survey / Veseth AS Org.nr. 996671592				
Dato 16.10.2026	Konstr. tegnet	Godkjent	Målestokk 1:650	 Ersattning for Ersattning av
ETRS89/UTM SONE 32N NN 2000 høyder				
Plantegning: Plen_Linje1_23 Bybanen Innmålinger for vedlikeholdsplan				099
Henvisning		Beregning		www.submara.no

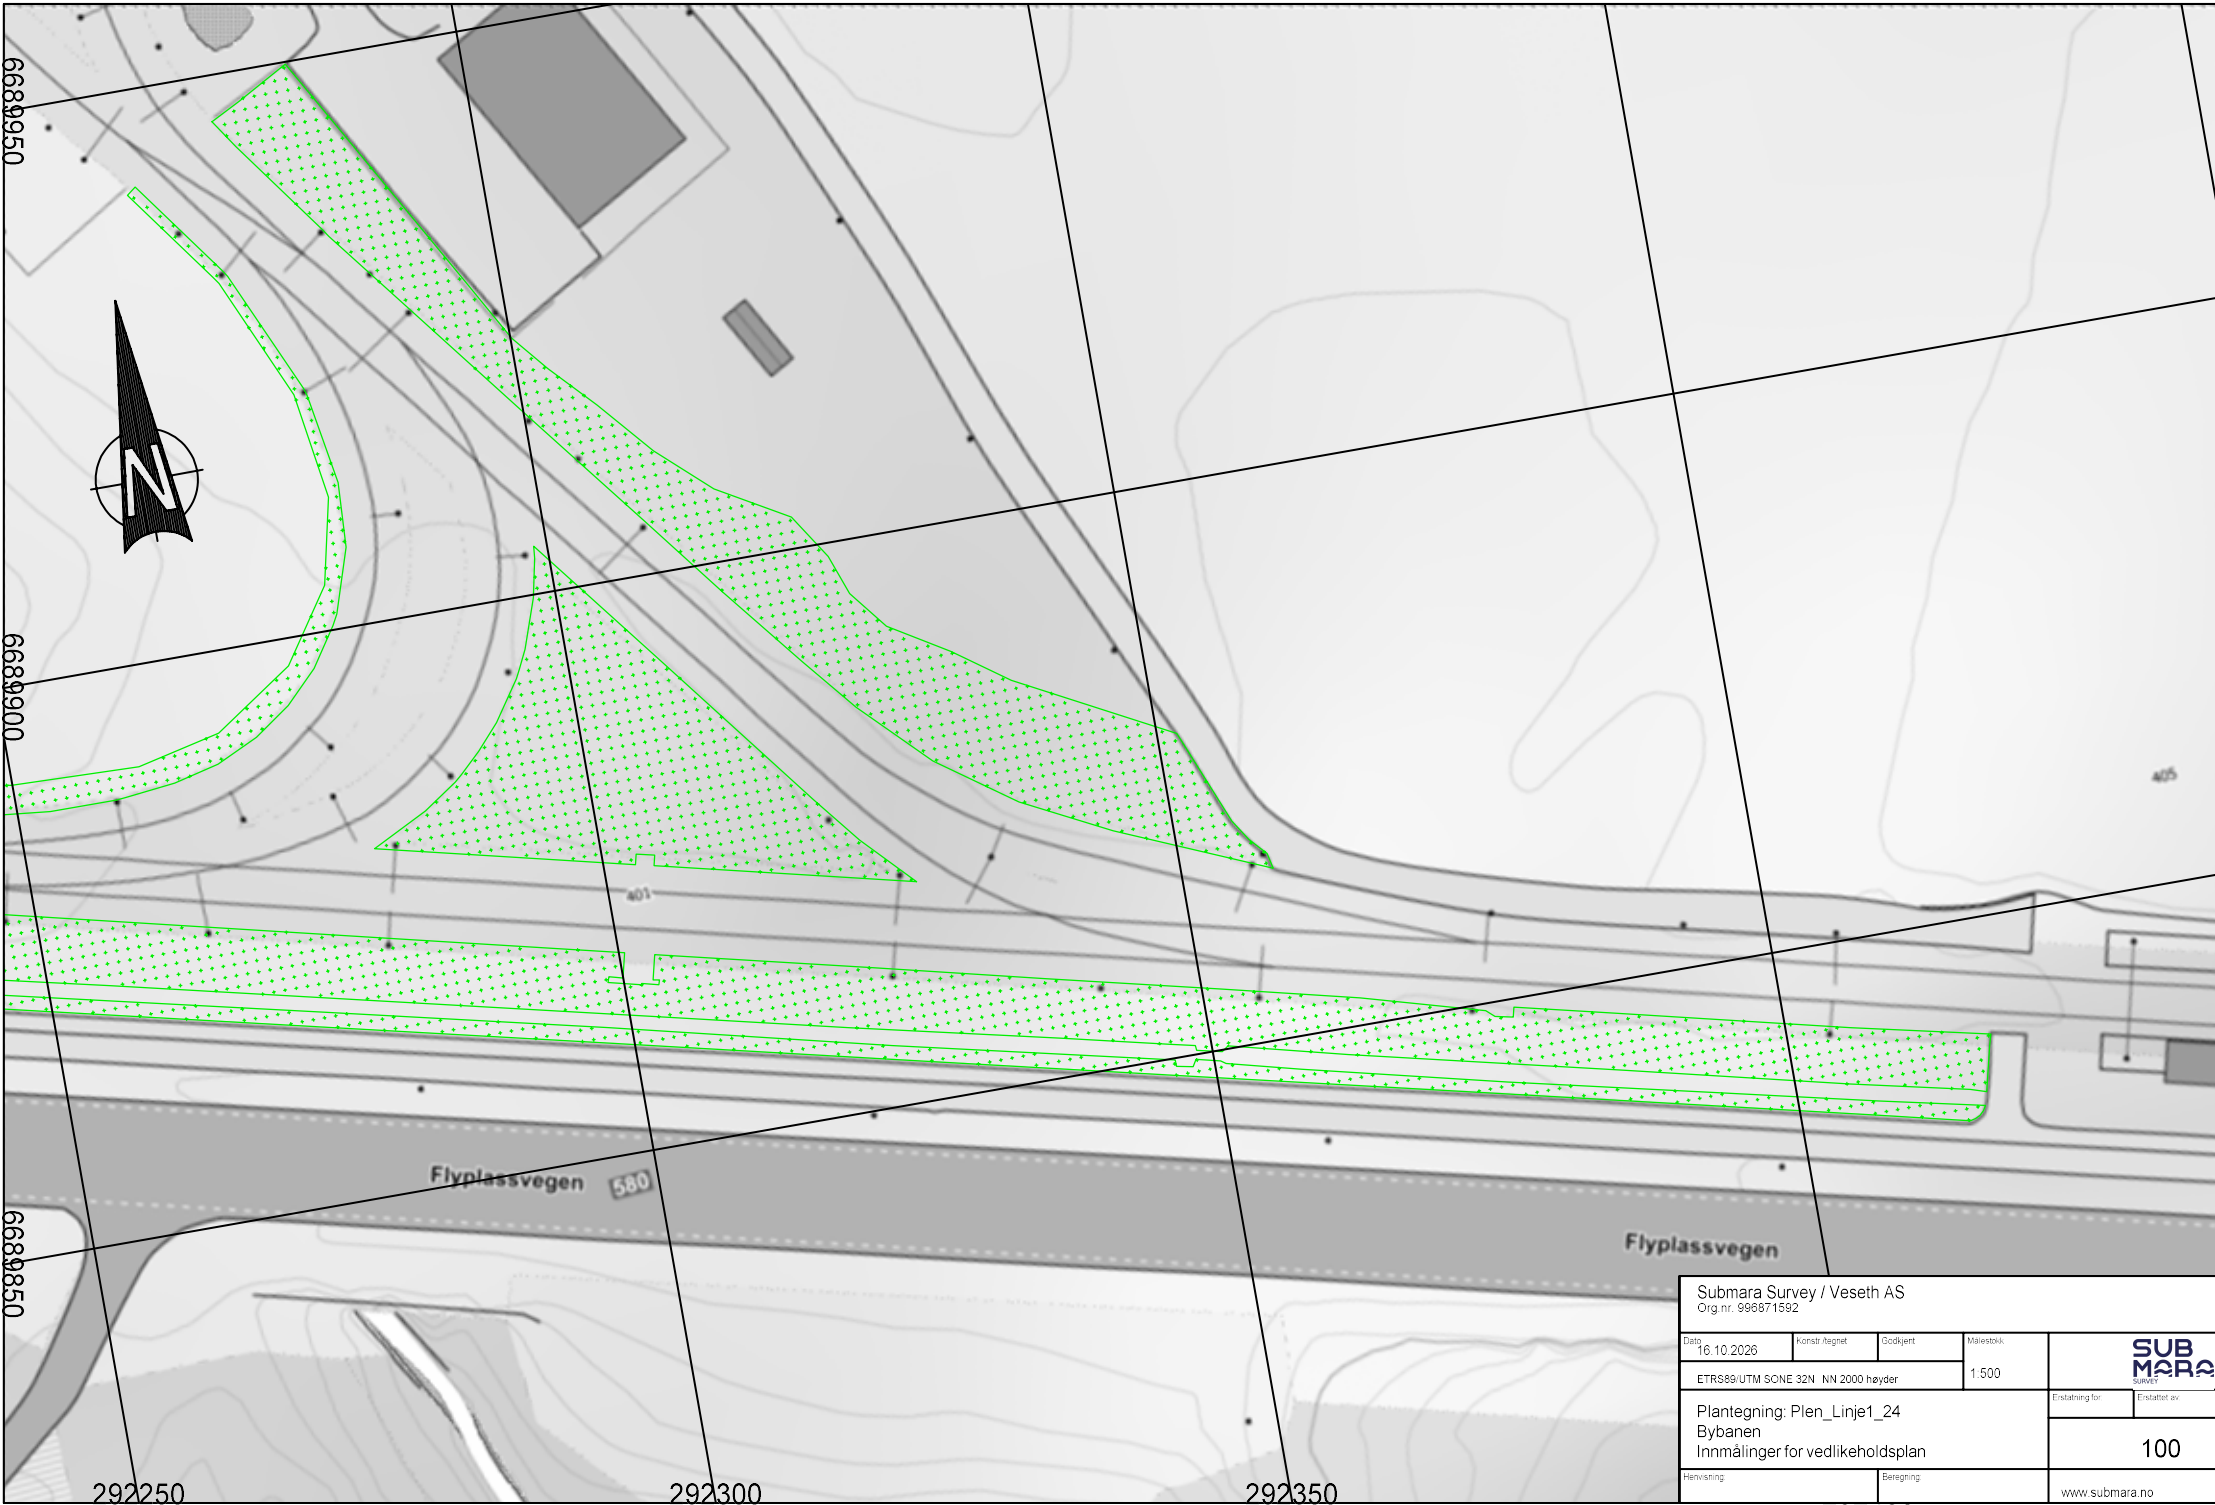

Submara Survey / Veseth AS				
Org.nr. 996671592				
Dato	Konstr. tegnet	Godkjent	Målestokk	
16.10.2026			1:500	
ETRS89/UTM SONE 32N NN 2000 høyder				Erstatning for
Plantegning: Plen_Linje1_24				Erstattet av
Bybanen				100
Innmålinger for vedlikeholdsplan				
Henvisning		Beregning		www.submara.no

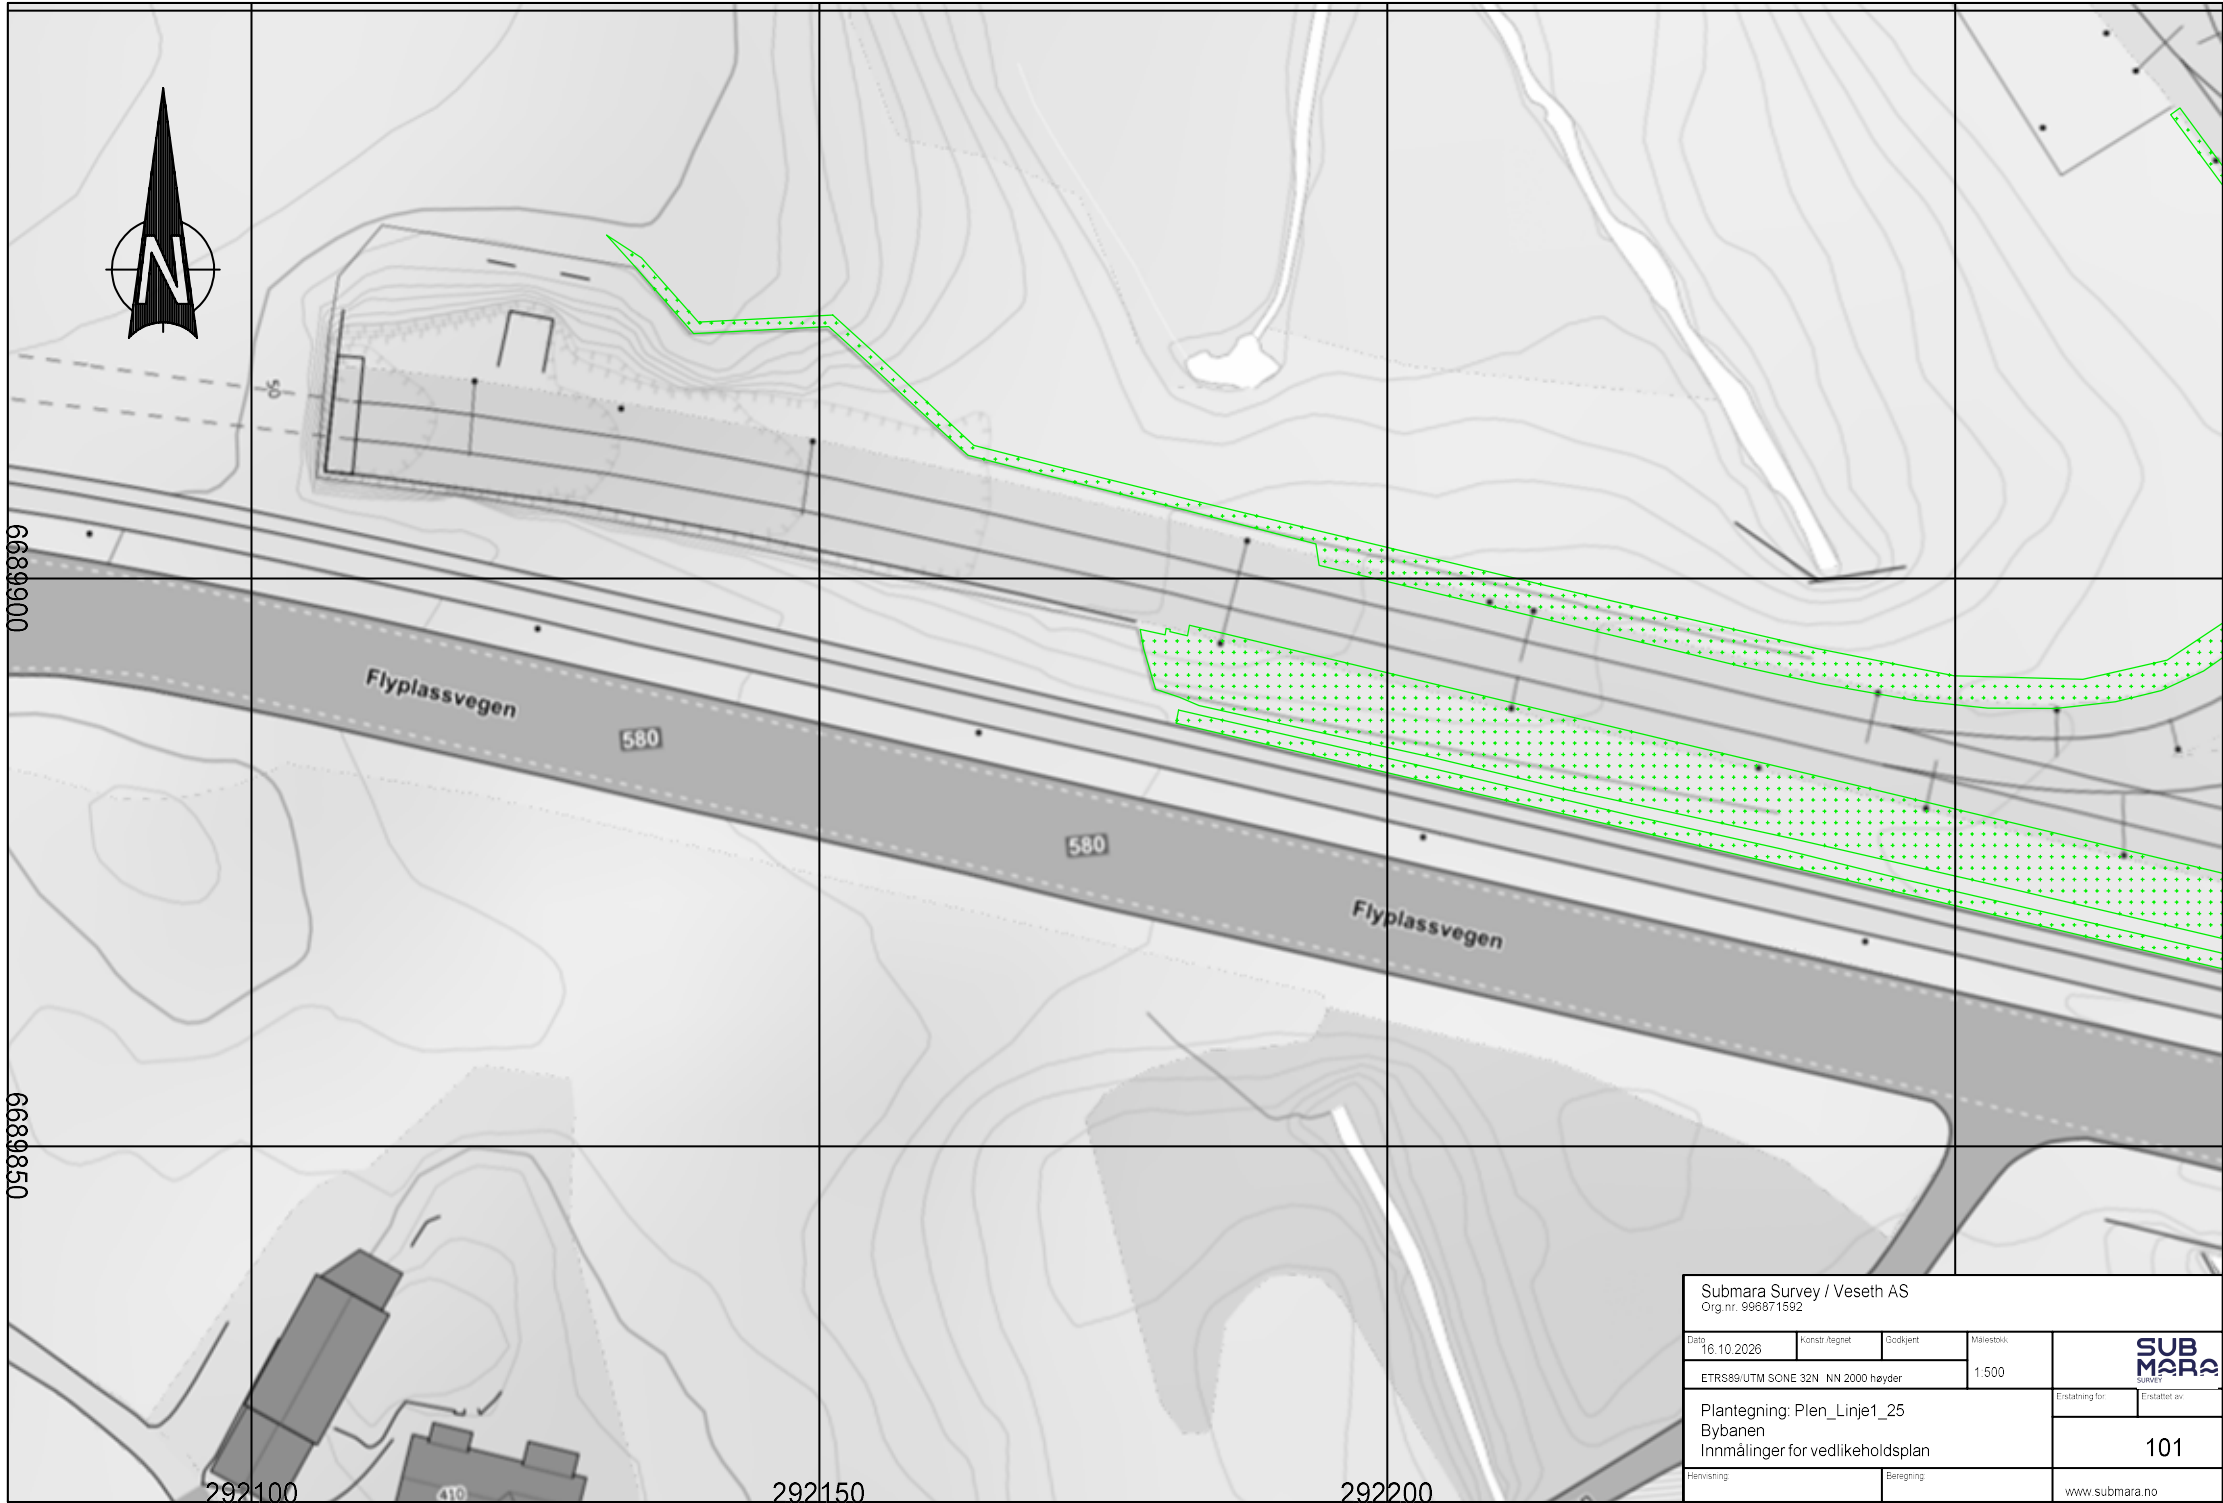

6689900

6689850

292100

292150

292200

Submara Survey / Veseth AS Org.nr. 996671592				
Dato 16.10.2026	Konstr. tegnet	Godkjent	Målestokk 1:500	 Erstatning for Erstattet av
ETRS89/UTM SONE 32N NN 2000 høyder				
Plantegning: Plen_Linje1_25 Bybanen Innmålinger for vedlikeholdsplan				101
Henvisning		Beregning		www.submara.no