



TEGNINGSLISTE RIV

Oppdragsgiver

Statsbygg

Oppdragsnummer

643469-01-02

Oppdrag

Trase ny kjølekurs fra kjeller

Oppdatert dato


03.02.2026

Entreprise: **Forprosjekt**

Signatur:

JB/TH

Tegn. nr.	Tegningstittel	Opprettet dato	Ark-størrelse	Målestokk	Revisjon		Mottakere (markeres med x)
					Bokstav	Dato	Statsbygg
03570 111096 U2-V-20-00	Ny isvannskurs ventilasjon sydflyt plan U2	03.02.2026	A1				
03570 111096 04-V-20-00	Ny isvannskurs ventilasjon sydflyt plan 04	03.02.2026	A1				
03570 111096 05L-V-20-00	Ny isvannskurs ventilasjon sydflyt plan 05	03.02.2026	A1				

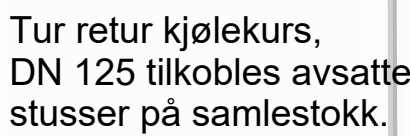[illegible]

Prosjekteringsgrupper:

- ☐ ARK:
☐ LARK:
☐ RIB:
☐ RIB stål:
☐ RIBr:
☐ RIBfy:
☐ RIAku:
☐ RIE:
☒ RIV:
☐ RIV rør:
☐ VA:
☐ RIG:
☐ RIVeg:

Lokaliseringsfigur:

Fase: Forprosjekt




PROSJEKTNR. SB
1263101

Tittel:
1263101
0301/42/164


Ny isvannskurs ventilasjon sydfløy plan U2

SB Tegningsnummer:									
Eiendomsnummer	Byggnummer	Etasje	Fag	Systemkode	Type tegn	Løpenr.	Prosj.fase.	Rev.	Status.
03570	111096	U2-V-20-00							

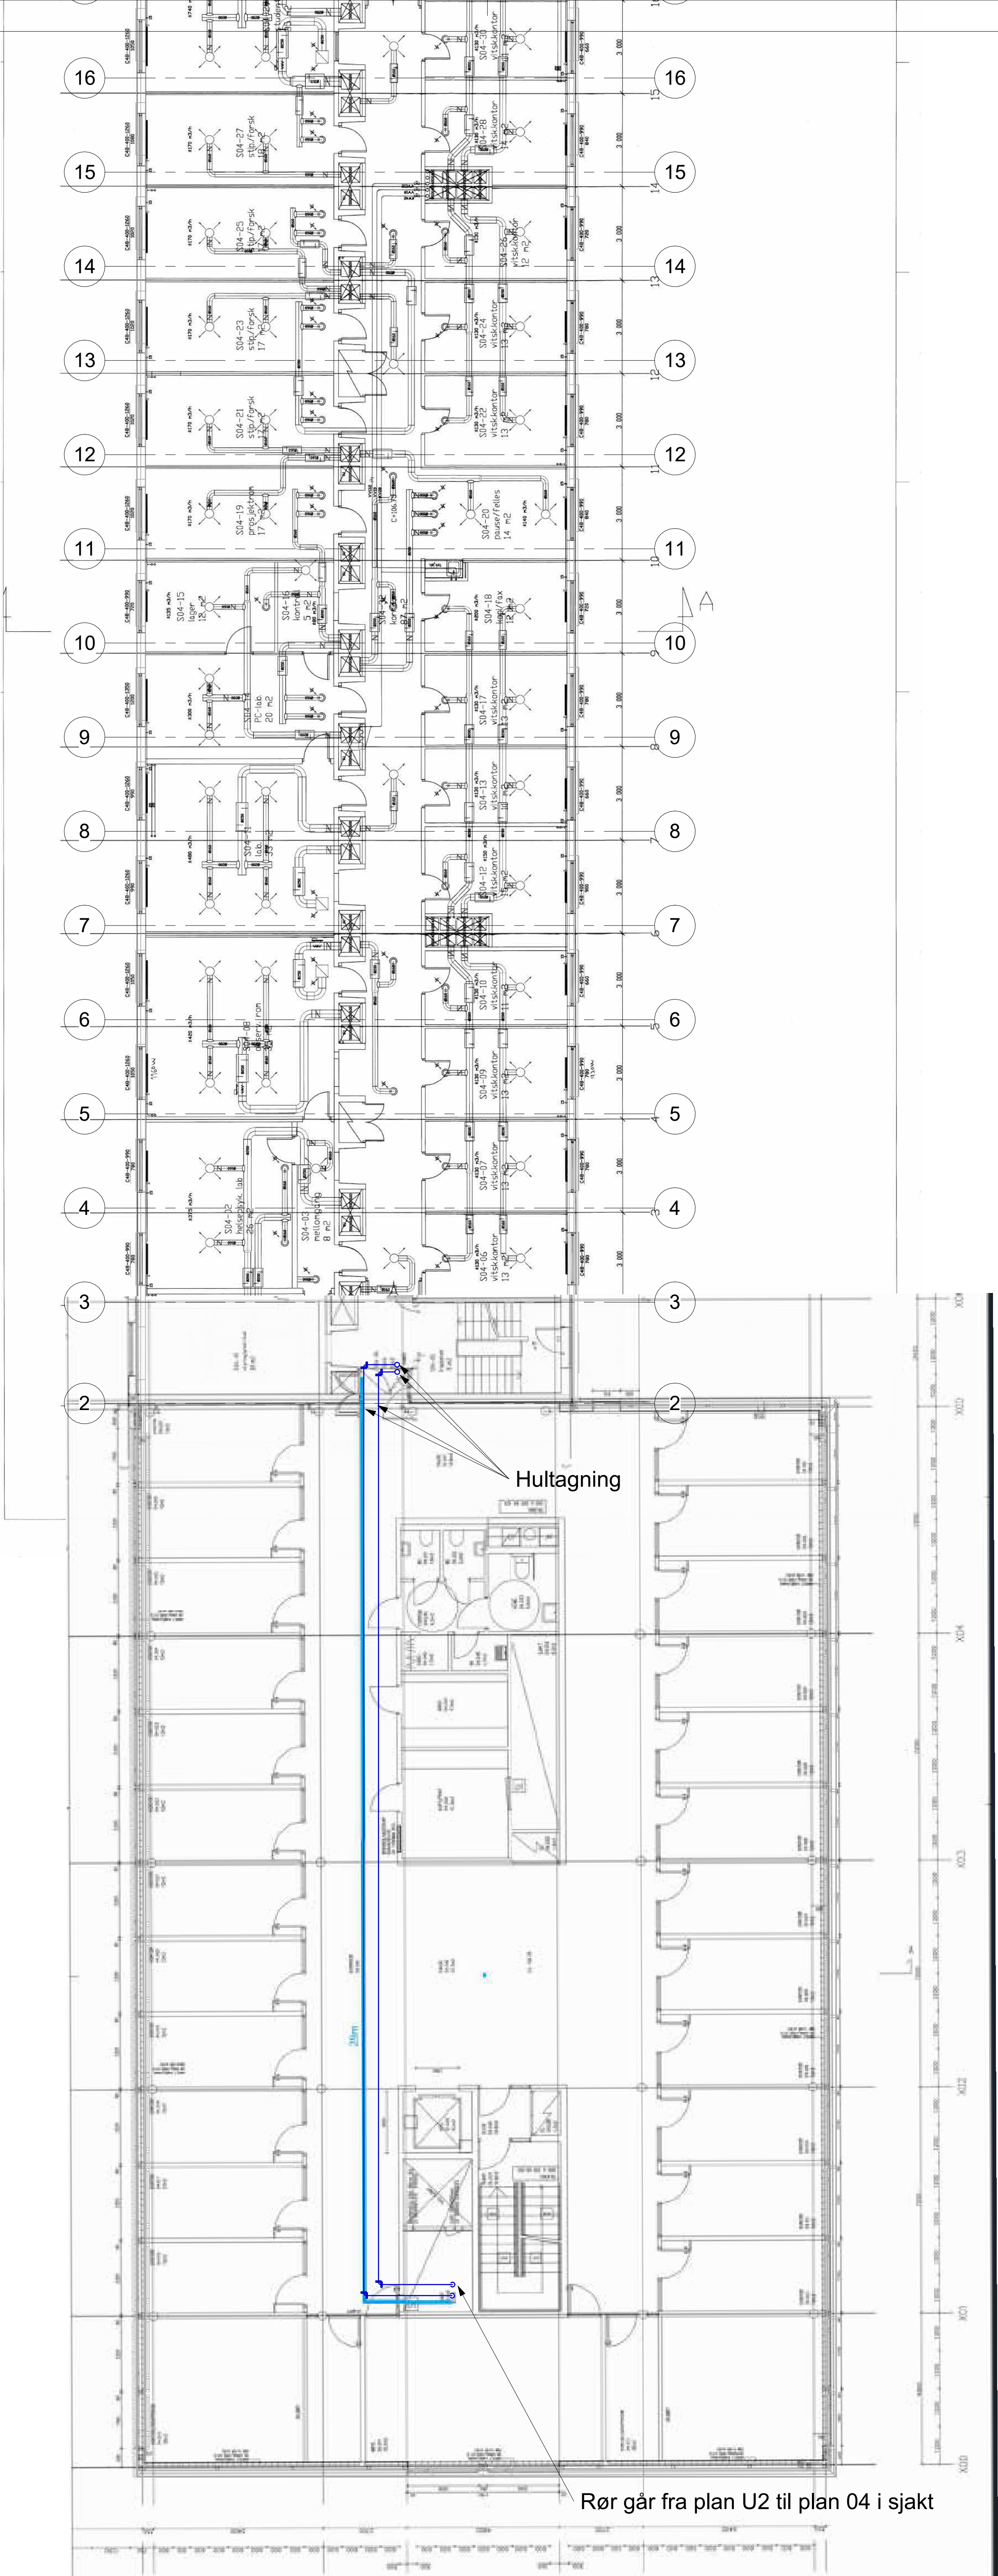

SKJEMATISK FREMSTILLING AV FØRINGSVEI FOR NY ISVANNS KURS.Tegningen er ikke uttømmende. TE skal selv detaljprosjektøre rørføringen fra tilkoblingspunkt ved kjølemaskin til ventilasjonsrommet i plan 5 sørfløy. Alle bygningsmessige vvs tekniske og elektriske hjelpearbeider skal medtas,

Rev		Tekst		Utført	Kontr	Dato
SB Tegningsnummer: 1207802						
Etendomsnummer Byggnummer Etasje Fag Systemkode Type tegn Løpnr. Prosj fase Rev Status						
03570 111096 04-V-20-00						
Prosjekteringsgruppen:						
☐ ARK:						
☐ LARK:						
☐ RIB:						
☐ RIB stål:						
☐ RIBr:						
☐ RIBfy:						
☐ RIAku:						
☐ RIE:						
☒ RIV:						
☐ RIV rør:						
☐ VA:						
☐ RIG:						
☐ RIVeg:						
Lokaliseringsfigur:						
Fase: Forprosjekt						
 STATSBYGG				PROSJEKTNR. SB 1263101		
Tittel: 1263101 0301/42/164				Godkjent TH Kontroll prospekt Sign. JB Kontroll TH		
Ny isvannskurs ventilasjon sydfly plan 04				Dato: 03.02.2026 Målestokk: Format: A1		
SB Tegningsnummer: Etendomsnummer Byggnummer Etasje Fag Systemkode Type tegn Løpnr. Prosj fase Rev Status 03570 111096 04-V-20-00						

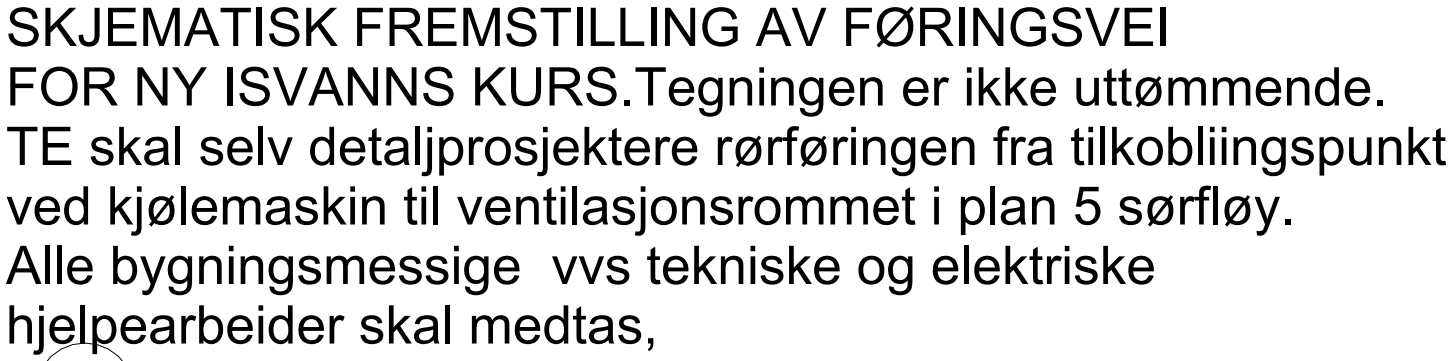

SB Tegningsnummer: 1207802									
Endringsnummer	Byggnummer	Etasje	Fag	Systemkode	Type tegn	Løpnr.	Prosj.fase	Rev.	Status
03570	111096	05L-V-20-00							

☐ ARK:
☐ LARK:
☐ RIB:
☐ RIB stål:
☐ RIBr:
☐ RIBfy:
☐ RiAku:
☐ RiE:
☒ RiV:
☐ RiV rør:
☐ VA:
☐ RiG:
☐ RiVeg:

Ny isvannskurs ventilasjon tekniskrom

Godekjøp	
Approver	
Kontroll prosjekt	
Sign.	Kontroll
Author	Checker

Dato	03.02.26
Målestokk	Format
	A1

SB Tegningsnummer:									
Eiendomsnummer	Byggnummer	Etasje	Fag	Systemkode	Type tegn	Løpernr	Prosj.fase	Rev.	Status
03570 111096 05L-V-20-00									