


"\\norconsultad.com\dfs\in\oppdrag\Bergen\52408\52408305\BIN\VA_Til\Opprøst\renseanlegg\Sheets\52408305_SRA-B2-143_Grøftesnitt.dwg - A1E1 - Utskriftsdate: 2026-09-24, 15:47:13 - LAYOUT = SRA-B2-143"

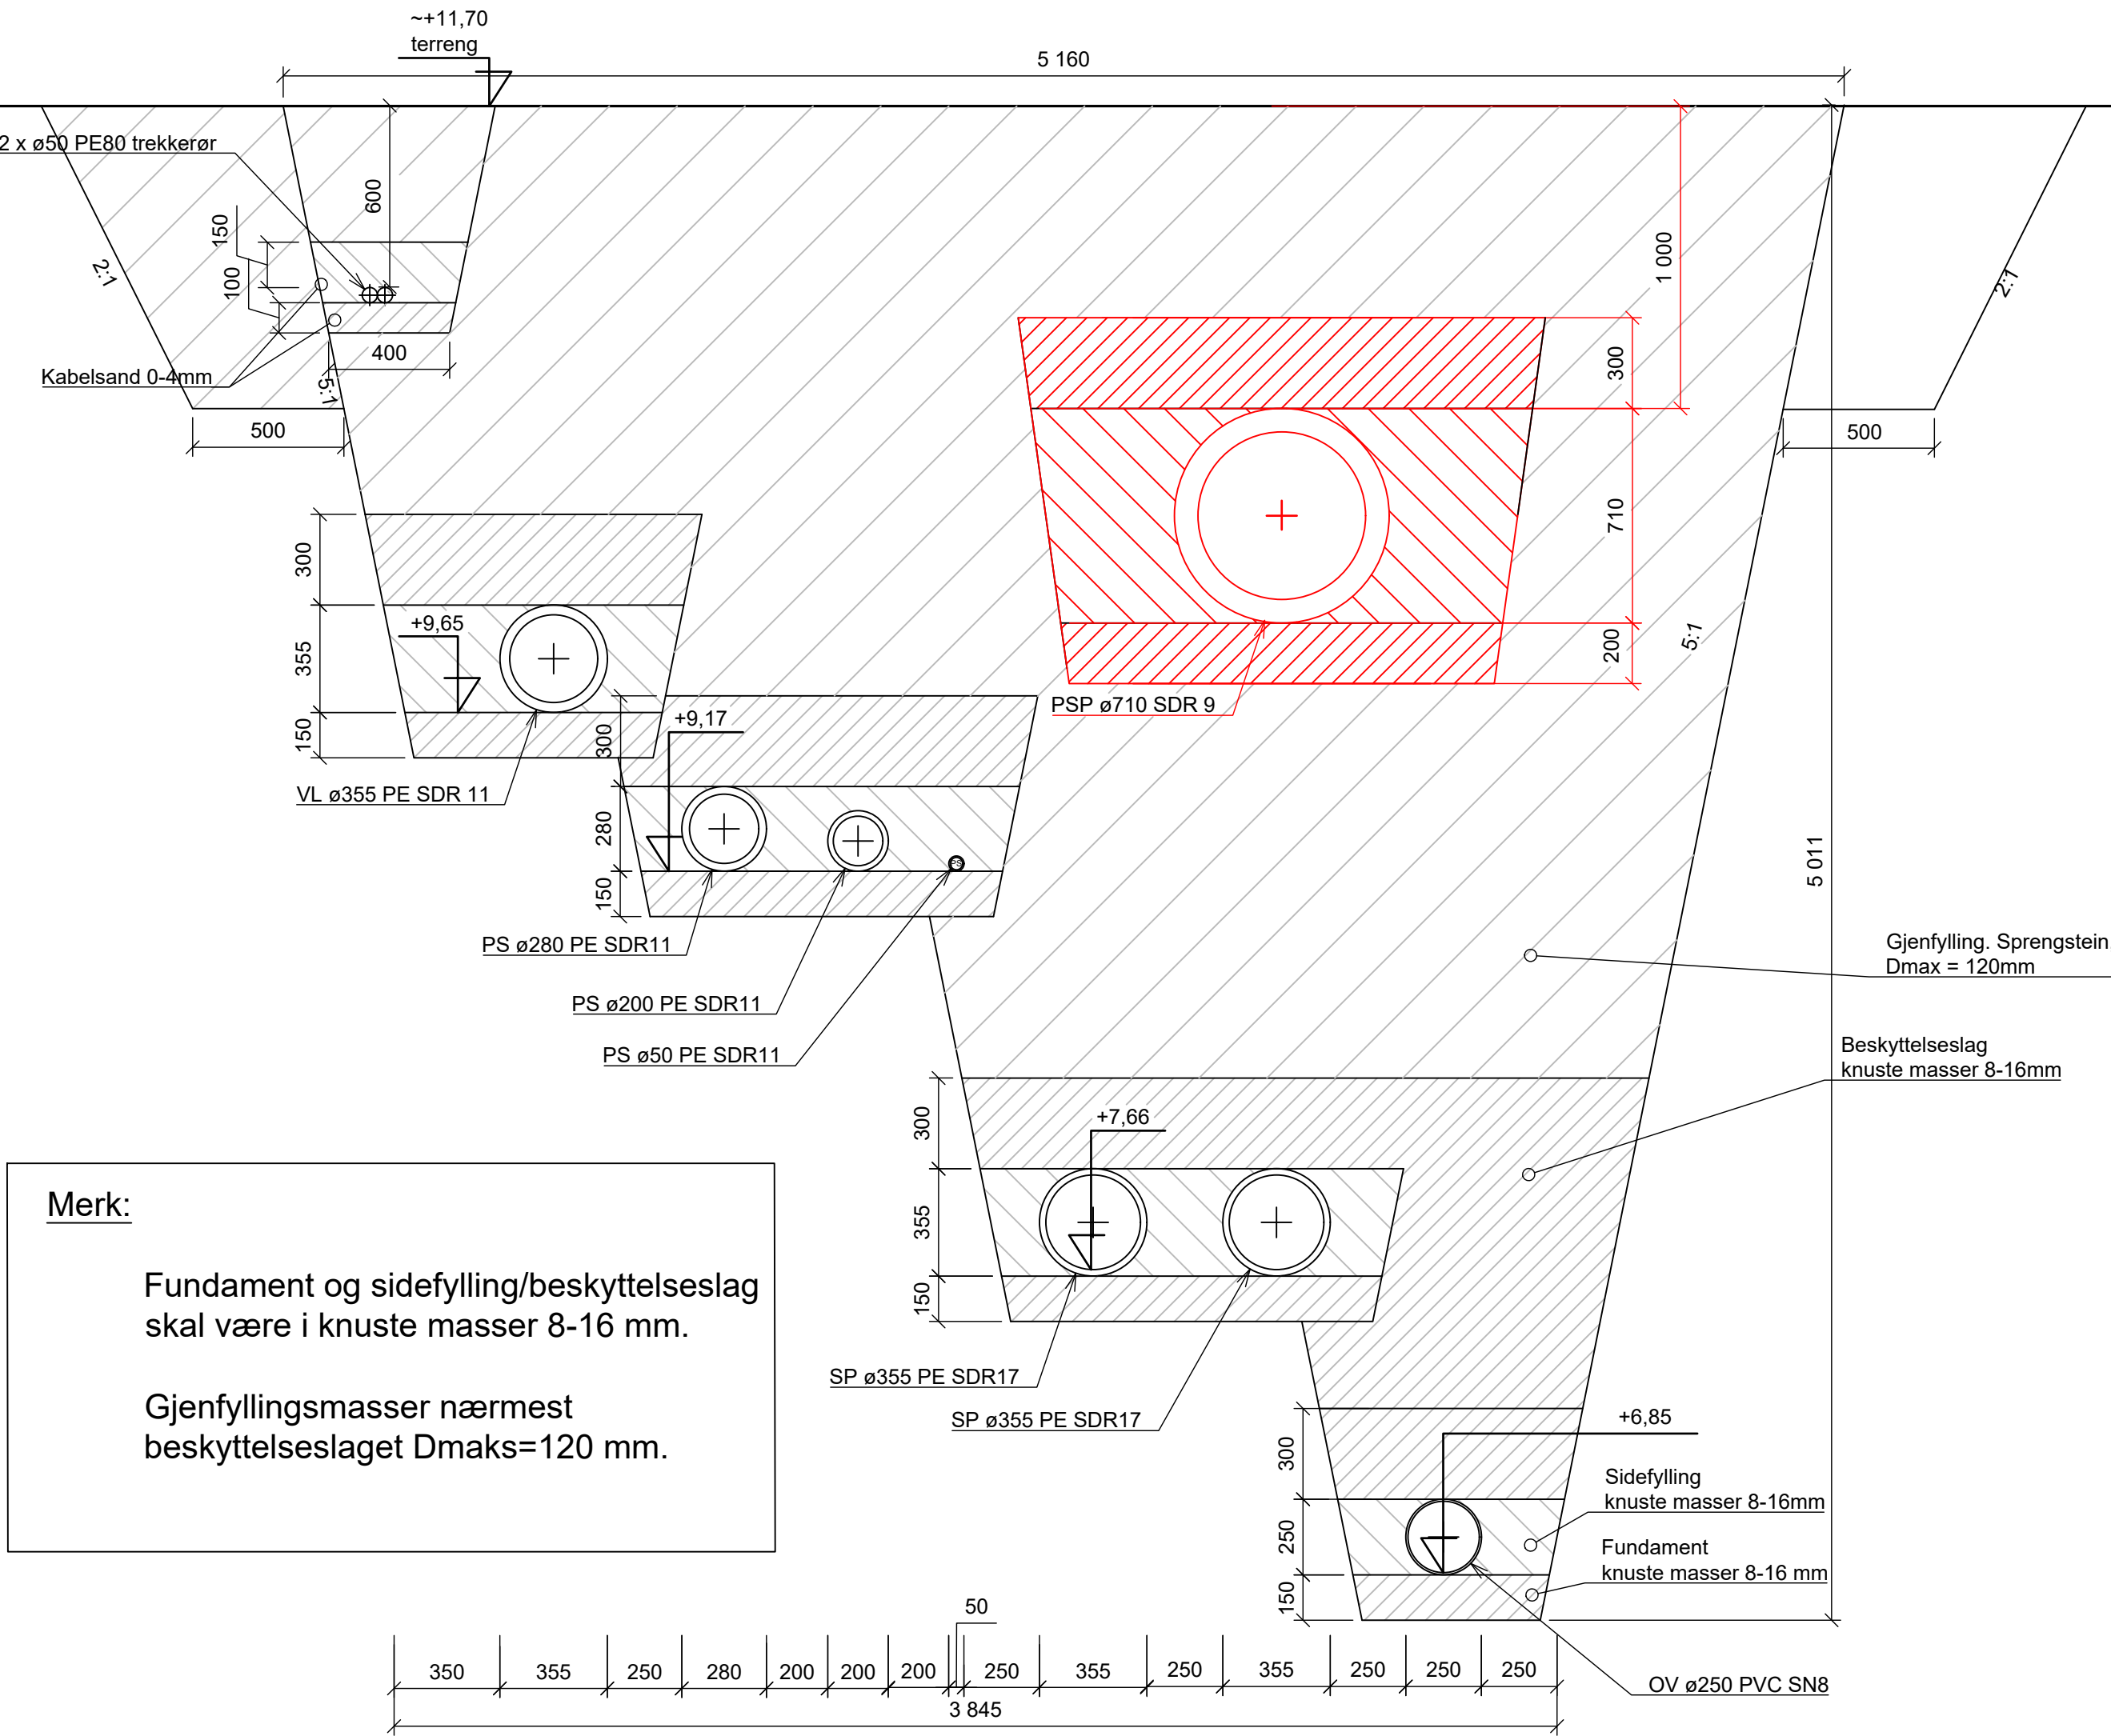


Grøftesnitt 1
Ca. pel 210. Se tegning
SRA-B2-142

Merk: Dette er eksisterende snitt hvor ny PE 710 SDR1 7 fra Djupvika legges på land over utslippsledning PE 355 og i sjø i trase der de to utslippsledninger PE 355 fjernes.

Ved utløp av molo (ca. pel 260) ligger alle ledningene i samme plan. Fra ca. pel 330-370 trekkes ledningene igjennom betongrør under molo. Betongrør ligger i samme plan. Betong rør for de 2 PE 355 taes opp og ersattes med nytt Betong rør for PE 710 SDR 17.

Endringer på denne tegning fra opprinnelig tegning sees med rød farge ved fargeprint.

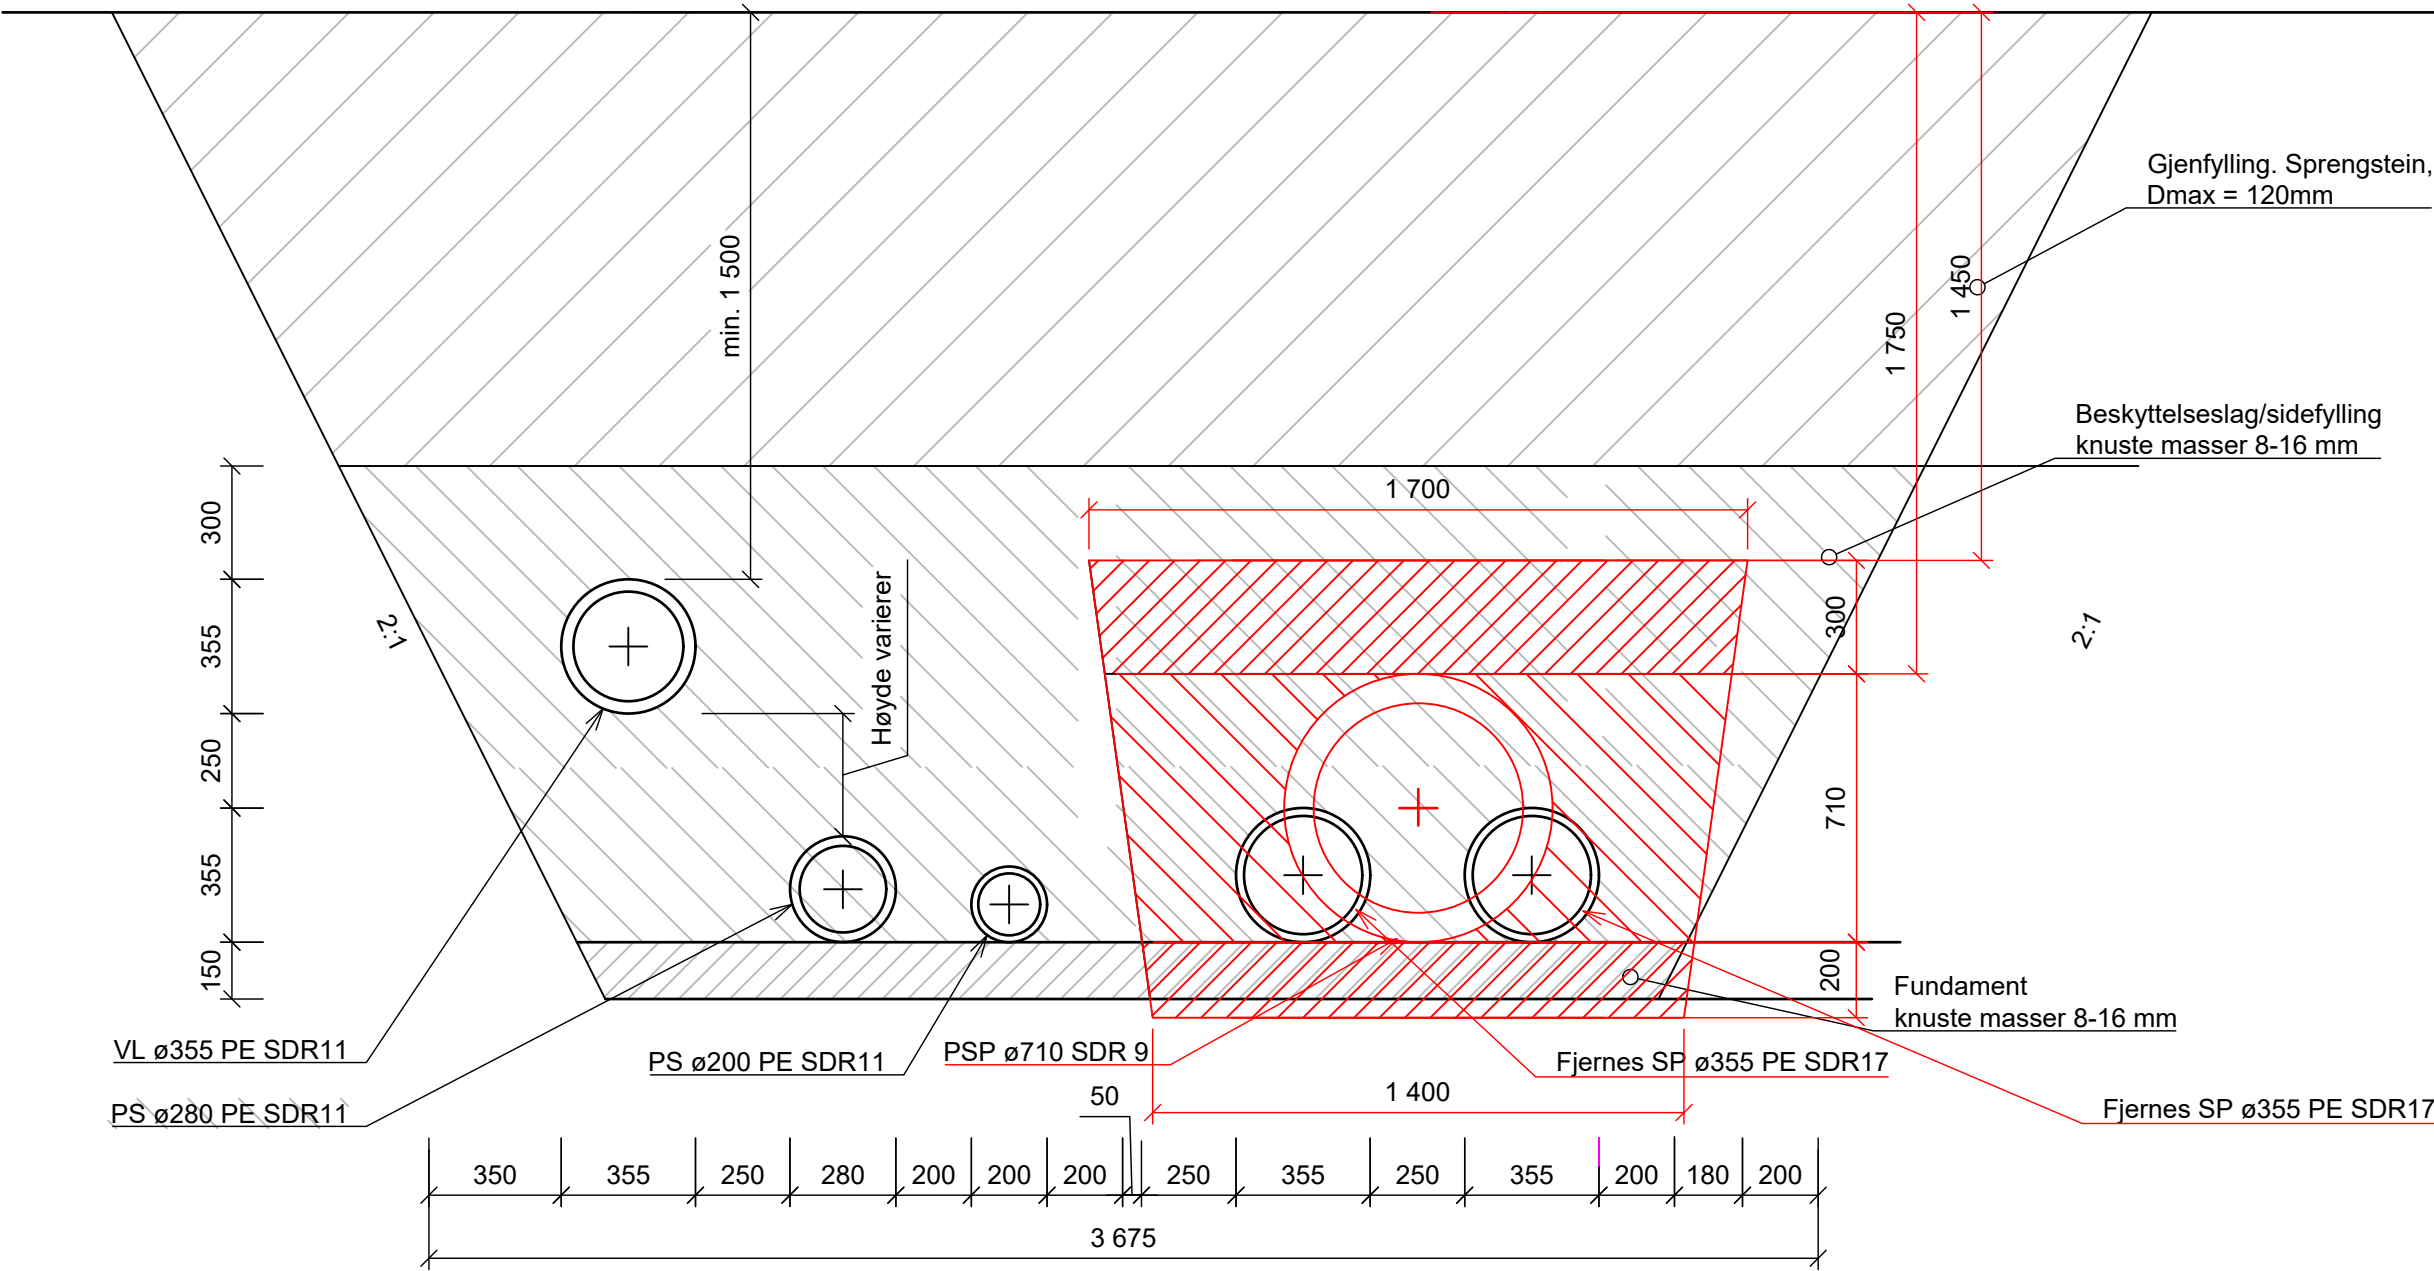

Grøftesnitt 2
Pel 240, se tegning SRA-B2-142

Merk: Ved utløp av molo (ca. pel 260) ligger alle ledningene i samme plan. Fra ca. pel 260-240 trekkes ledningene igjennom betongrør under molo. Betongrør ligger i samme plan. Ca. ved pel 240 går PSP Ø50 og VL Ø180 ut av grøften (stikkledning til båthavn). Se plantegning SRA-B2-142

F01	2026-09-01	For Anskaffelse	ARIELL	NJK	ToDal
Rev.	Dato	Beskrivelse	Utarbeidet	Fagkontroll	Godkjent
Dette dokumentet er utarbeidet av Norconsult som del av det oppdraget som fremgår nedenfor. Opphavsretten tilhører Norconsult. Dokumentet må bare benyttes til det formål som oppdragsavtalen beskriver, og må ikke kopieres eller gjøres tilgjengelig på annen måte eller i større utstrekning enn formålet tilsier.					
Stord Vatn og Avløp AS					Målestokk (gjelder A1) 1:1000/500
Entreprise B2 Grøftesnitt for SRA-B2-142					
Geodetisk referanse: Horisontalt: Eurof89 UTM Sone 32 Vertikalt: NN2000			Oppdragsnummer 52408305	Tegningsnummer SRA-B2-143	Revisjon F01