
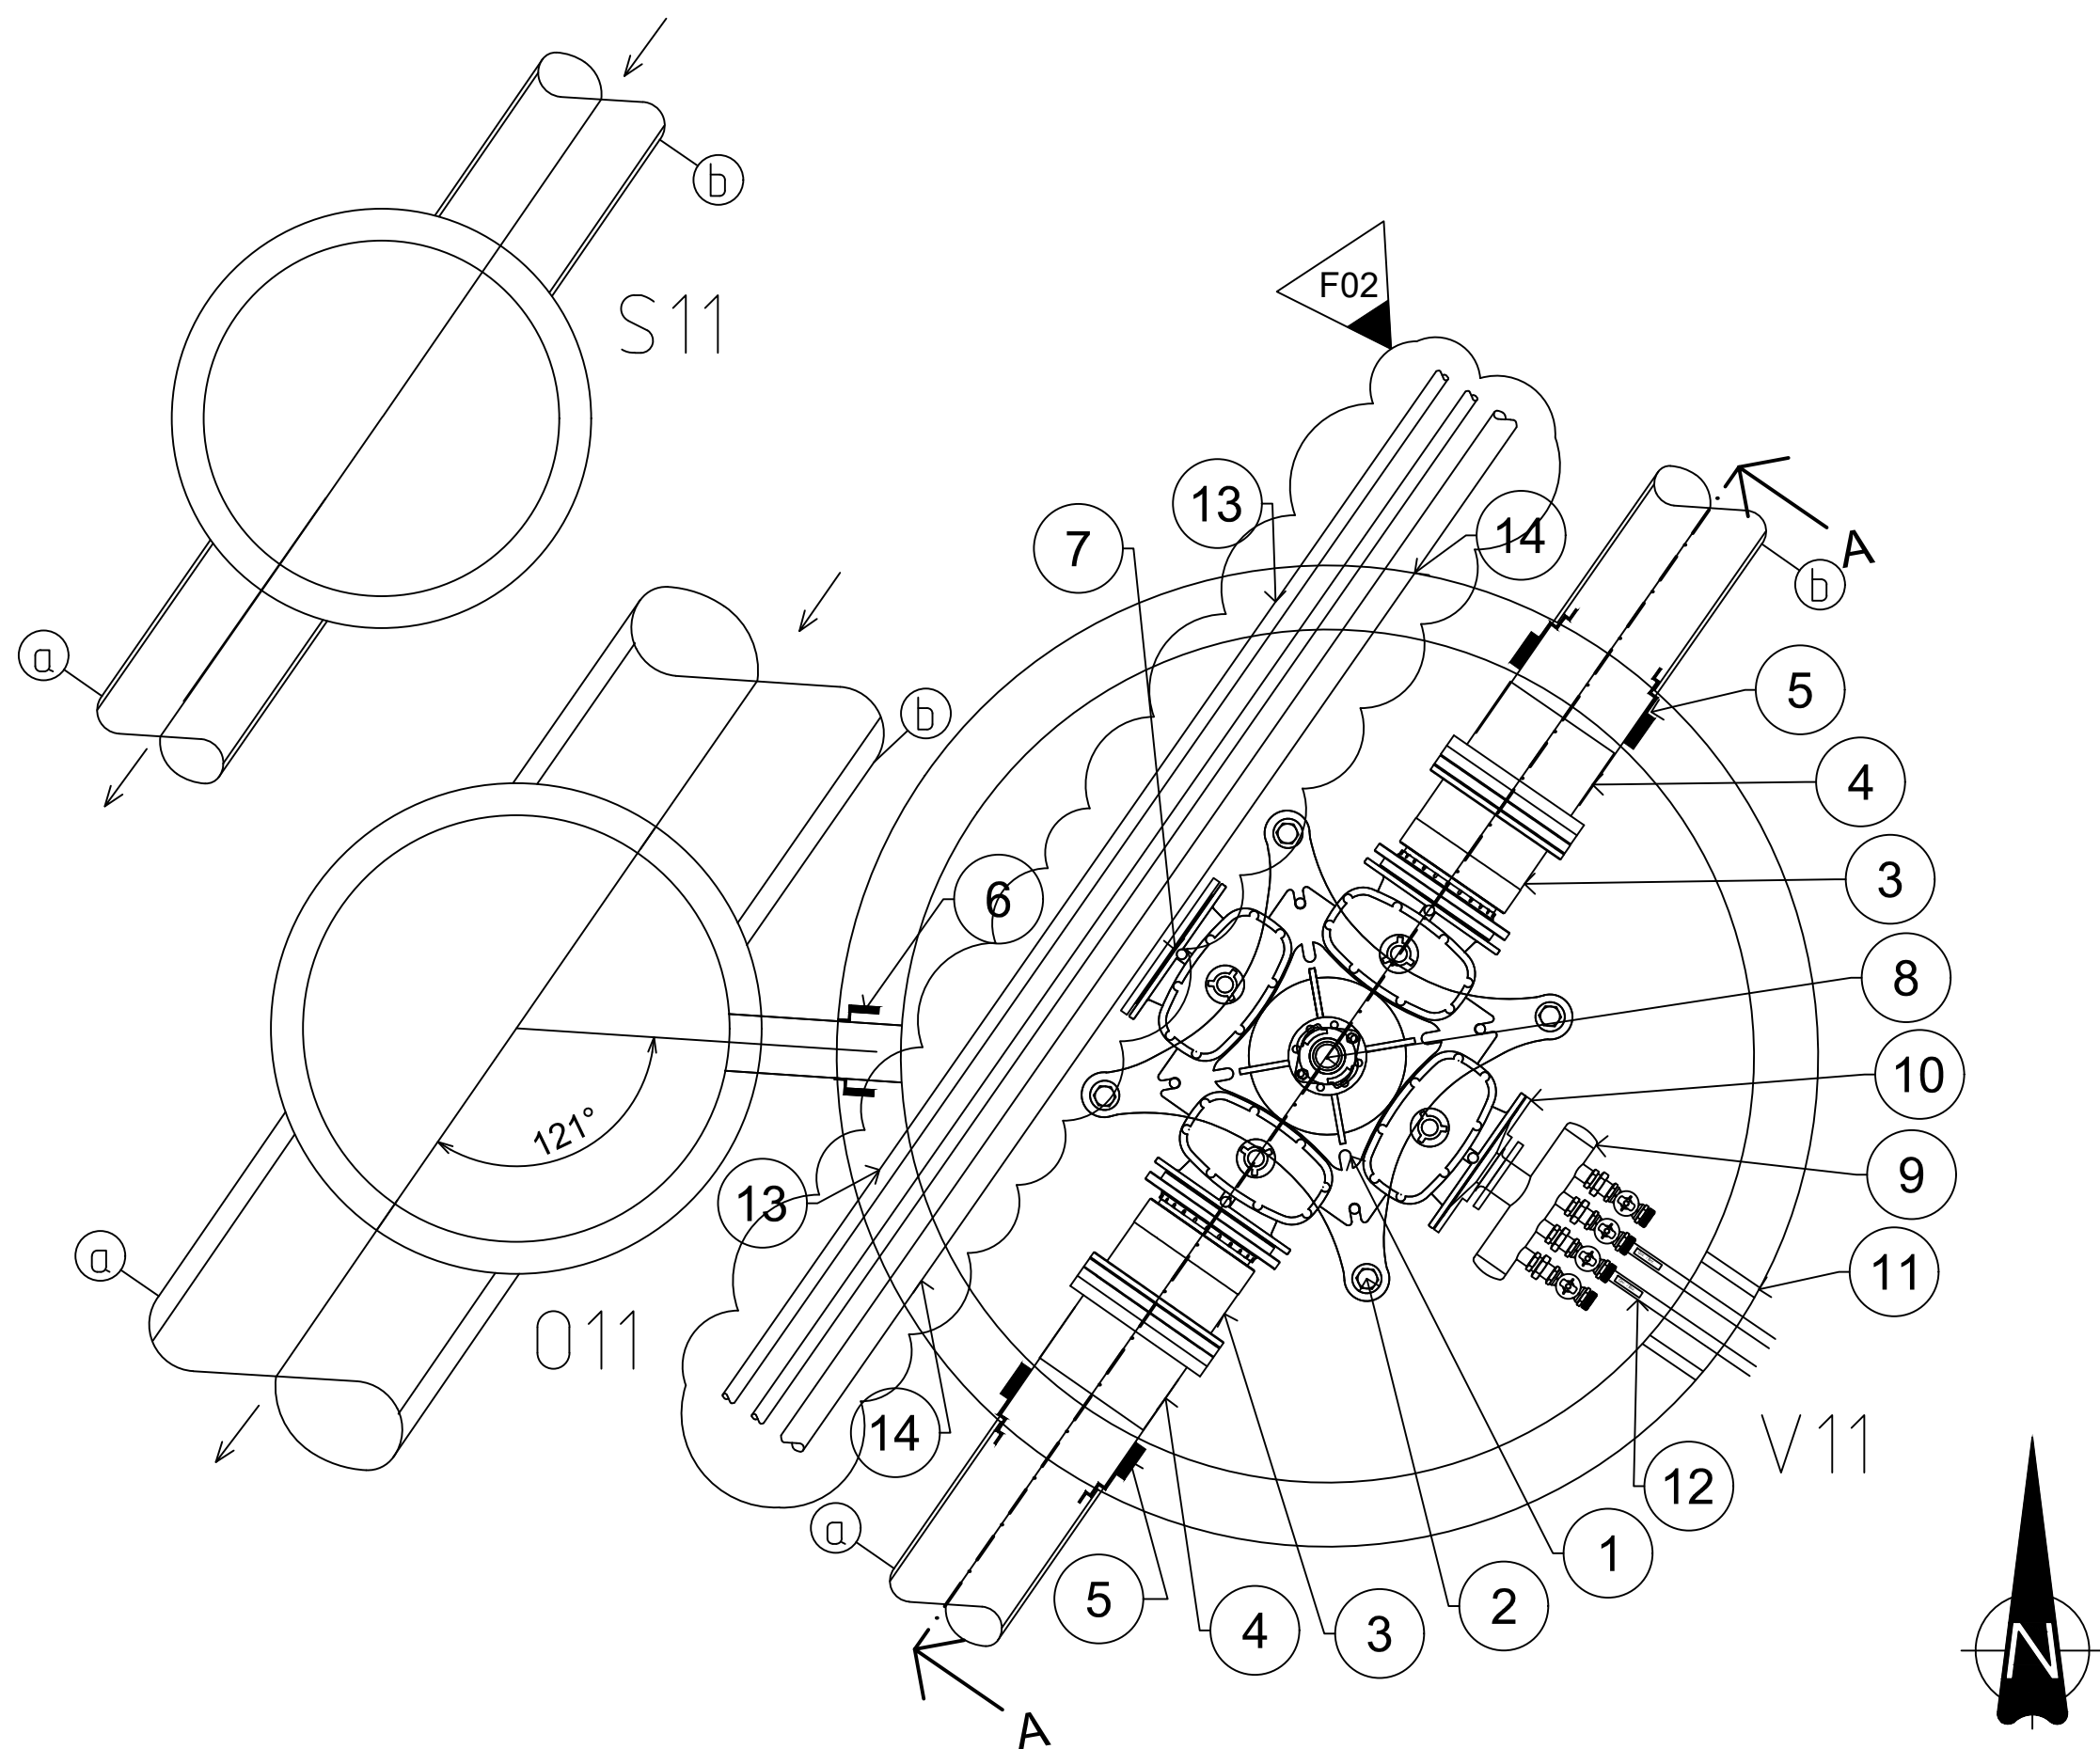


"X:\nor\opprodrag\Bergen\524\08\02408305\BIM\VA_Tilhystadvegen VA-anlegg\Sheets\LAY_KUMSKISSE.dwg - AasKor - Utskriftsdato: 2026-09-30, 09:43:10 - LAYOUT = HYS-VA-V11 - XREF = Kungrunnlag SF, Kungrunnlag, T_kumskisser"

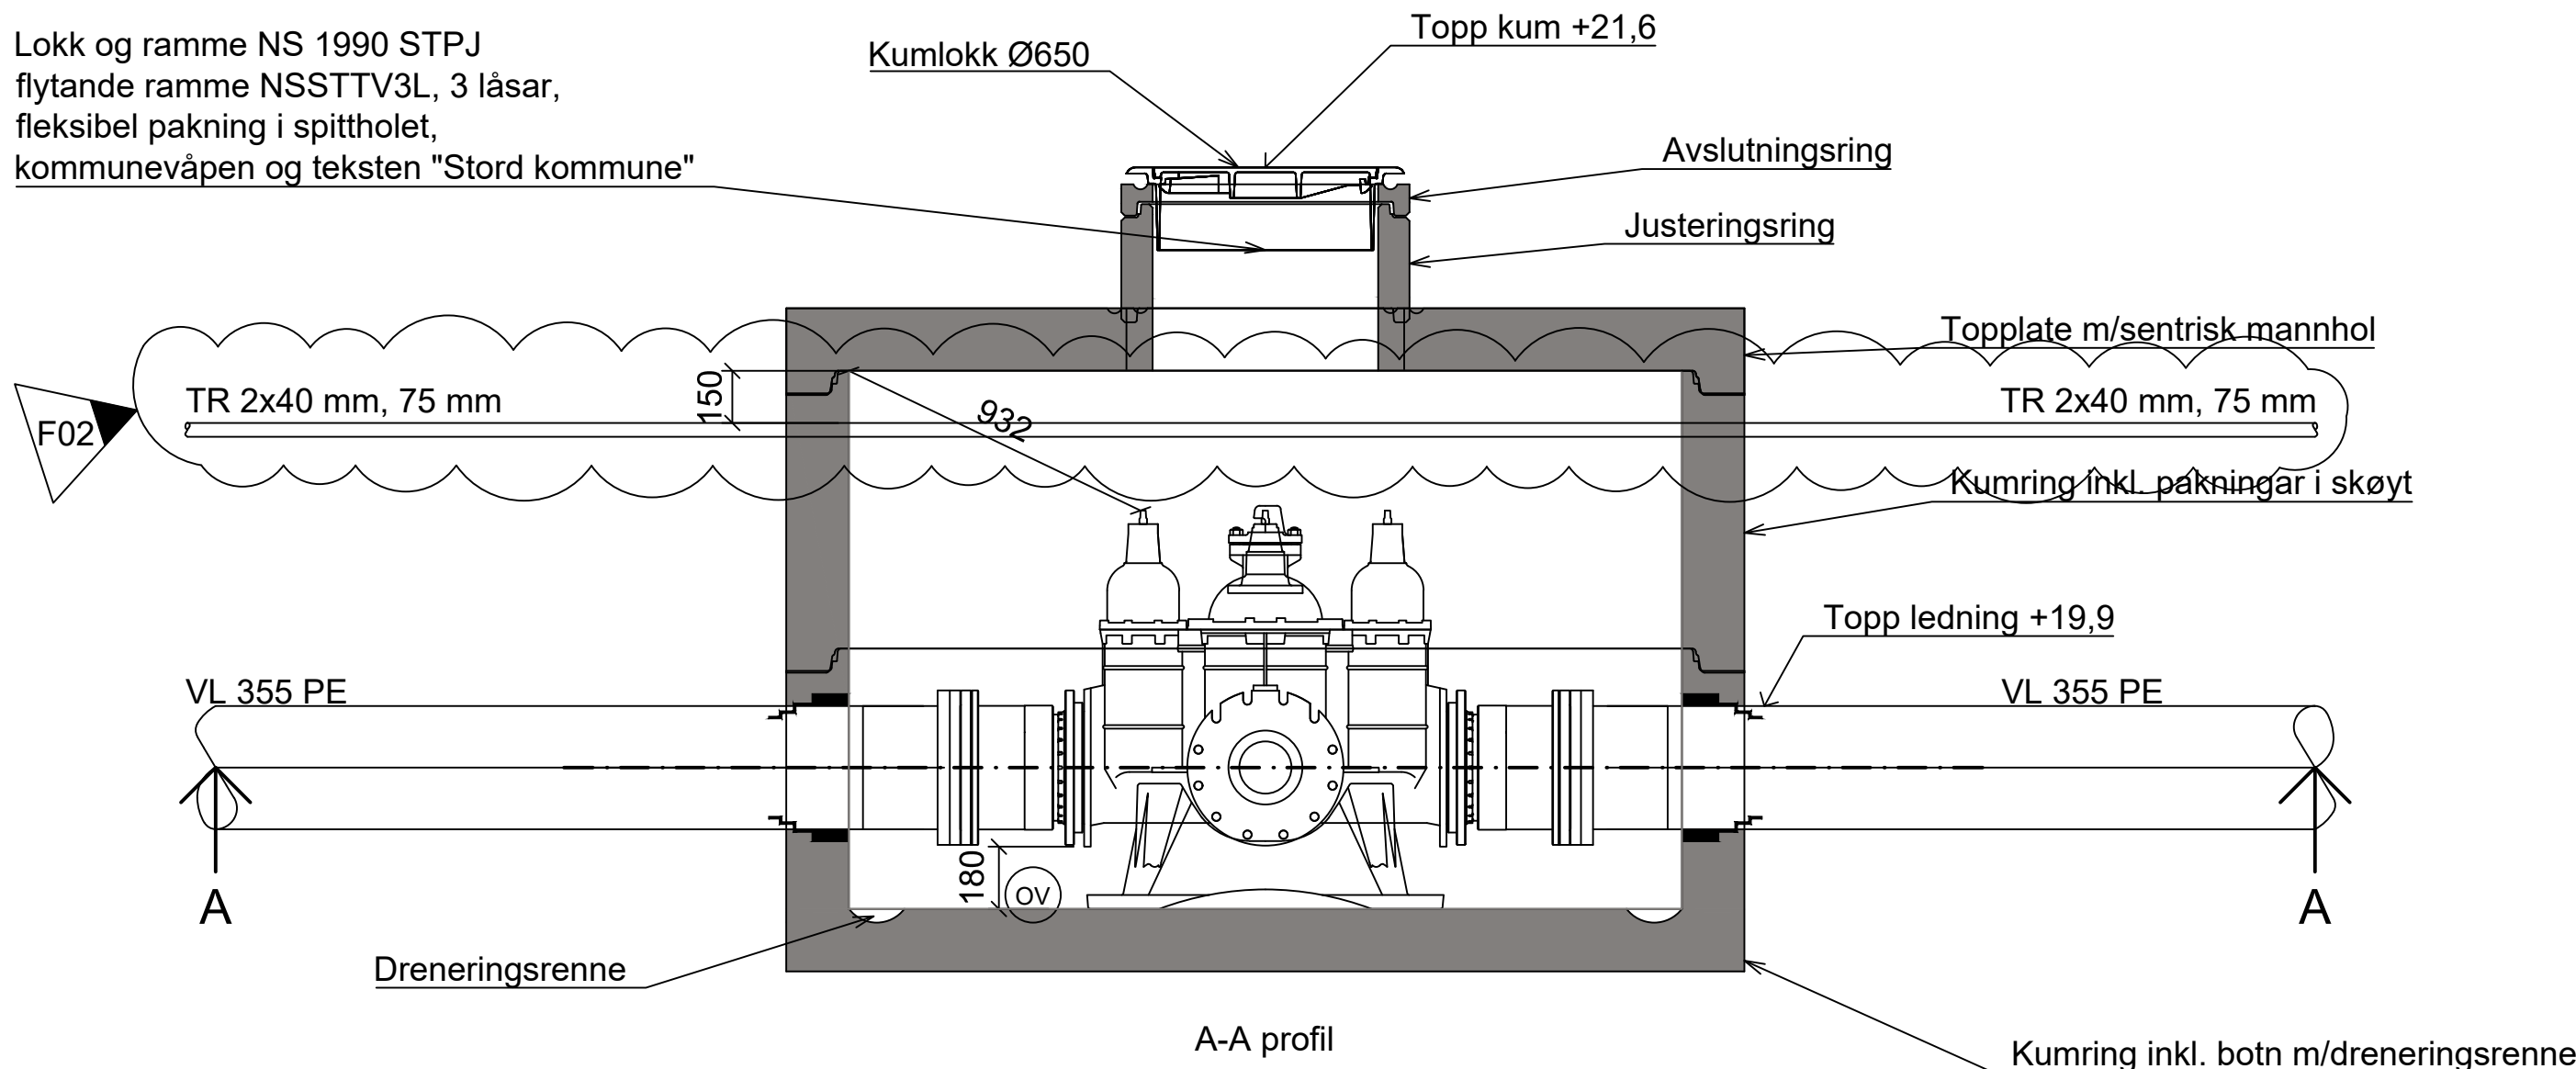

Stikkledninger V11	
Tilknyttet eiendom	
Gnr./Bnr.	Dimensjon
26/133	32
26/43	32

POS-LISTE V11

Pos	Beskrivelse	Dimensjon	Antall
1	Kombikryss 4-sveis m/serviceventiler	300 PN16	1
2	Bjønn konsoll	300	1
3	Quick Twist eller tilsvarende	300	2
4	Reduksjonskrage med flens	355 / 300	2
5	Combi pakning	355	2
6	Combi pakning	160	1
7	Blindflens	300	1
8	Brannventil	100	1
9	Manifold med 4 stk Ø32 uttak, med bakkekraner, med aluminium løsfrens med belegg eller galvaniser STJ løsfrens	100 / 32	1
10	Reduksjonsflens	300 / 100	1
11	Pakninger i kumvegg	32	4
12	Stikkledning med skilt for Gnr./Bnr.	32	2
13	Pakninger i kumvegg	40	4
14	Pakninger i kumvegg	75	2

MERKNADER:

- Alle rørdeler skal være i duktilt støpejern iht NS-EN 545.
- Alle flensdeler skal utvendig varmpåføres epoxy, beleggtykkelse skal være 250 ym - 350 ym, min 150 ym.
- Ventiler skal ha inn- og utvendig beskyttelse av varmpåført pulverepoxy, (gjennomsnittlig beleggtykkelse 250 ym, min 150 ym), eller emalje feroblå 2509 eller tilsvarende (beleggtykkelse 200 - 600 ym, min 150 ym).
- Ved bruk av brannventil i kum skal en bruke sluseventil DN100 under brannventil + beskyttelsehette.
- Drensrør fra vannkummer tilkobles overvannsledning i kum eller grenrør. Dersom drensrør føres til grøft skal det godkjennes av VA-ansvarlig.
- Forankring skal være dimensjonert for aktuell ledningsdimensjon og trykkklasse PN10/PN16.
- Kumlokk og ramme skal være dimensjonert for trafikklast 400 kN.
- For PE-rør med dimensjon større enn DN200 må en vurdere om rør skal forankrast i kumvegg eller utenfor for å redusere krafta ved flensen.
- Kjerneboring for private stikk skal etableres på frostfri dybde på 1,5 m. Det skal lages en kjerneboring pr. stikk.
- Alle bolter og deler skal smøres med gjenge pasta og boltelengde skal være ca. 3 gjenger utenfor mutter.
- Det skal monteres nøkkelfirkant på alle ventiltopper.
- Alle pelar skal merkes med gnr/bnr + husnummer.
- Utspyling fra vannkum skal kobles i tett rør til overvannskum for dimensjoner større enn DN200. Ventil for utspyling skal merkes.

F02	2026-09-29	Lagt inn trekkerør	AasKor	AnLok	AnLok
F01	2026-09-23	For anskaffelse	AasKor	AnLok	AnLok
Rev.	Dato	Beskrivelse	Utarbeidet	Fagkontroll	Godkjent

Dette dokumentet er utarbeidet av Norconsult som del av det oppdraget som fremgår nedenfor. Opphavsretten tilhører Norconsult. Dokumentet må bare benyttes til det formål som oppdragsavtalen beskriver, og må ikke kopieres eller gjøres tilgjengelig på annen måte eller i større utstrekning enn formålet tillater.

Stord Vatn og Avløp AS				Målestokk (gjelder A1)
				1:20

Hystadvegen VA-anlegg
Kumskisse
Kumgruppe 11

Norconsult	Oppdragsnummer	Tegningsnummer	Revisjon
	52408305	HYS-VA-V11	F02