


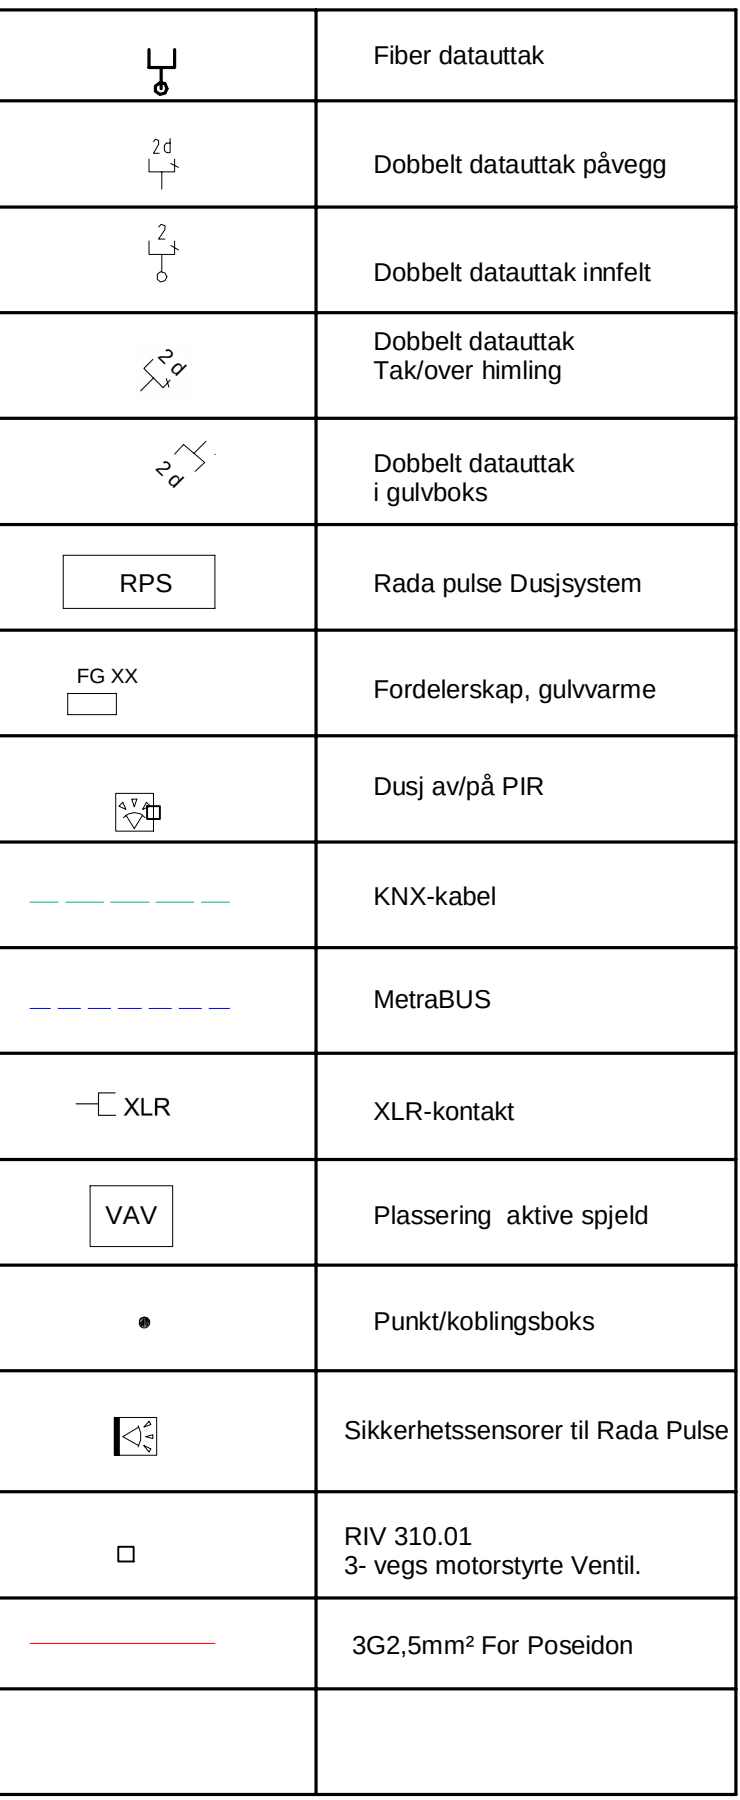

#Bikubeegenskaper;Oppdrag=534323-01;Revision=Z-01;Revisionsdato=01.11.2019;Revisionskommentar=Som bygget;Nålestokk=1-50;Tittel=Tele og Autom. Plan 1 Del 1;Dokumentnavn=EP-1-500-1#