


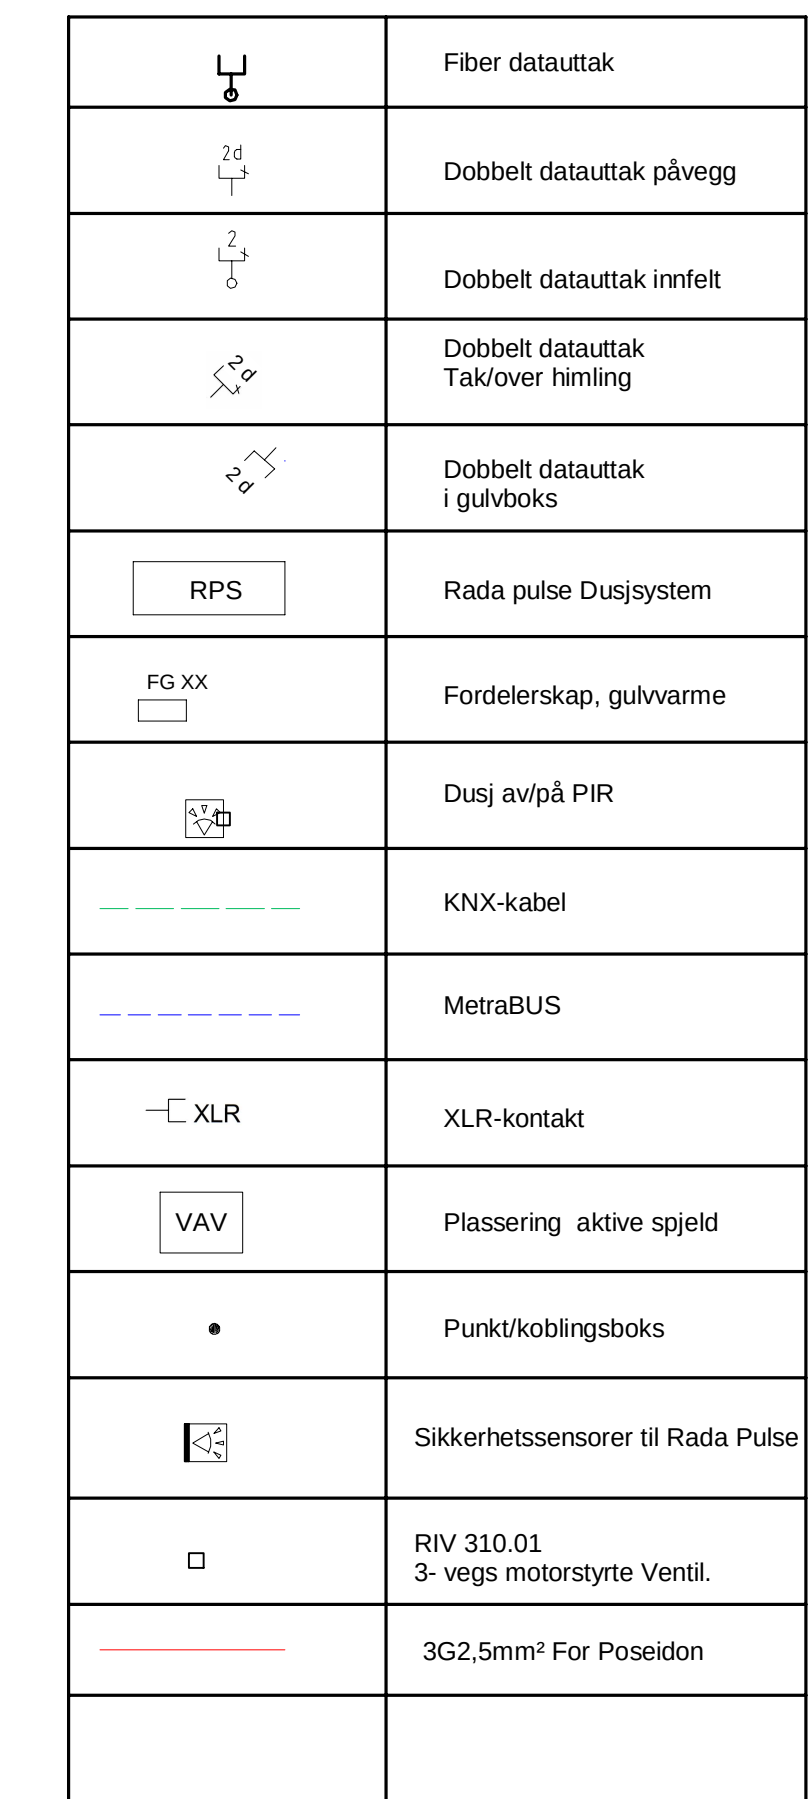

#Bilagsbegrensninger:Oppdragsnummer=324323-01;Revisjonsdato=01.11.2019;Revisjonskommentar=Som bygget;Målestokk= 1 : 50;Tittel=Tele og Autom. Plan 2 Del 4;Dokumentnavn=Ep-2-500-4#