
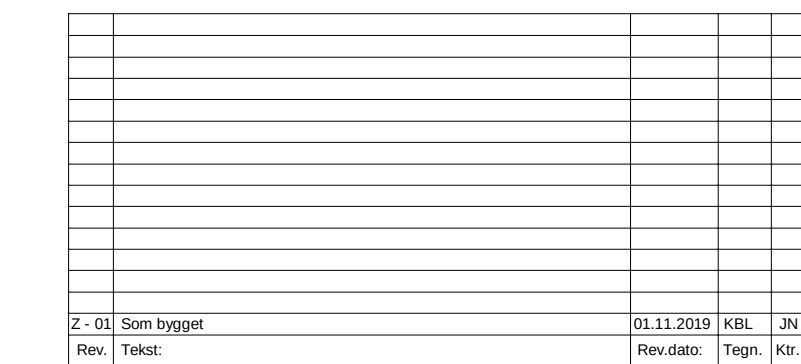


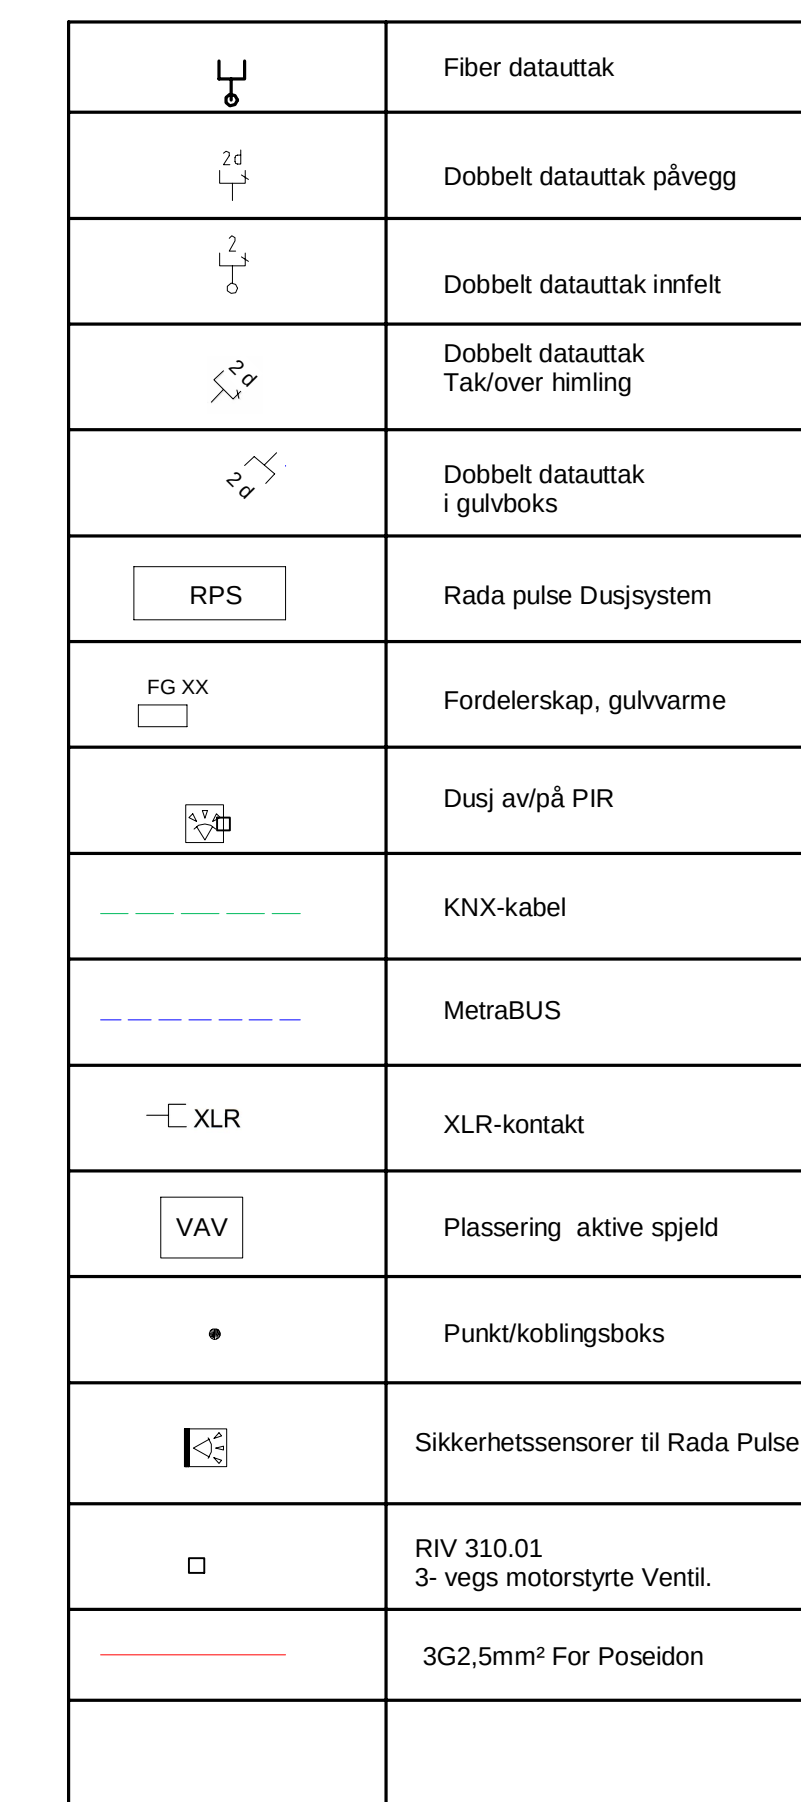

Bikubeengerskaper:Oppdrag=34323-01;Revisjonsdato=01.11.2019;Revisjonskommentar=Som bygget;Målestokk=1:50;Tittel=Tele og Autom. Plan 3 Del 2;Dokumentnavn=EP-3-500-2#