


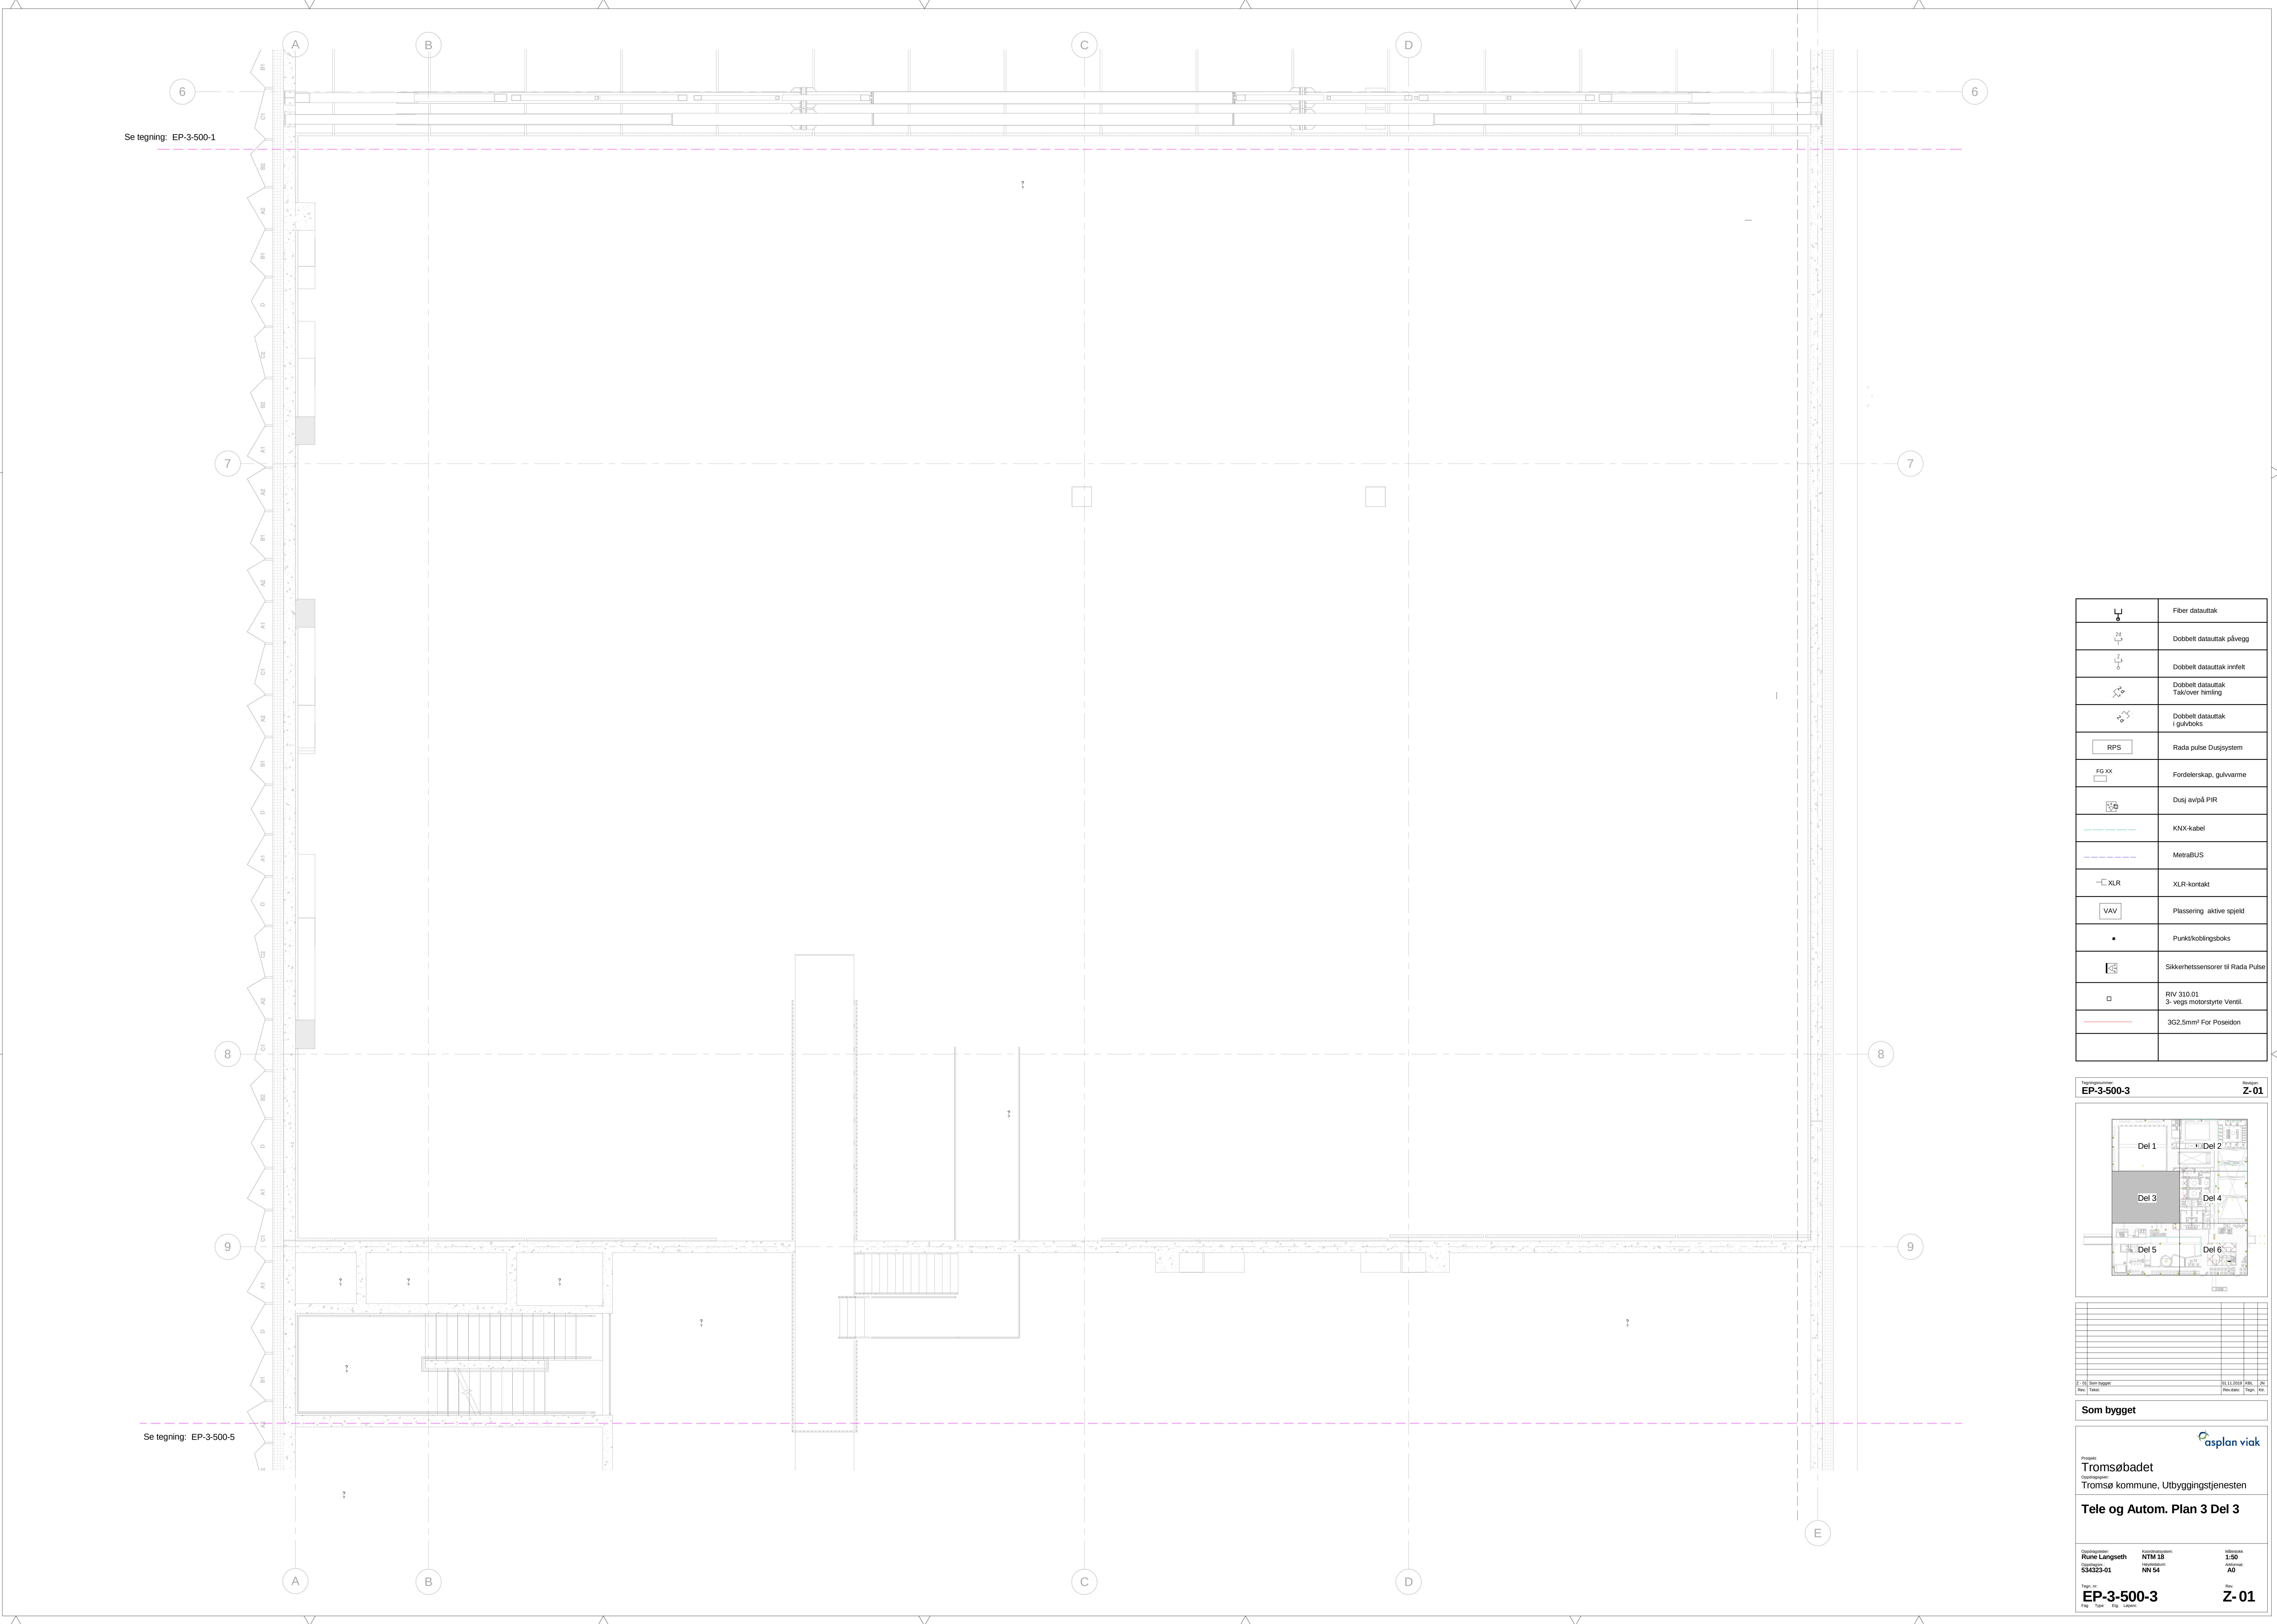

	Fiber datautak
	Dobbel datautak på vegg
	Dobbel datautak innfelt
	Dobbel datautak Tak/over himling
	Dobbel datautak i gulvbox
	Rada pulse Dusjsystem
	Fordelerskap, gulvvarme
	KNX-kabel
	MetraBUS
	XLR-kontakt
	Plassering aktive spjeld
	Punkt/koblingsboks
	Sikkerhetssensorer til Rada Pulse
	RIV 310.01 3-vegs motorstyrt Venti.
	302,5mm² For Poseidon

Tegningsnummer:
EP-3-500-3

Revusjon:
Z-01

Rev.	1	2	
Rev.	1	2	

Som bygget

PROSJEKT

Tromsøbadet

Tromsø kommune, Utbyggingstjenesten

Tele og Autom. Plan 3 Del 3

Opparbeidet av

Rune Langseth

Opparbeidet av


Opparbeidet av

NTM 18

Opparbeidet av

NN 54

Opparbeidet av

1:50

Opparbeidet av

A0

Tegnet av

EP-3-500-3

Tegnet av

Z-01