


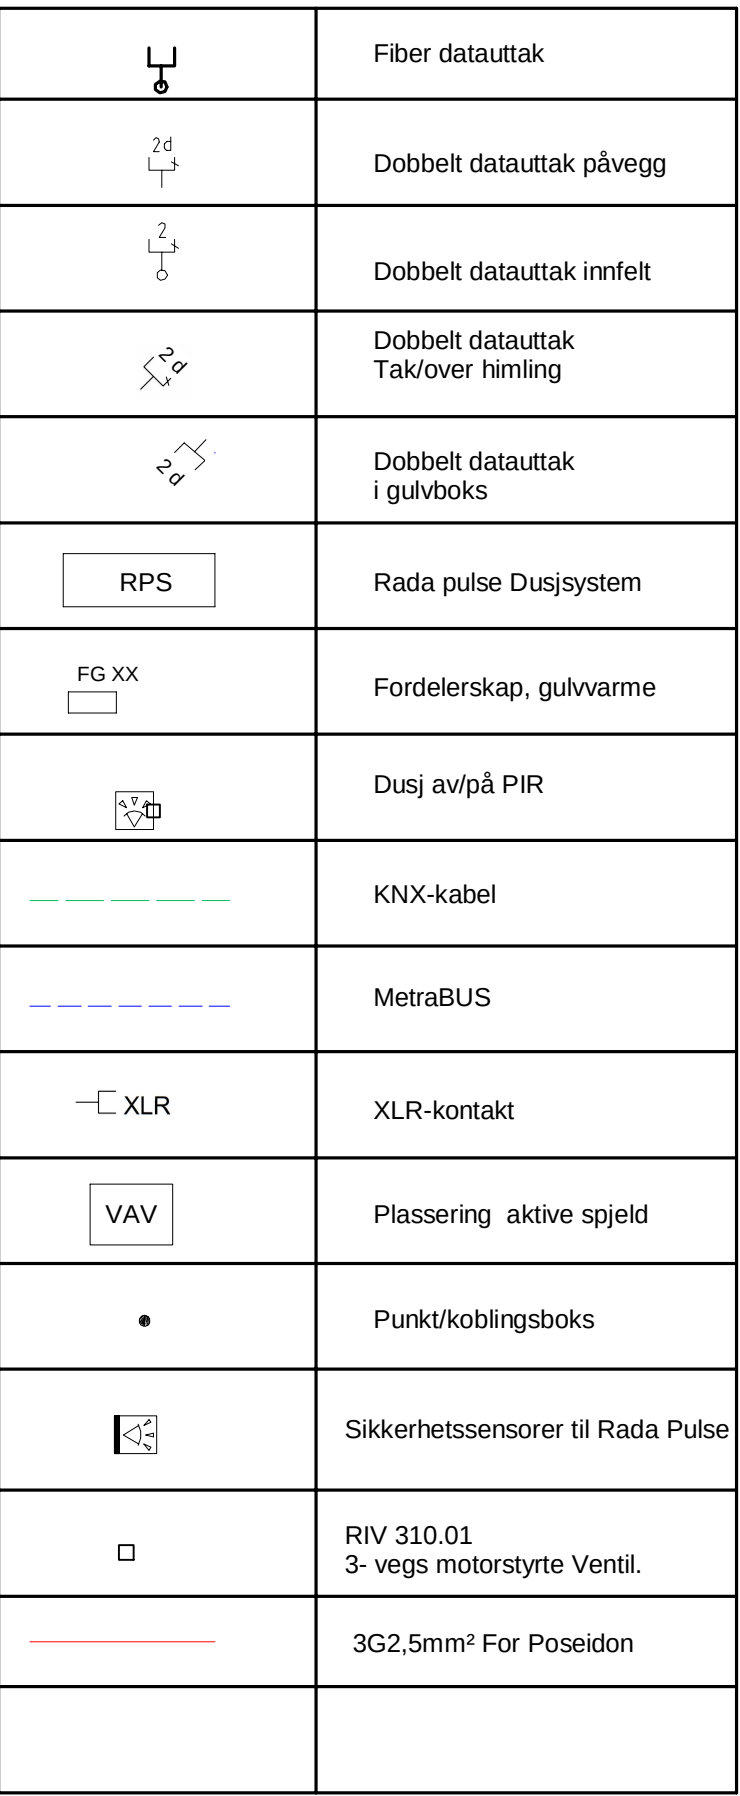

Bikubeogens kaper; Oppdrag=534323-01; Revisjon=Z-01; Revisjonsdato=01.11.2019; Revisjonskommentar=Som bygget; Målestokk=1:50; Tittel=Tele og Autom. Plan U Del 1; Dokumentnavn=EP-U-500-1#