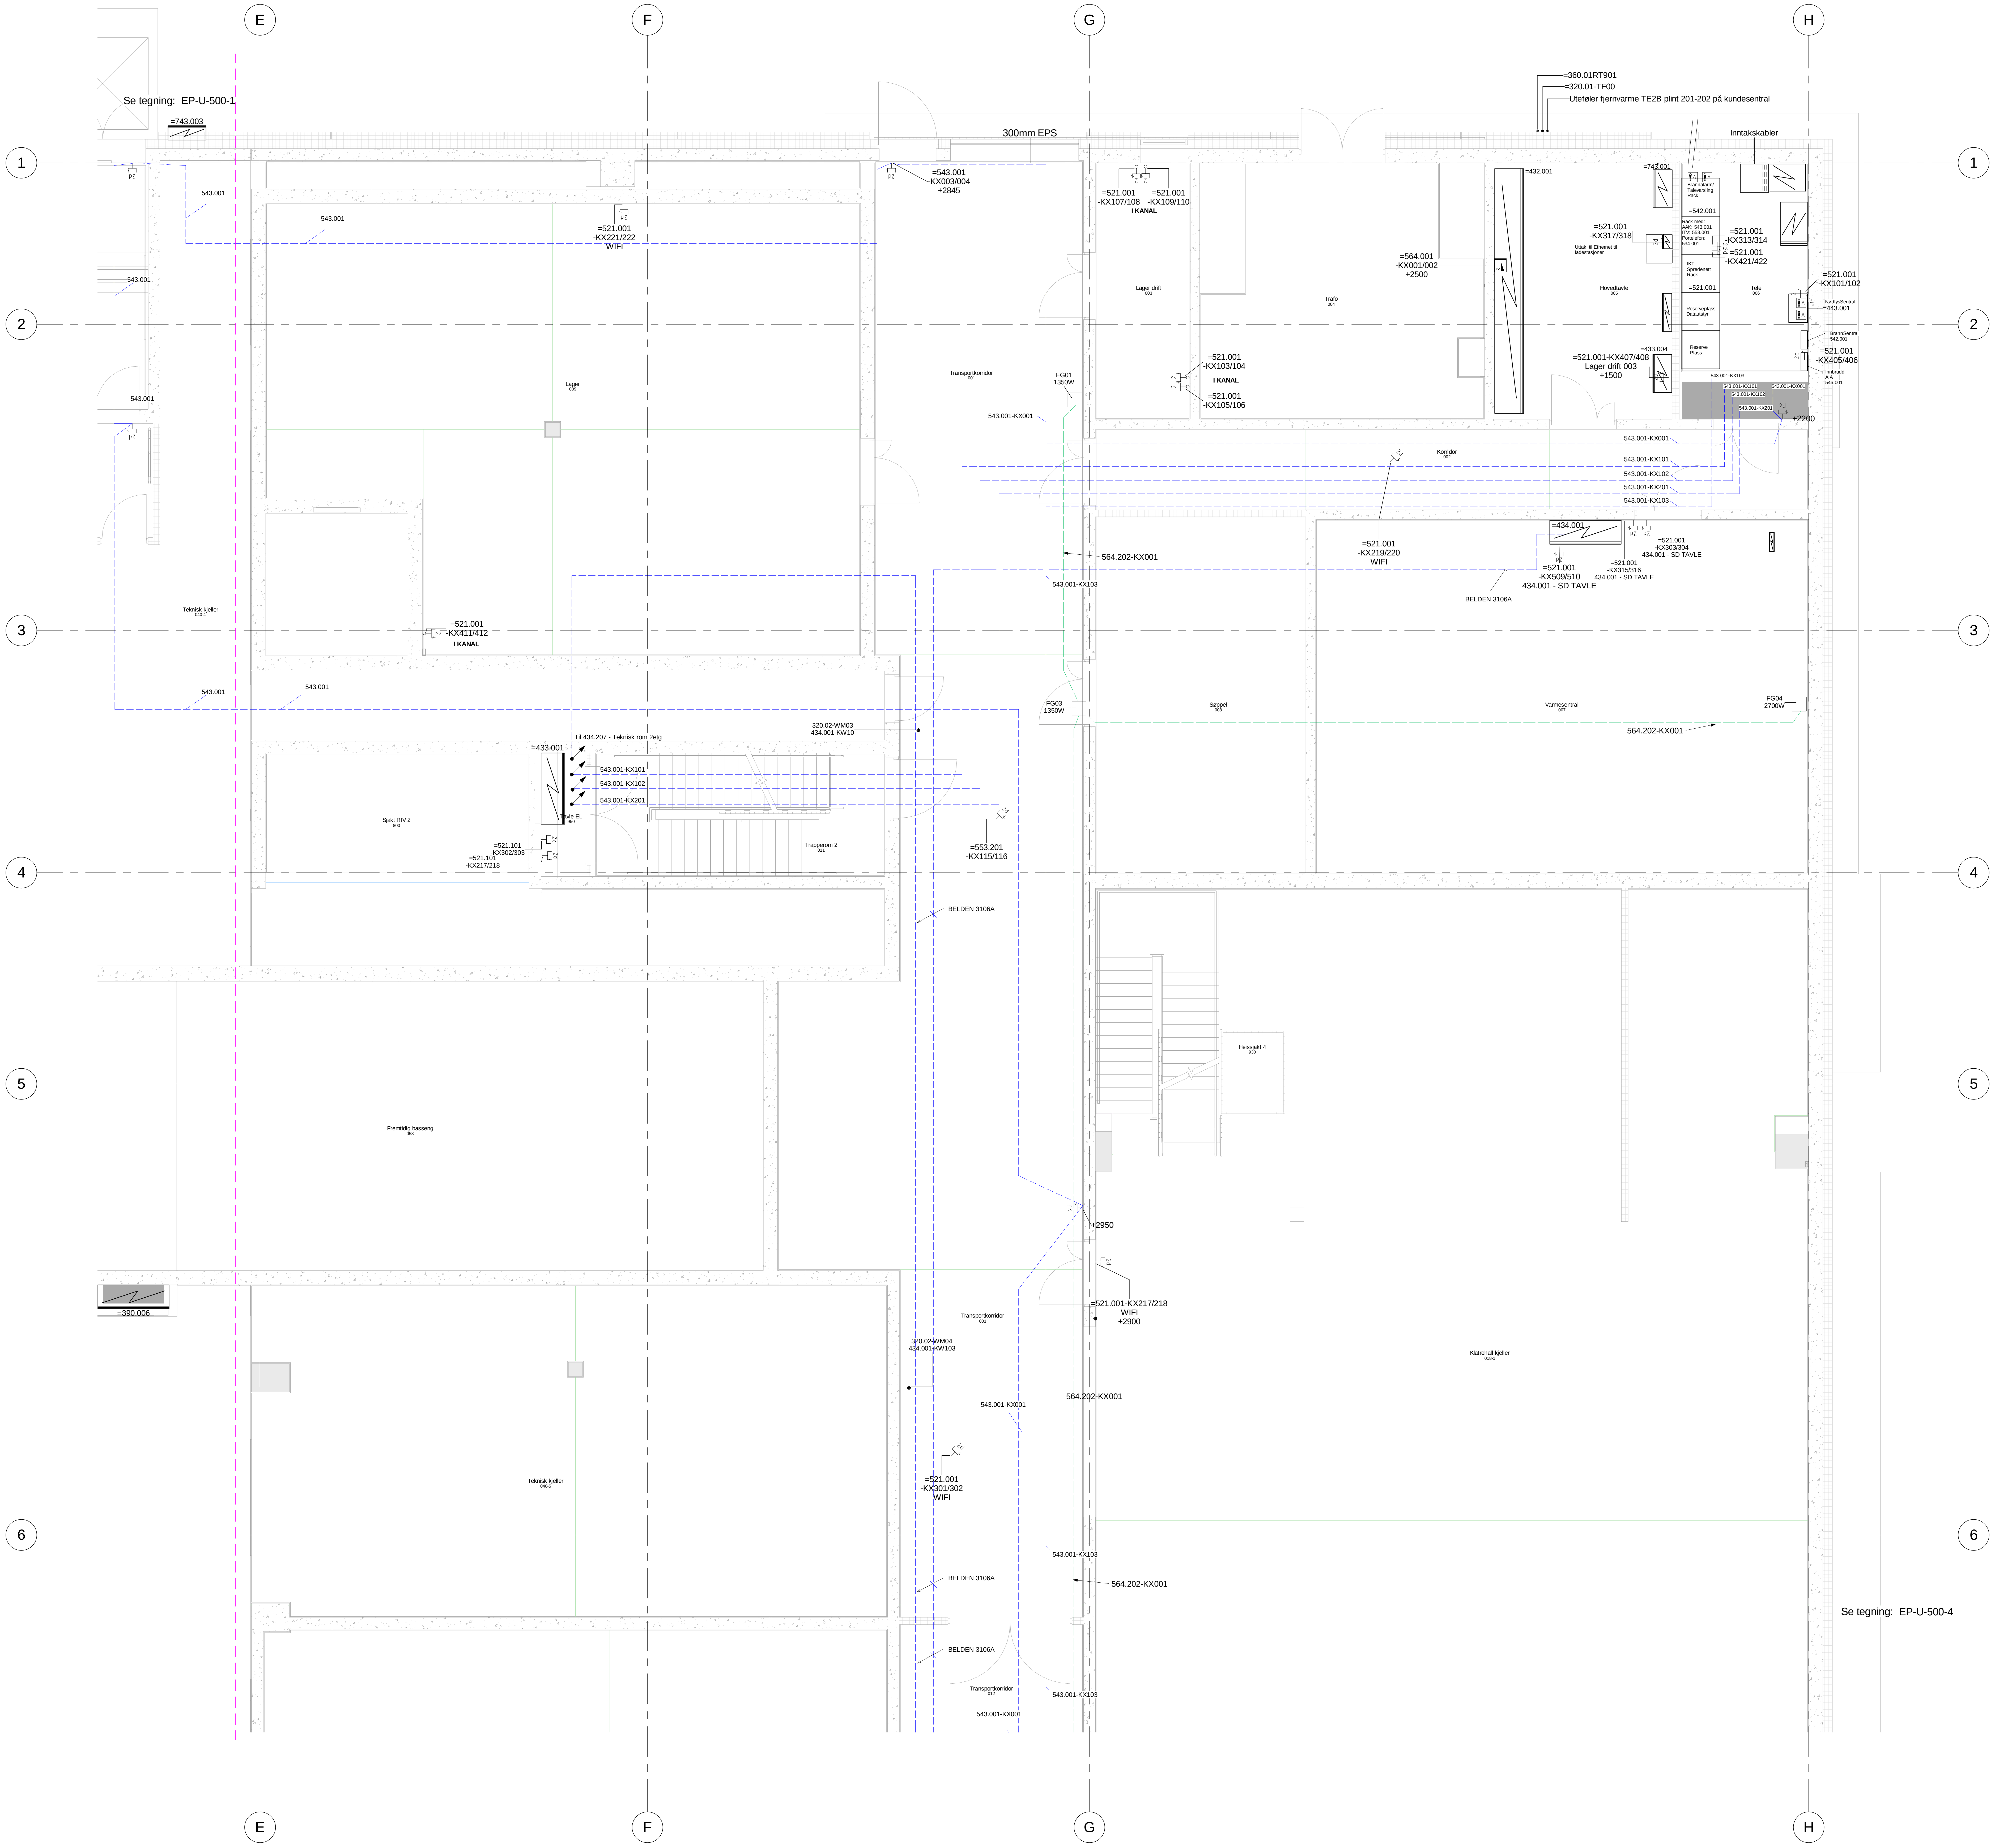

	Fiber datauttak
2d	Dobbelt datauttak påvegg
2	Dobbelt datauttak innfelt
2d	Dobbelt datauttak Tak/over himling
2d	Dobbelt datauttak i gulvboks
RPS	Rada pulse Dusjsystem
FG XX	Fordelerskap, gulvvarme
	Dusj av/på PIR
— — —	KNX-kabel
— — —	MetraBUS
XLR	XLR-kontakt
VAV	Plassering aktive spjeld
●	Punkt/koblingsboks
	Sikkerhetssensorer til Rada Pulse
□	RIV 310.01 3- vegs motorstyrte Ventil.
—	3G2,5mm² For Poseidon

Tegningsnummer:
EP-U-500-2
Revisjon:
Z-01

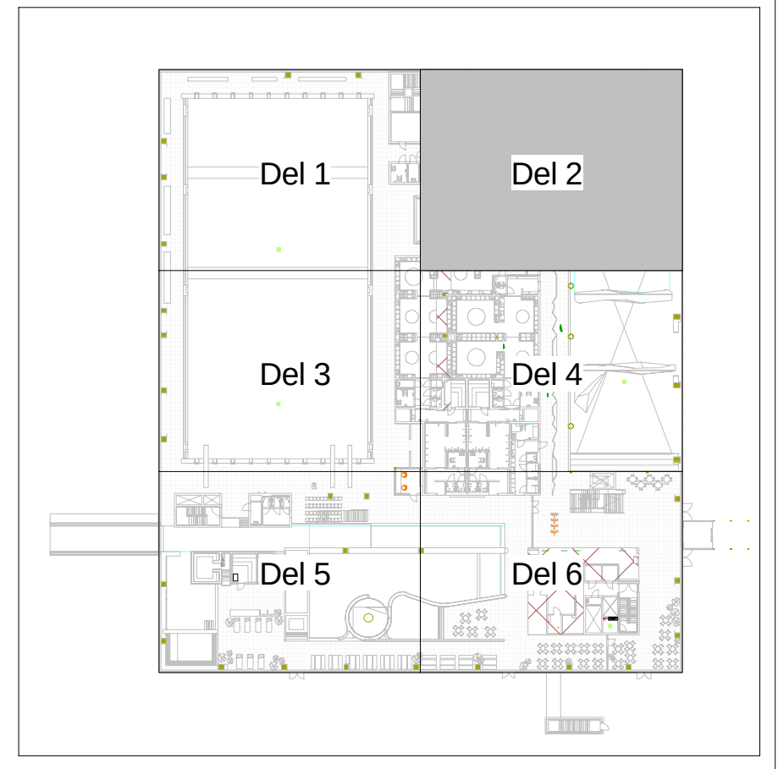

Rev.	Tekst:	Rev.dato:	Tegn.	Ktr.
Z - 01	Som bygget	01.11.2019	KBL	JN

Som bygget

Prosjekt:
Tromsøbadet
Oppdragsgiver:
Tromsø kommune, Utbyggingstjenesten

Tele og Autom. Plan U Del 2

Oppdragsleder:
Rune Langseth
Oppdragsnr.:
534323-01
Koordinatsystem:
NTM 18
Høydedatum:
NN 54
Målestokk
1 : 50
Arkformat:
A0

Tegn. nr:
EP-U-500-2
Fag Type Etg. Løpenr.
Rev.
Z- 01

#Bikubeegenskaper;Oppdrag=534323-01;Revisjon=01-Z;Revisjonsdato=01.11.2019;Revisjonskommentar=Som bygget;Målestokk= 1 : 50;Tittel=Tele og Autom. Plan U Del 2;Dokumentnavn=EP-U-500-2#