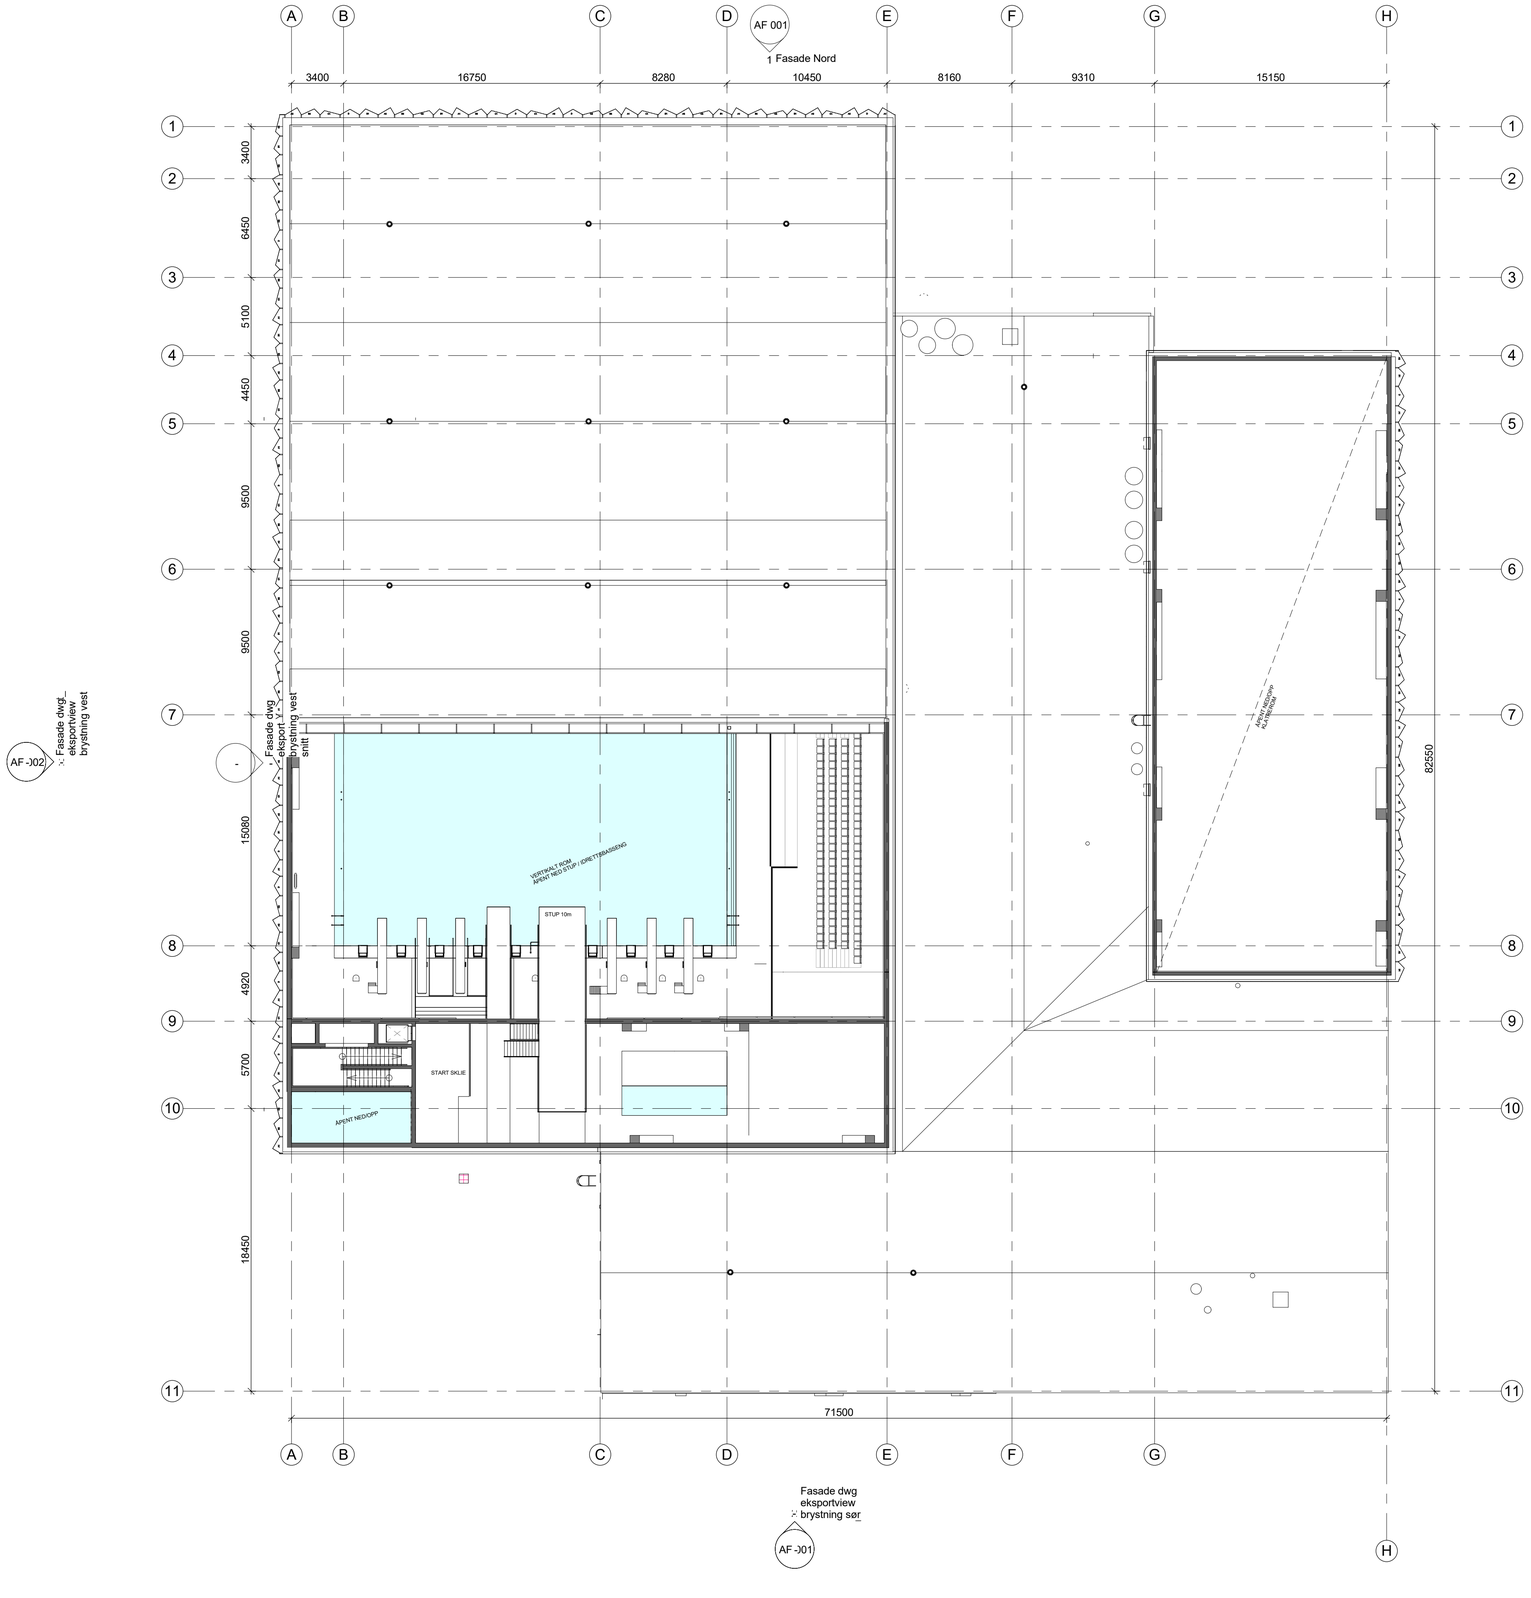


Fasade dwg eksportview - brystning øst

AF -J02

Tegningsnummer: **AP-04**

Revisjon: **D-04**

PGL	Asplan Viak AS v/ Ingvill Langballe	Tlf: 93230334 Ingvill.Langballe@asplanviak.no
ARK	Asplan Viak AS v/ Rune Langseth	Tlf: 45499472 rune.langseth@asplanviak.no
LARK	Asplan Viak AS v/ Ann-Kjersti Johnsen	Tlf: 95991419 ann.kjersti.johnsen@asplanviak.no
RIB	Asplan Viak AS v/ Skjalg Fredheim	Tlf: 90948933 skjalg.fredheim@asplanviak.no
RIV	Asplan Viak AS v/ Olav Rådstoga	Tlf: 93243089 Olav.Raadstoga@asplanviak.no
RIE	Asplan Viak AS v/ Per Arne Brattfjord	Tlf: 91382405 PerArne.Brattfjord@asplanviak.no
RIBR	Asplan Viak AS v/ Arnfinn Moksnes	Tlf: 97706949 arnfinn.moksnes@asplanviak.no
IARK	Asplan Viak AS v/ Annetin Hurum	Tlf: 41547906 Annetin.Hurum@asplanviak.no
RIVM	Processing AS v/ Thomas Lislegård	Tlf: 92443060 thomasl@processing.no

Rev.	Tekst:	Rev.dato:	Tegn.	Kontr.
D - 04	SOM BYGGET	25.01.2019	SJ	RL
B - 03	Justerte planer iht. reviderte delplaner 1:50	24.11.2017	HWW	RL
B - 02	Omgjering til arbeidstegning EM-ARK-109	15.03.2017	HWW	RL
B - 01	Arbeidstegning EM-ARK-100	01.11.2016	HWW	RL

SOM BYGGET

asplan viak

Prosjekt:
Tromsøbadet

Oppdragsgiver:
Tromsø kommune, Utbyggingstjenesten

Plan 4. Etasje

Oppdragsleder: **Rune Langseth**	Koordinatsystem: **NTM 18**	Målestokk
Oppdragsnr.: **534323-01**	Høydedatum: **NN 54**	Arkformat: **A1**

Tegn. nr:
AP-04
Fag Type Etg. Løpenr.

Rev.
D-04

#Bkubeegenskaper;Oppdrag=534323-01;Revisjon=D-04;Revisjonsdato=25.01.2019;Revisjonskommentar=SOM BYGGET;Tittel=Plan 4. Etasje;Dokumentnavn=AP-04#
31.01.2019 15:51:15