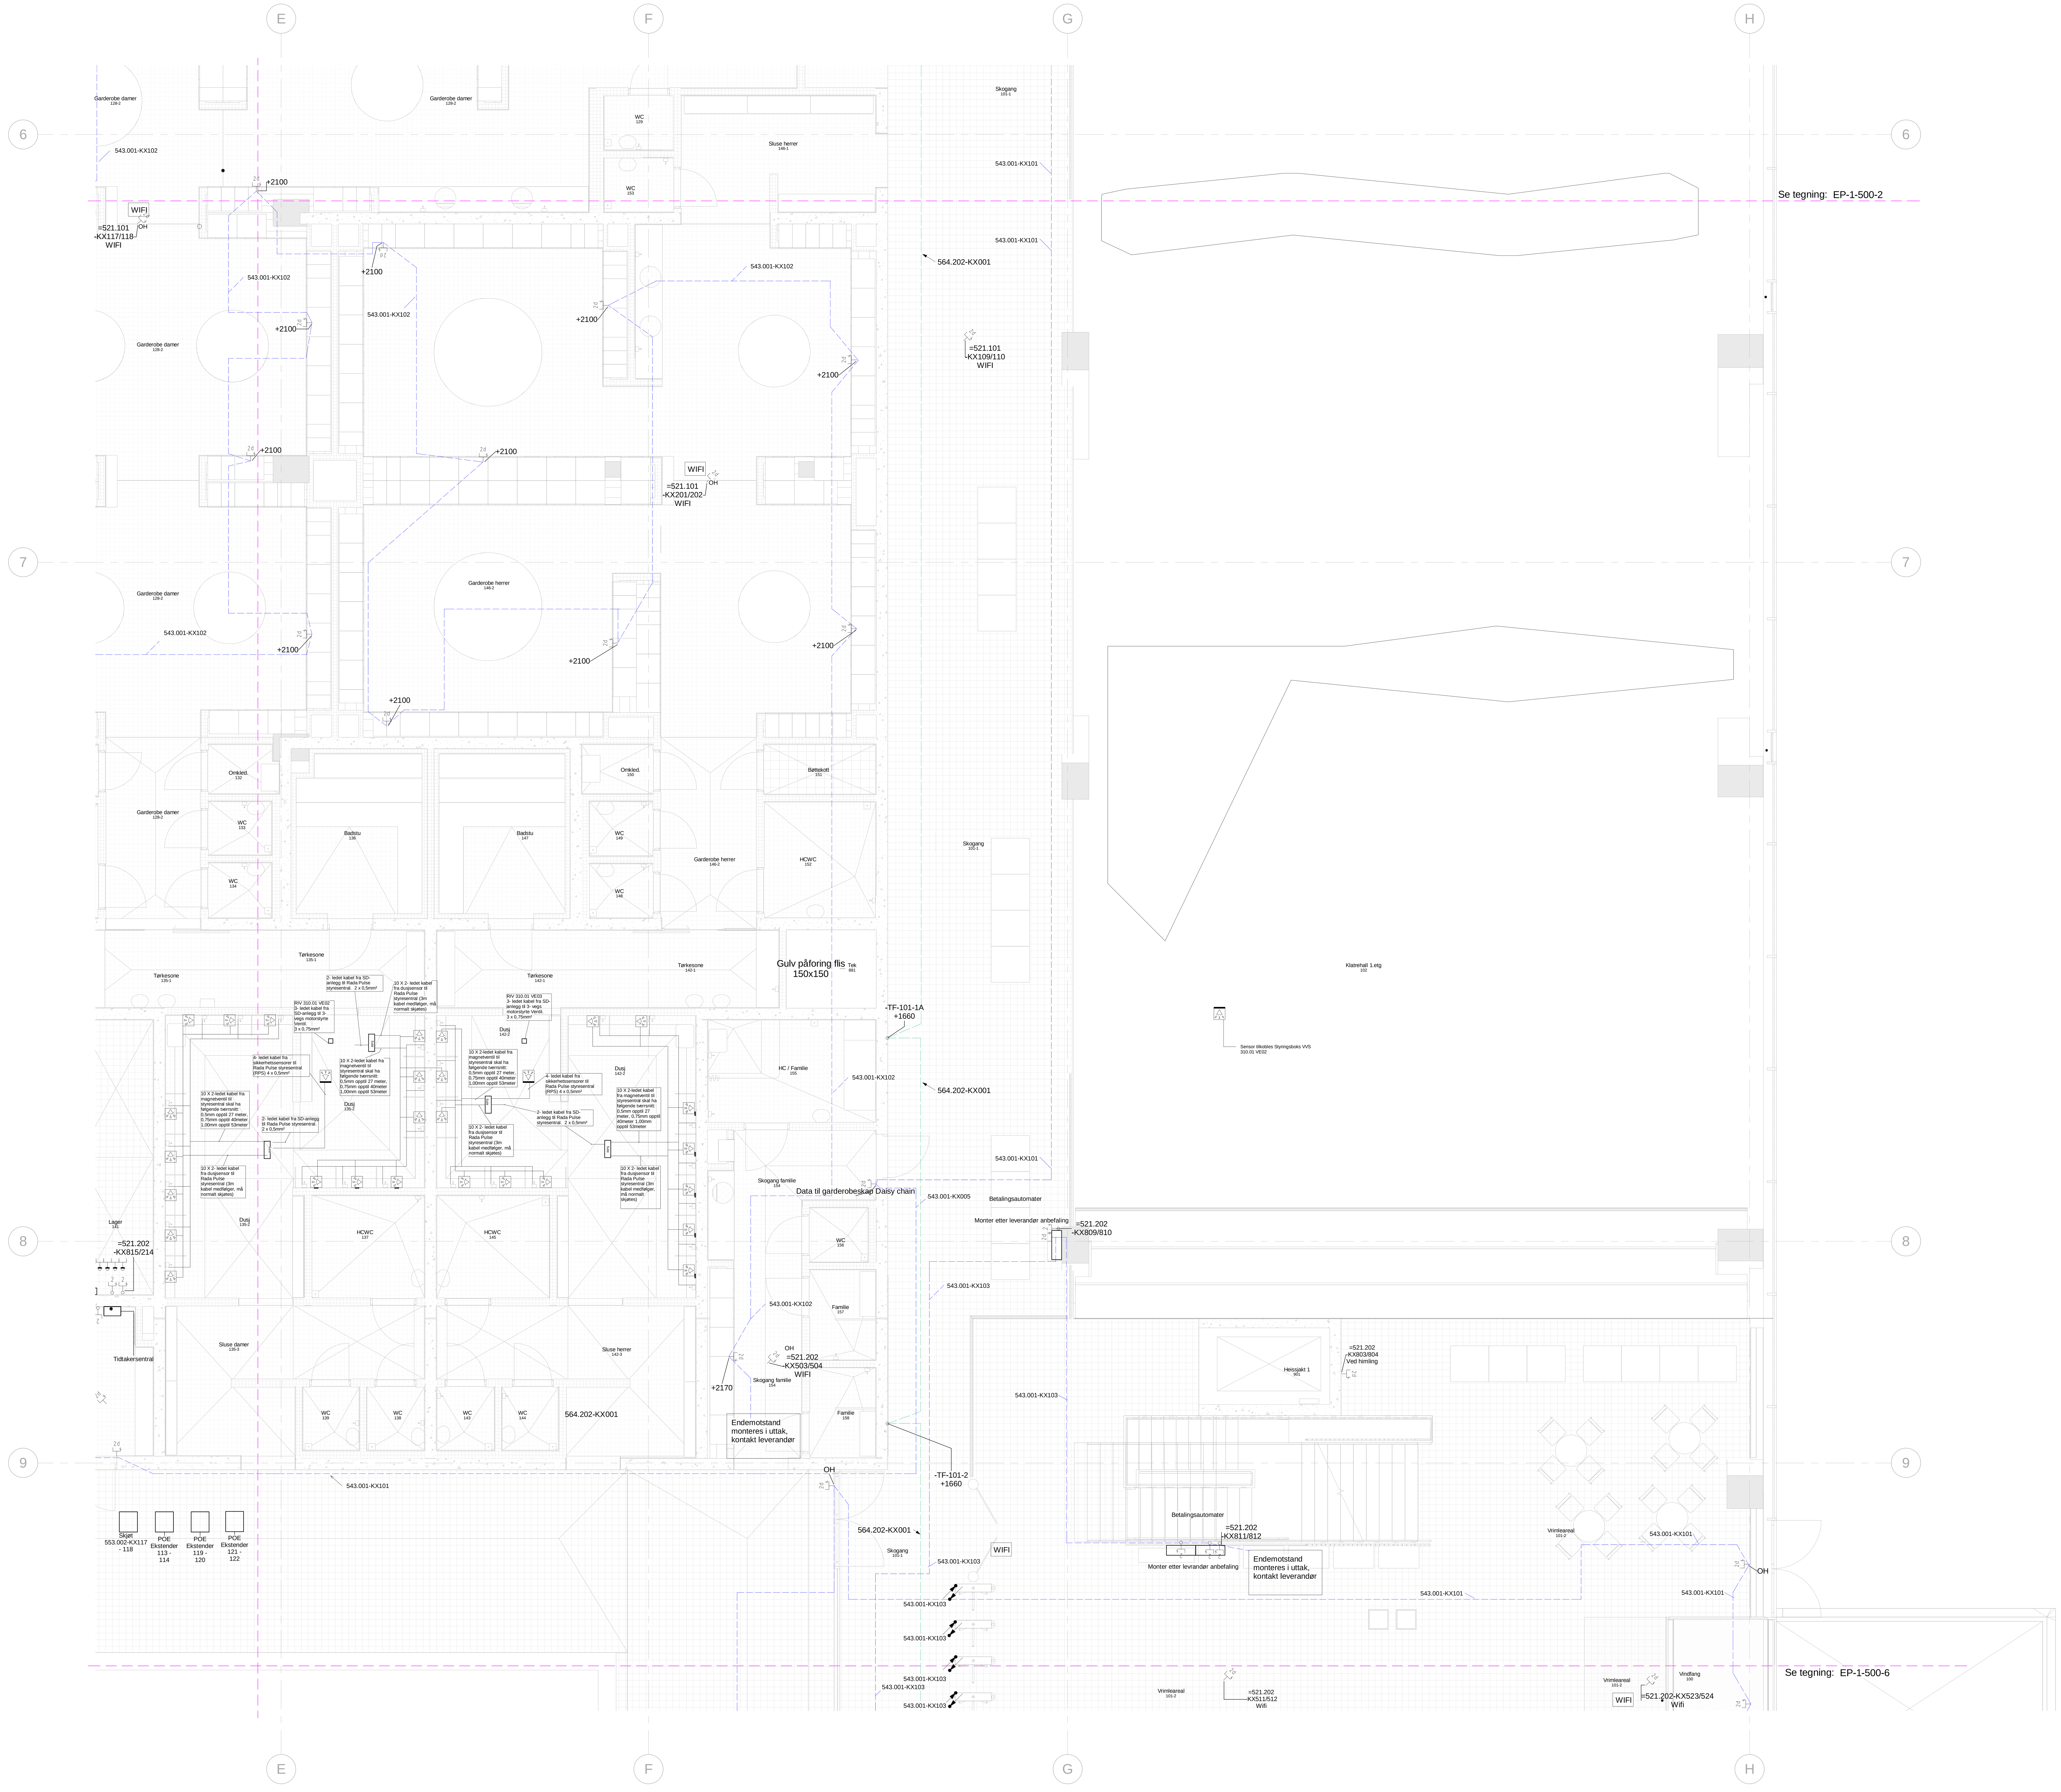


(symbol)	Fiber datauttak
2d	Dobbelt datauttak påvegg
2	Dobbelt datauttak innfelt
2d	Dobbelt datauttak Tak/over himling
2d	Dobbelt datauttak i gulvboks
RPS	Rada pulse Dusjsystem
FG XX	Fordelerskap, gulvvarme
(symbol)	Dusj av/på PIR
(line)	KNX-kabel
(line)	MetraBUS
XLR	XLR-kontakt
VAV	Plassering aktive spjeld
•	Punkt/koblingsboks
(symbol)	Sikkerhetssensorer til Rada Pulse
□	RIV 310.01 3- vegs motorstyrte Ventil.
(line)	3G2,5mm² For Poseidon

Tegningsnummer: **EP-1-500-4** Revisjon: **Z-01**

Del 1 Del 2 Del 3 Del 4 Del 5 Del 6

Rev.	Tekst:	Rev.dato:	Tegn.	Ktr.
Z - 01	Som bygget	01.11.2019	KBL	JN

asplan viak

Prosjekt:
Tromsøbadet

Oppdragsgiver:
Tromsø kommune, Utbyggingstjenesten

Tele og Autom. Plan 1 Del 4

Oppdragsleder: **Rune Langseth**	Koordinatsystem: **NTM 18**	Målestokk **1:50**
Oppdragsnr.: **534323-01**	Høydedatum: **NN 54**	Arkformat: **A0**

Tegn. nr: **EP-1-500-4** Rev. **Z-01**

Fag Type Etg. Løpenr.