


	Fiber datauttak
2d	Dobbelt datauttak påvegg
2	Dobbelt datauttak innfelt
2	Dobbelt datauttak Tak/over himling
2	Dobbelt datauttak i gulvboks
RPS	Rada pulse Dusjsystem
FG.XX	Fordelerskap, gulvvarme
	Dusj av/på PIR
	KNX-kabel
	MetraBUS
XLR	XLR-kontakt
VAV	Plassering aktive spjeld
	Punkt/koblingsboks
	Sikkerhetssensorer til Rada Pulse
	RIV 310.01 3- vegs motorstyrte Ventil.
	3G2,5mm² For Poseidon

Tegningsnummer: **EP-2-500-6**
Revisjon: **Z- 01**

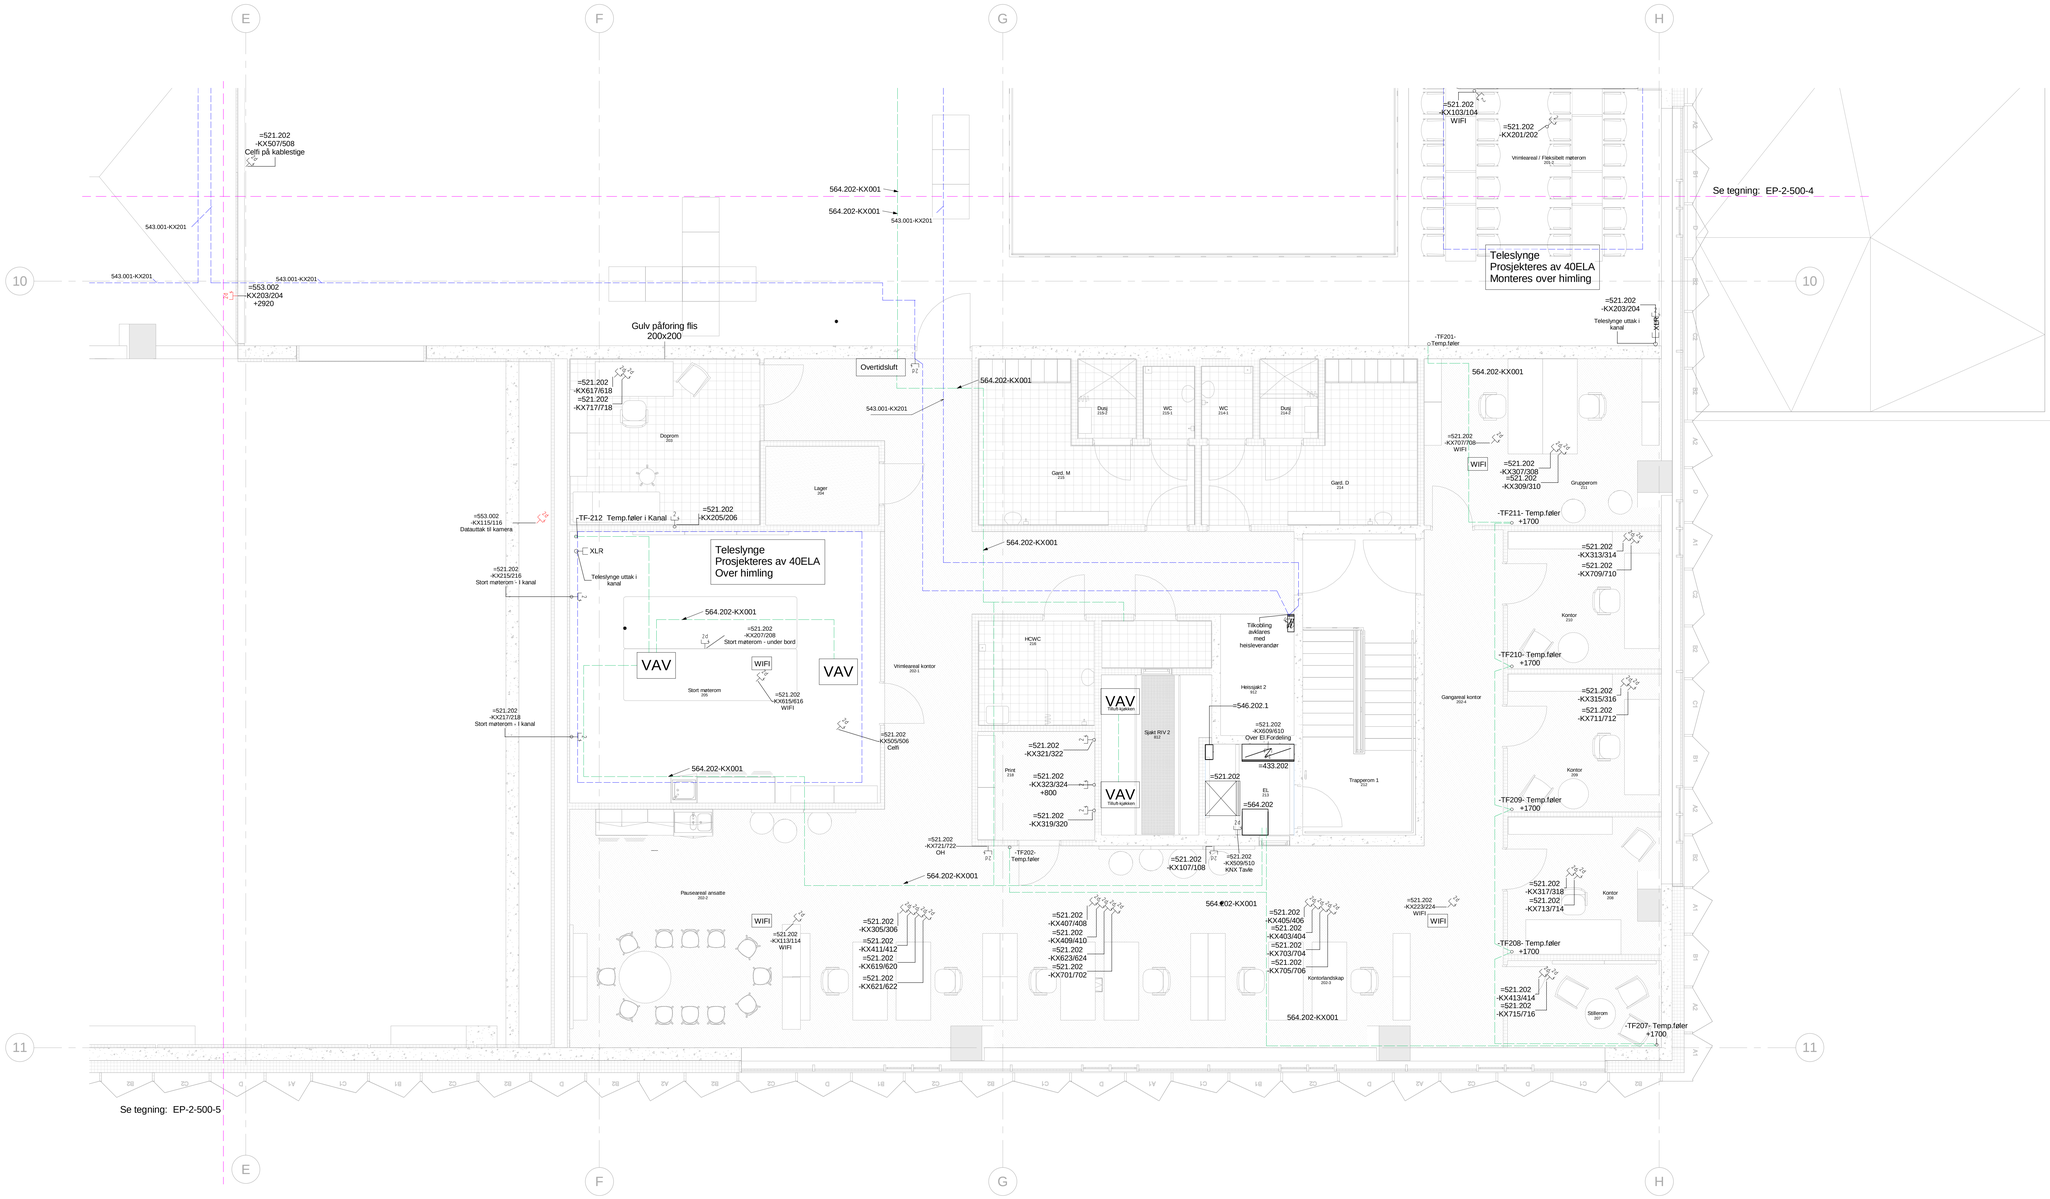

Rev.	Tekst	Rev.dato	Tegn.	Ktr.
Z - 01	Som bygget	01.11.2019	KBL	JH

Som bygget

asplan viak

Prosjekt:
Tromsøbadet
Oppdragsgiver:
Tromsø kommune, Utbyggingstjenesten

Tele og Autom. Plan 2 Del 6

Oppdragsleder:	Koordinatsystem:	Målestokk:
Rune Langseth	**NTM 18**	**1:50**
Oppdragsnummer:	Høydedatum:	Arkformat:
534323-01	**NN 54**	**A0**

Tegn. nr: **EP-2-500-6** (Fag Type Etg. Løpenr.)
Rev. **Z- 01**