



EKSISTERENDE SITUASJON

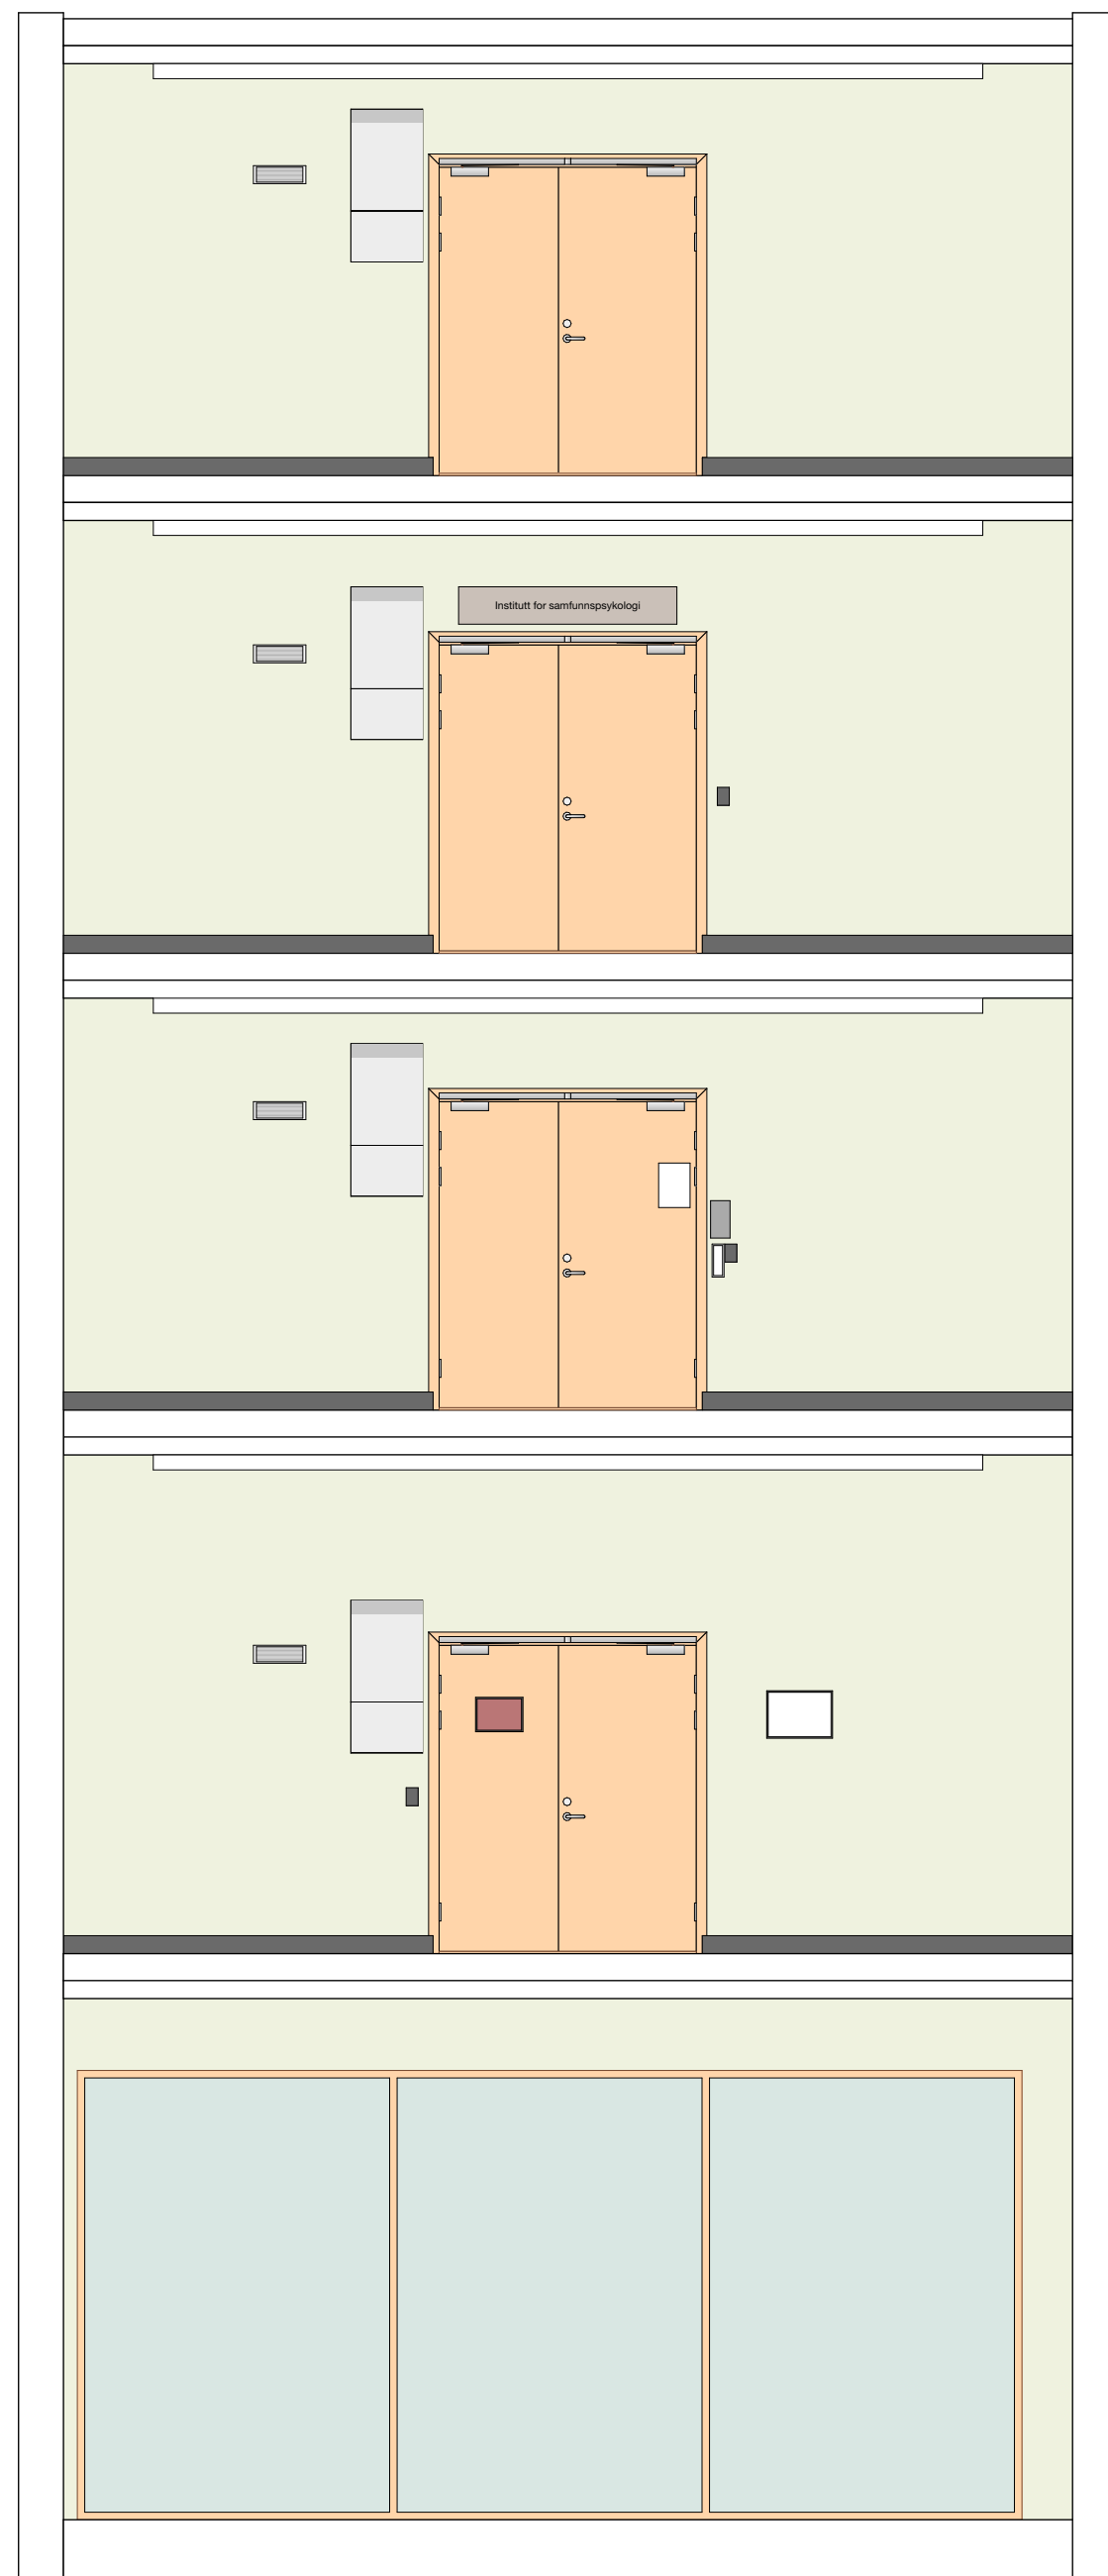

OPPRISS EKSISTERENDE SITUASJON

Dørblad åpningsfelt ca 920 mm, sidefelt ca 780 mm.



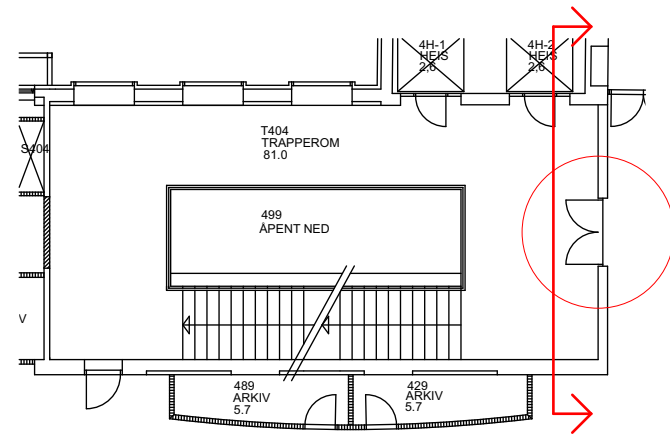


Typisk plan hovedtrapperom.


Dobbeltdører i plan 02-05 på trapperommets nordvestlige side.
Eksisterende dobbeltdører i heltre eik med listverk/omramming i furu.



I plan 02 og 03 er det også dører i trapperommets sørløstlige side.
I plan 02 er det dobbeldører i glass og sidefelt i eik mot fellesarealer

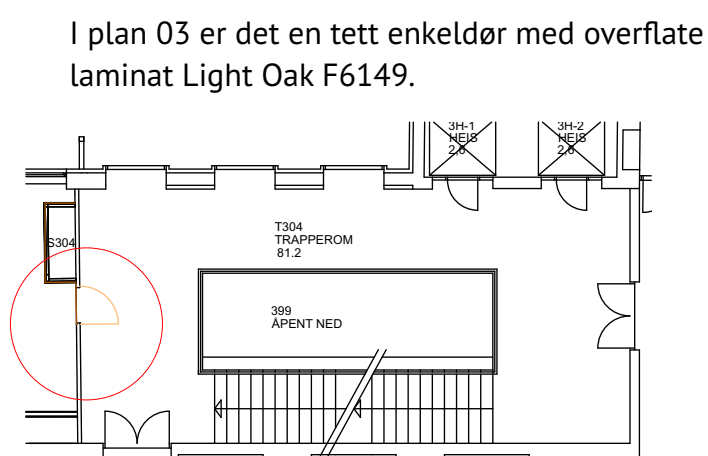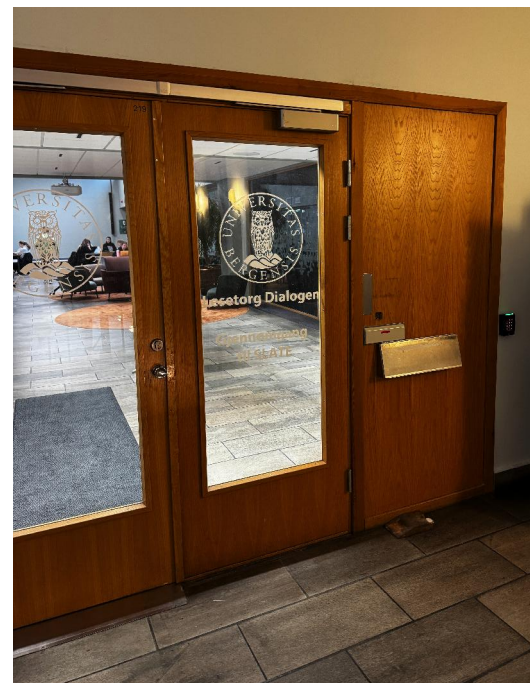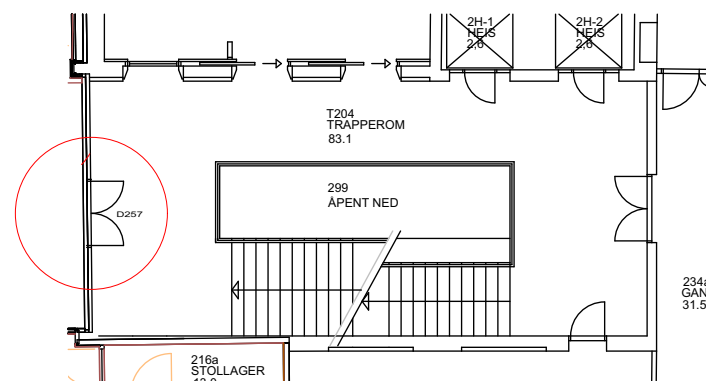


I plan 03 er det en tett enkeldør med overflate laminat Light Oak F6149.

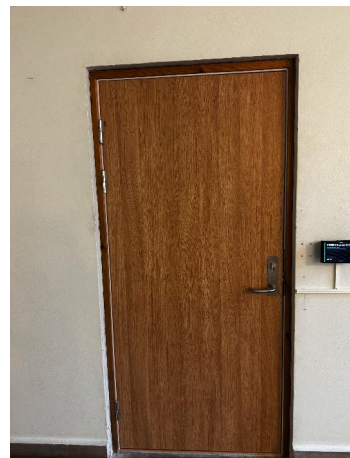



FORESLÅTT ENDRING

OPPRISS FORESLÅTT ENDRING

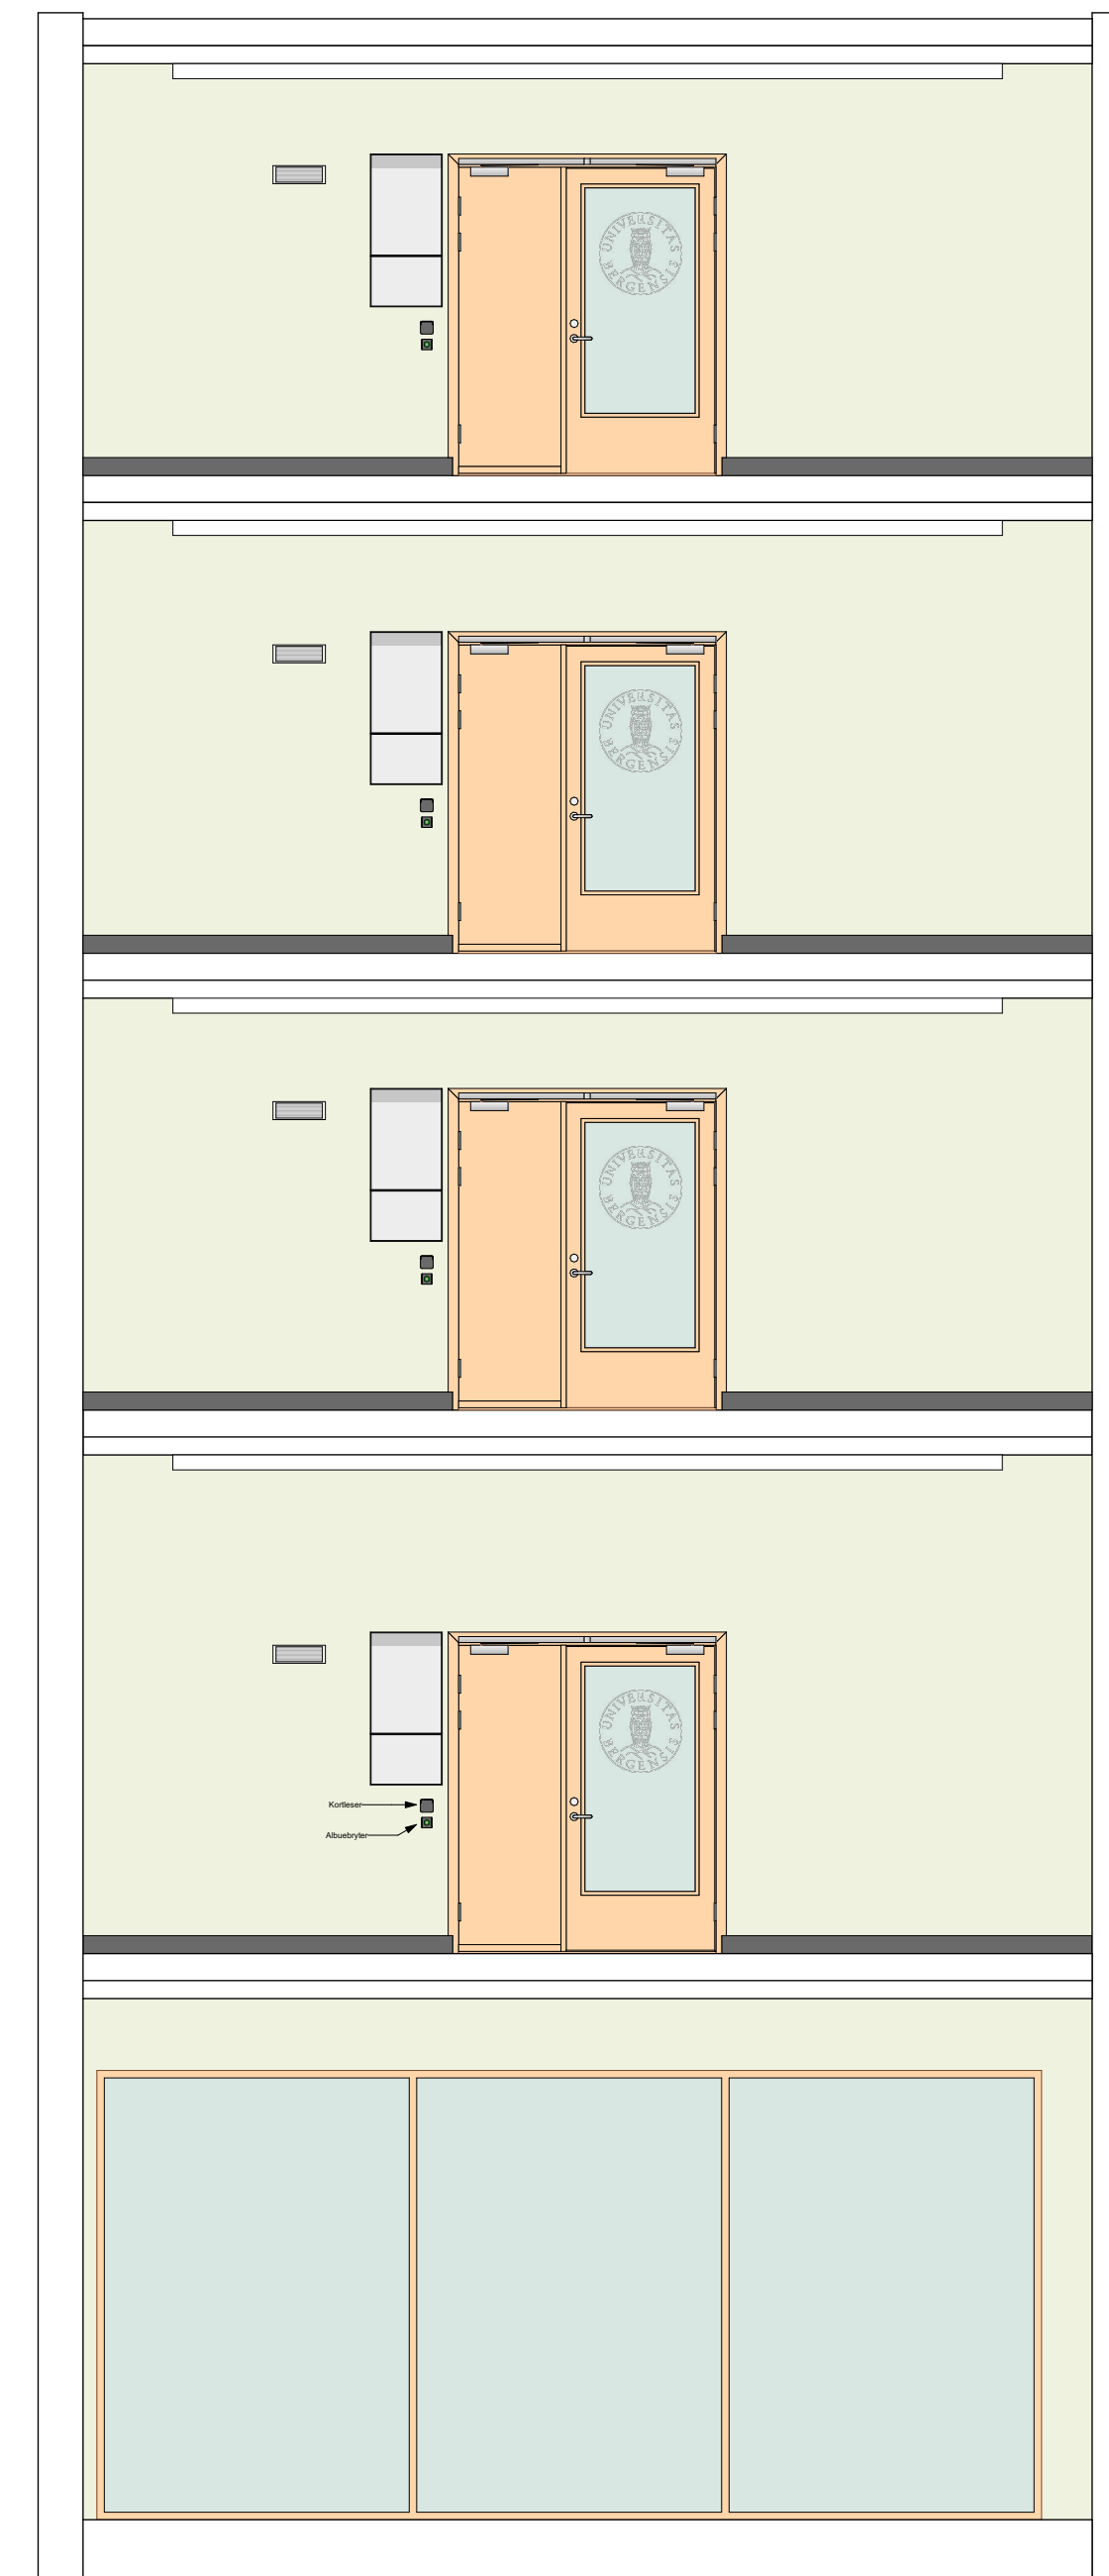

OPPRISS FORESLÅTT LØSNING

GLASSFELT ÅPNINGSDØR
Fri bredde åpningsfelt min. 860 mm.
 Dørblad åpningsfelt ca 1000 mm, sidefelt ca 700 mm.

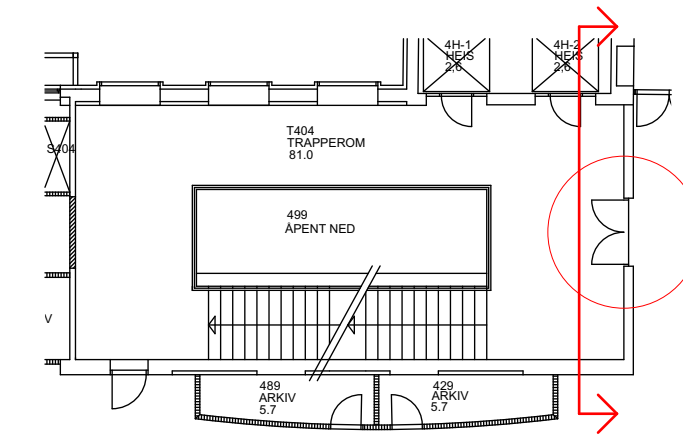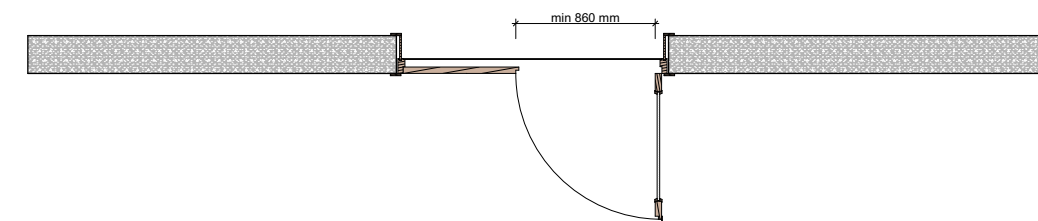

Dobbeltdører i plan 02-05 på trapperommets nordvestlige side foreslås byttet ut med nye dører.

Brannkrav iht brannkonsept El,30.
Fri bredde, terskler og betjening iht TEK 17
Personersikkerhet og slagfasthet

Dører og karmar skal ha overflatebehandling tilpasset bruk og slitasje. Dørene skal være av eikefiner og behandlet med klar lakk. Uttrykk skal være tilsvarende som eksisterende dør til lesetorg i plan 02. Glassfelt sikres mot støt og personskader iht krav. Omramminger, lister skal være i eik.



Samtidig foreslås det å flytte skilt og etasjehenvisninger slik at disse flukter i overkant av dør i alle etasjer.

Foliering av glassfelt i samme utførelse som på plan 2 mot fellesarealer.

