


Opsjon ombygging garderobe.
Se tegning 200-XX-2-66-002 Opsjoner

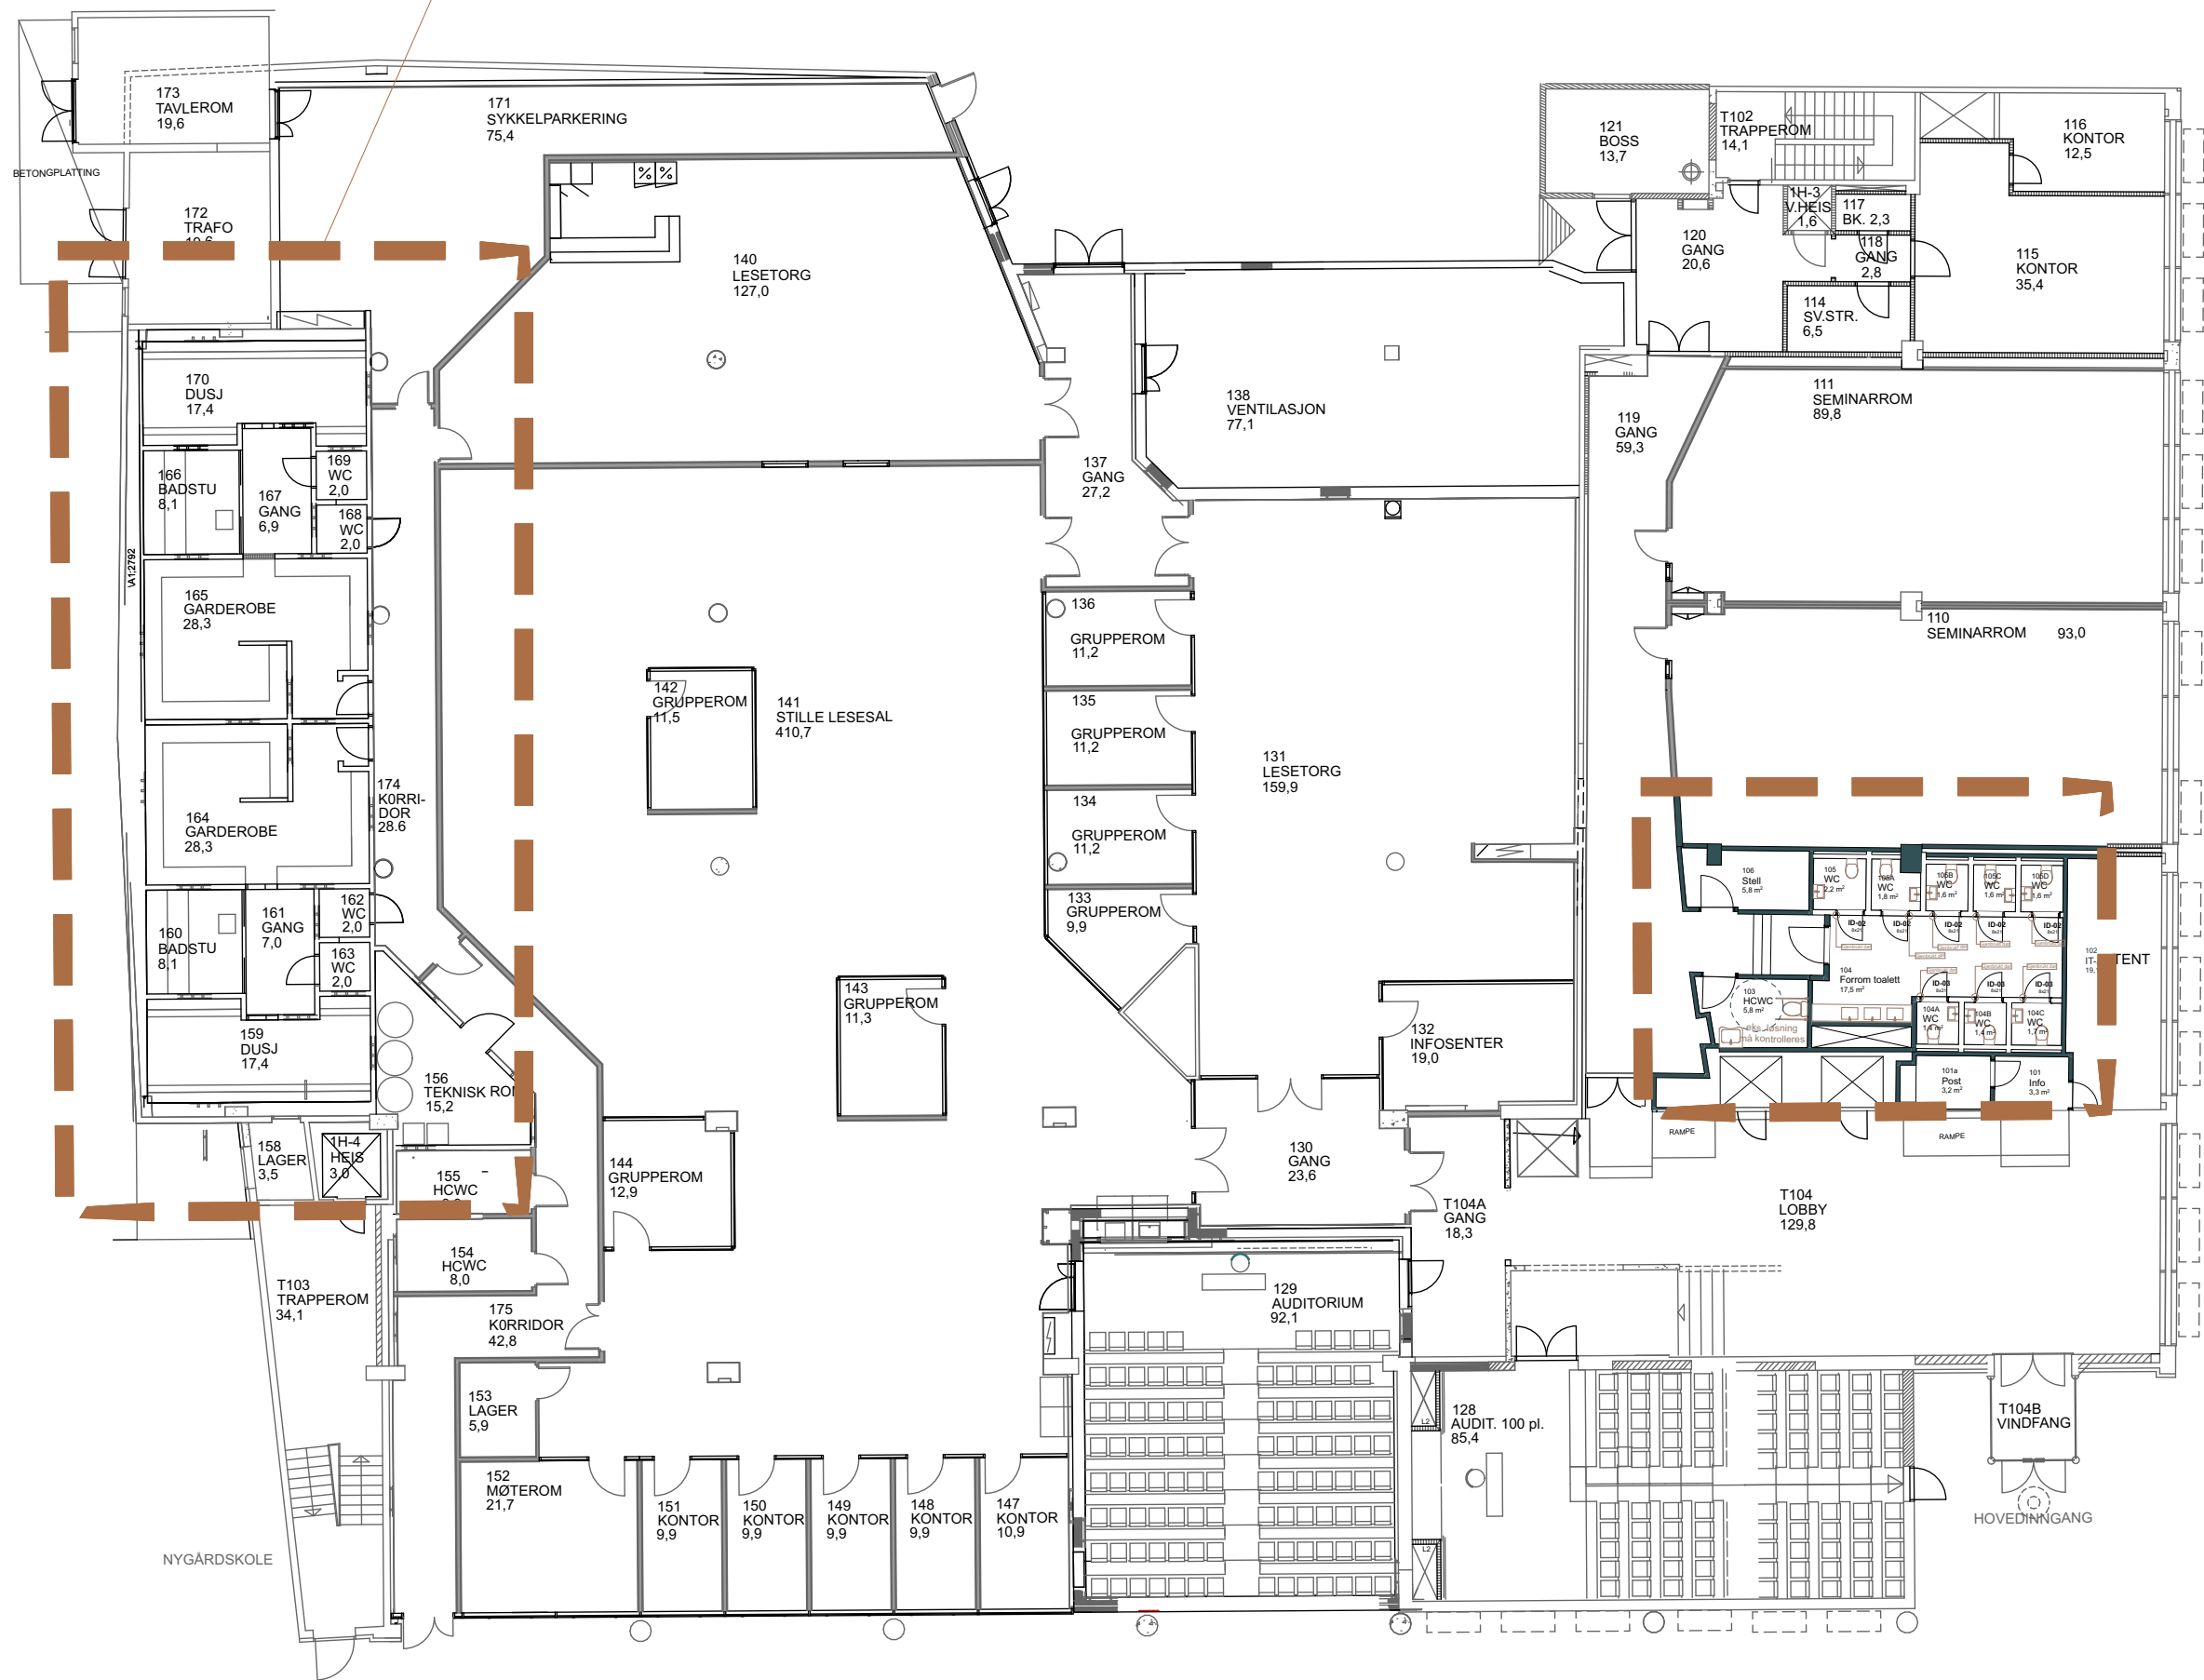

Prosjekt: Christies gate 12 - Ombygging fase II	Prosjekterende: Arkitektgruppen CUBUS AS Halfdan Kjerulfsgate 4, 5017 Bergen 55 21 44 00 office@arkcubus.no	Tegning PLAN 01	Prosjektnr.. 2504100	Dato 25.09.2026	Gnr./Bnr./Festenr.. 164/1145	Mål: 1:200	Tegningsnr.. 206-01-2-20-001
Tiltakshaver: UiB Eiendomsavdelingen			Fase. Mulighetstudie	Sign..	Kontroll	Godkjent	Rev. ID