


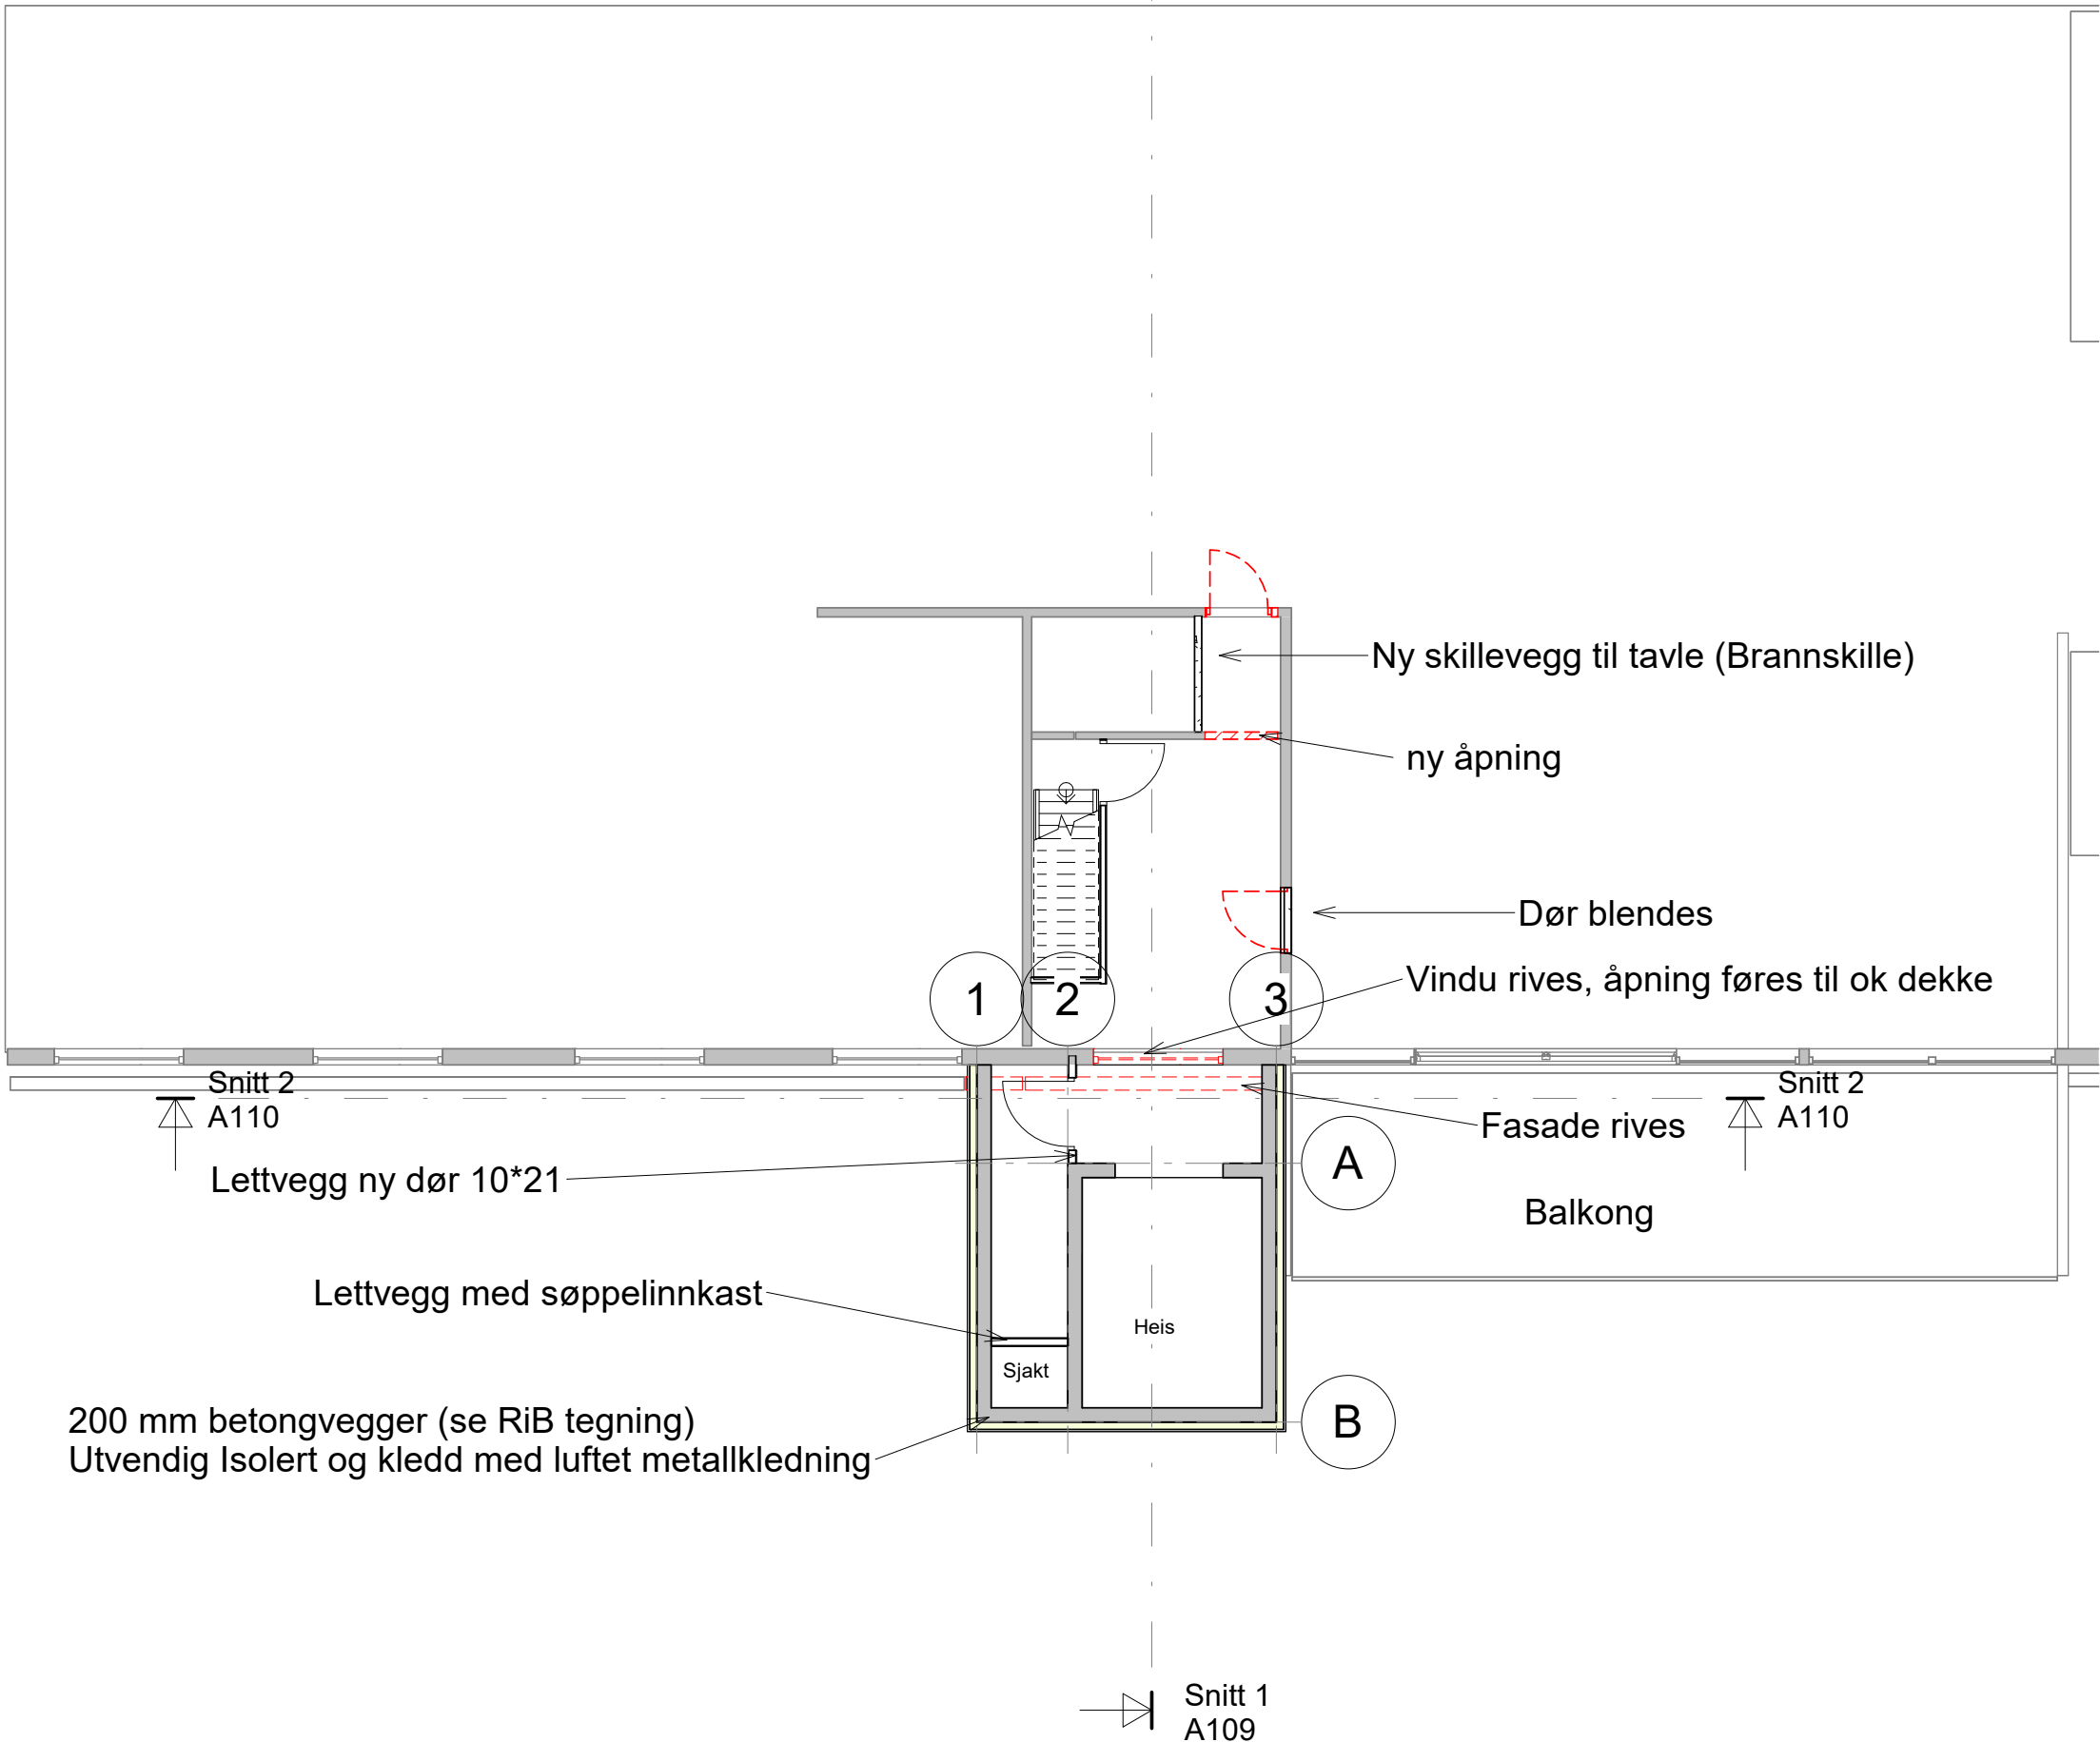

Tegningsnr.:
A105

Type tegning
4 etg

RevID	EndrID	Revisjonsnavn	Dato
-------	--------	---------------	------

© Alle rettigheter tilhører utførende for prosjektering. Kopiering eller bruk av disse tegningene er forbudt uten stiftlig samtykke.

Tiltakshaver:
Sarpsborg kommune

Prosjekt:
Kurland Sykehjem ny heis

Adresse:
Per Gyntveien

Fase: Skisseprosjekt	Dato: 26.02.26	Status:
Gnr./Bnr./Festenr	Målestokk 1 : 100	Format: A3
Prosjektnr.: 2612269	Sign. Beyer	Kontroll ØB

Type tegning
4 etg

Tegningsnr.:
A105

