


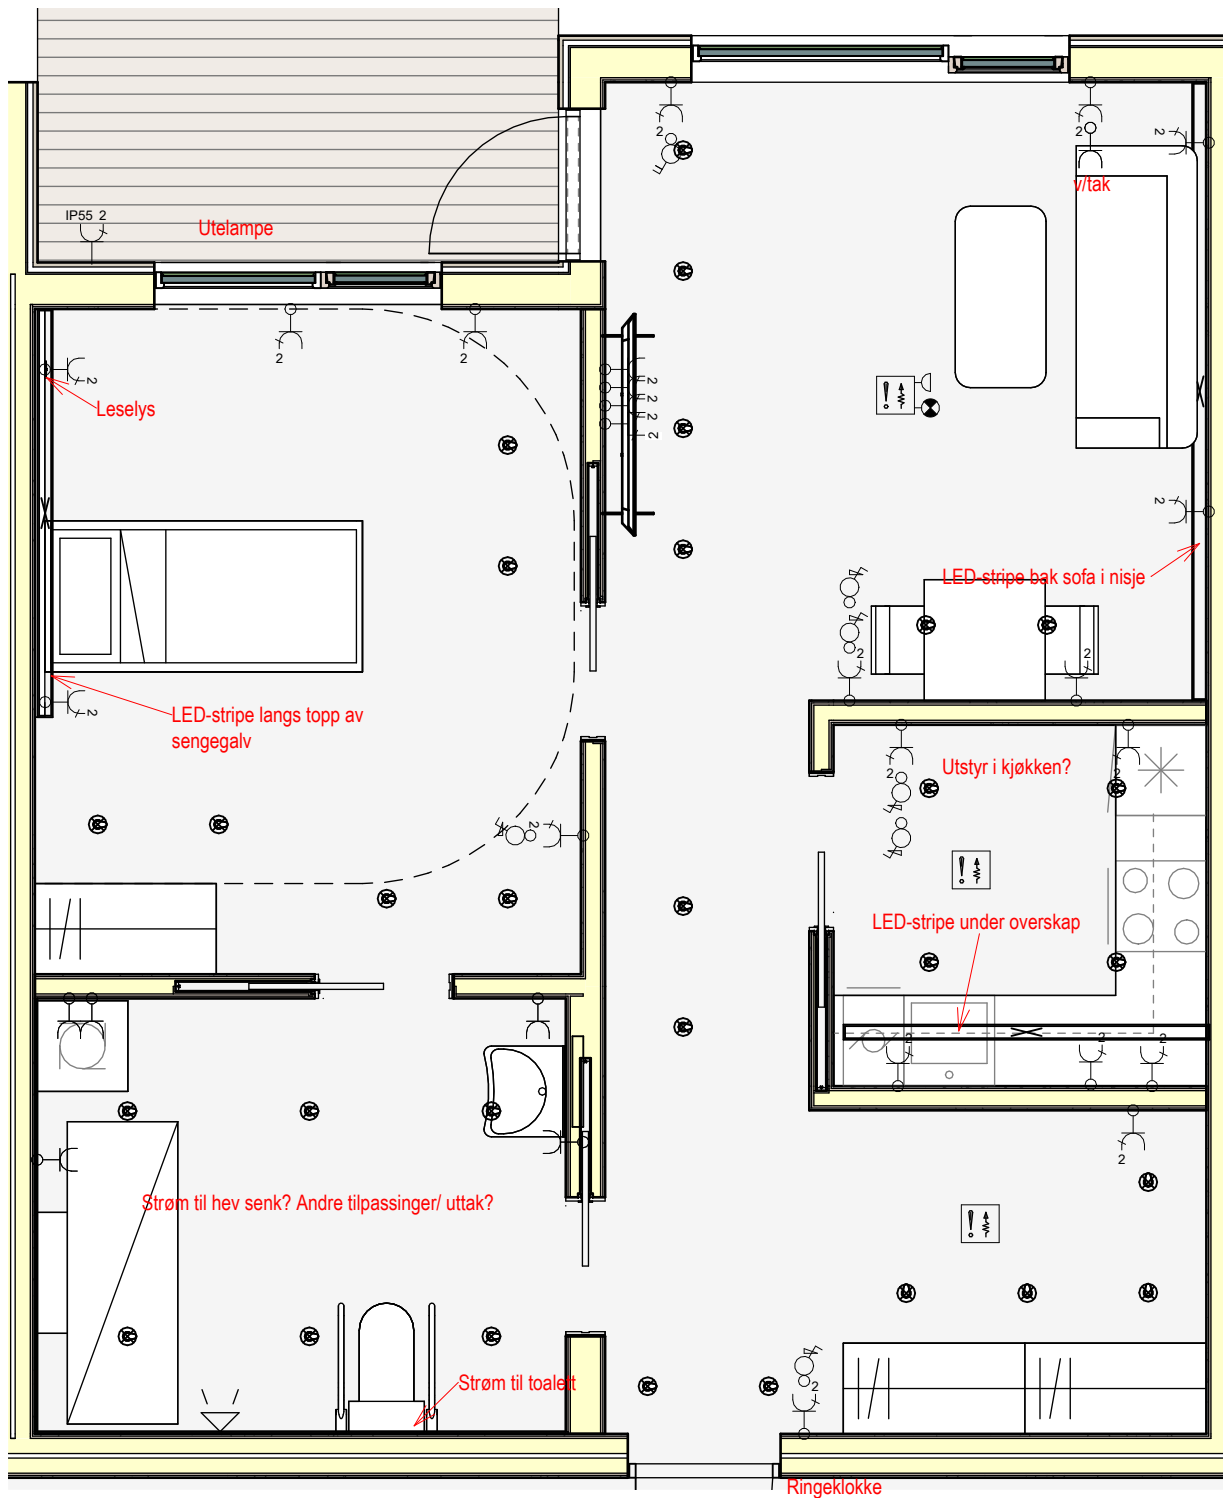

DATA:

Nettsystem:
Spennning:
Hovedstrøm:
Ik
Kapsling:
Korrosjonsklasse:
Kabelinnføring:

Rev	Dato	Revisjonstekst		Tegn	Saksb	Kontr	Godkj
OPPDRAG:		TEGNINGENS TITTEL:		Oppdr.nr.		Dato	
BA-BOLIGER SULA		Elektroteknisk Plan 01 - Leilighet		1707		17.09.2026	
OPPDRAGSGIVER:				Tegn.nr.		Revisjon:	
Sula kommune				01 E 400 20 02			

K KVALSUND

KONGENSGATE 25, 6002 ÅLESUND

TLF: 70 10 19 40 e-post: kval sund@kval sund.no - www.kkval sund.no