


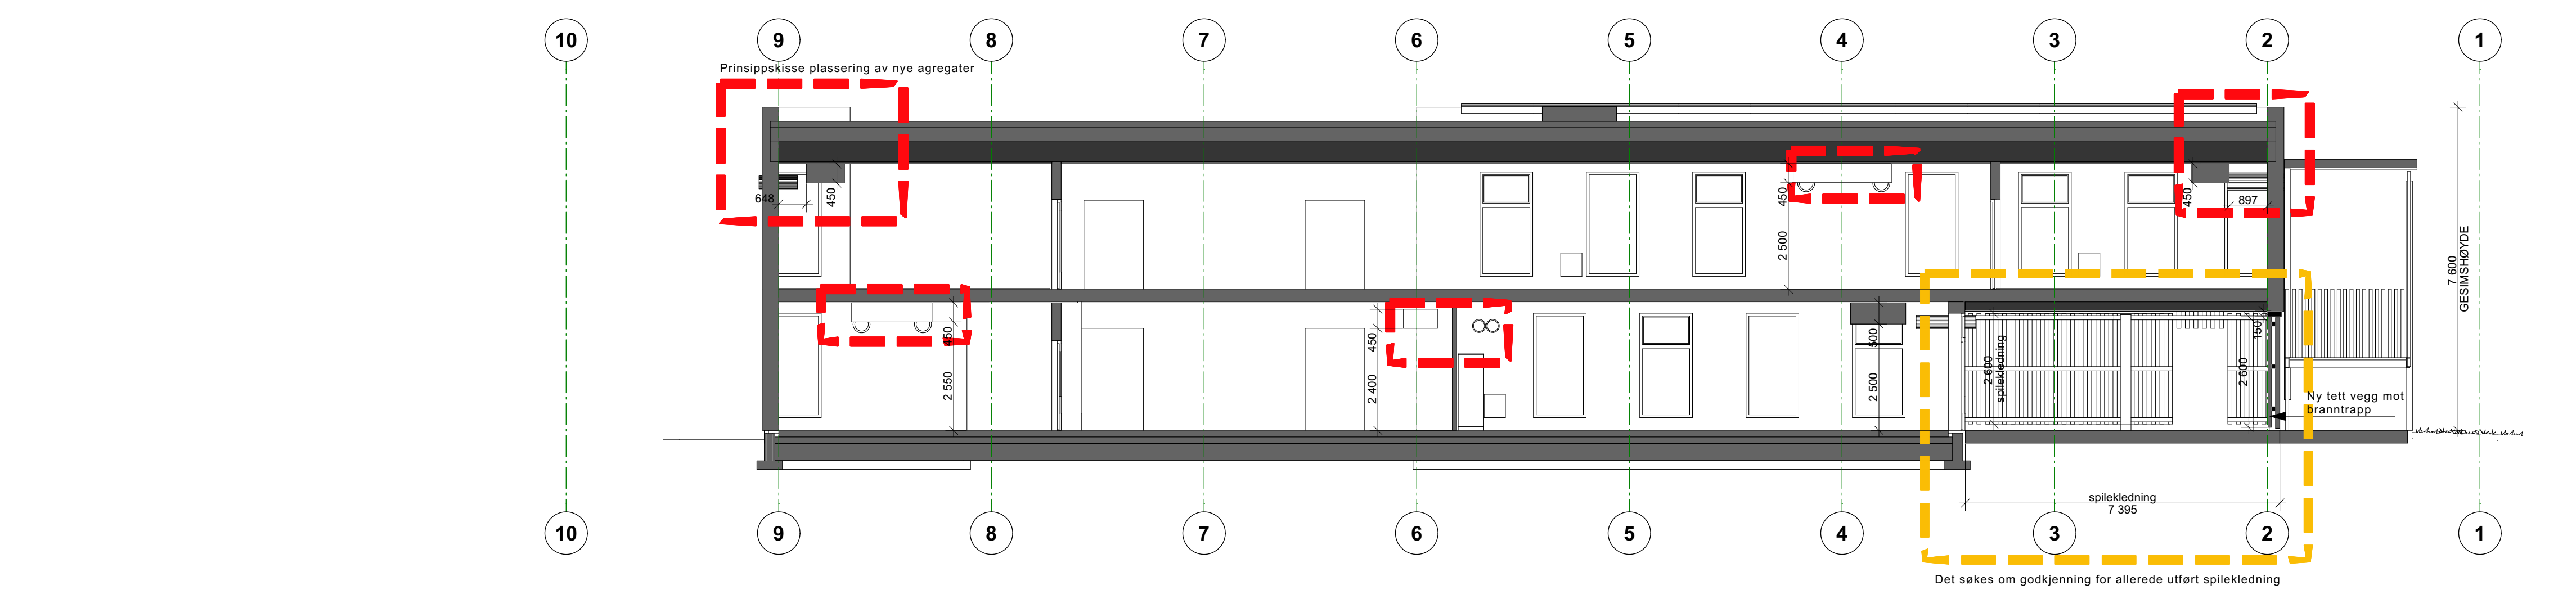

☐ ARBEIDSTEGNING ☐ ANBUDDSTEGNING ☒ TEGNING FOR BYGGESØKNAD	NB ! Bygningsmål og utsparinger må kontrollmåles		Omsorgsbygg Munkerud miljø barnehage Ger./Bnr.: 181/1182 P.A. Holmsvei 18, 1364 Oslo		Sign. TS / TMF	Dato : 28.08.2026 Pr.nr : 26033
	02_06.10.2026 Mindre endringer_ kontroll mot vvs__TS/RD					Mål : 1:100
	01_01.09.2026 TS/TMF					
Indeks - Dato - Revisjon - Sign				sør arkitekter SØR arkitektur AS Org.no: 920 656 106 O.H. Holtsgate 29a 3678 Notodden		Snitt AA A30-1