


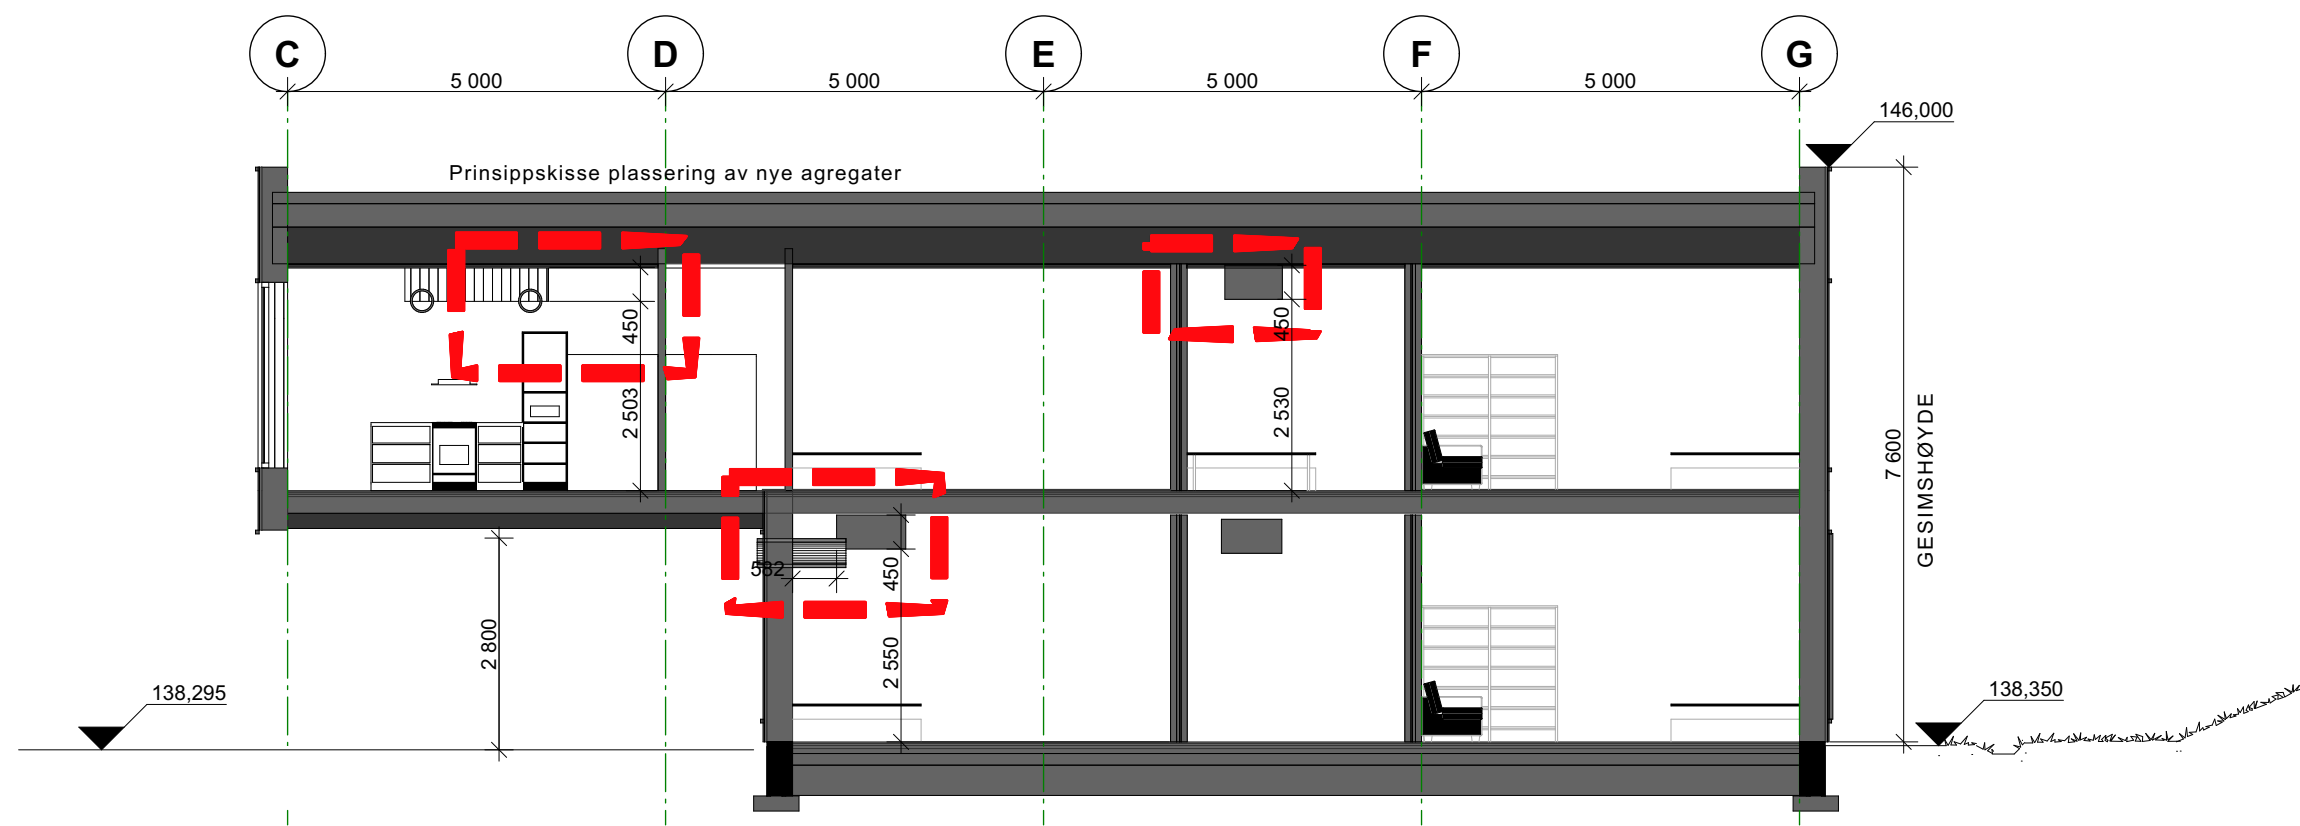

ARBEIDSTEGNING ANBUDSTEGNING TEGNING FOR BYGGESØKNAD	NB ! Bygningsmål og utsparinger må kontrollmåles G:\11APRO\11_PROSJEKTER\11_BARNEHAGE\MUNKERUD_Nordstrand\26033 Munkerud miljøbarnehage - Ventilasjon 2026\26033 Munkerud miljøbarnehage - Ventilasjon 2026.pln	Omsorgsbygg Munkerud miljø barnehage Gnr./Bnr.: 181/1182 P.A. Holmsvei 18, 1364 Oslo	Snitt BB	Sign. TS / TMF	Dato : 28.08.2026 Pr.nr : 26033 Mål : 1:100	REV
02_ 06.10.2026 Mindre endringer, kontroll mot vvs TS/RD 01_ 01.09.2026 TS/TMF Indeks - Dato - Revisjon - Sign		sør arkitekter Søndergaard Rickfelt AS Org.nr. 939 658 106 O.H. Holtasgate 29a 3678 Notodden			A30-2	