


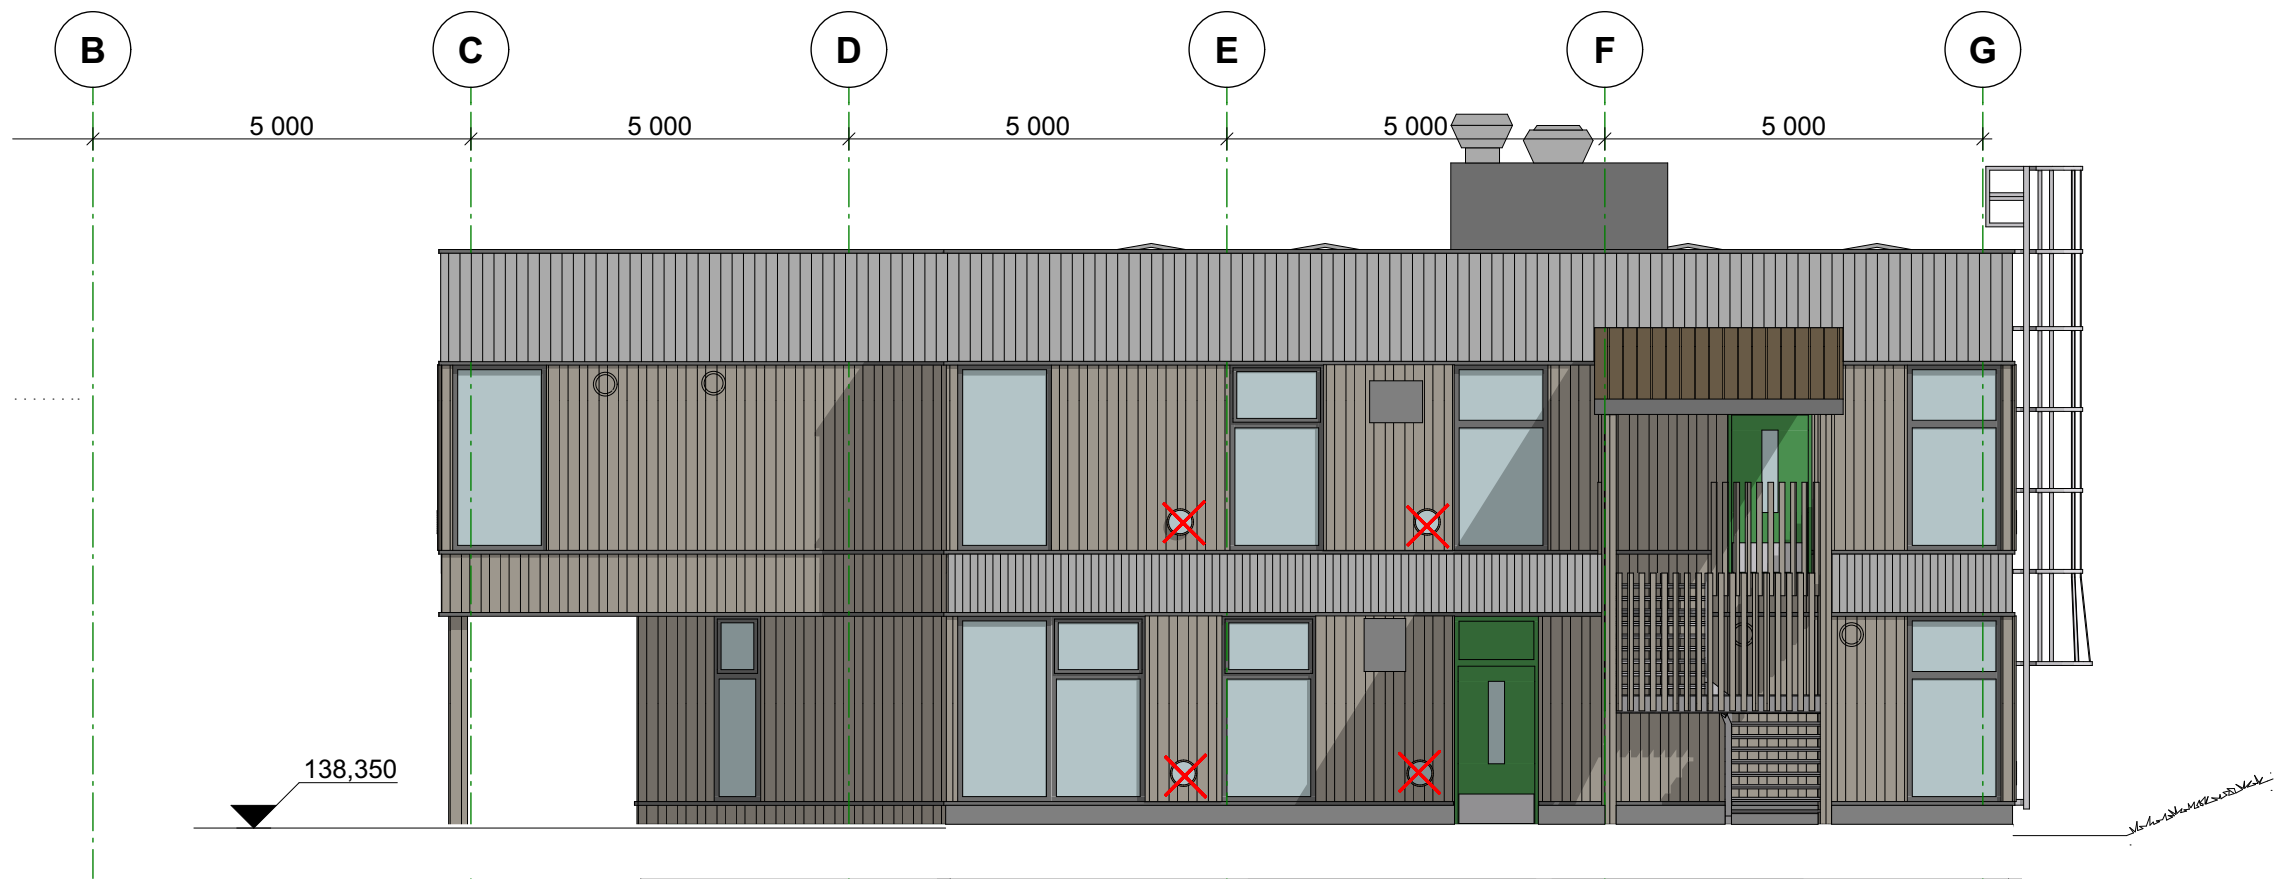

-  Tette fra innsiden eksisterende utsparring yttervegg, utvendig rist beholdes
-  Ny ventil/rist i yttervegg
-  Ny kombiventil i yttervegg

ARBEIDSTEGNING ANBUDSTEGNING TEGNING FOR BYGGESØKNAD	NB ! Bygningsmål og utsparinger må kontrollmåles	Omsorgsbygg Munkerud miljø barnehage Gnr./Bnr.: 181/1182 P.A. Holmsvei 18, 1364 Oslo	fasader sør	Sign. TS / TMF	Dato : 28.08.2026 Pr.nr : 26033 Mål : A/3:1:100	REV
02_ 06.10.2026 Mindre endringer, kontroll mot vvs 01_ 01.09.2026 TS/TMF Indeks - Dato - Revisjon - Sign	TS/RD	sør arkitekter Søndergaard Rickfelt AS Org.nr. 939 658 106 O.H. Holtasgate 29a 3678 Notodden			A40-4	