




asplan viak  TEGNINGSLISTE		Oppdragsgiver		Oppdragsnummer		Koordinatsystem/Høydedatum eller bygg:		
		Ullensvang kommune		628613-31		UTM 32 / NN2000		
		Oppdrag		Oppdatert dato		Tegninger med i utsendelsen merket		
		Kinsarvik vassverk - vegtilkomst Kinso		02.10.2026				
		Entreprise:			Sign:		Tegningsutsendelse nr.	1
Tegn. nr.	Tegningstittel	Revisjon		Fag	Utsendelse			
		Nummer	Dato		Navn 1	Navn 2	Navn 3	Navn 4
					Ullensvang kommune			
A001	Tegningsliste	A-01	01.10.26	Veg	x			
BA001	Betongmur Vegtilkomst Kinso. Armering.	A-03	23.09.26	RIB	x			
BA002	Betongoppstikk 1 og 2 - Vegtilkomst Kinso. Armering	A-03	23.09.26	RIB	x			
TB001	Situasjonsplan	A-01	01.09.26	Veg	x			
TC001	Plan og profil	A-01	01.09.26	Veg	x			
TF001	Oppstillingsplass kranbil. Normalprofiler og overbygning	A-01	01.09.26	Veg	x			
BF001	Betongmur og betongoppstikk Vegtilkomst Kinso. Form	A-03	23.09.26	RIB	x			
F1	Bøyliste	A-03	23.09.26	RIB	x			
P1	Bøyliste	A-03	23.09.26	RIB	x			
TU001	Oppstillingsplass kranbil. Tverrprofiler.	A-01	01.09.26	Veg	x			

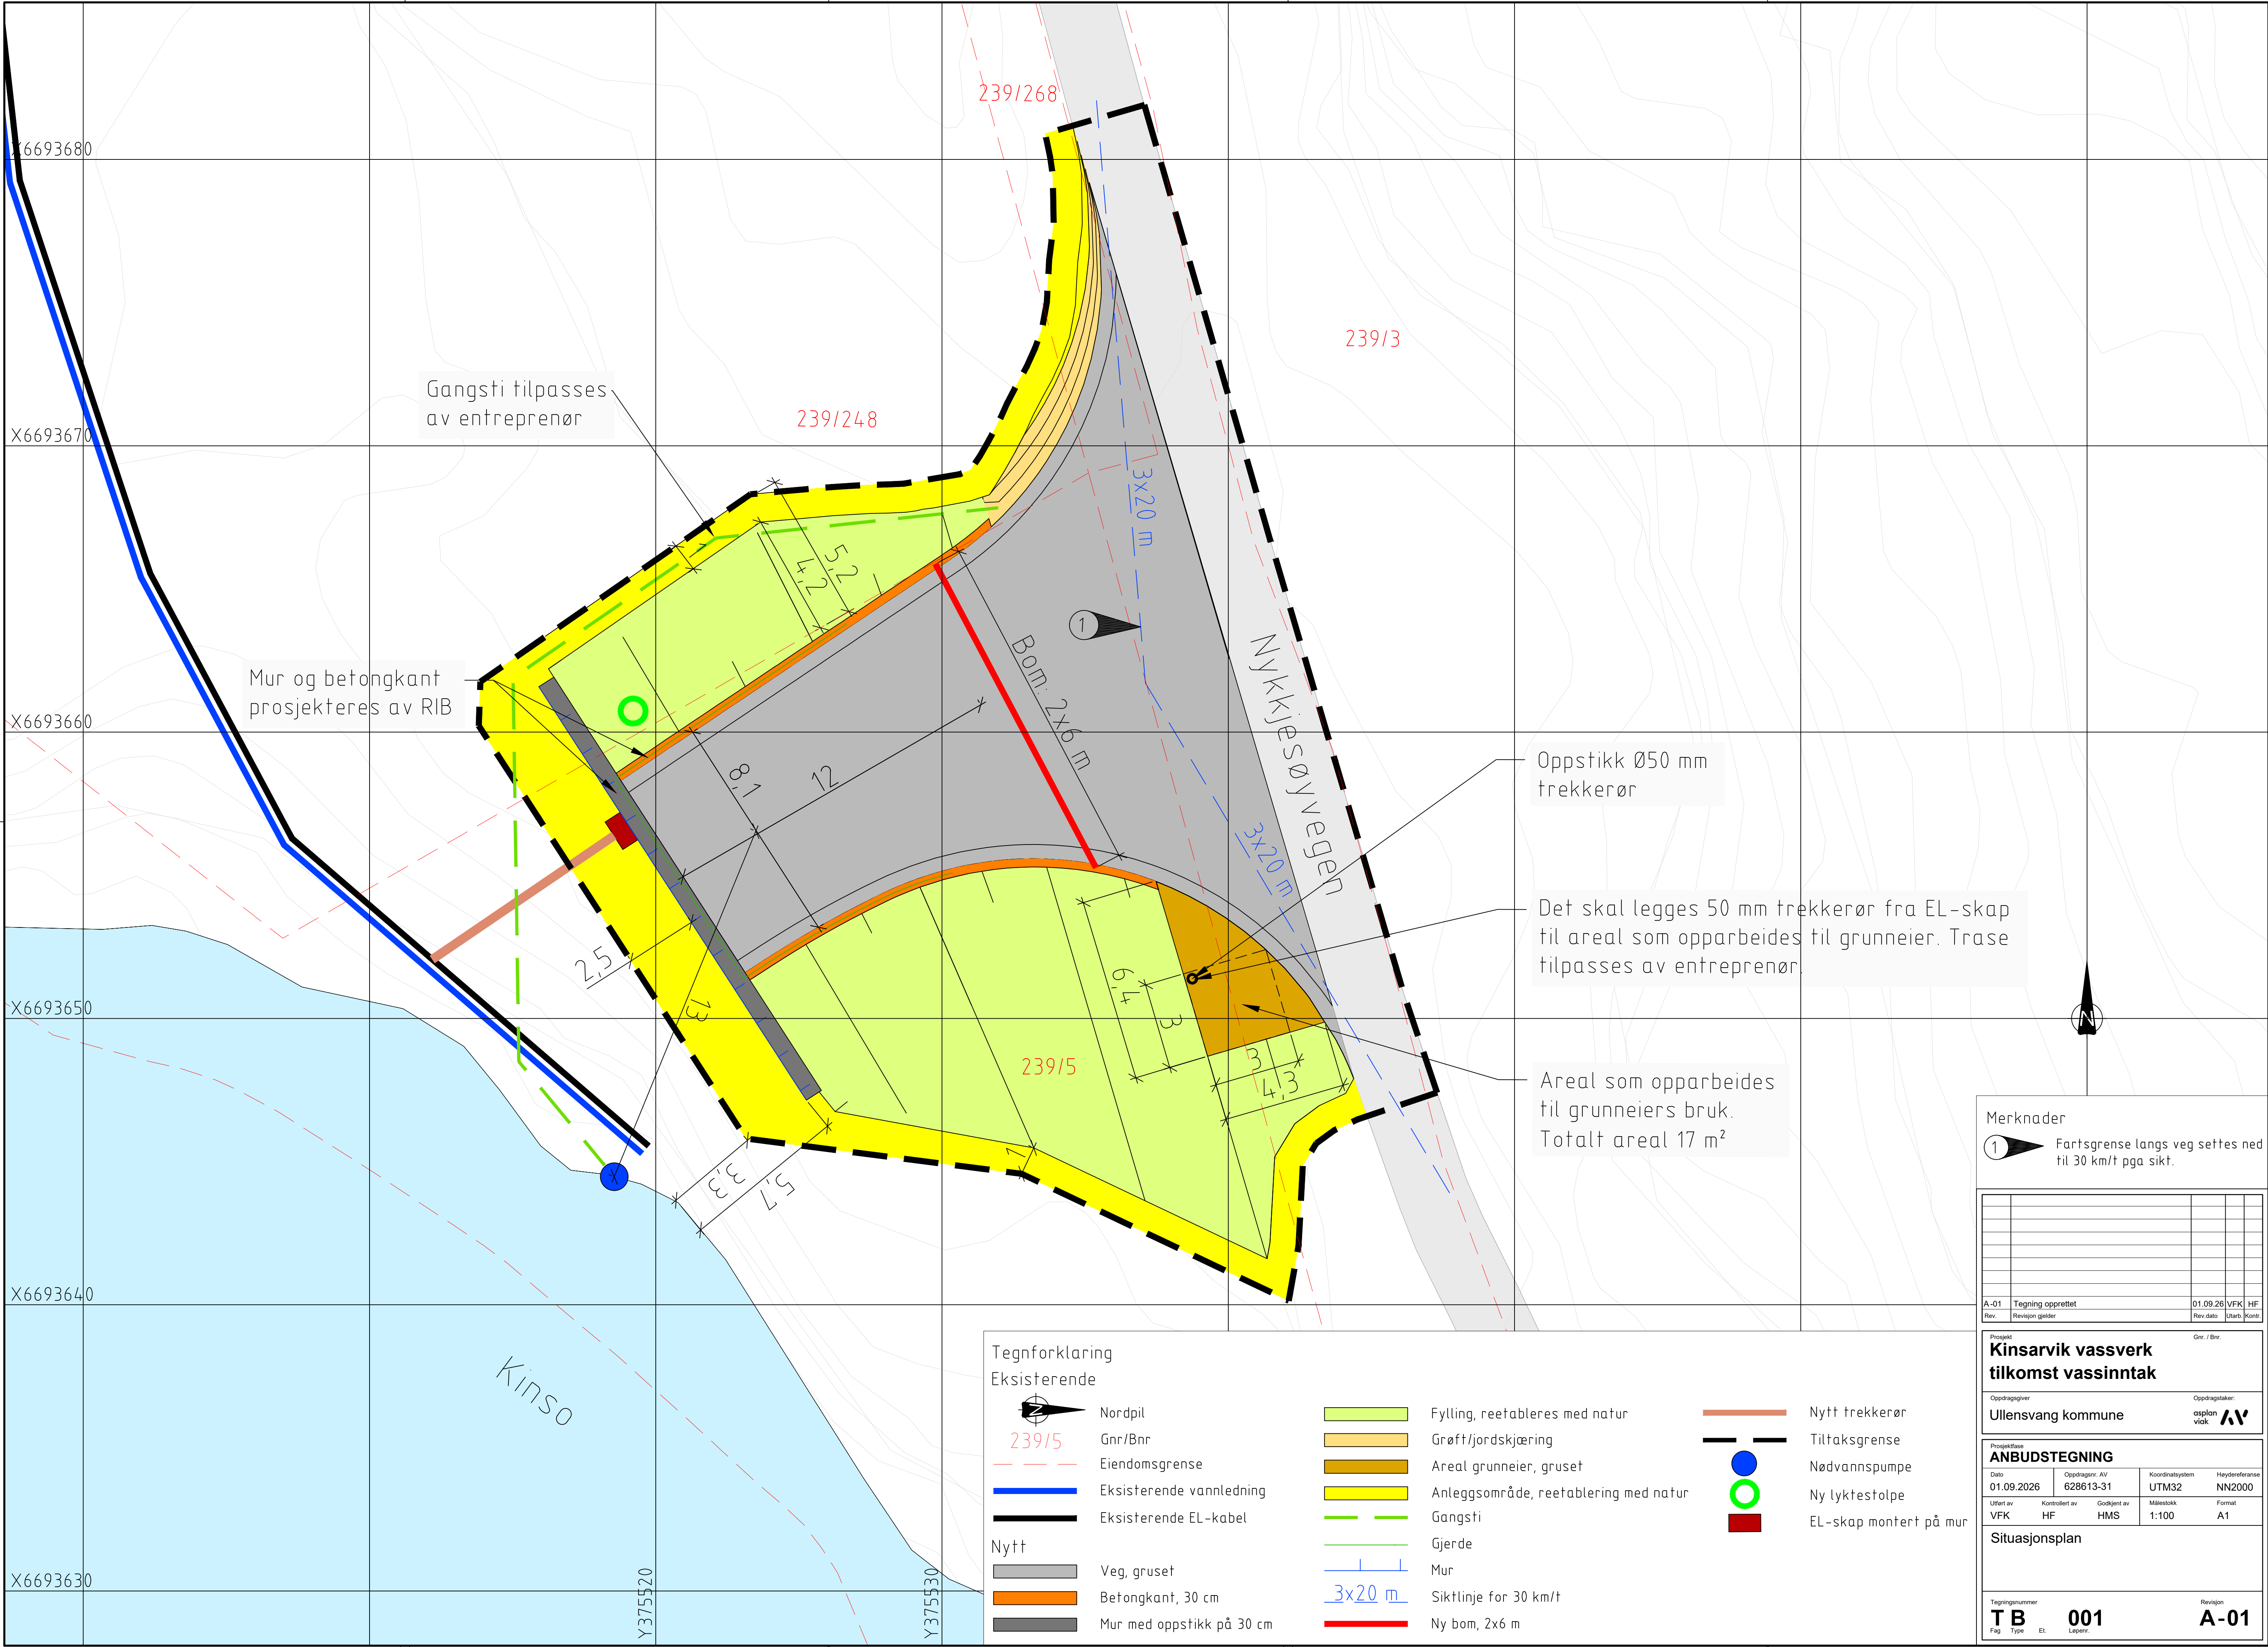


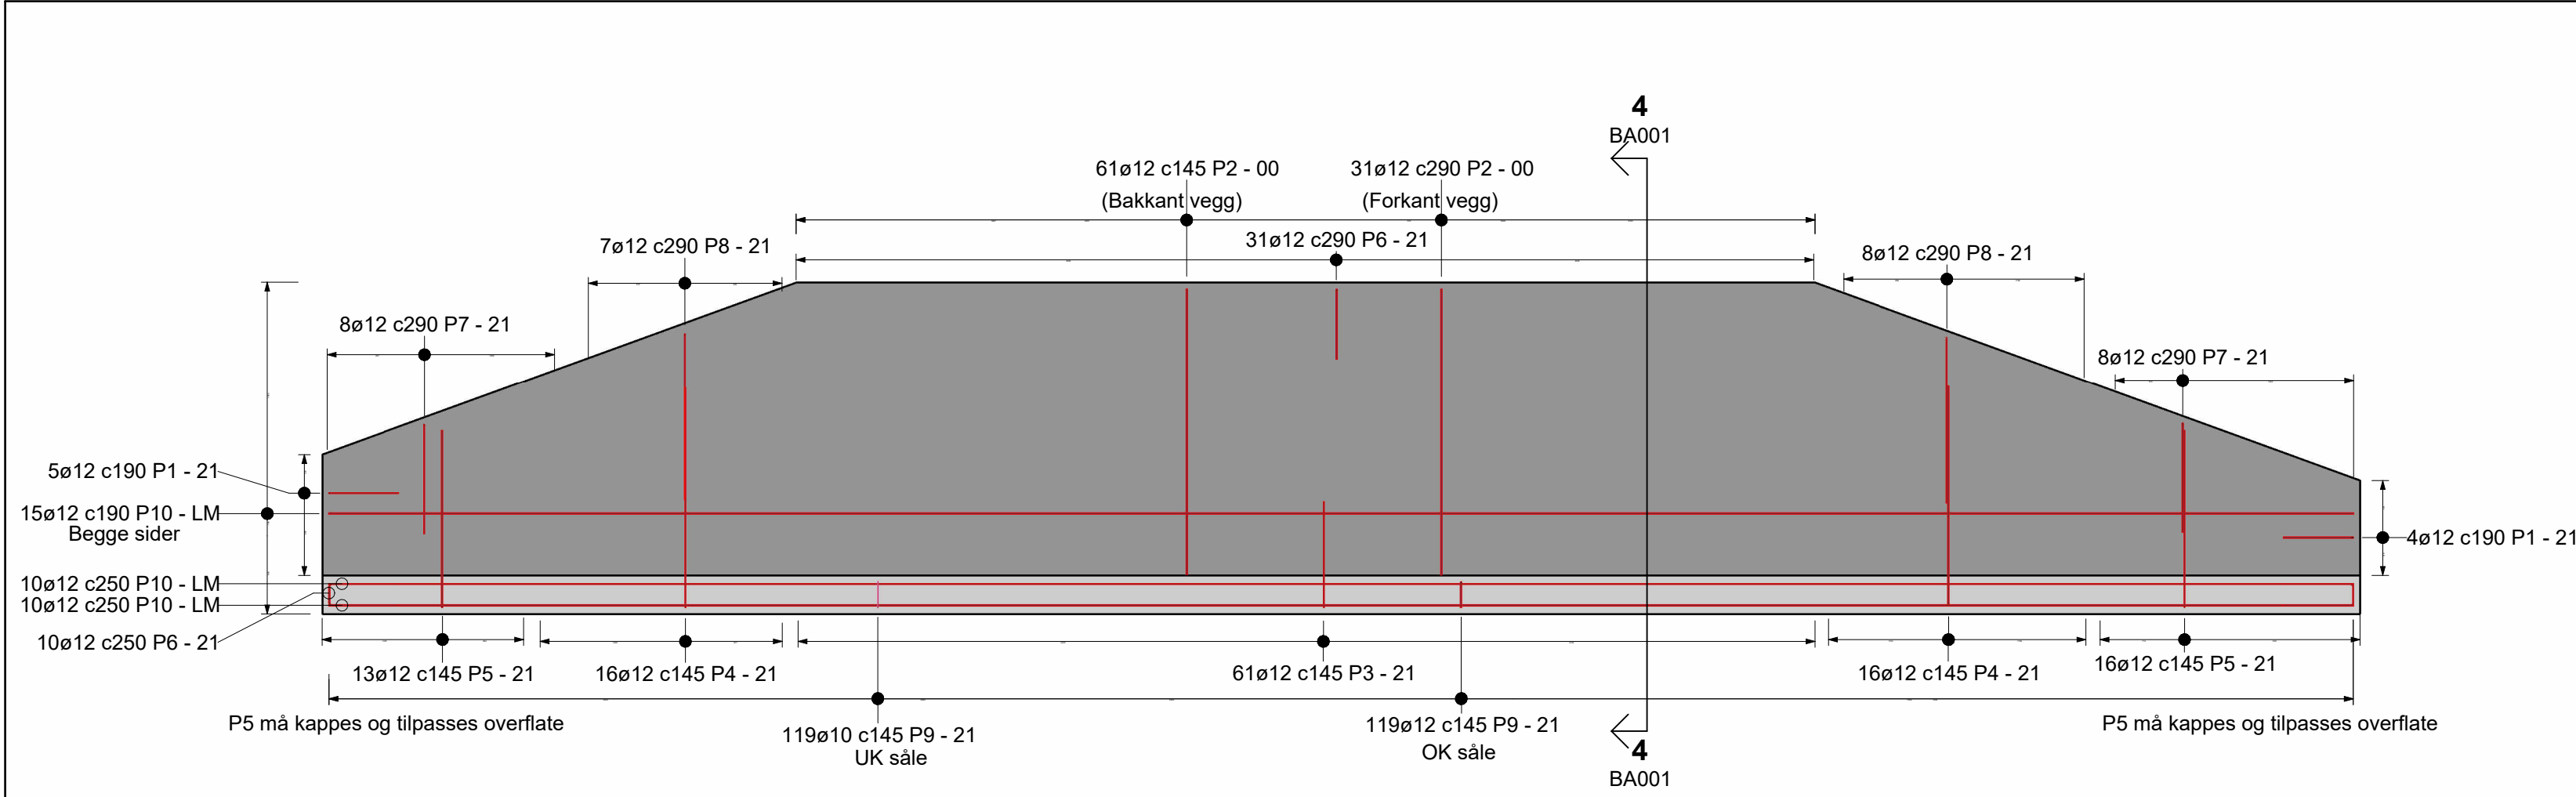


Snitt 6-6 Oppriss framside mur - armering
1 : 50

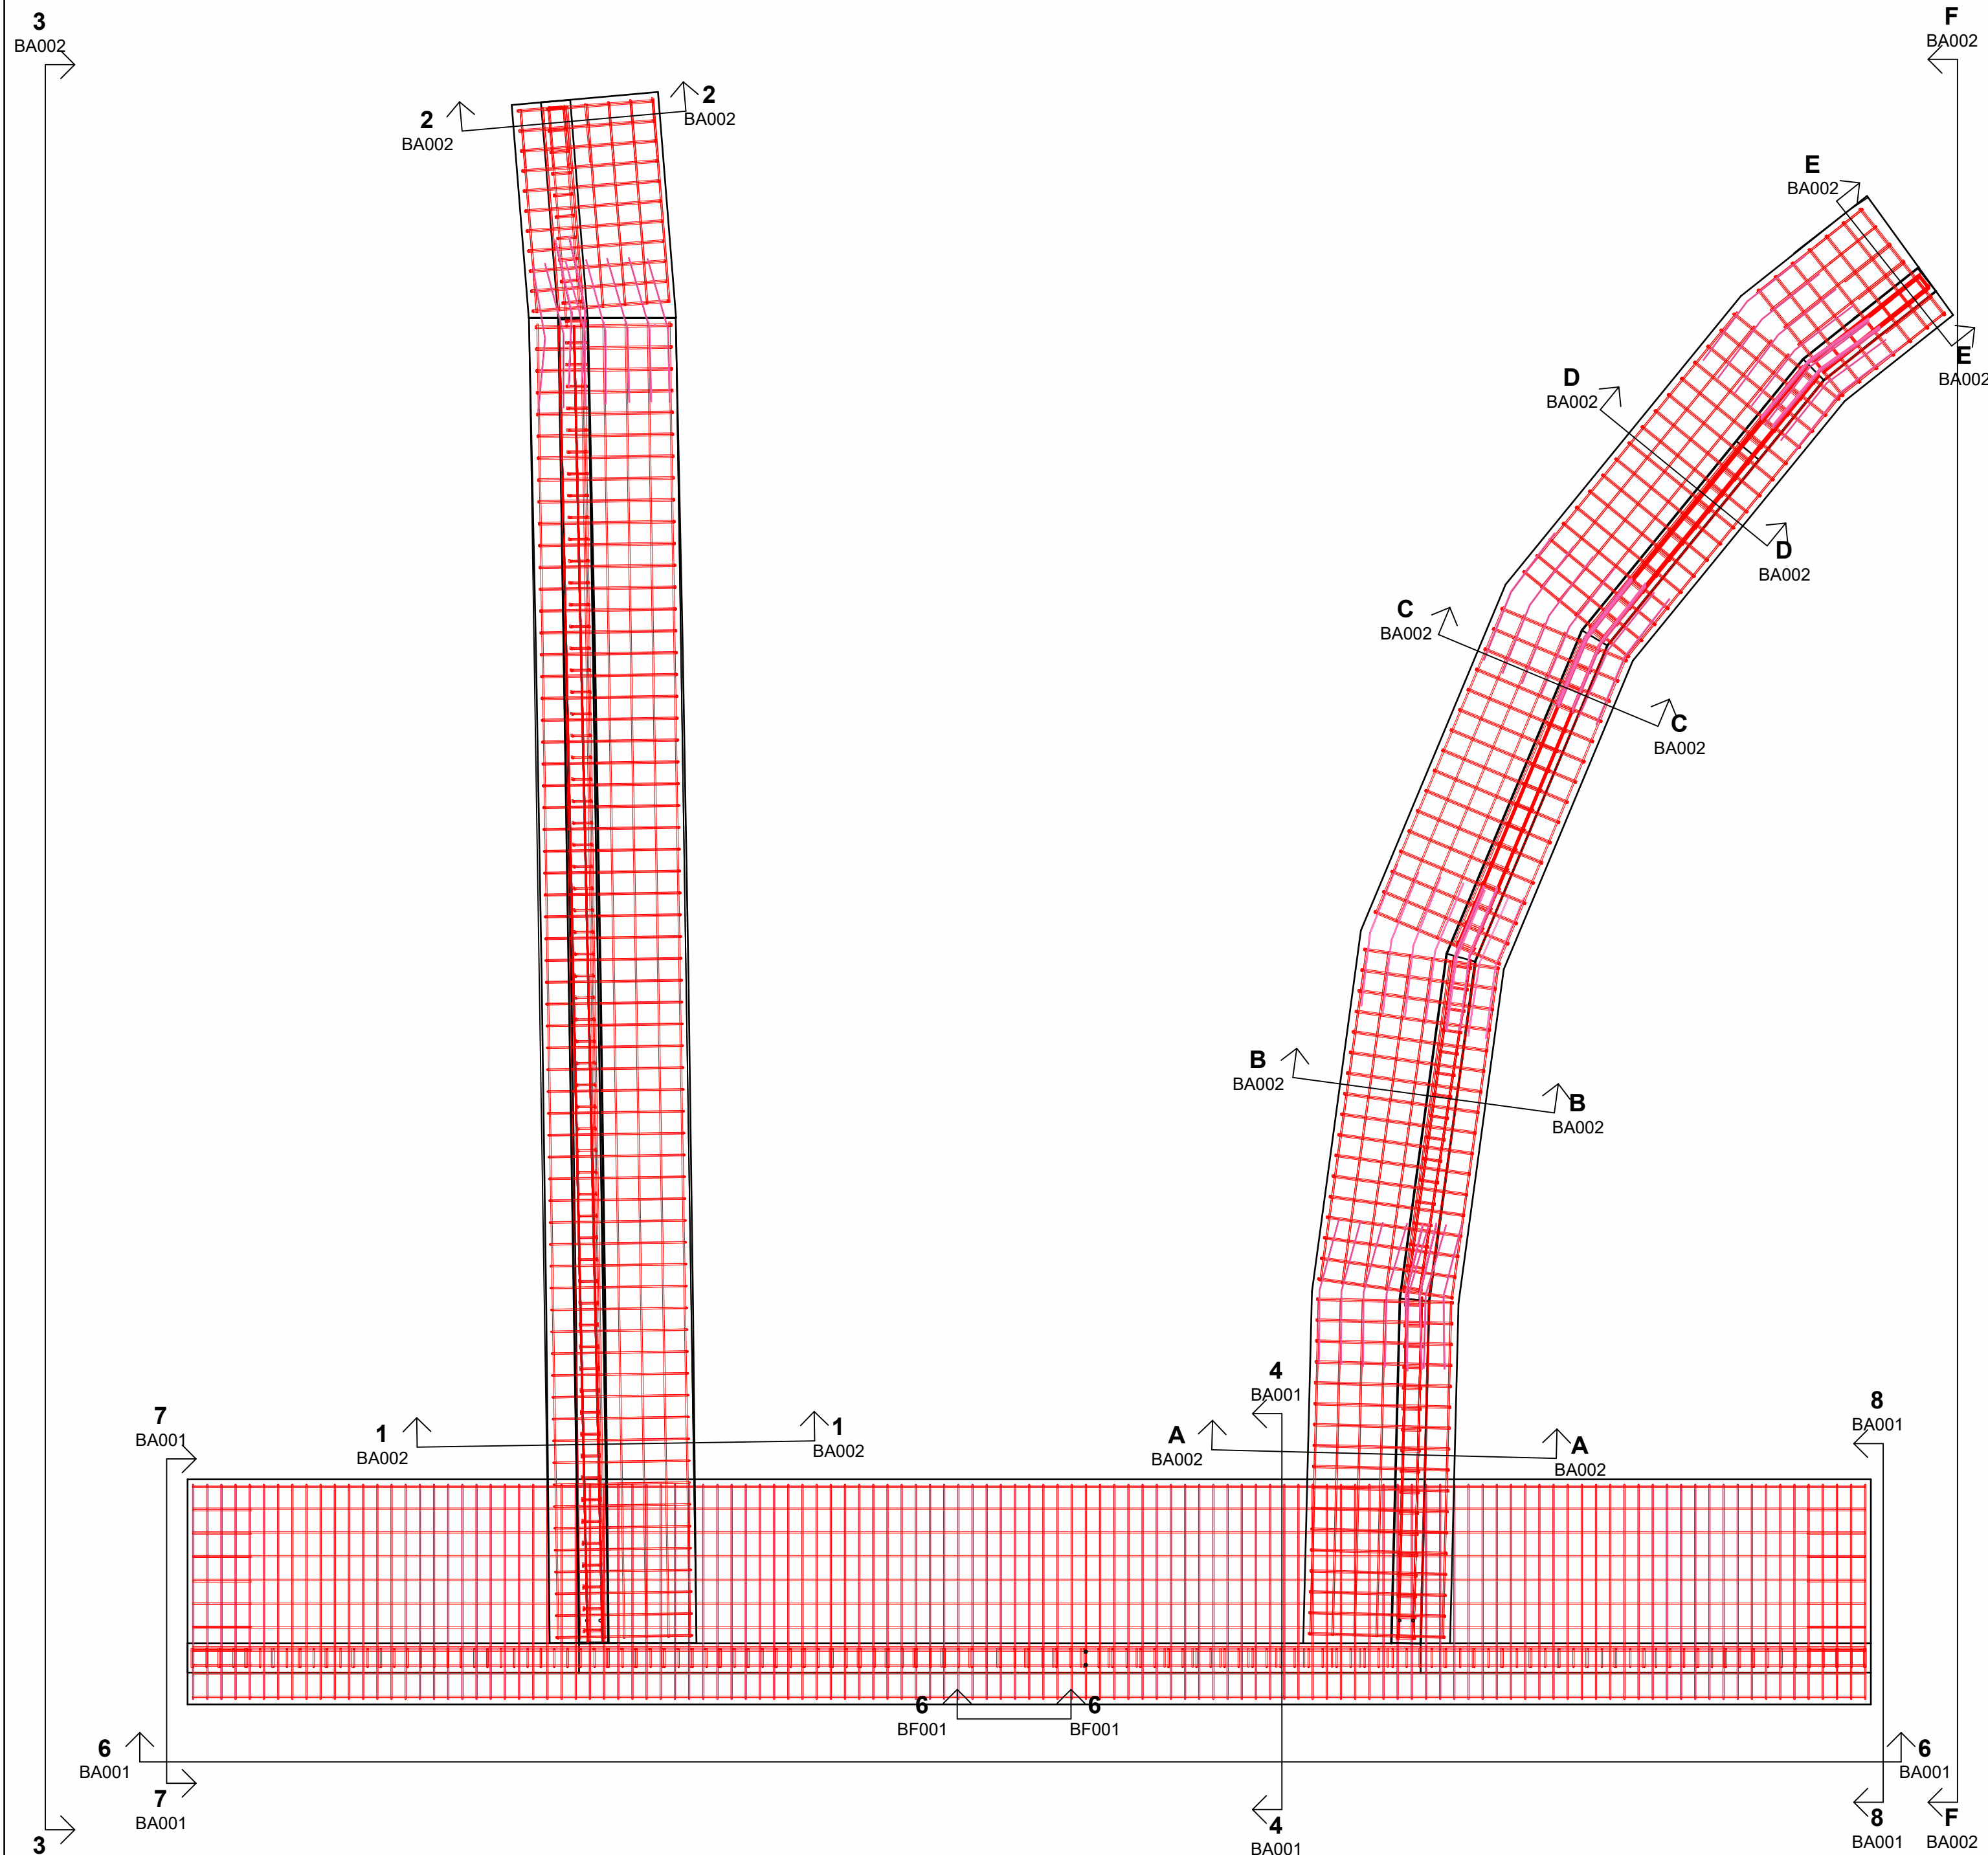


Plan 01, Armering
1 : 50

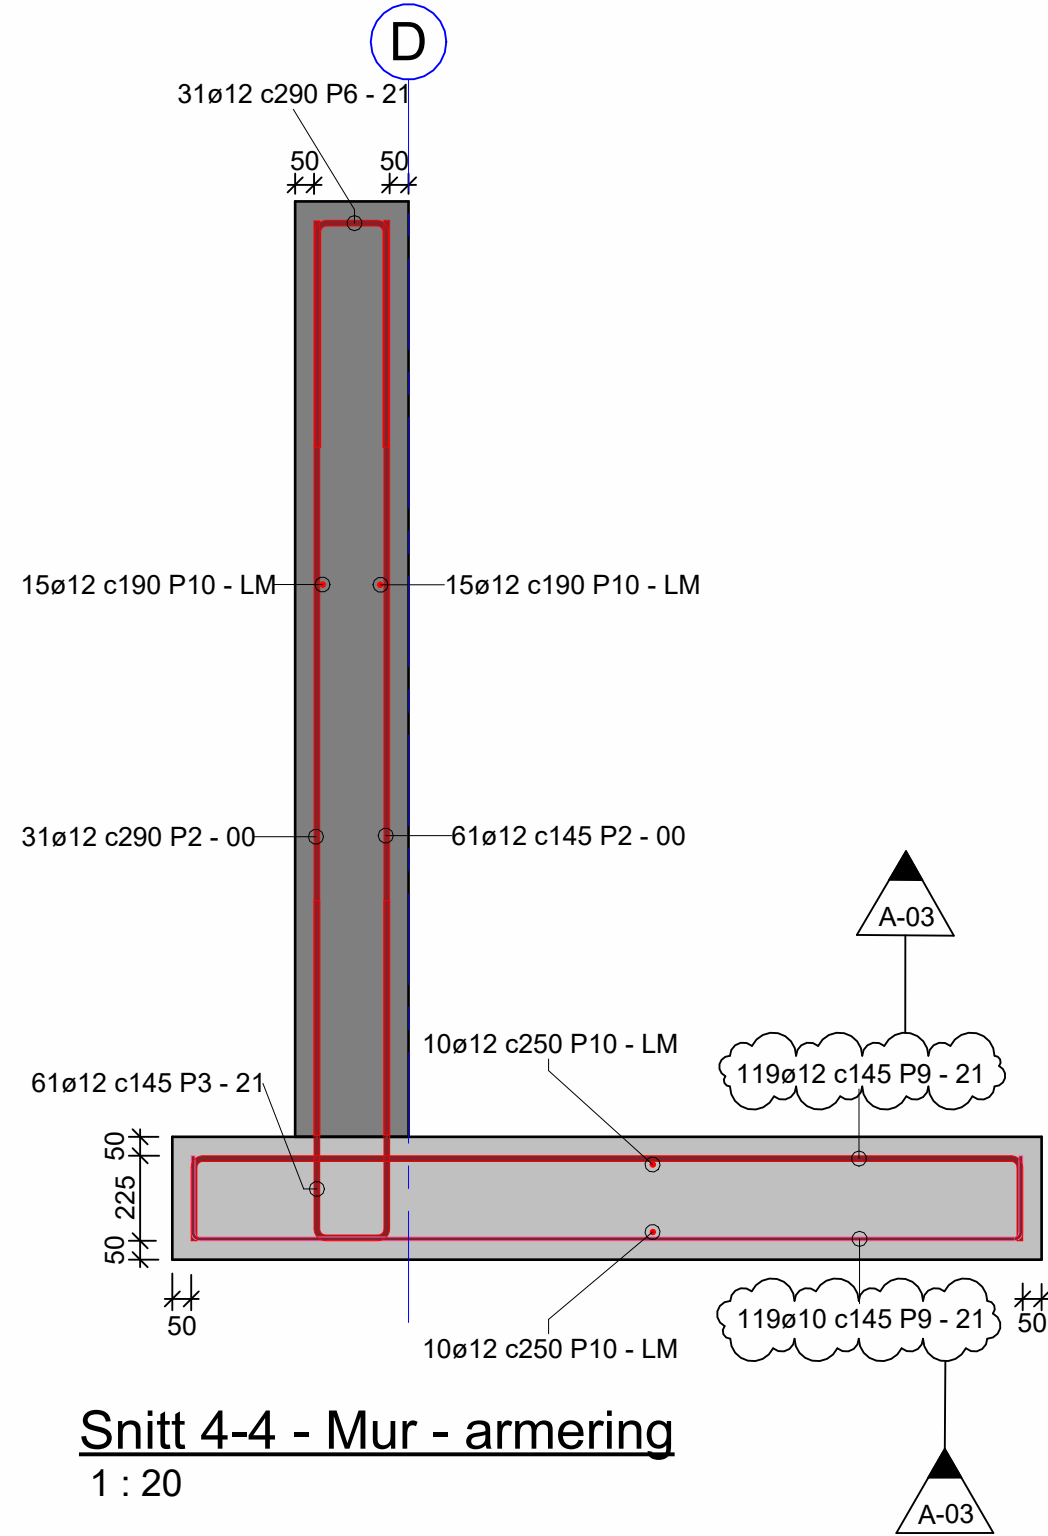

Snitt 4-4 - Mur - armering
1 : 20

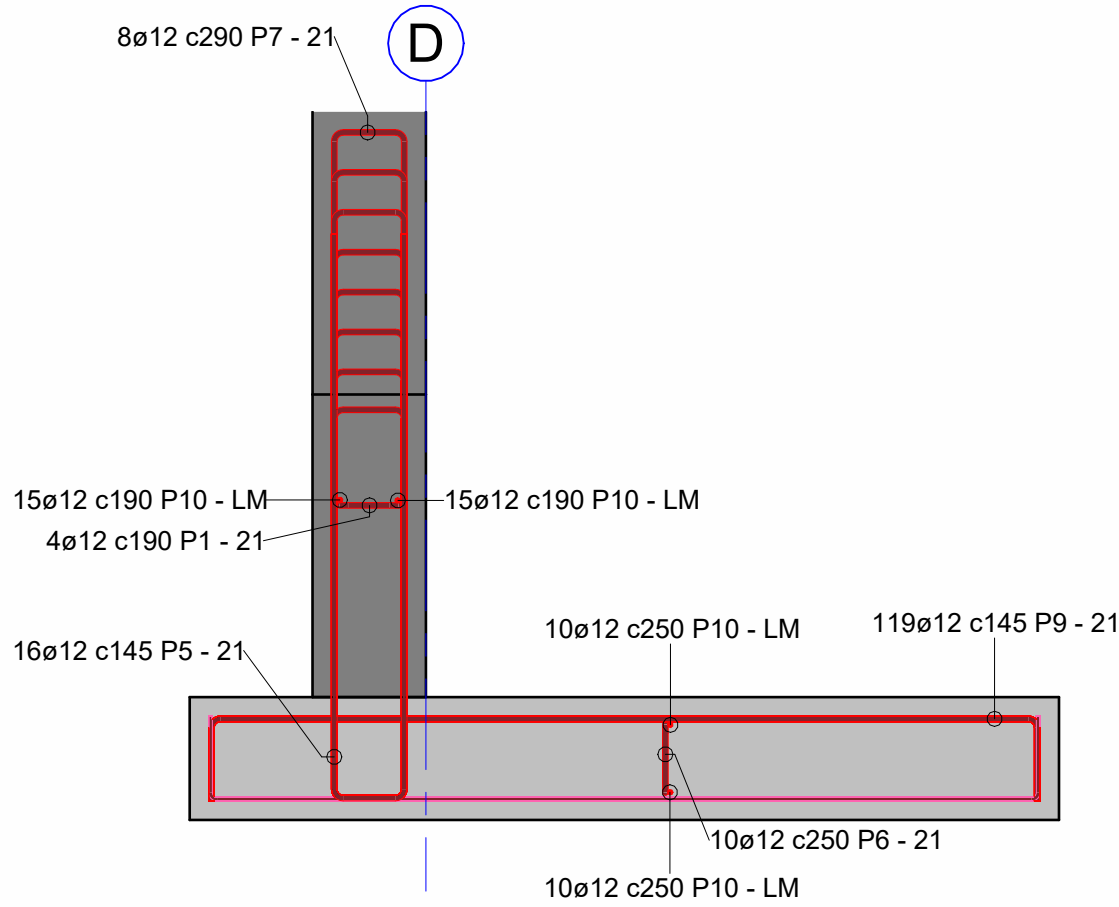

Snitt 8-8 - Mur ende - armering
1 : 20

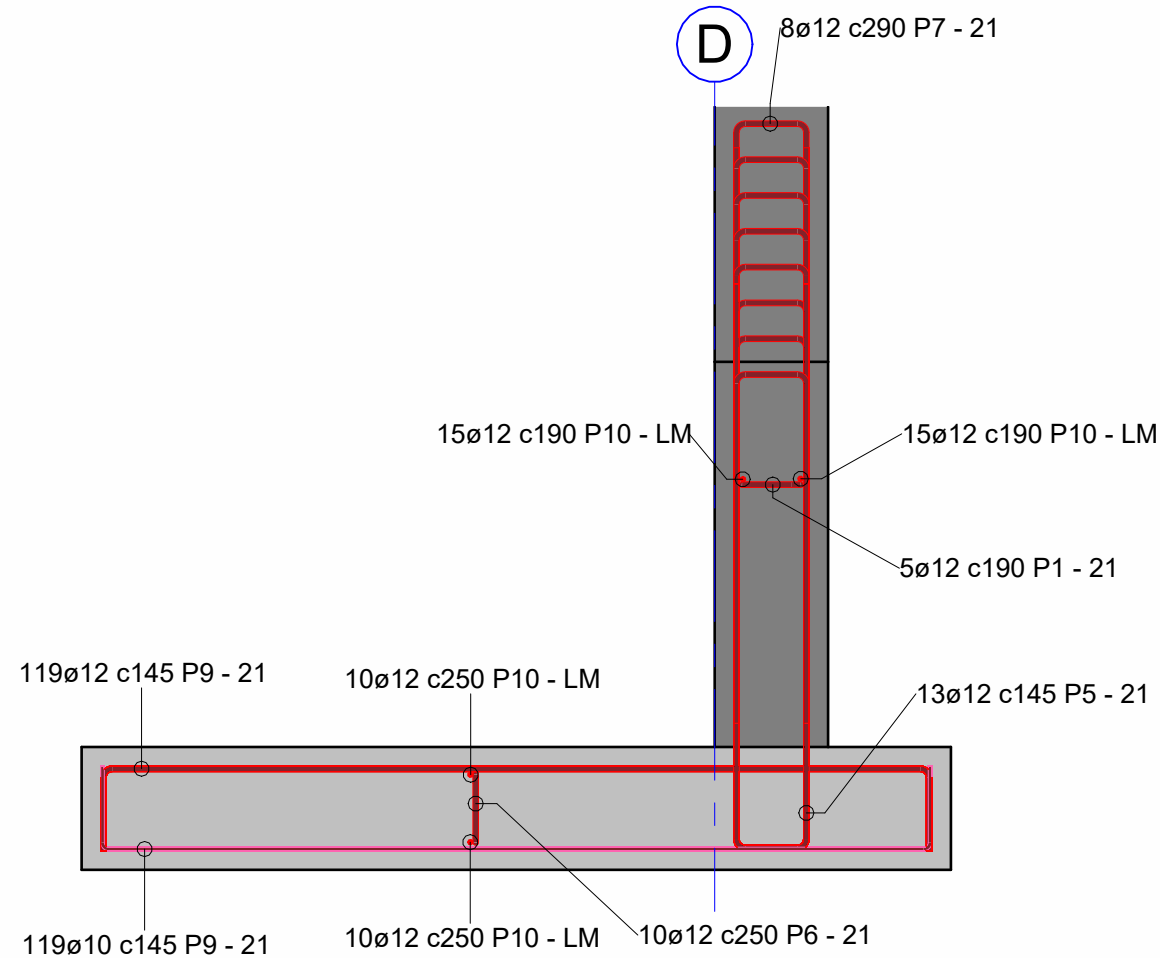

Snitt 7-7 - Mur ende - armering
1 : 20

BETONGKONSTRUKSJONER					
KONSTRUKSJONSDEL	FASTHETS- KLASSE	BESTANDIGHETS- KLASSE	NOMINELL OVERDEKNING		
			ARMERING	MONTERINGS-	ARMERING
Betongmur	B35	M45	50mm		40mm
ØVRIGE KRAV					
KLORIDKLASSE:			Ci 0.10	KONSTRUKTIV ARMERING: ±10mm	
TOLERANSEKLASSE:			1	MONTERINGSARMERING: ±5mm	
UTFØRELSEKLASSE:			2	ARMERING	
HERDEKLASSE:			2	GENERELT: B500C	
Dmax:			16 mm	NETT: B500NA	
LAVKARBONKLASSE:			B	OMFARINGSLENGDE: e50	
				(om ikke annet er angitt)	

Tegningsnummer	Revisjon
BA001	A-03
Se tilhørende tegninger BF001 og BA002, samt bøyeliste P	


Rev	Tekst	Utført	Kontrollert	Dato
A-03	Tilbudsdokument til gjennomsyn	EAG	HMS	23.09.26
A-02	Ny innmåling terrenng	EAG	BS	07.09.26
A-01	Anbudstegning	EAG	BS	26.03.26

Prosjekt		Kinsarvik vassverk, vassinntak		Gnr / Bnr -	
Oppdragsgiver		Ullensvang kommune		Oppdragsleder asplan viak	
					
Prosjektfase Anbudstegning					
Dato	Oppdragsnr		Koordinatsystem	Heydedatum	
23.09.26	628613-31		UTM Sone 32	NN2000	
Utført av	Kontrollert av	Godkjent av	Målestokk	Format	
EAG	BS	HMS	-	A1	
Betongmur Vegtilkomst Kinso Armering					
Tegningsnummer				Revisjon	
BA001				A-03	
Fig	Type	Elg	Lepentr.		

#Bikubeegenskaper;Oppdrag=628613-31;Title=Belongoppstikk 1 og 2 - Vegtlikomst Kinso,Armering;Revisjonsdato=23.09.26;Revisjonsnummer=A-03;Revisjonskommentar=Tilbudsdokument til gjennomsyn;Målestokk=-;Dokumentnavn=BA002#


Snitt 1-1 - Betongoppstikk 1 - armering
1 : 20

Snitt 2-2 - Betongoppstikk 1 ende - armering
1 : 20

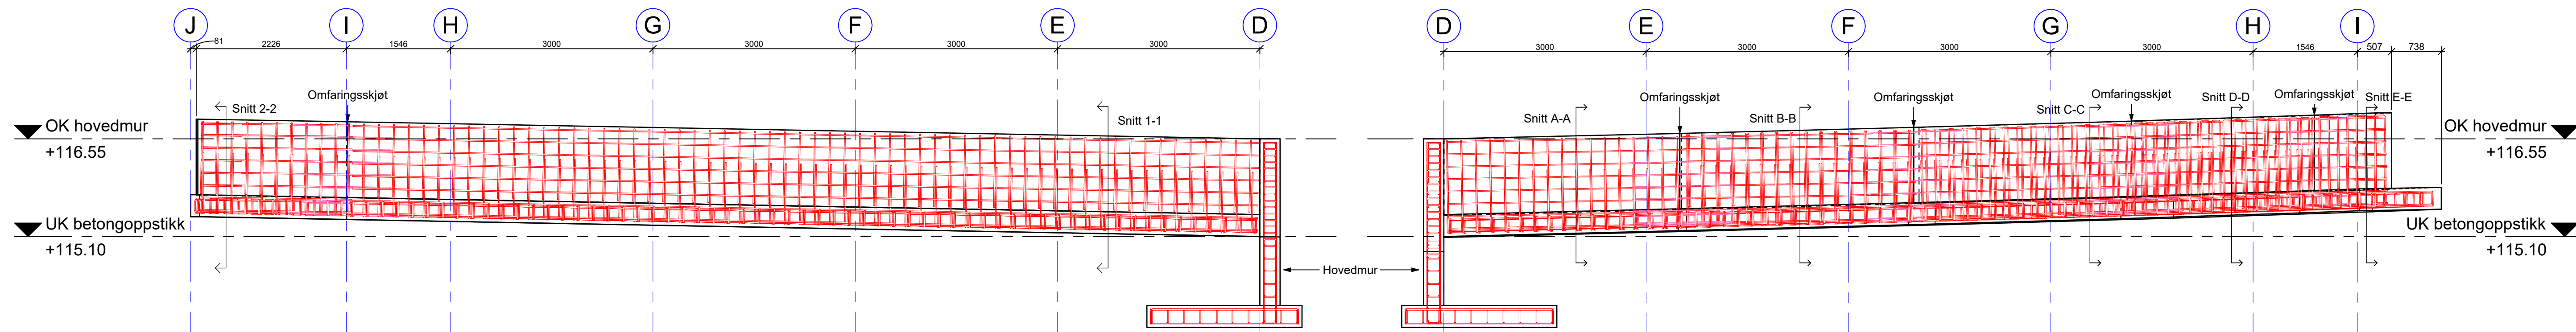


Snitt 3-3 Prinsipp - Oppriss betongoppstikk 1


Snitt F-F - Prinsipp - Oppriss betongoppstikk 2
1 : 50

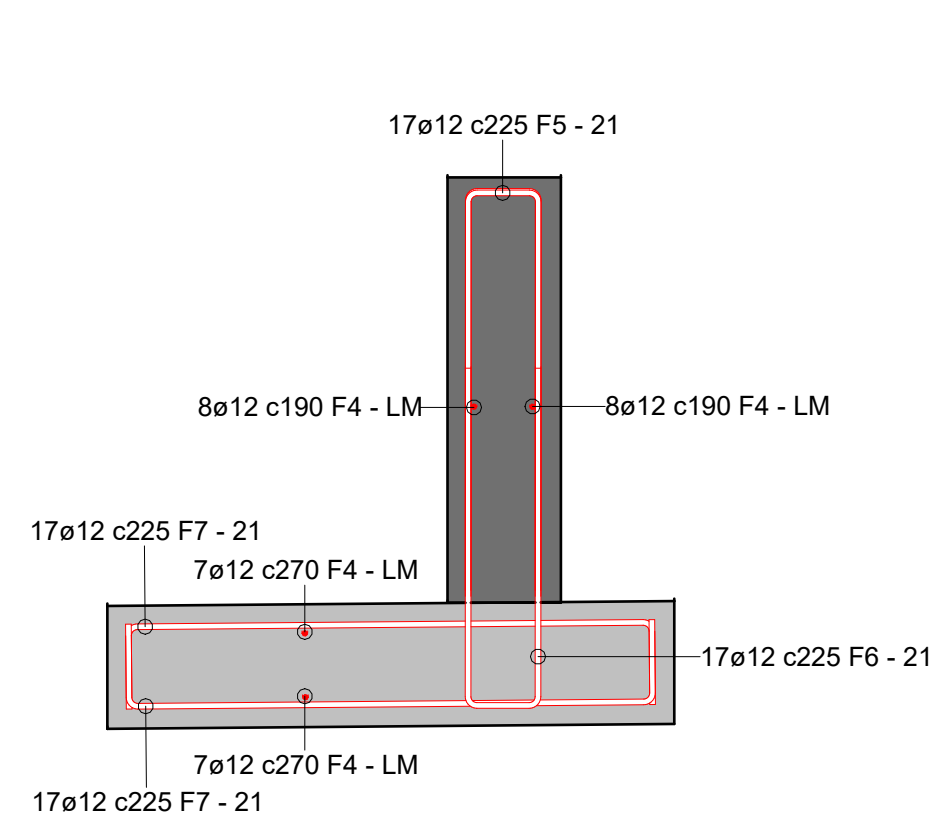


Snitt A-A - Betongoppstikk 2 - armering
1 : 20

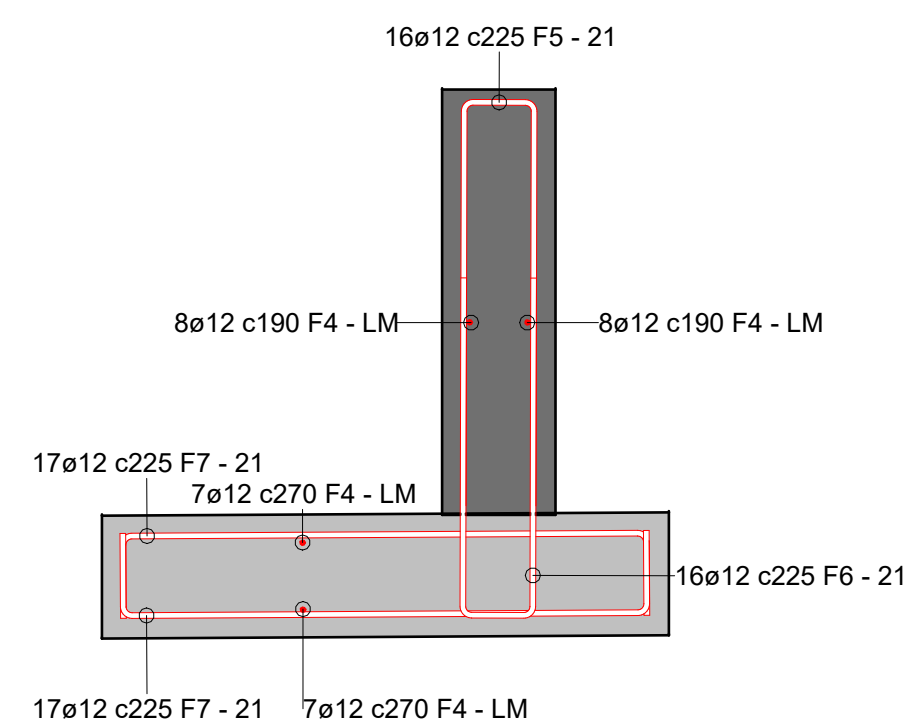


Snitt B-B- Betongoppstikk 2 - armering
1 : 20

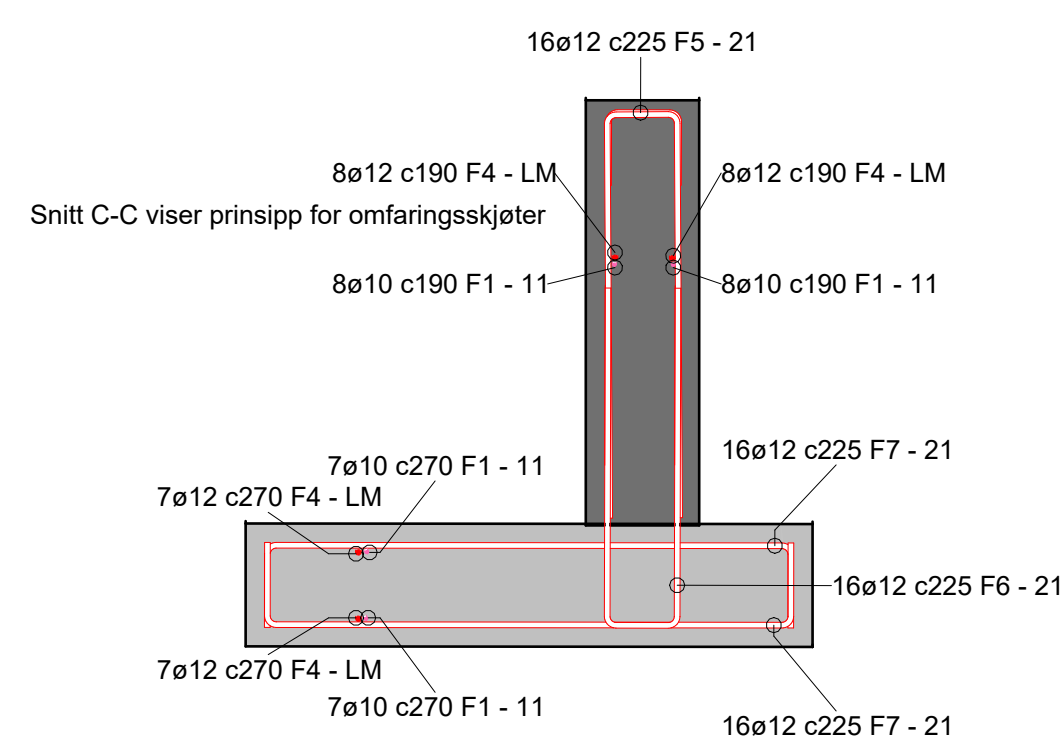


Snitt C-C Betongoppstikk 2 - armering
1 : 20

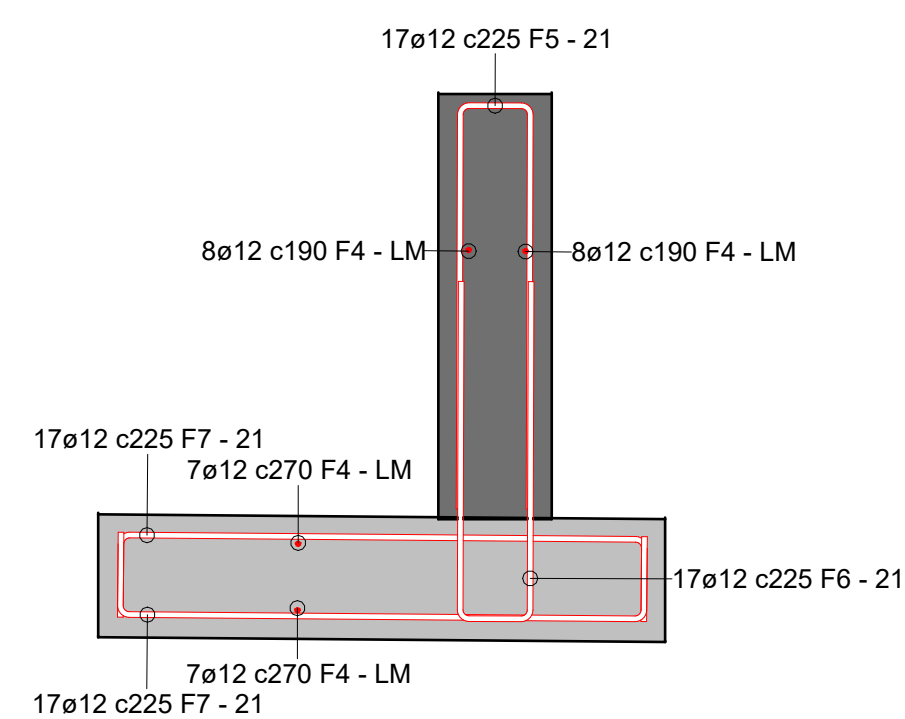

Snitt D-D- Betongoppstikk 2 - armering
1 : 20

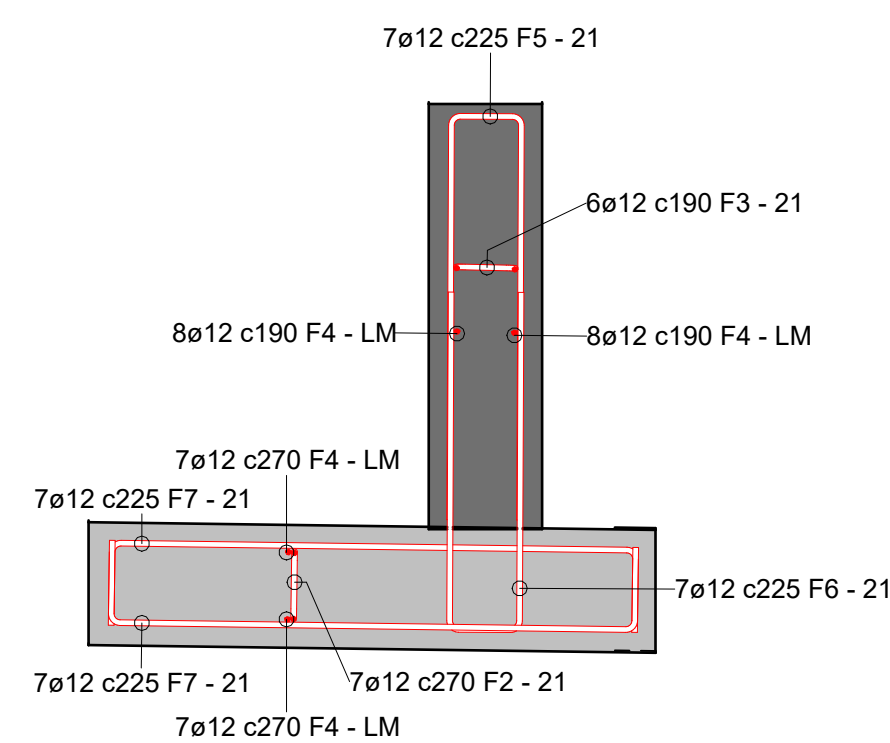


Snitt E-E - Betongoppstikk 2 ende - armering
1 : 20

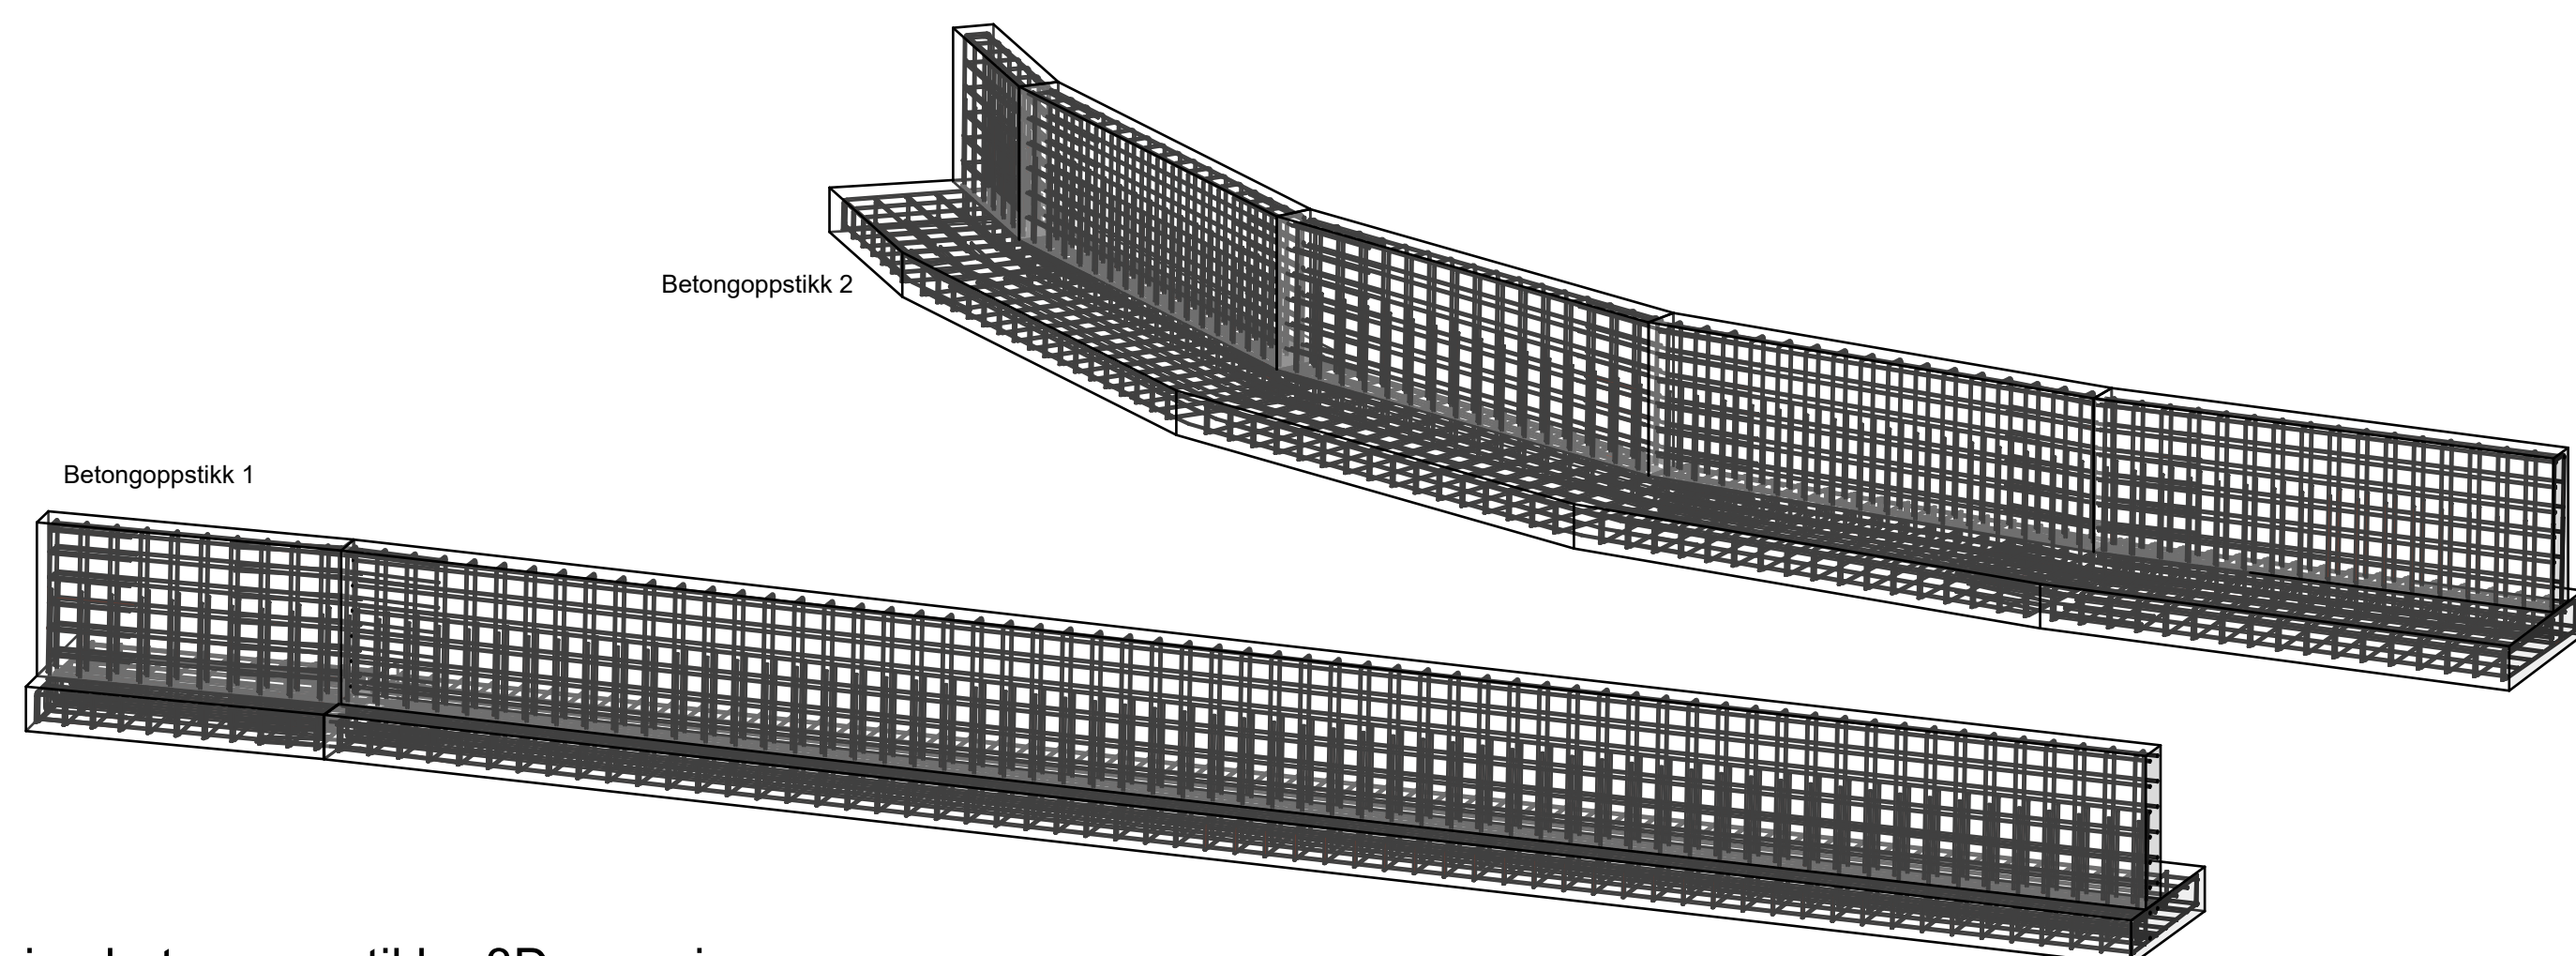


Prinsipp betongoppstikk - 3D armering


Tegningsnummer		Revisjon	
BA002		A-03	
Se tilhørende tegninger BF001 og BA001, samt bøyeliste F			
Prinsipp omfaringssskjøt, se Snitt C-C Betongoppstikk 2 - armering, da disse er identiske			
A-03	Tribodokument til gjennomavn	EAG	HMS
A-02	Ny innmaling kerrang	EAG	BS
A-01	Anbudstegning	EAG	BS
Rev	Fakst	Lofot	Konr
Prosjekt		Gnr / Bnr	-
Kinsarvik vassverk, vassinntak			
Oppdragsgiver		Oppdragsleder	
Ullensvang kommune		asplan viak	
		AM	
Prosjektfase			
Anbudstegning			
Dato	Oppdragsnr.	Koordinatsystem	Heydedaturnr.
23.09.26	628613-31	UTM Sone 32	NN20C
Utført av	Kontrollert av	Godkjent av	
EAG	BS	HMS	
Målestokk	Format		
-	A1		
Betongoppstikk 1 og 2 - Vegtilkomst Kinsor Armering			
Tegningsnummer		Revisjon	
BA002		A-03	
Fag	Type	Elg	Lepentr.

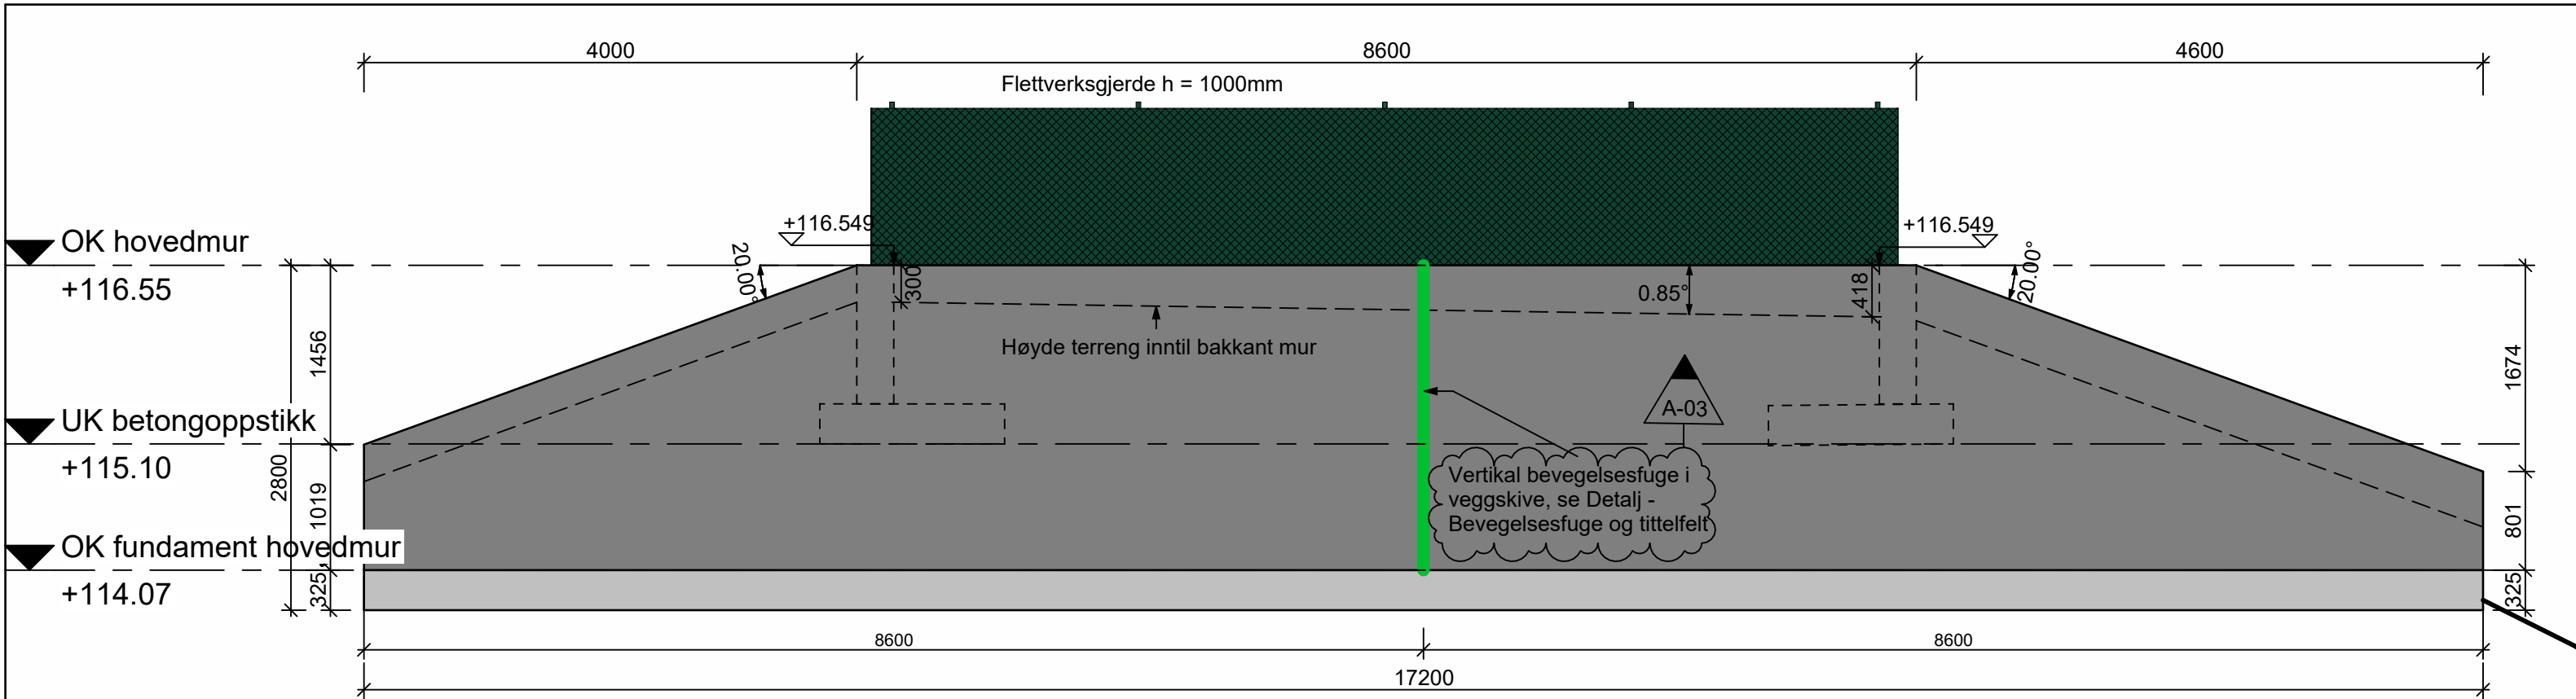


Snitt 1-1 Oppriss framside mur - form
1 : 50

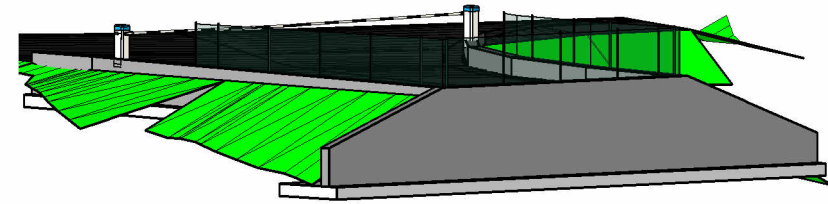


3D Form mur - Illustrasjon

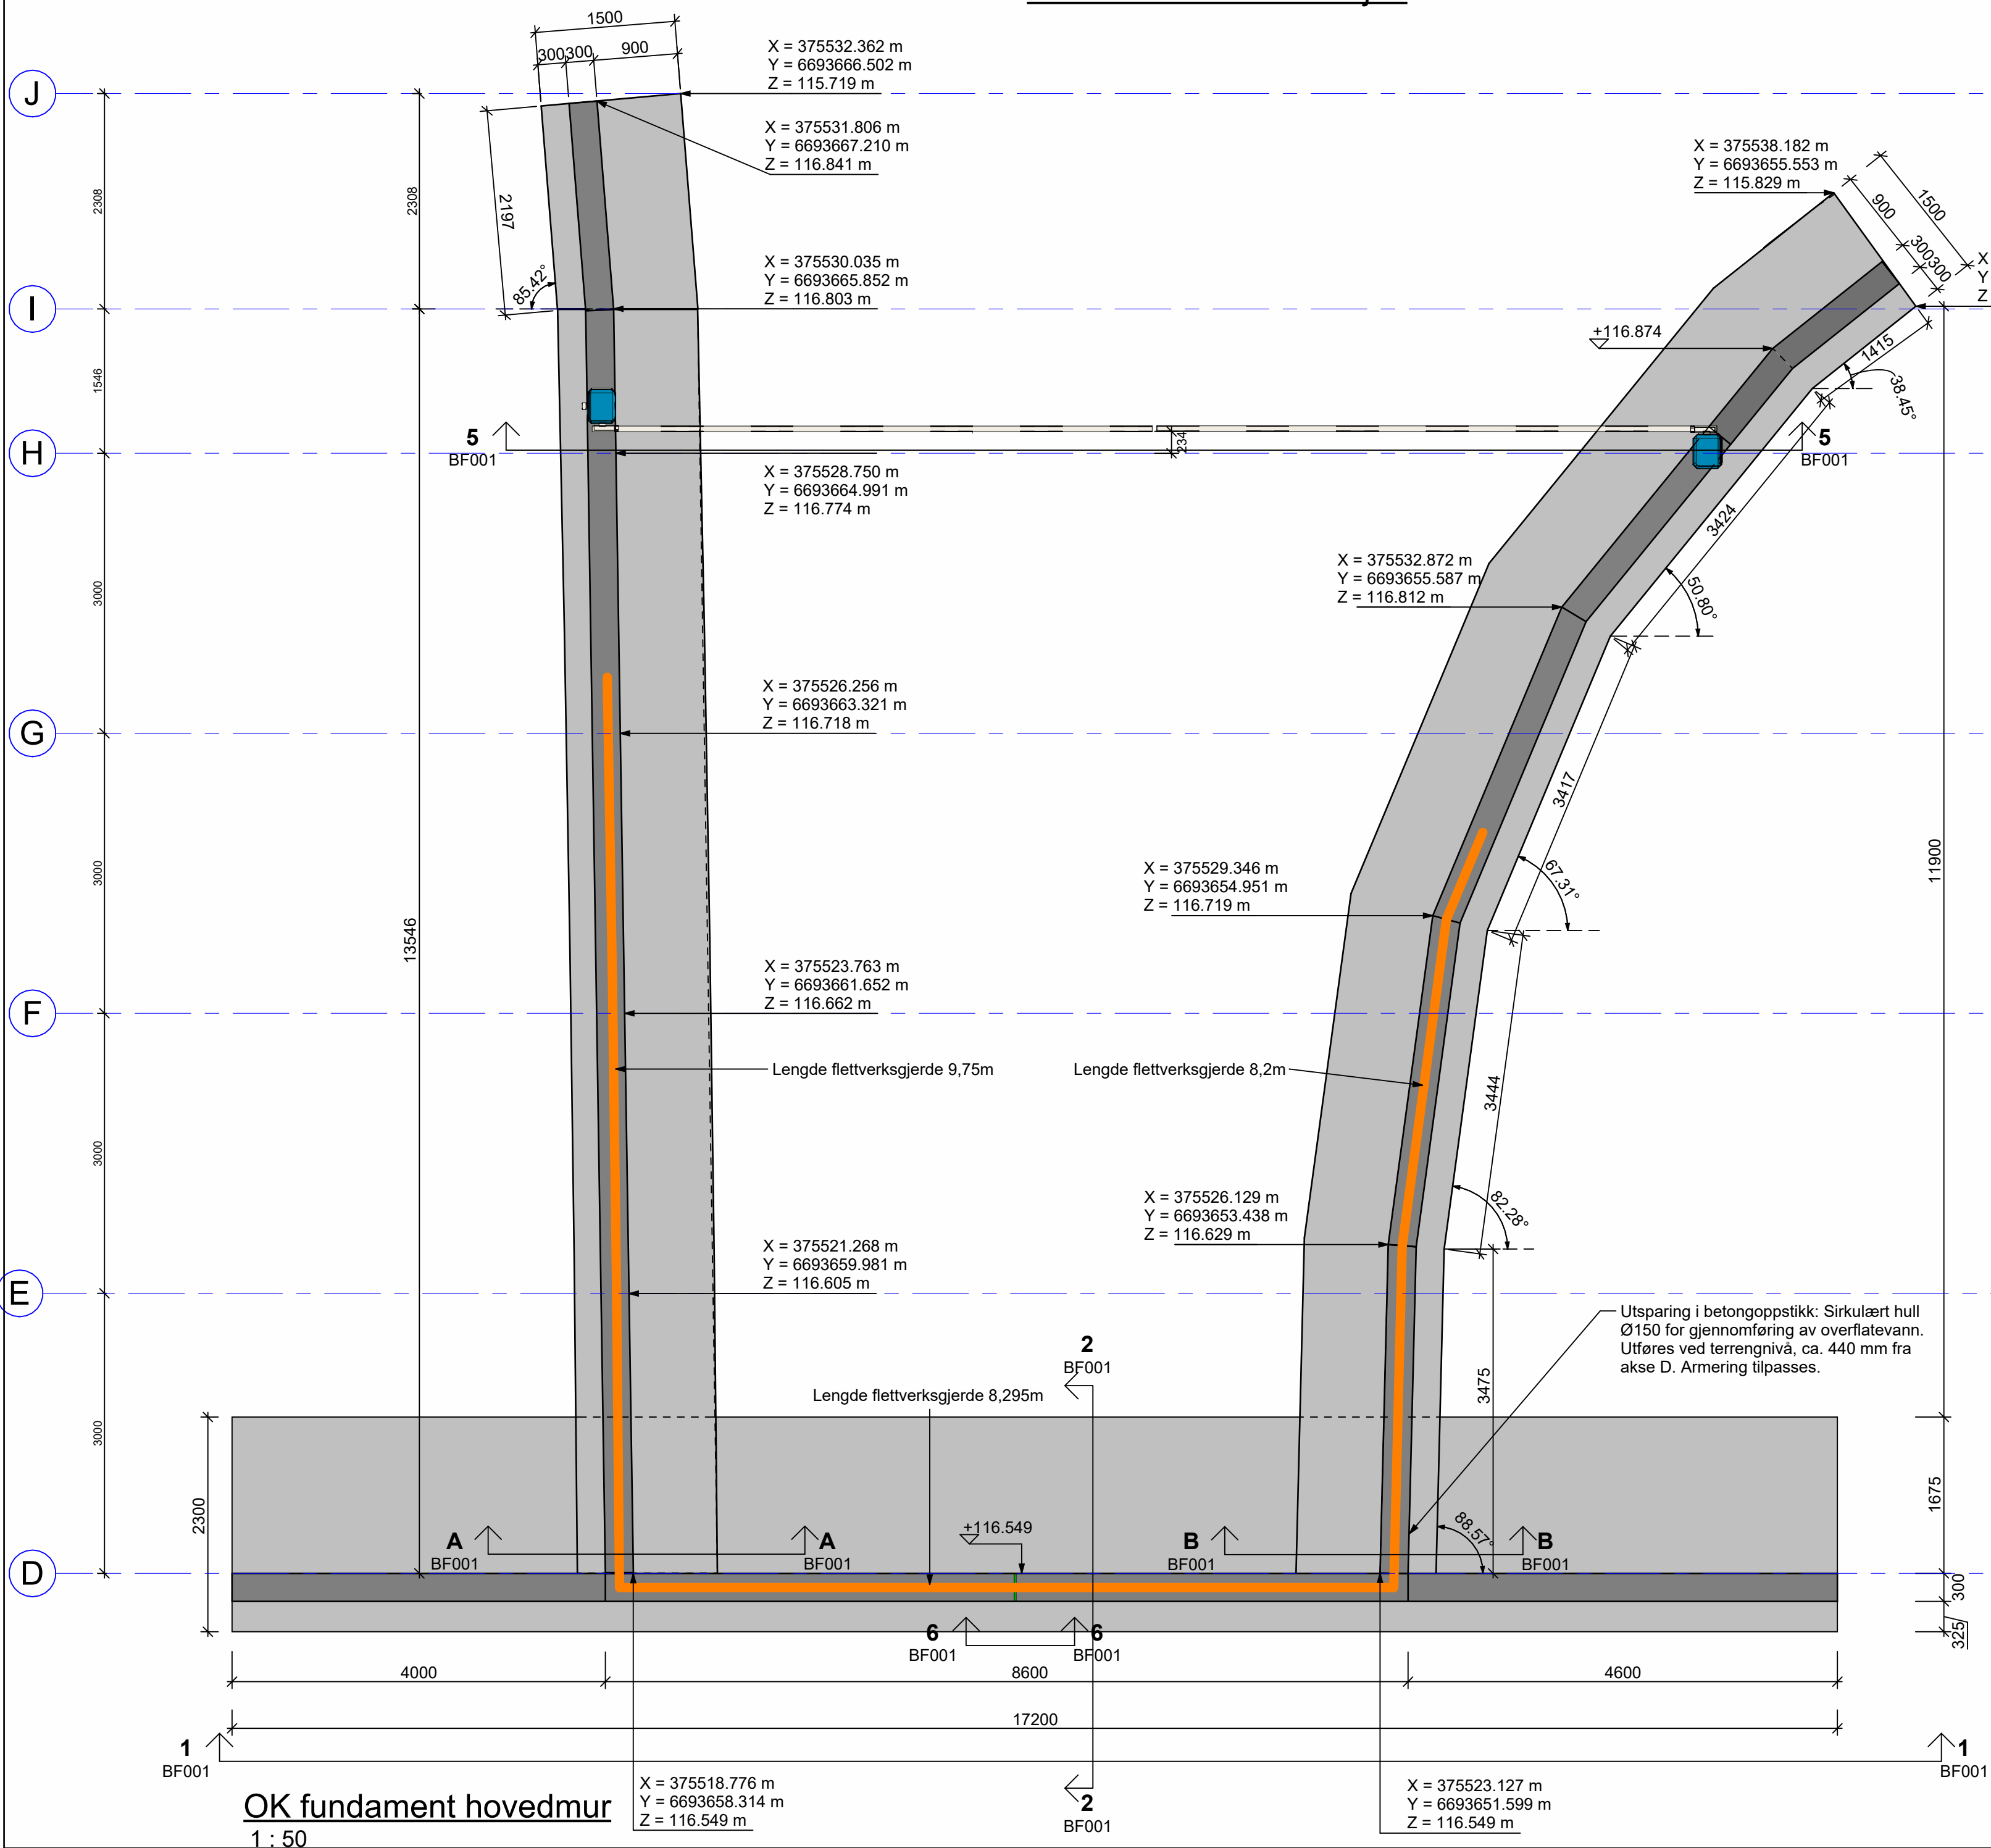

OK fundament hovedmur
1 : 50

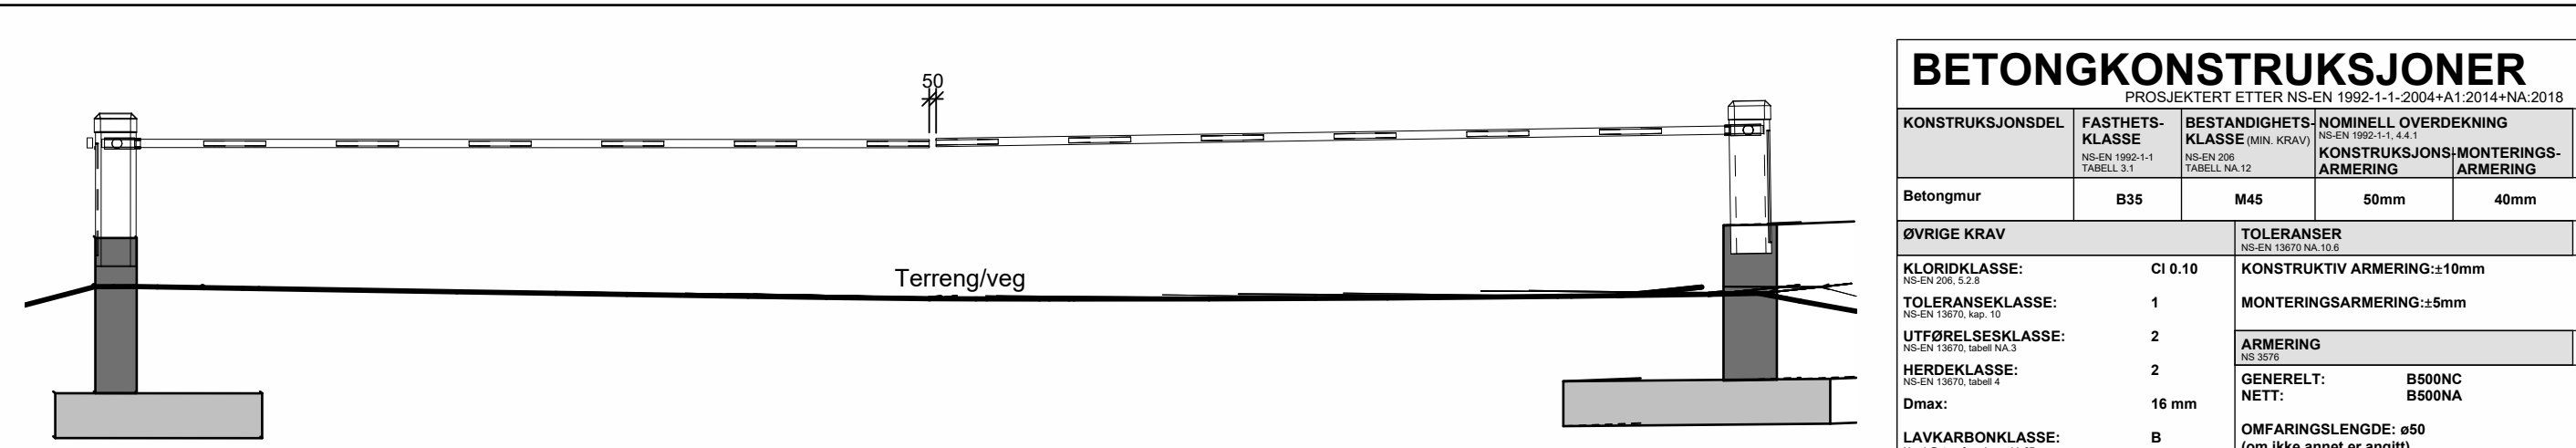


Snitt 5-5 - Bommer
1 : 50

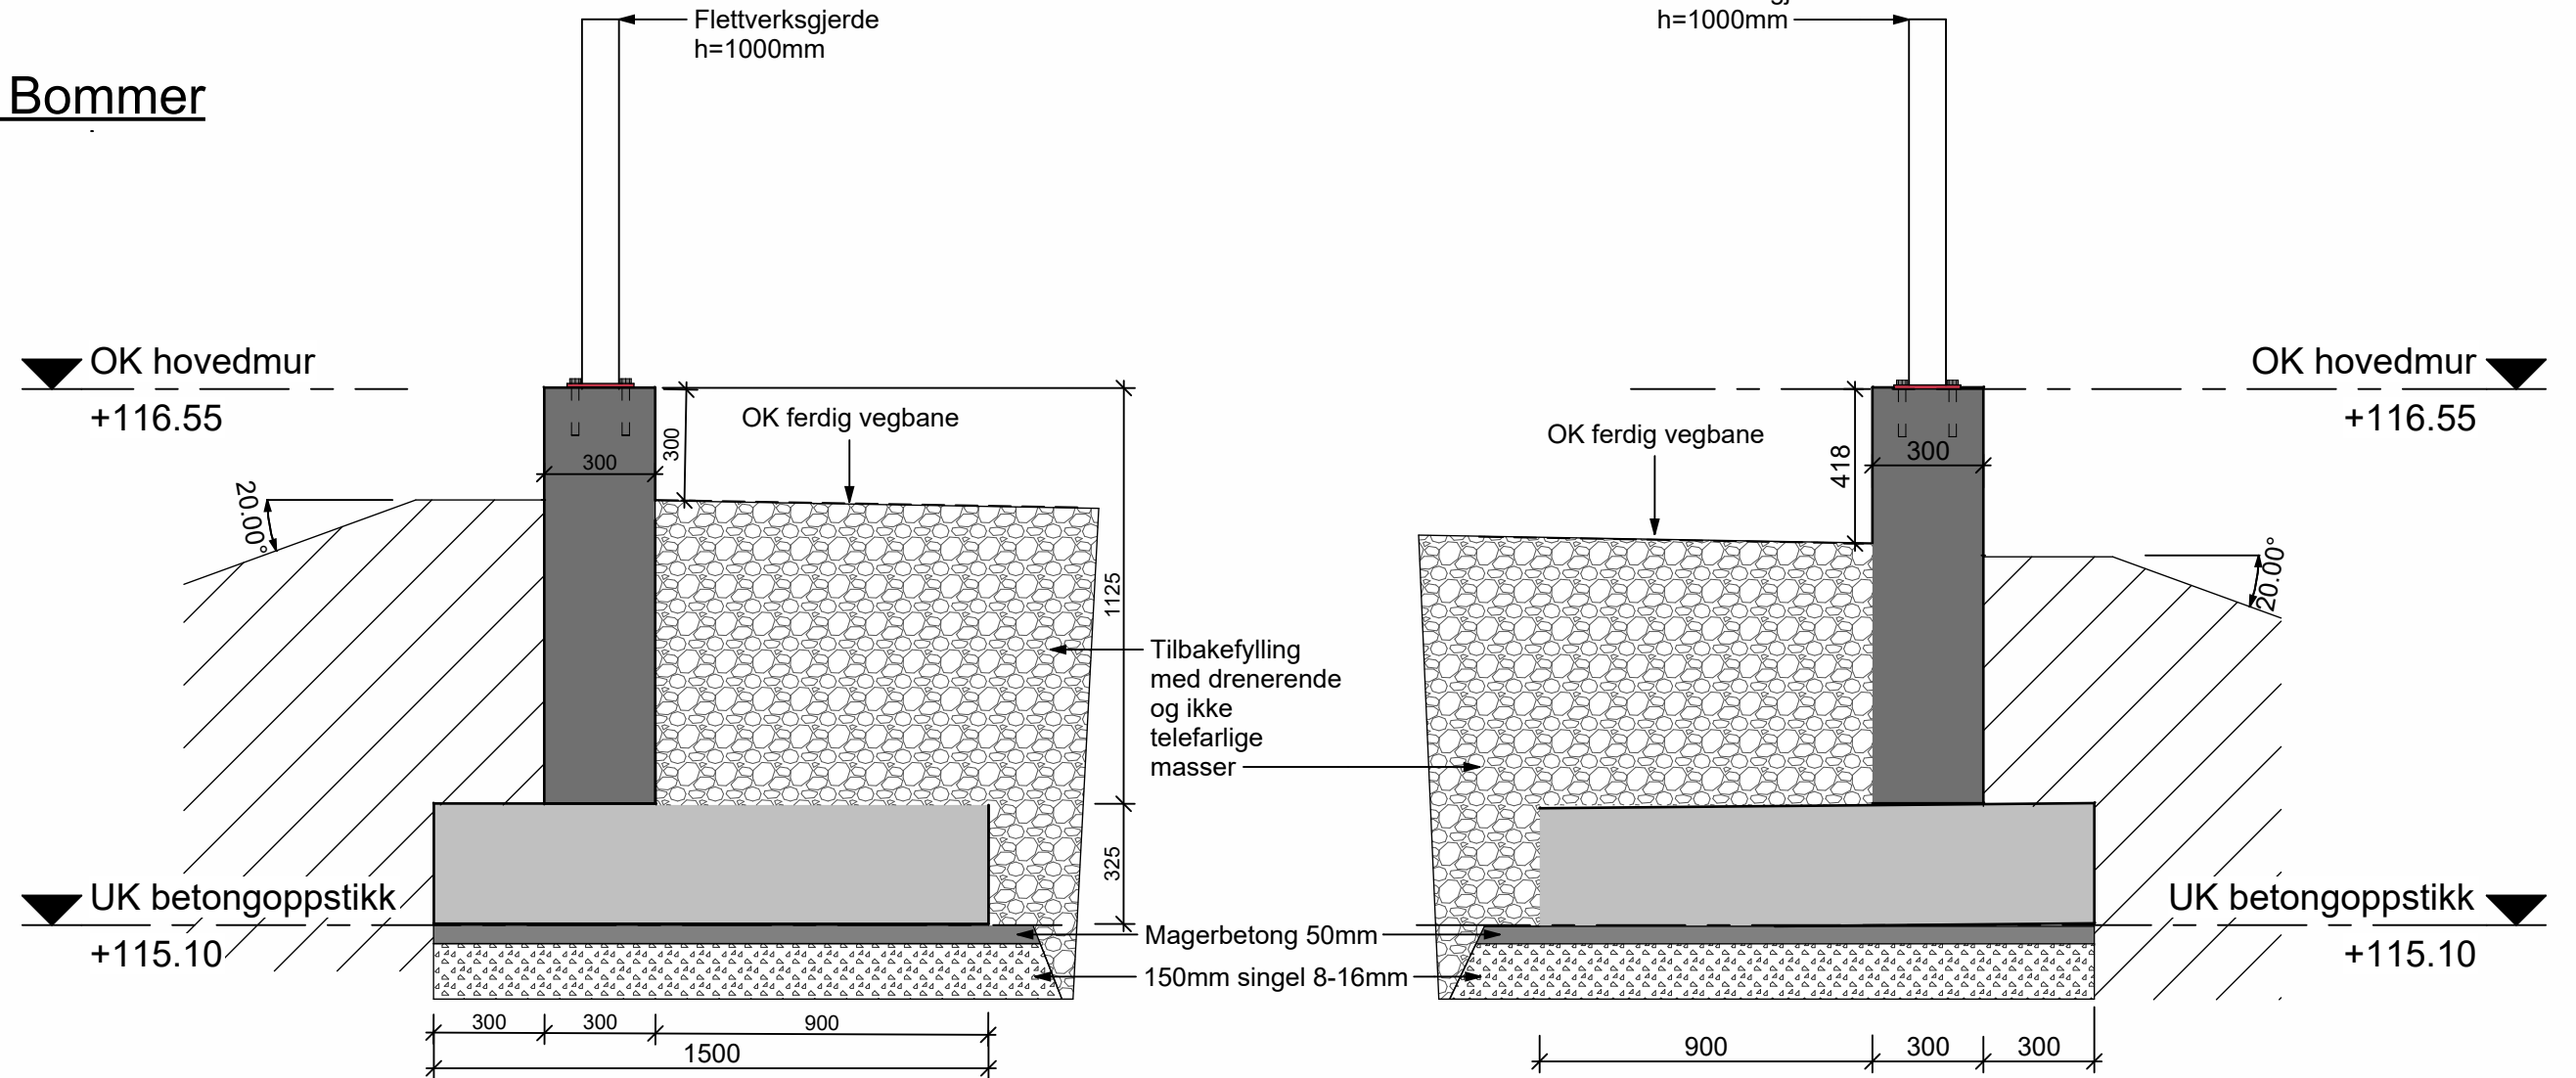


Snitt A-A - Betongoppstikk 1
1 : 20

Snitt B-B - Betongoppstikk 2
1 : 20

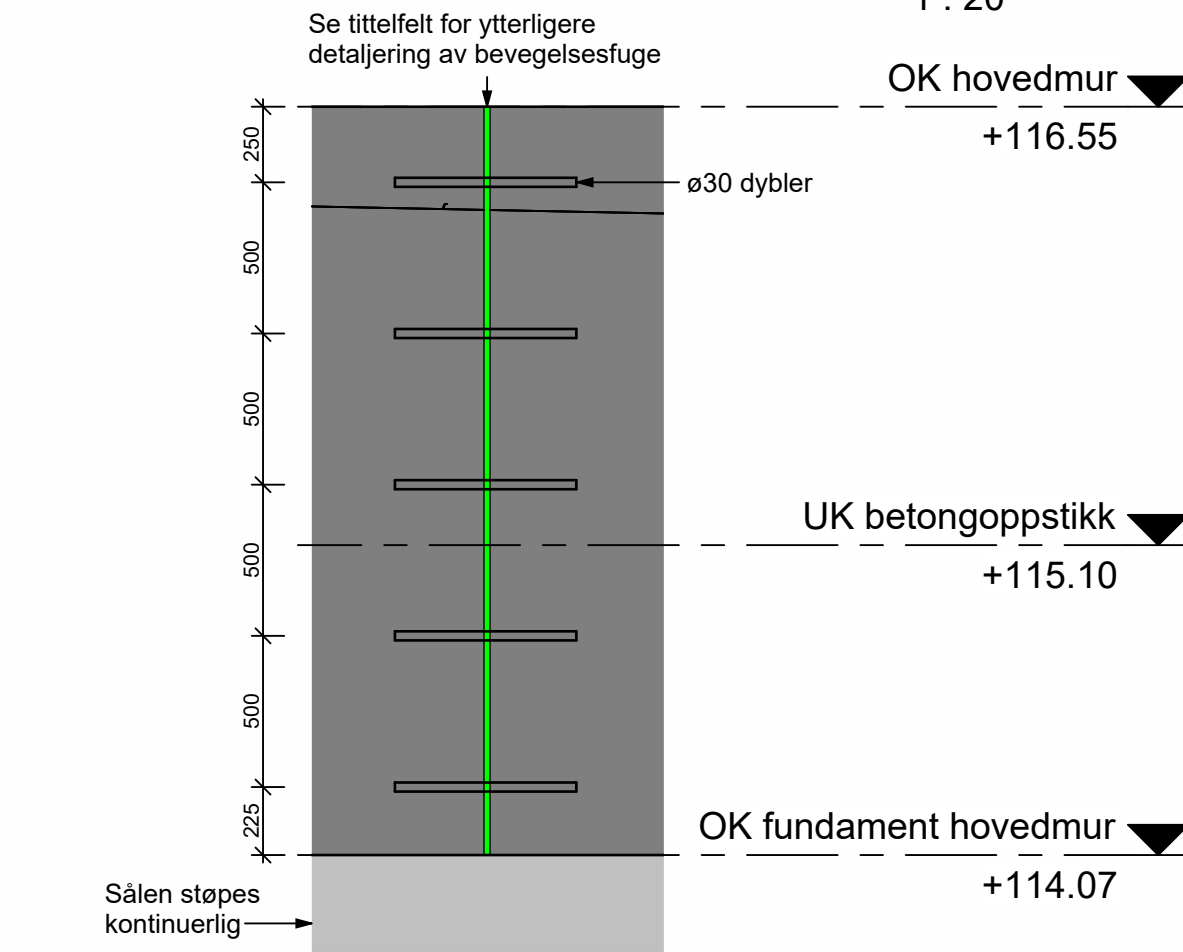

Snitt 6-6 - Detalj - Bevegelsesfuge
1 : 25





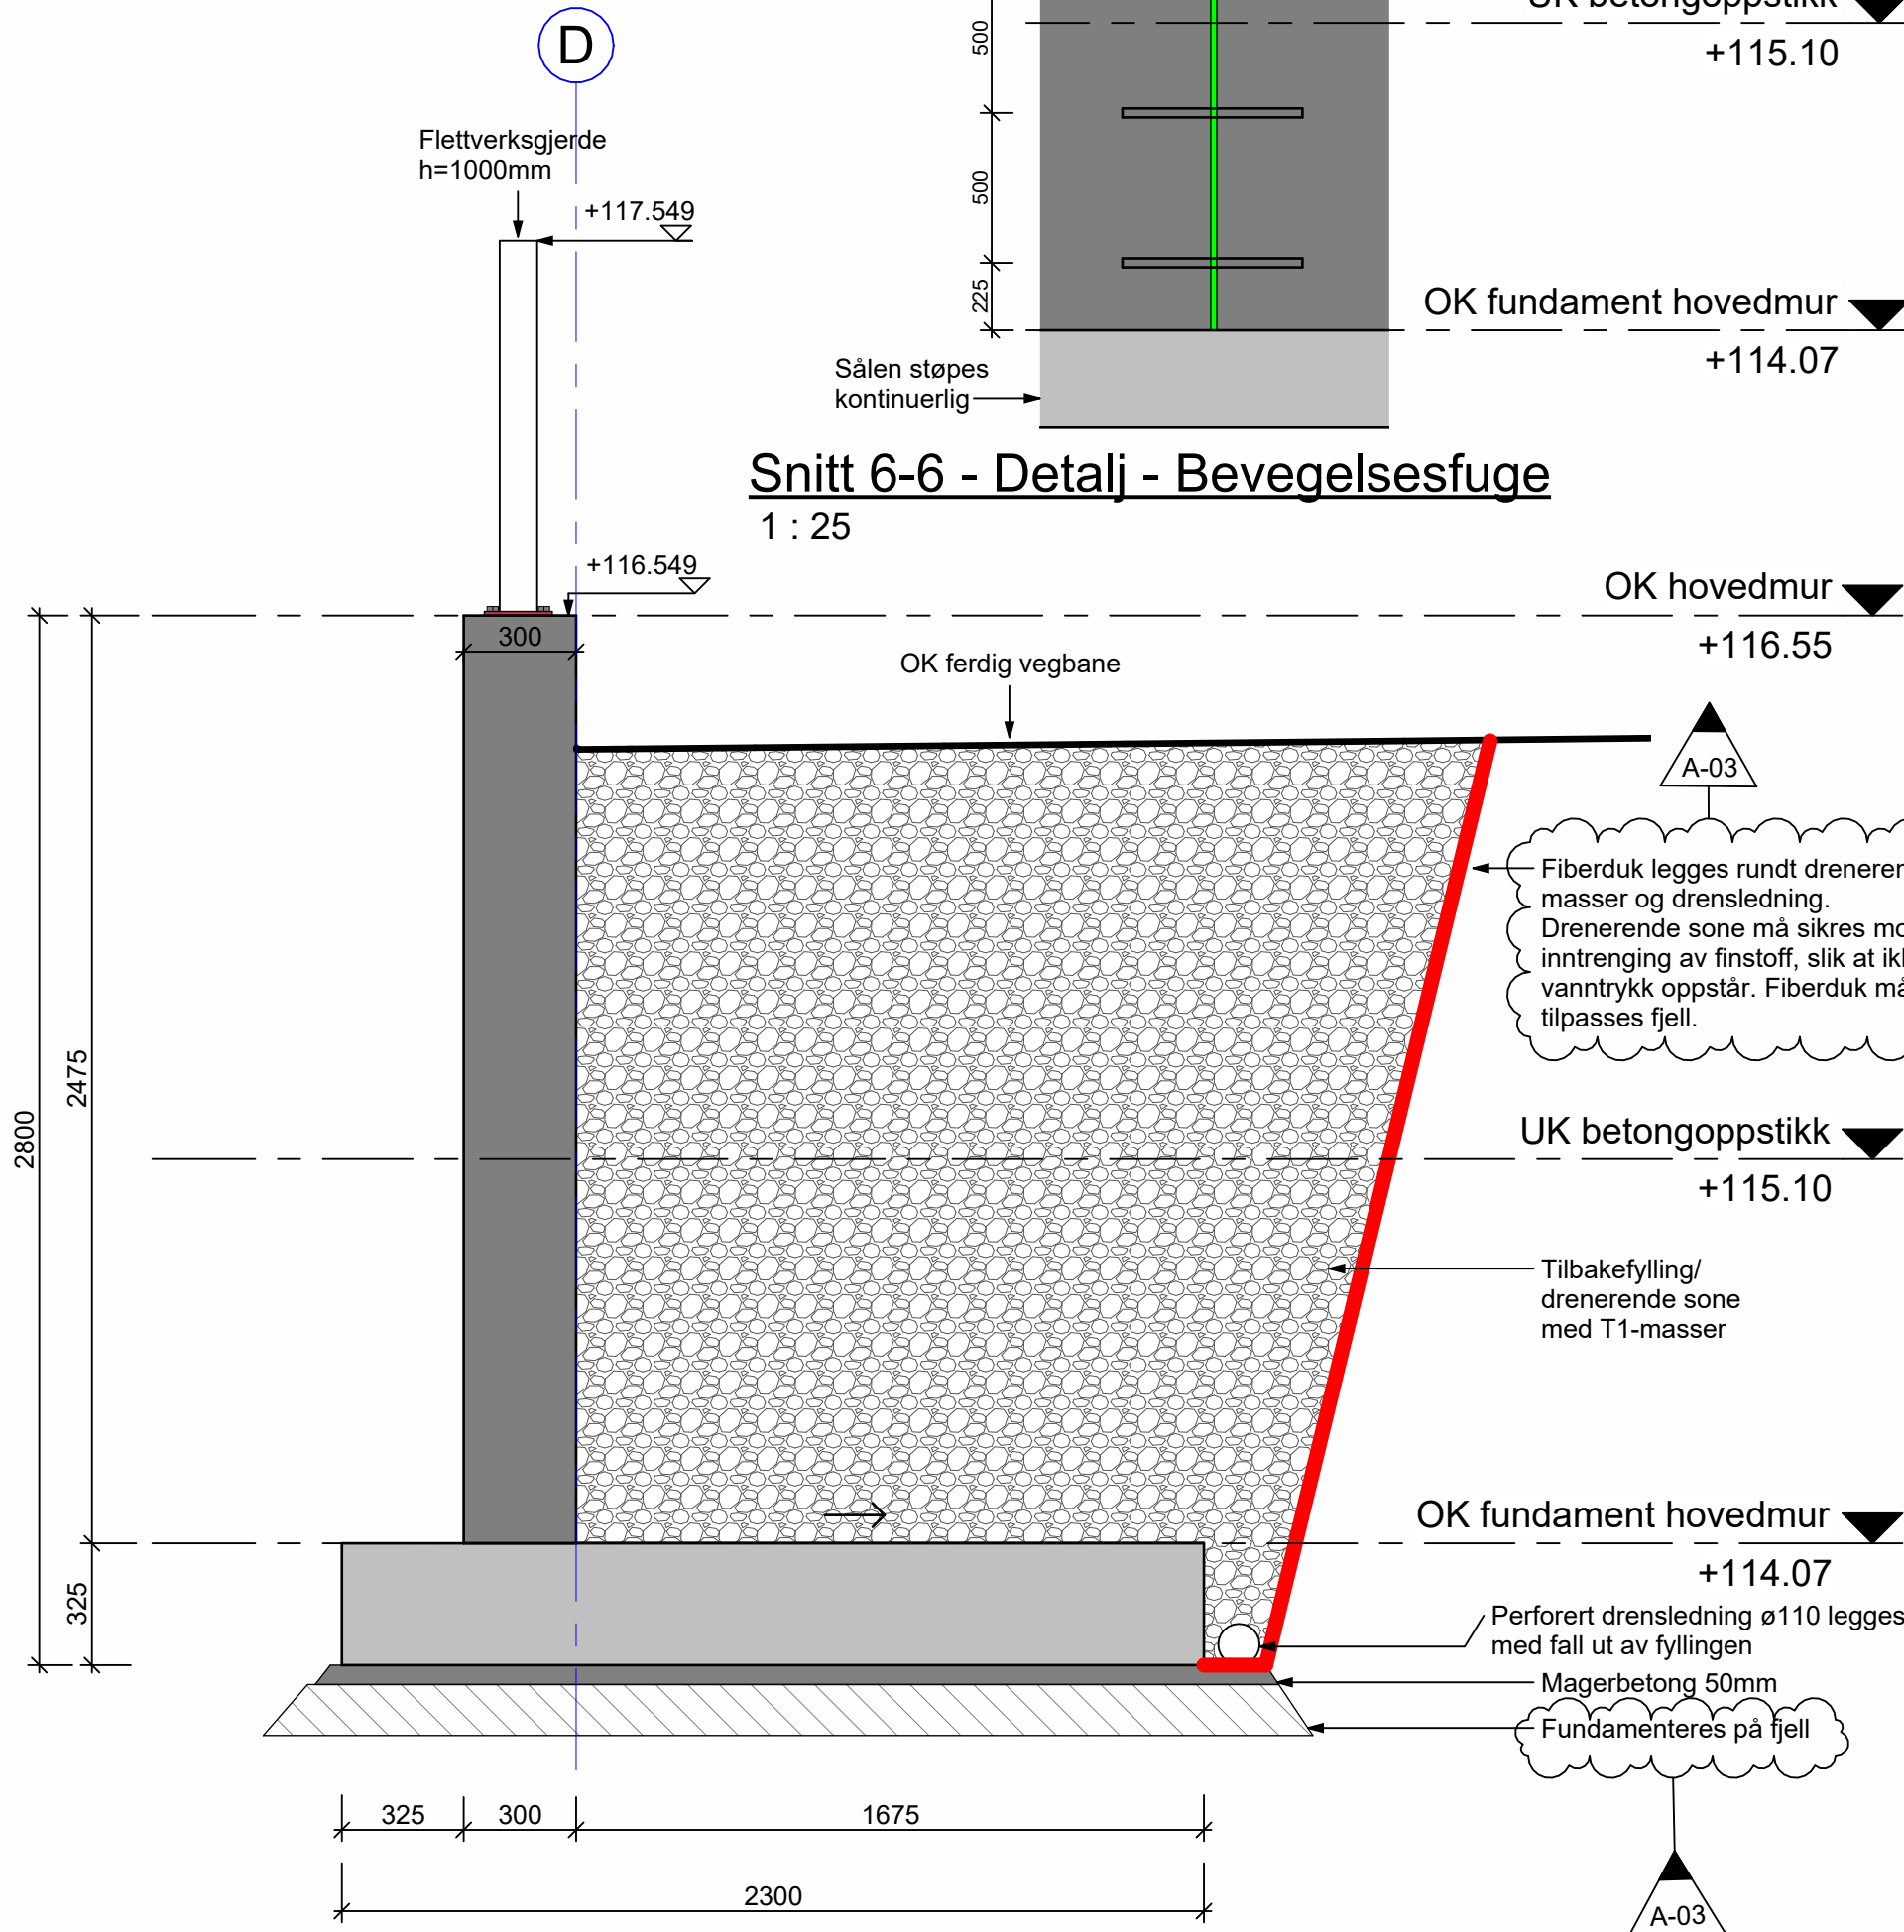


Snitt 2-2 hovedmur - form
1 : 20

BETONGKONSTRUKSJONER				
PROSJEKTERTE ETTER NS-EN 1992-1-1:2004+A1:2014+NA:2018				
KONSTRUKSJONSDEL	FASTHETS- KLASSE	BESTANDDELTETS KLASSE	NOMINELL OVERSKNING	MONTERINGS- ARMERING
Betongmur	B35	M45	50mm	40mm
TOLERANSER				
KLODDKLASSE: C1 6.10				
TOLERANSER: 1				
MONTERINGSARMERING: ±5mm				
ARMERING				
GENERELT: B500NC				
NETT: B500NC				
OMFANGSLENGDE: ø50				
(om ikke annet er angitt)				
LAVKARBONKLASSE: B				

Tegningsnummer		Revisjon	
BF001		A-03	
Se tilhørende tegninger BA001 og BA002			
Synlige kanter avfases 20x20 mm			
Hovedmuren med høyde 2,8m støpes først			
Total vekt på krانبil inkludert medbragt last må ikke overstige 30 tonn			
Bevegelsesfugen utføres med 5stk Ø30 korrosjonsklasse C4 dybler c/c 500 mm i vegg. Fugen utføres gjennomgående i veggskive med komprimerbart fugemateriale og elastisk fugemasse på synlig side. Armering føres ikke gjennom fugen. Dyblene utføres med plasthylse på én side av fugen, slik at bevegelse normalt på fugen tillates. Dyblene plasseres sentrisk i veggtykkelsen. Se Detalj - Bevegelsesfuge.			
</			

asplan viak 										Oppdragsnummer:		Tegningsnummer:		Bøyelistenr.	Rev.:	Side:
										628613-31		BA002		3	A-03	1 av 2
										Oppdragsgiver:					Utført av:	Utført dato:
										Ullensvang kommune					EAG	23.09.26
Oppdragsnavn:					Kontrl.av:	Kontrl.dato:										
Kinsarvik vassverk, vassinntak					-											

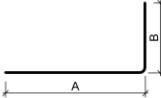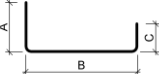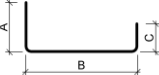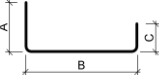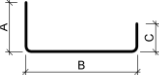Pos. NR	DIA. FORMKODE.		SKISSE AV ARMERINGSJERN				KROKER. DOR.DIA.				MERKNAD		
	DIAM.:	STÅLKV.:					a:	e:	va:	KROK1:			
	KAPP.L.:	ANTALL:					b:	f:	vb:	KROK2.:			
	FORM KODE:	SUM m.:					c:	R:	vc:	DOR. DIA:			
F1	DIAM.:	10	STÅLKV.:	B500NC					d:	h:	vd:	REVISJON:	
	KAPP.L.:	1495	ANTALL:	150					a: 750	e:	va:	KROK1:	
	FORM KODE:	11	SUM m.:	224					b: 750	f:	vb:	KROK2.:	
F2	DIAM.:	12	STÅLKV.:	B500NC					c:	R:	vc:	DOR. DIA: 25	
	KAPP.L.:	1340	ANTALL:	14					d:	h:	vd:	REVISJON:	
	FORM KODE:	21	SUM m.:	19					a: 600	e:	va:	KROK1:	
F3	DIAM.:	12	STÅLKV.:	B500NC					b: 190	f:	vb:	KROK2.:	
	KAPP.L.:	1315	ANTALL:	12					c: 600	R:	vc:	DOR. DIA: 32	
	FORM KODE:	21	SUM m.:	16					d:	h:	vd:	REVISJON:	
F4	DIAM.:	12	STÅLKV.:	B500NC					a: 600	e:	va:	KROK1:	
	KAPP.L.:		ANTALL:						b: 170	f:	vb:	KROK2.:	
	FORM KODE:	LM	SUM m.:	1015					c: 600	R:	vc:	DOR. DIA: 32	
F5	DIAM.:	12	STÅLKV.:	B500NC					d:	h:	vd:	REVISJON:	
	KAPP.L.:	2295	ANTALL:	144					a: 1075	e:	va:	KROK1:	
	FORM KODE:	21	SUM m.:	330					b: 200	f:	vb:	KROK2.:	
F6	DIAM.:	12	STÅLKV.:	B500NC					c: 1075	R:	vc:	DOR. DIA: 32	
	KAPP.L.:	1945	ANTALL:	144					d:	h:	vd:	REVISJON:	
	FORM KODE:	21	SUM m.:	280					a: 900	e:	va:	KROK1:	
F7	DIAM.:	12	STÅLKV.:	B500NC					b: 200	f:	vb:	KROK2.:	
	KAPP.L.:	1795	ANTALL:	292					c: 900	R:	vc:	DOR. DIA: 32	
	FORM KODE:	21	SUM m.:	524					d:	h:	vd:	REVISJON:	
	DIAM.:		STÅLKV.:						a: 225	e:	va:	KROK1:	
	KAPP.L.:		ANTALL:						b: 1400	f:	vb:	KROK2.:	
	FORM KODE:		SUM m.:						c: 225	R:	vc:	DOR. DIA: 32	
	DIAM.:		STÅLKV.:						d:	h:	vd:	REVISJON:	
	KAPP.L.:		ANTALL:						a:	e:	va:	KROK1:	
	FORM KODE:		SUM m.:						b:	f:	vb:	KROK2.:	










Diameter mm.	10	12								Rev.	Vedrørende	Utført av:	Utført dato:	Kontrollert:	Kontr. dato:
Sum m.	224	2184													
Kg/m.	0,617	0,888													
Sum Kg.	138	1940													

	Oppdragsnummer:	Tegningsnummer:	Rev.:	Side:
	628613-31	BA002	A-03	2 av 2
	Oppdragsgiver:		Utført av:	Utført dato:
	Ullensvang kommune		EAG	23.09.26
	Oppdragsnavn:		Kontrl.av:	Kontrl.dato:
	Kinsarvik vassverk, vassinntak		-	


Sum armering for tegning:

Diameter mm.	10	12						
Sum m.	224	2184						
Kg/m.	0,617	0,888						
Sum Kg.	138	1940						

Krok forklaring:
1/-1 - 90 grader krok
2/-2 - 135grader krok
3/-3 - 180grader krok
4 - Rektangulær endeplate
5 - Kvadratisk endeplate
6 - Sirkulær endeplate
7 - Skrukobling, Han
8 - Skrukobling, Hun

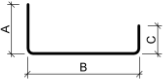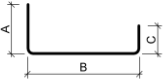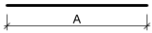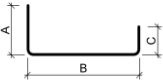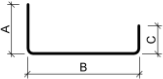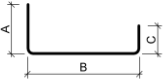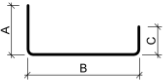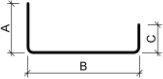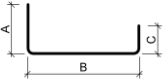asplan viak 										Oppdragsnummer:		Tegningsnummer:		Bøyelistenr.		Rev.:		Side:									
										628613-31		BA001		3		A-03		1 av 3									
										Oppdragsgiver:							Utført av:		Utført dato:								
										Ullensvang kommune							EAG		23.09.26								
Oppdragsnavn:							Kontrl.av:		Kontrl.dato:																		
Kinsarvik vassverk, vassinntak							-																				
Pos. NR		DIA. FORMKODE.				SKISSE AV ARMERINGSJERN				KROKER. DOR.DIA.				MERKNAD													
		DIAM.:		STÅLKV.:						a:		e:		va:		KROK1:											
		KAPP.L.:		ANTALL:						b:		f:		vb:		KROK2.:											
		FORM KODE:		SUM m.:						c:		R:		vc:		DOR. DIA:											
										d:		h:		vd:		REVISJON:											
P1		DIAM.:		12		STÅLKV.:		B500NC						a:		600		e:		va:		KROK1:					
		KAPP.L.:		1315		ANTALL:		9						b:		170		f:		vb:		KROK2.:					
		FORM KODE:		21		SUM m.:		12						c:		600		R:		vc:		DOR. DIA:				32	
														d:		h:		vd:		REVISJON:							
P2		DIAM.:		12		STÅLKV.:		B500NC						a:		2420		e:		va:		KROK1:					
		KAPP.L.:		2420		ANTALL:		92						b:				f:		vb:		KROK2.:					
		FORM KODE:				SUM m.:		223						c:				R:		vc:		DOR. DIA:				32	
														d:		h:		vd:		REVISJON:							
P3		DIAM.:		12		STÅLKV.:		B500NC						a:		900		e:		va:		KROK1:					
		KAPP.L.:		1945		ANTALL:		61						b:		200		f:		vb:		KROK2.:					
		FORM KODE:		21		SUM m.:		119						c:		900		R:		vc:		DOR. DIA:				32	
														d:		h:		vd:		REVISJON:							
P4		DIAM.:		12		STÅLKV.:		B500NC						a:		1860		e:		va:		KROK1:					
		KAPP.L.:		3865		ANTALL:		32						b:		200		f:		vb:		KROK2.:					
		FORM KODE:		21		SUM m.:		124						c:		1860		R:		vc:		DOR. DIA:				32	
														d:		h:		vd:		REVISJON:							
P5		DIAM.:		12		STÅLKV.:		B500NC						a:		1500		e:		va:		KROK1:					
		KAPP.L.:		3145		ANTALL:		29						b:		200		f:		vb:		KROK2.:					
		FORM KODE:		21		SUM m.:		91						c:		1500		R:		vc:		DOR. DIA:				32	
														d:		h:		vd:		REVISJON:							
P6		DIAM.:		12		STÅLKV.:		B500NC						a:		600		e:		va:		KROK1:					
		KAPP.L.:		1340		ANTALL:		51						b:		195		f:		vb:		KROK2.:					
		FORM KODE:		21		SUM m.:		68						c:		600		R:		vc:		DOR. DIA:				32	
														d:		h:		vd:		REVISJON:							
P7		DIAM.:		12		STÅLKV.:		B500NC						a:		930		e:		va:		KROK1:					
		KAPP.L.:		2005		ANTALL:		16						b:		200		f:		vb:		KROK2.:					
		FORM KODE:		21		SUM m.:		32						c:		930		R:		vc:		DOR. DIA:				32	
														d:		h:		vd:		REVISJON:							
P8		DIAM.:		12		STÅLKV.:		B500NC						a:		1410		e:		va:		KROK1:					
		KAPP.L.:		2965		ANTALL:		15						b:		200		f:		vb:		KROK2.:					
		FORM KODE:		21		SUM m.:		44						c:		1410		R:		vc:		DOR. DIA:				32	
														d:		h:		vd:		REVISJON:							
P9		DIAM.:		12		STÅLKV.:		B500NC						a:		225		e:		va:		KROK1:					
		KAPP.L.:		2595		ANTALL:		119						b:		2200		f:		vb:		KROK2.:					
		FORM KODE:		21		SUM m.:		309						c:		225		R:		vc:		DOR. DIA:				32	
														d:		h:		vd:		REVISJON:							
Diameter mm.		12														Rev.		Vedrørende		Utført av:		Utført dato:		Kontrollert:		Kontr. dato:	
Sum m.		1022																									
Kg/m.		0,888																									
Sum Kg.		907																									

asplan viak 										Oppdragsnummer:		Tegningsnummer:		Bøyelistenr.		Rev.:		Side:		
										628613-31								2 av 3		
										Oppdragsgiver:							Utført av:		Utført dato:	
										Ullensvang kommune										
Oppdragsnavn:							Kontrl.av:		Kontrl.dato:											
Kinsarvik vassverk, vassinntak																				

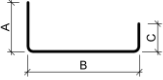Pos. NR	DIA. FORMKODE.			SKISSE AV ARMERINGSJERN					KROKER. DOR.DIA.				MERKNAD						
P10	DIAM.:	10	STÅLKV.:	B500NC							a:	225	e:	va:	KROK1:				
	KAPP.L.:	2610	ANTALL:	119							b:	2200	f:	vb:	KROK2.:				
	FORM KODE:	21	SUM m.:	311							c:	225	R:	vc:	DOR. DIA:				25
											d:		h:	vd:	REVISJON:				
P11	DIAM.:	12	STÅLKV.:	B500NC							a:		e:	va:	KROK1:				
	KAPP.L.:		ANTALL:								b:		f:	vb:	KROK2.:				
	FORM KODE:	LM	SUM m.:	941							c:		R:	vc:	DOR. DIA:				32
											d:		h:	vd:	REVISJON:				
	DIAM.:		STÅLKV.:								a:		e:	va:	KROK1:				
	KAPP.L.:		ANTALL:								b:		f:	vb:	KROK2.:				
	FORM KODE:		SUM m.:								c:		R:	vc:	DOR. DIA:				
											d:		h:	vd:	REVISJON:				


Diameter mm.	10	12									Rev.	Vedrørende	Utført av:	Utført dato:	Kontrollert:	Kontr. dato:
Sum m.	311	941														
Kg/m.	0,617	0,888														
Sum Kg.	192	835														



	Oppdragsnummer:	Tegningsnummer:	Rev.:	Side:
	628613-31	BA001	A-03	3 av 3
	Oppdragsgiver:	Utført av:		Utført dato:
	Ullensvang kommune	EAG		23.09.26
	Oppdragsnavn:	Kontrl.av:	Kontrl.dato:	
	Kinsarvik vassverk, vassinntak	-		

Sum armering for tegning:

Diameter mm.	10	12						
Sum m.	311	1962						
Kg/m.	0,617	0,888						
Sum Kg.	192	1743						

Krok forklaring:
1/-1 - 90 grader krok
2/-2 - 135grader krok
3/-3 - 180grader krok
4 - Rektangulær endeplate
5 - Kvadratisk endeplate
6 - Sirkulær endeplate
7 - Skrukobling, Han
8 - Skrukobling, Hun

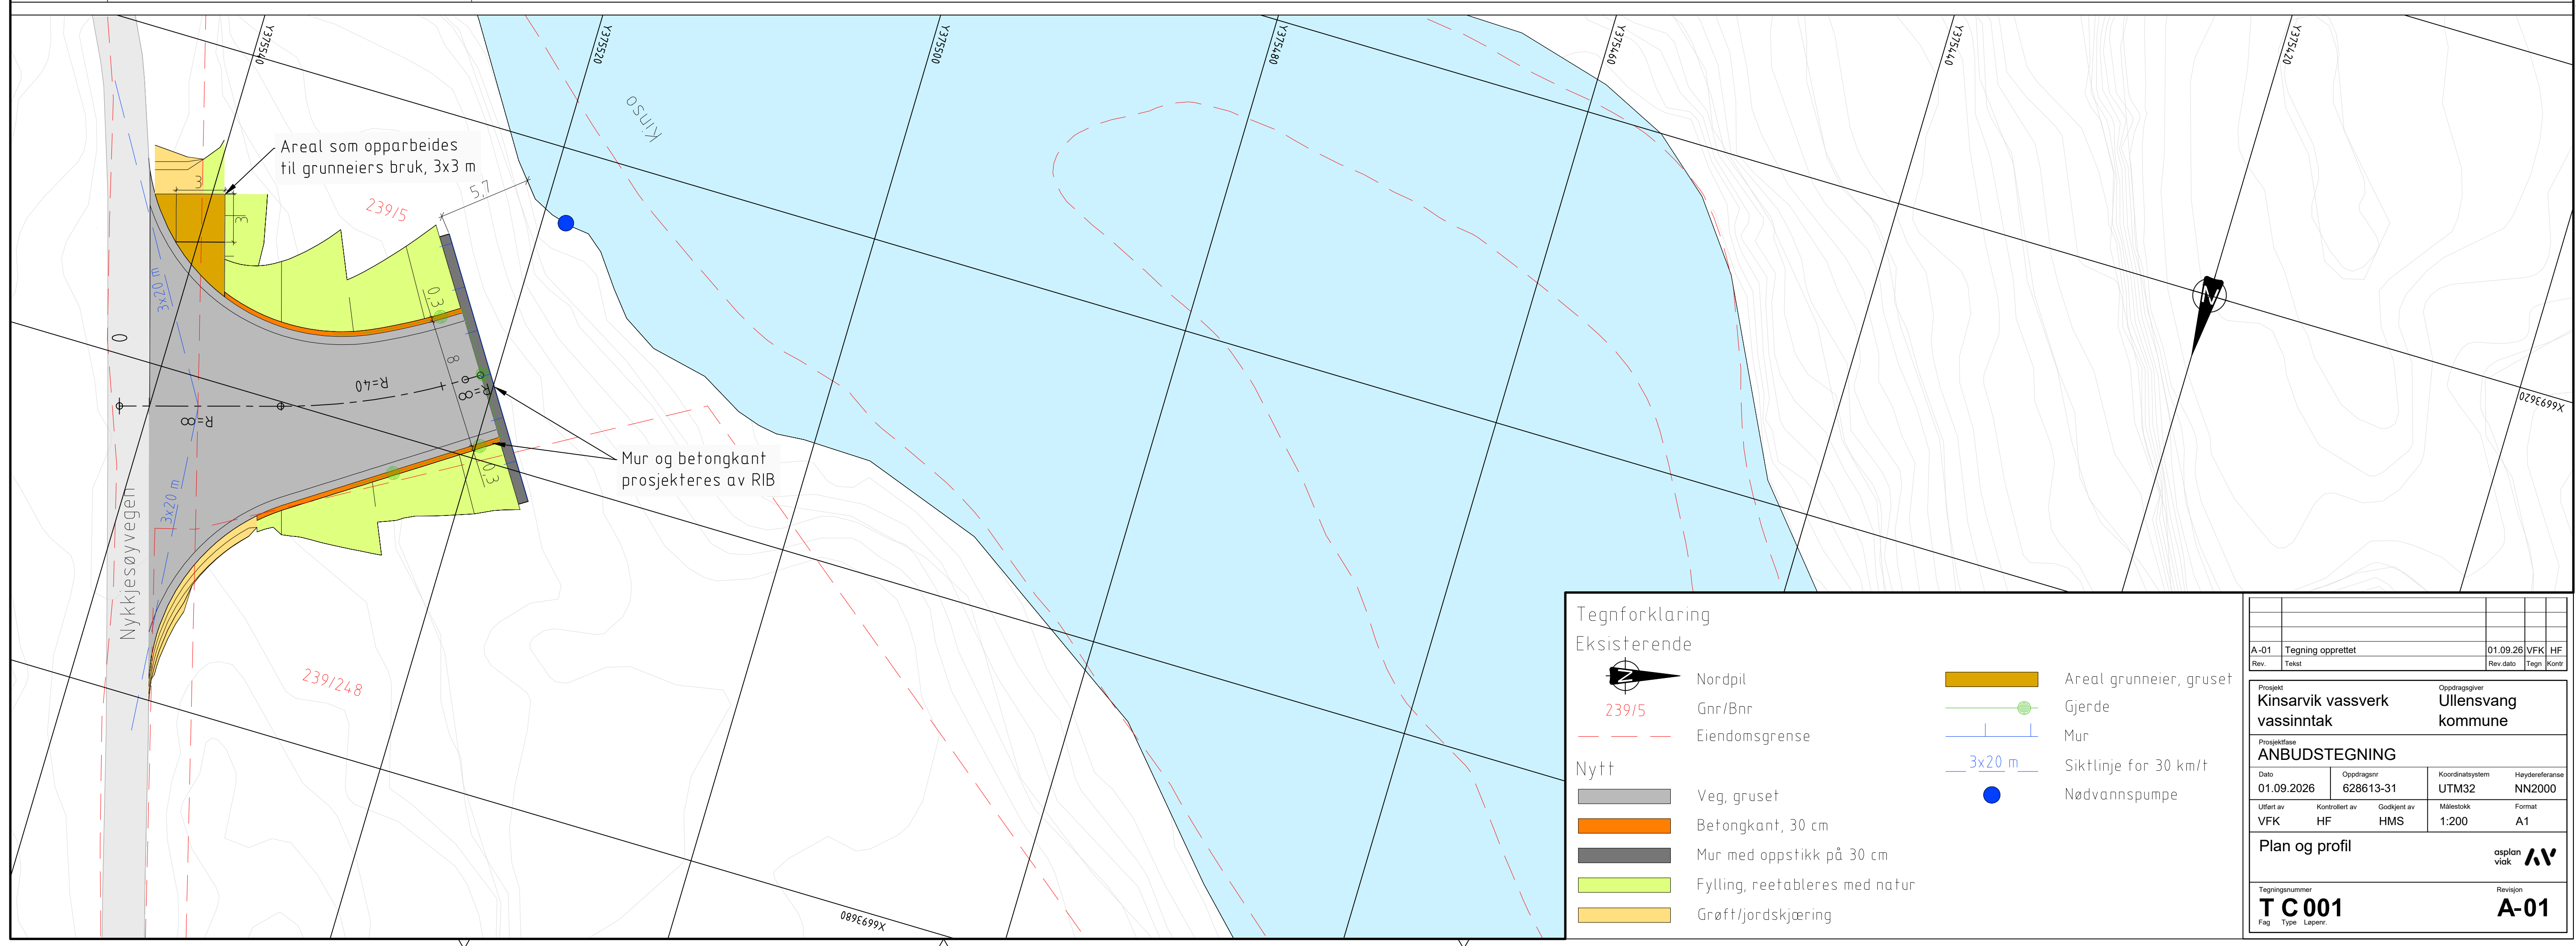


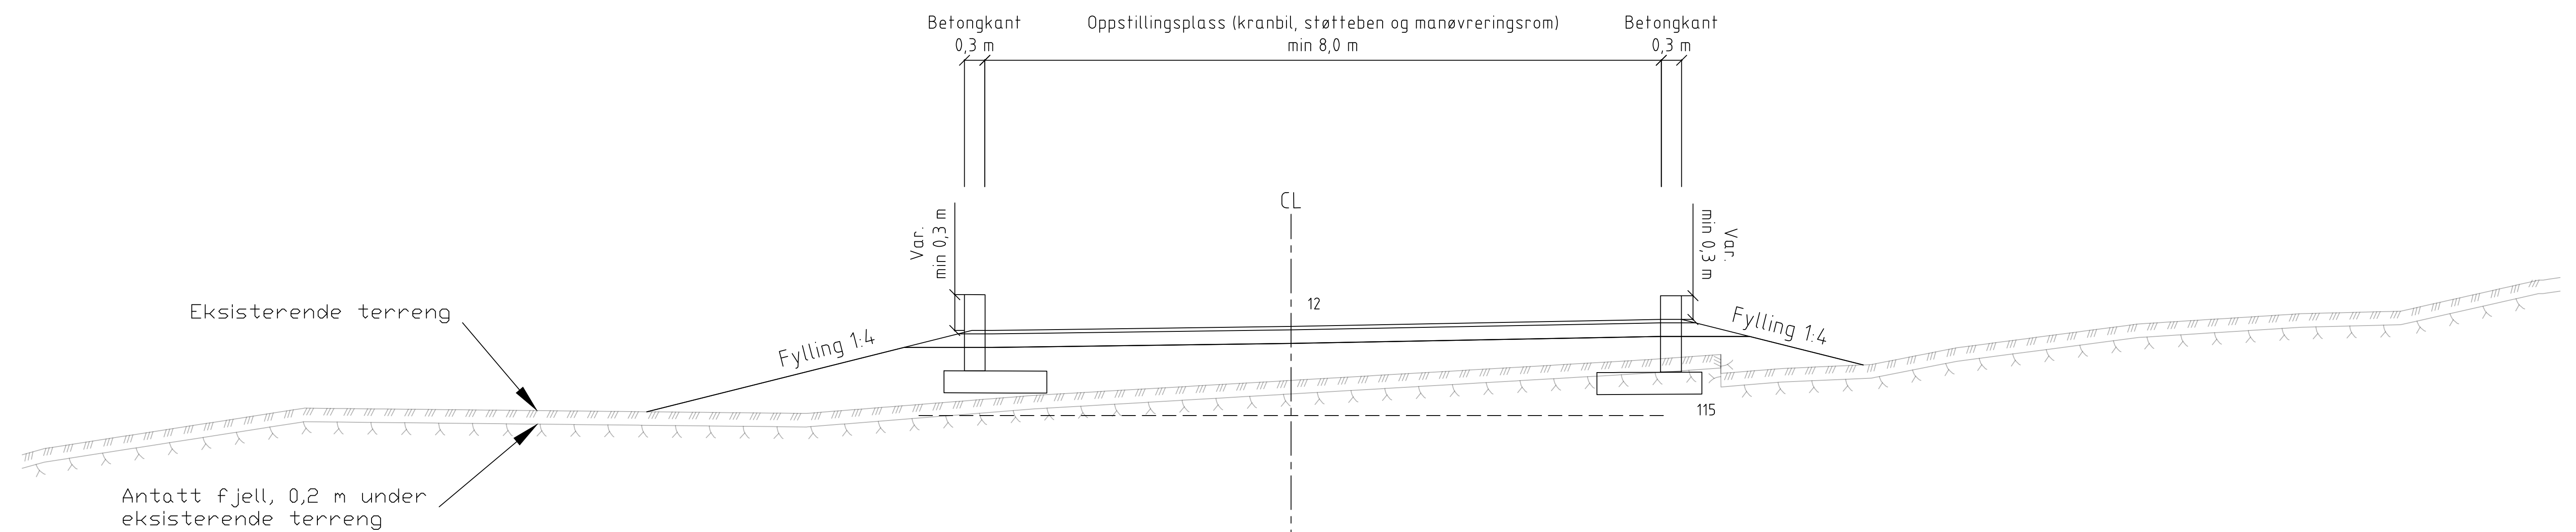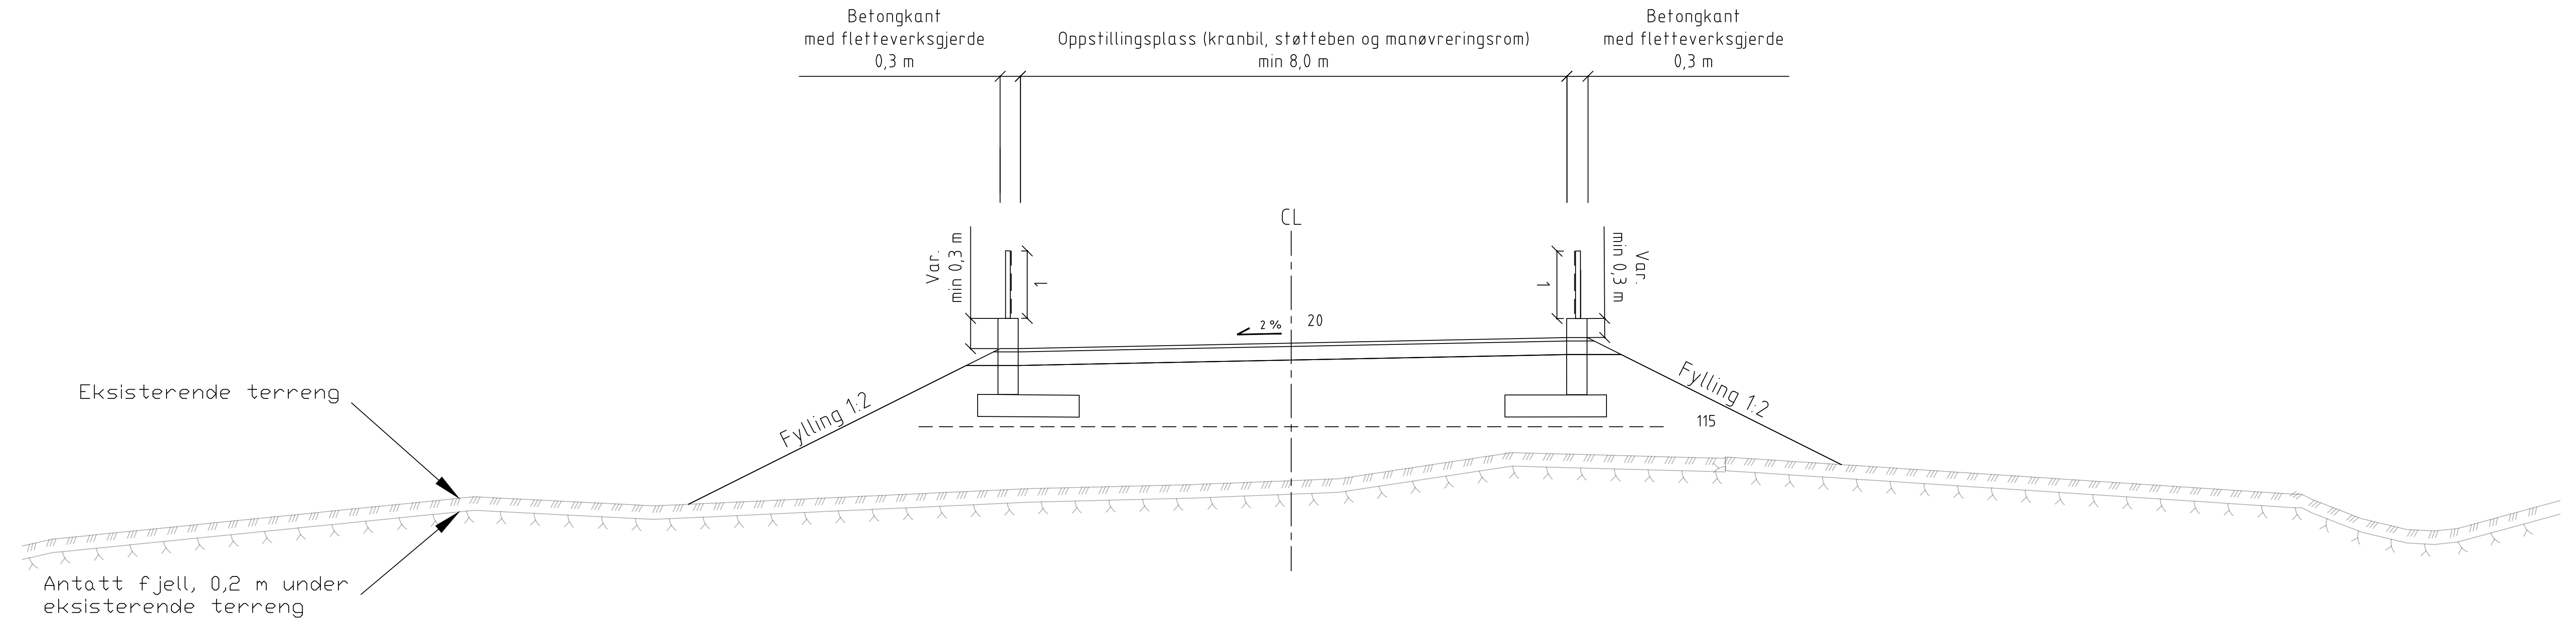

Overbygning vegtilkomst Kinso

Forutsetning: Undergrunn bergskjæring, steinfylling, T2

Ikke i målestokk

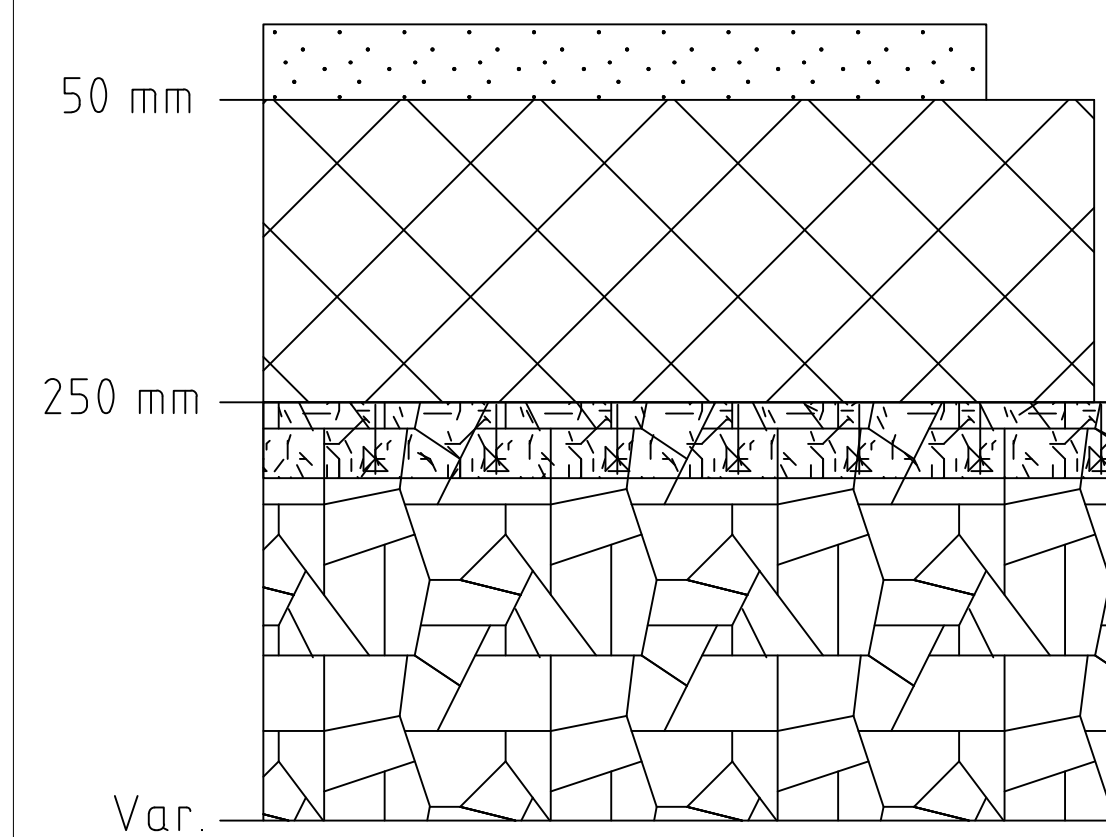

Grusdekke 5,0 cm Gk 0-16

Bærelag 20 cm Fk 0-32, T1

Avrettingslag/forkiling Maks 5 cm Fk 0-32, T1

Fyllingsmasser Kult 22-125

Renskes ned til fjell på hele området. Der hvor det er lengre ned til fjell enn 25 cm fylles det opp med kult 22-125.







A-01	Anbudstegning	01.09.26	VFK	HF
Rev.	Revisjon gjelder	Rev. dato	Utarb.	Kontr.

Prosjekt Kinsarvik vassverk tilkomst vassinntak	Grn. / Bnr.
Oppdragsgiver Ullensvang kommune	Oppdragsleder: asplan viak 

Projektfase ANBUDSTEGNING					
Dato 01.09.2026		Oppdragsnr. AV 628613-31		Koordinatsystem UTM32	
				Høydereferanse NN2000	
Utført av VFK		Kontrollert av HF		Godkjent av HMS	
				Målestokk 1:50	
				Format A1	

Oppstillingsplass kranbil	
Normalprofiler og overbygning	

Tegningsnummer	Revisjon
TF -- 001	A-01
Fag Type Et. Løpnr.	

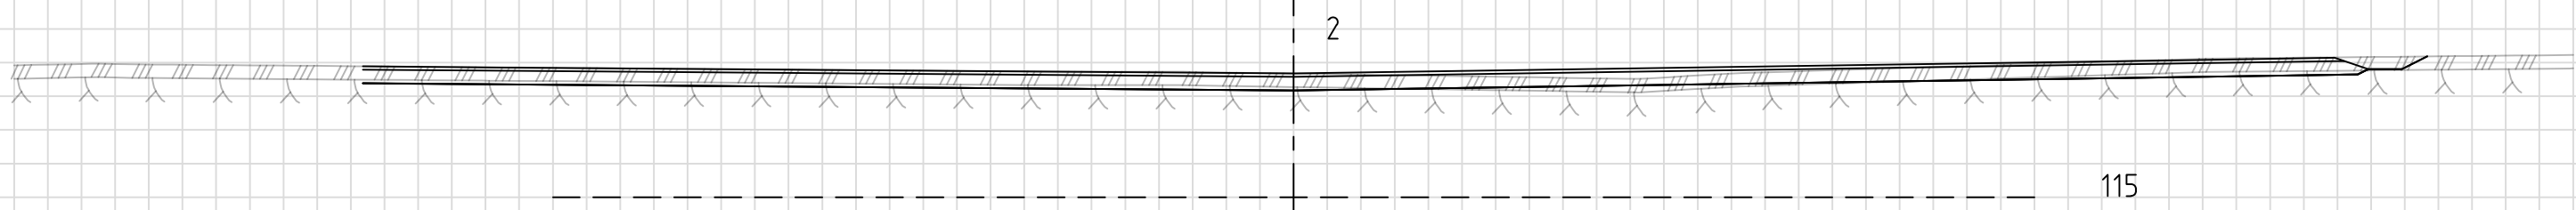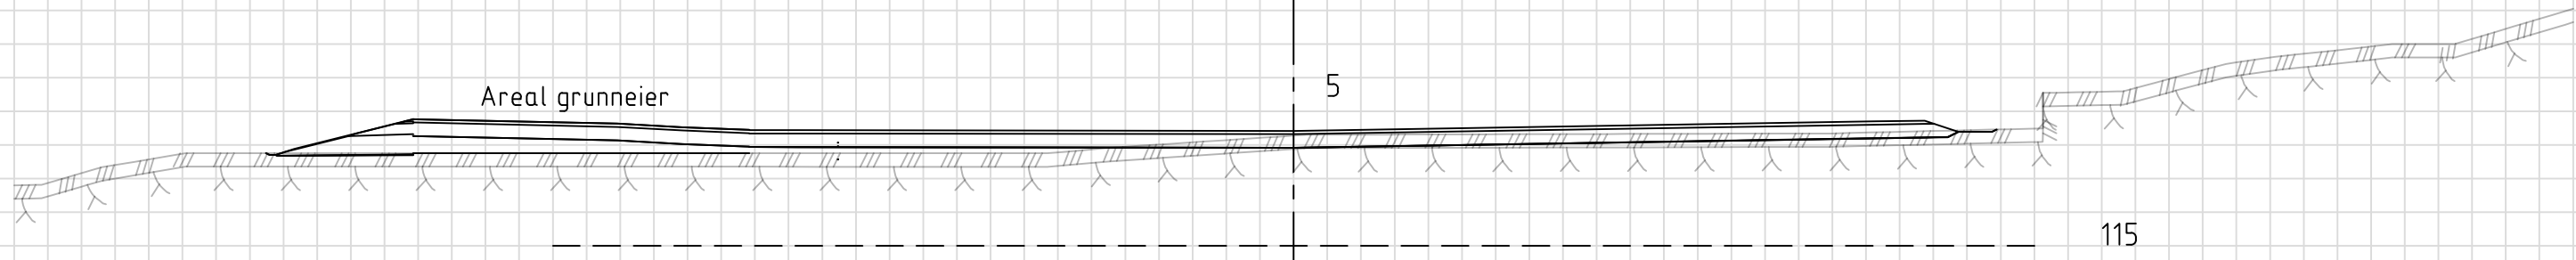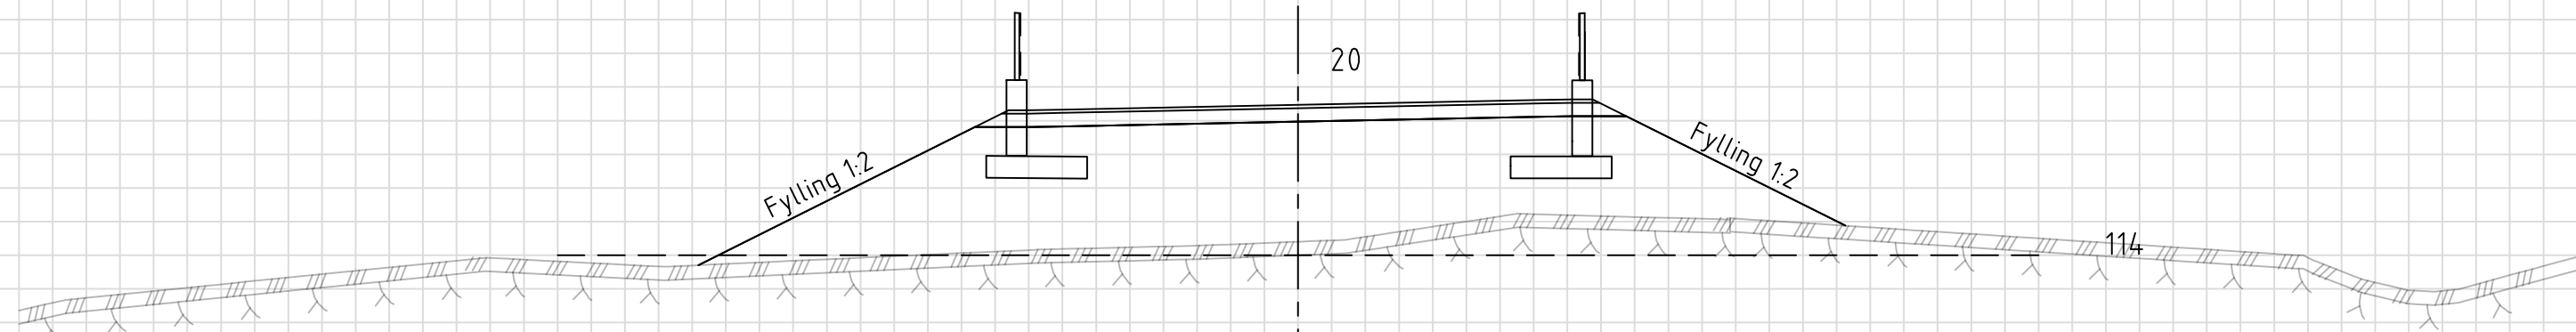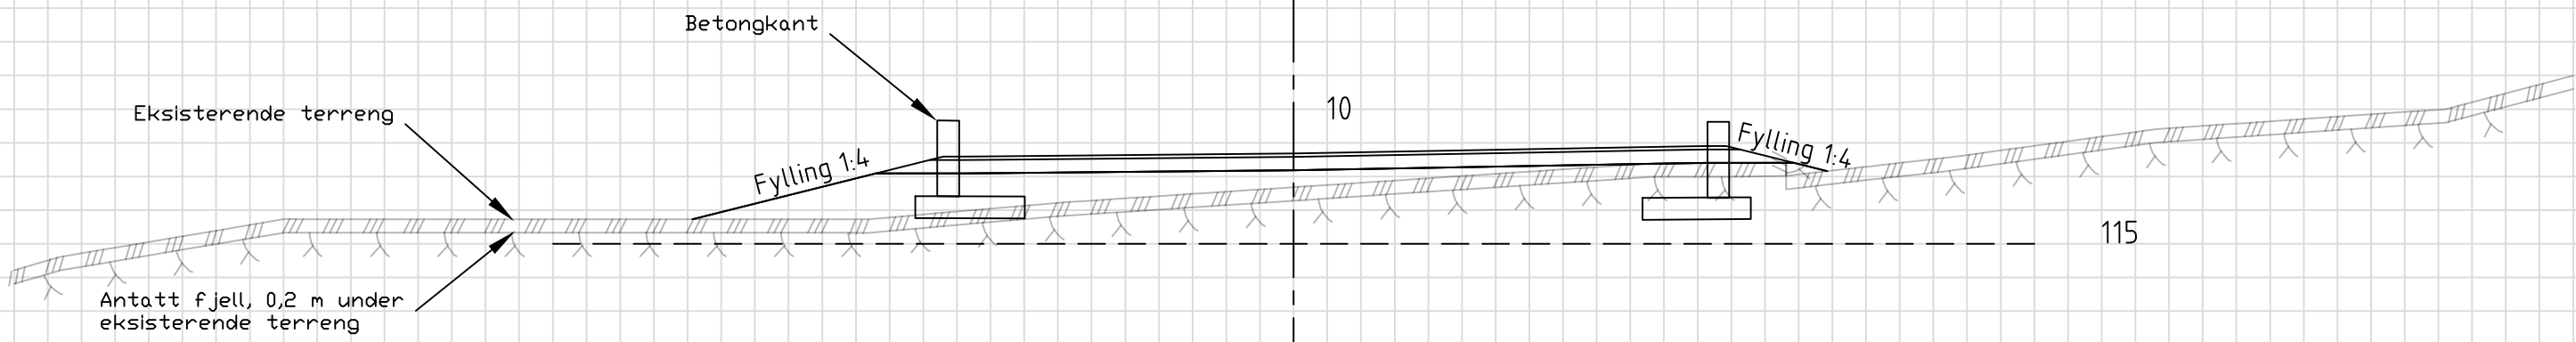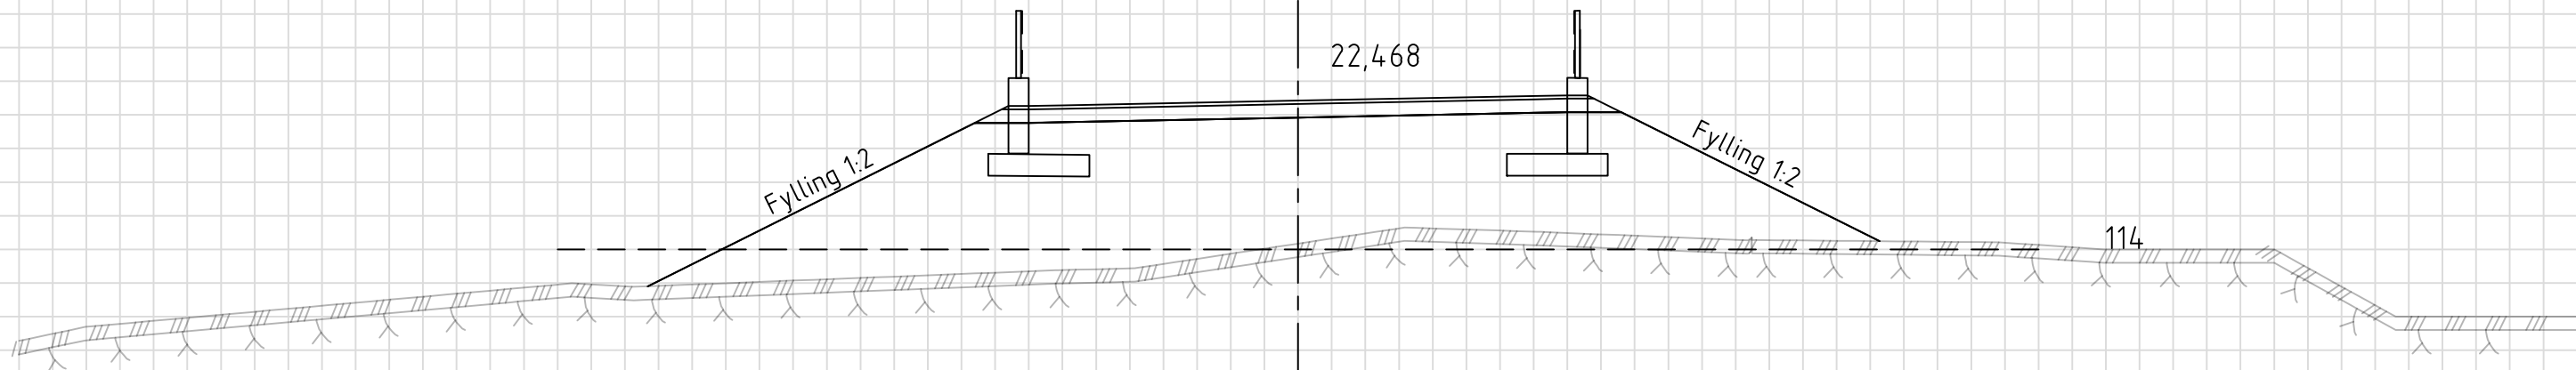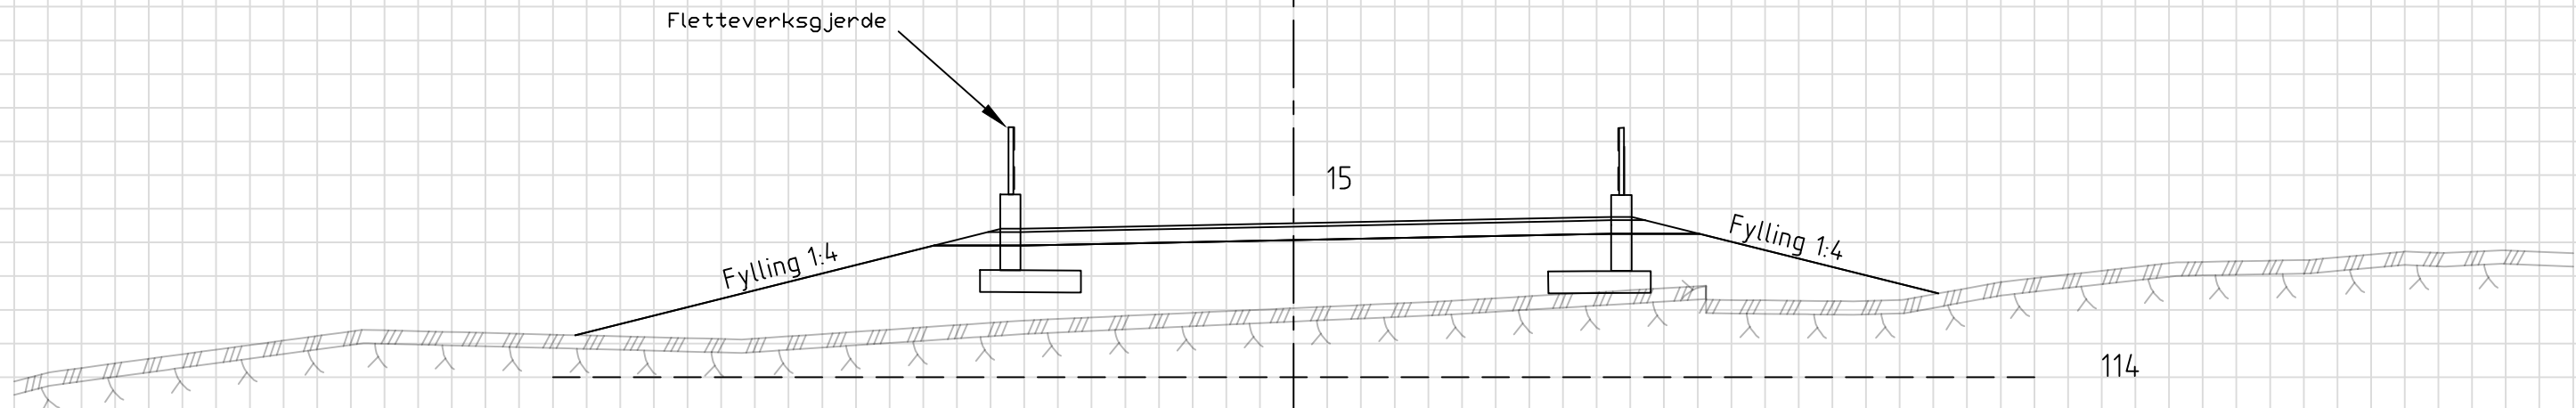

A-01		Anbudstegning		01.09.26		VFK	HF
Rev.		Revisjon gjelder		Rev. dato		Utart.	Kont.

Prosjekt: **Kinsarvik vassverk tilkomst vassinntak** Gnr. / Bnr.

Oppdragsgiver: **Ullensvang kommune** Oppdragsleder: **asplan vick** **AV**

Prosjektfase: **ANBUDSTEGNING**

Dato	Oppdragsnr. AV	Koordinatsystem	Hydreferanse	
01.09.2026	628613-31	UTM32	NN2000	
Utført av	Kontrollert av	Godkjent av	Målestokk	Format
VFK	HF	HMS	1:100	A1

Oppstillingsplass kranbil

Tverrprofiler

Tegningsnummer				Revisjon	
T U -- 001				A-01	
Fag	Type	Et.	Løp.nr.		