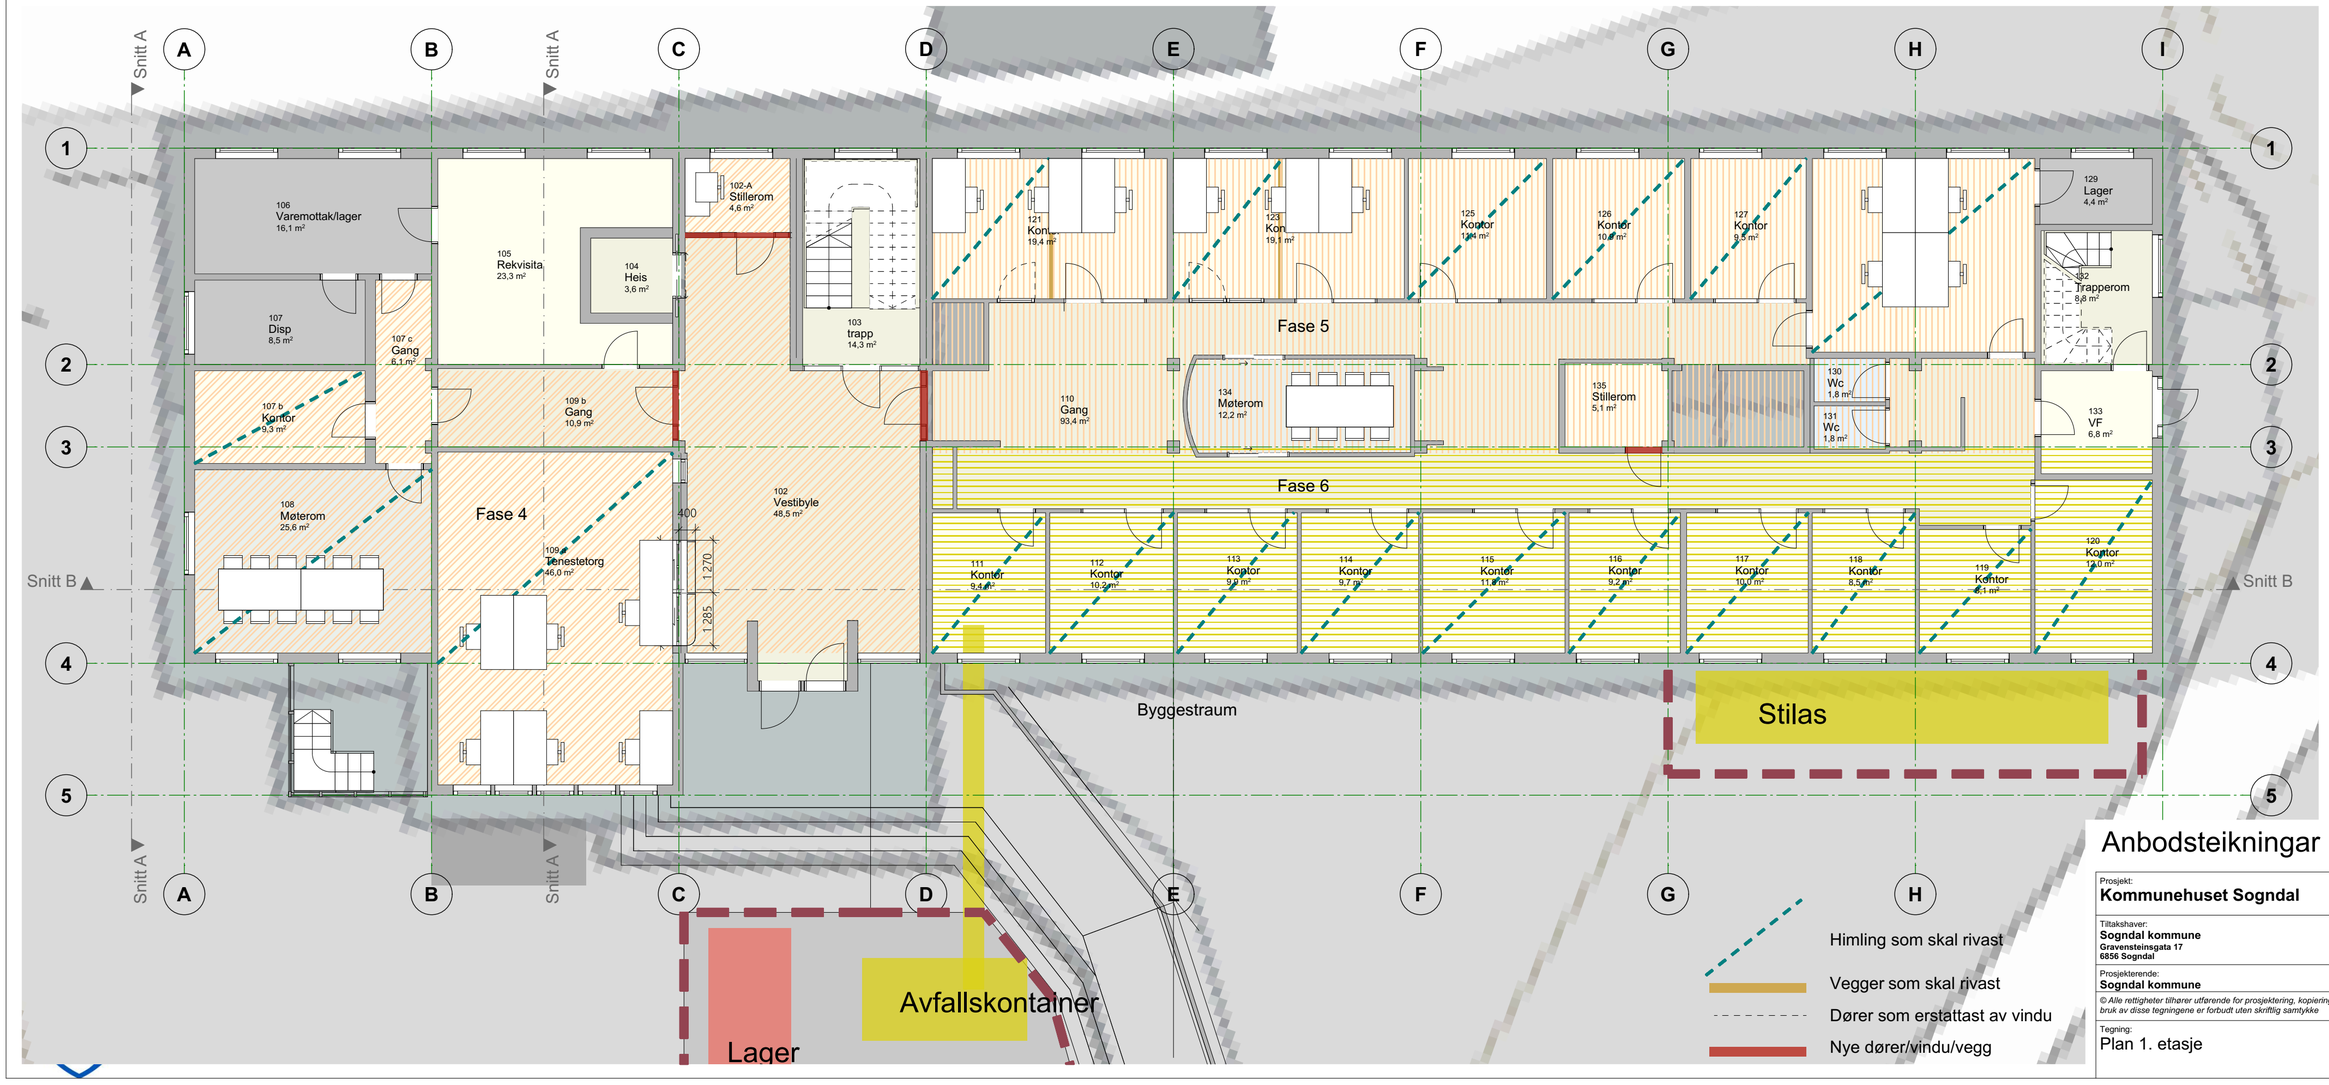

Anbodsteikningar

Prosjekt: **Kommunehuset Sogndal**	Kontroll prosjekt: Sign.: / Kontroll:
Tiltakshaver: **Sogndal kommune** Gravensteinsgata 17 6856 Sogndal	Gnr./Bnr./Festenr.: **305/11**
Prosjekterende: **Sogndal kommune**	
© Alle rettigheter tilhører utførende for prosjektering, kopiering eller bruk av disse tegningene er forbudt uten skriftlig samtykke	Dato: **Dato oppr.**
Tegning: Plan 1. etasje	Målestokk: **1:100**
	Tegningsnr.: **A20-1** / Rev.: