



ANDERS NORDBY ARKITEKT

99 22 33 71
post@andersnordbyarkitekt.no

www.andersnordbyarkitekt.no

NO 977 527 074 MVA

Opptegning er basert på eldre tegningsunderlag, fotografier samt skisser/mål av bygget etter skade, fra byggeier/takstfirma.

Fordi underlaget er usikkert/unøyaktig, tas det alle forbehold om eventuelle feil, avvik og unøyaktigheter. Anders Nordby Arkitekt har dermed ikke noe ansvar for slike feil, avvik eller unøyaktigheter i disse tegningene.

Bygget og eventuelle gjenværende eksisterende byggdeler må kontrollmåles før taksering, prosjektering eller byggearbeider utføres.

Rammesøknad

Tiltakshaver:

Senja kommune

Prosjekt:

**Øvre Hamna
Reparasjoner etter brann**

Prosjektadresse:

**Øvre Hamna 28A-D
9300 Finnsnes**

Gnr./Bnr. Kommune:

44/699 Senja kommune


Prosjektnr.:
26-130

Tegningsnr.:
A20-02


Dato:
16.04.2026

Tegning:
Plan U.etasje RIVES/NY

Målestokk A2:
1:100

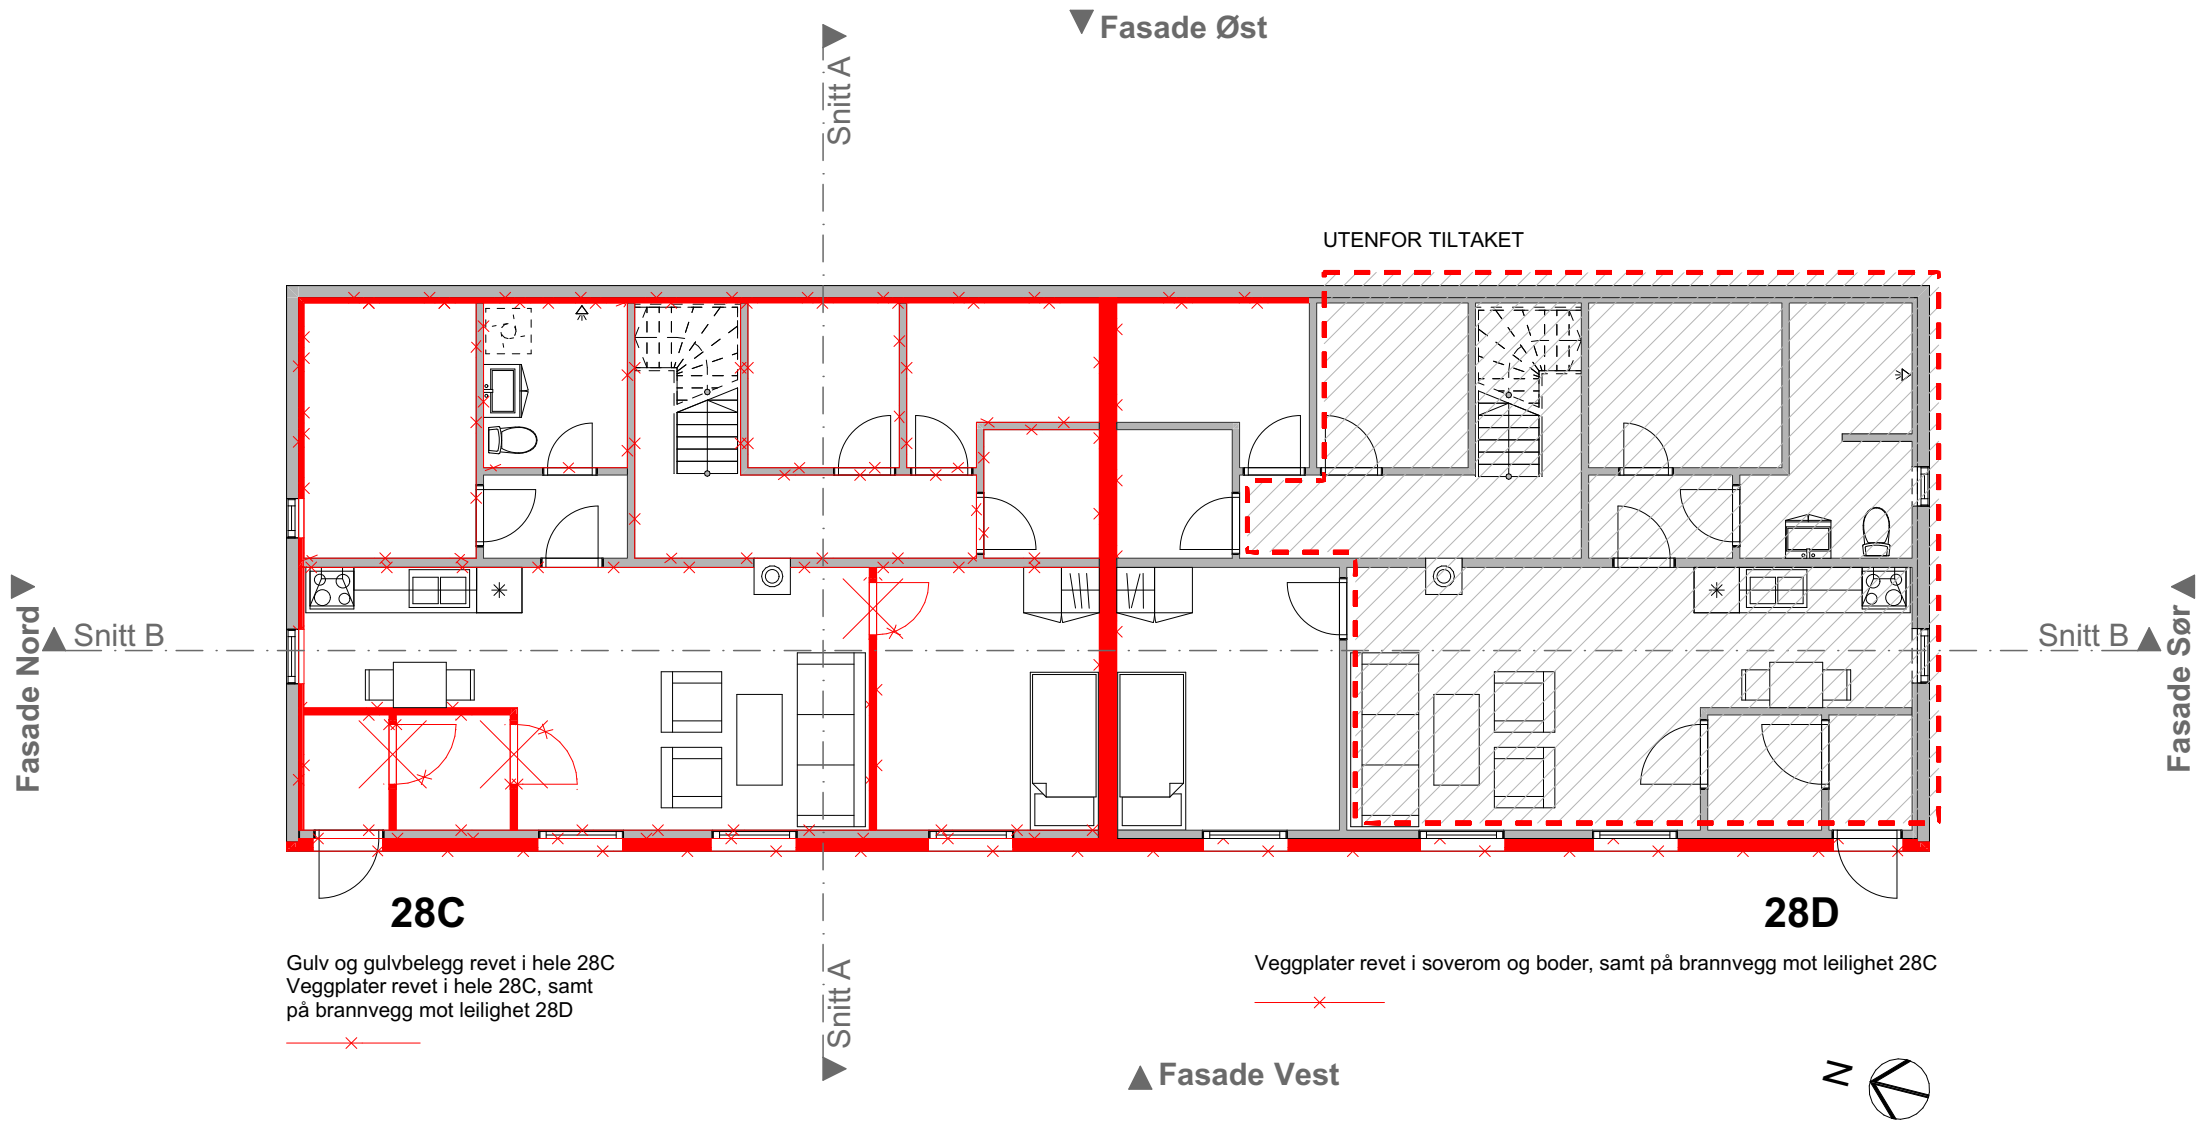

U. etasje RIVES

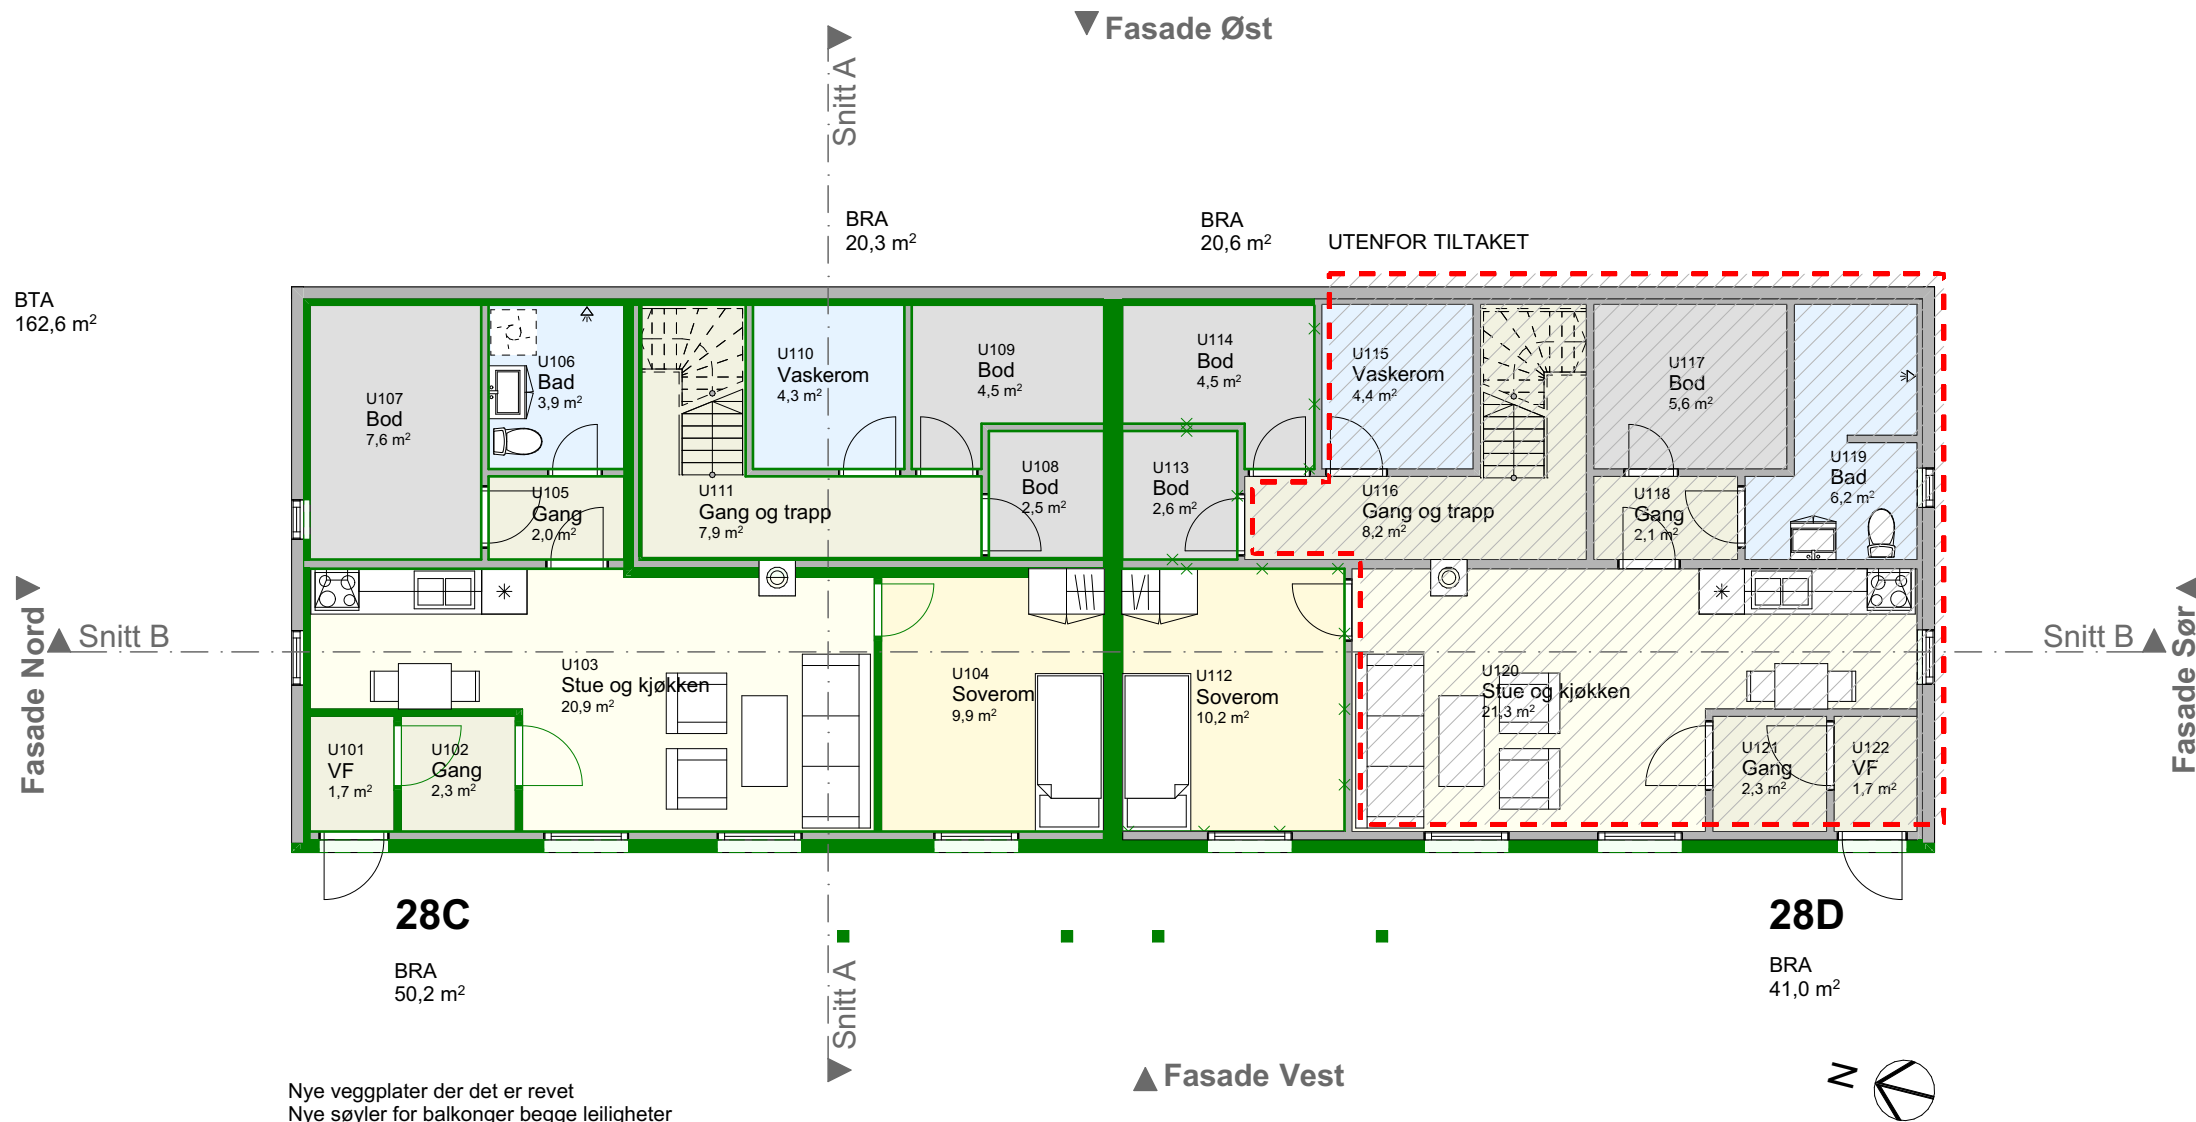

U. etasje NYTT