



ANDERS NORDBY ARKITEKT

99 22 33 71
post@andersnordbyarkitekt.no
www.andersnordbyarkitekt.no
NO 977 527 074 MVA

Opptegning er basert på eldre tegningsunderlag, fotografier samt skisser/mål av bygget etter skade, fra byggeier/takstfirma.
Fordi underlaget er usikkert/unøyaktig, tas det alle forbehold om eventuelle feil, avvik og unøyaktigheter. Anders Nordby Arkitekt har dermed ikke noe ansvar for slike feil, avvik eller unøyaktigheter i disse tegningene.
Bygget og eventuelle gjenværende eksisterende byggdeler må kontrollmåles før taksering, prosjektering eller byggearbeider utføres.

Rammesøknad

Tiltakshaver:
Senja kommune


Prosjekt:
Øvre Hamna
Reparasjoner etter brann

Prosjektadresse:
Øvre Hamna 28A-D
9300 Finnsnes

Gnr./Bnr. Kommune:
44/699 Senja kommune

Prosjektnr.: 26-130	Tegningsnr.: A20-03	Dato: 16.04.2026
------------------------	------------------------	---------------------


Tegning: Plan 1. etasje RIVES/NY	Målestokk A2: 1:100
-------------------------------------	------------------------

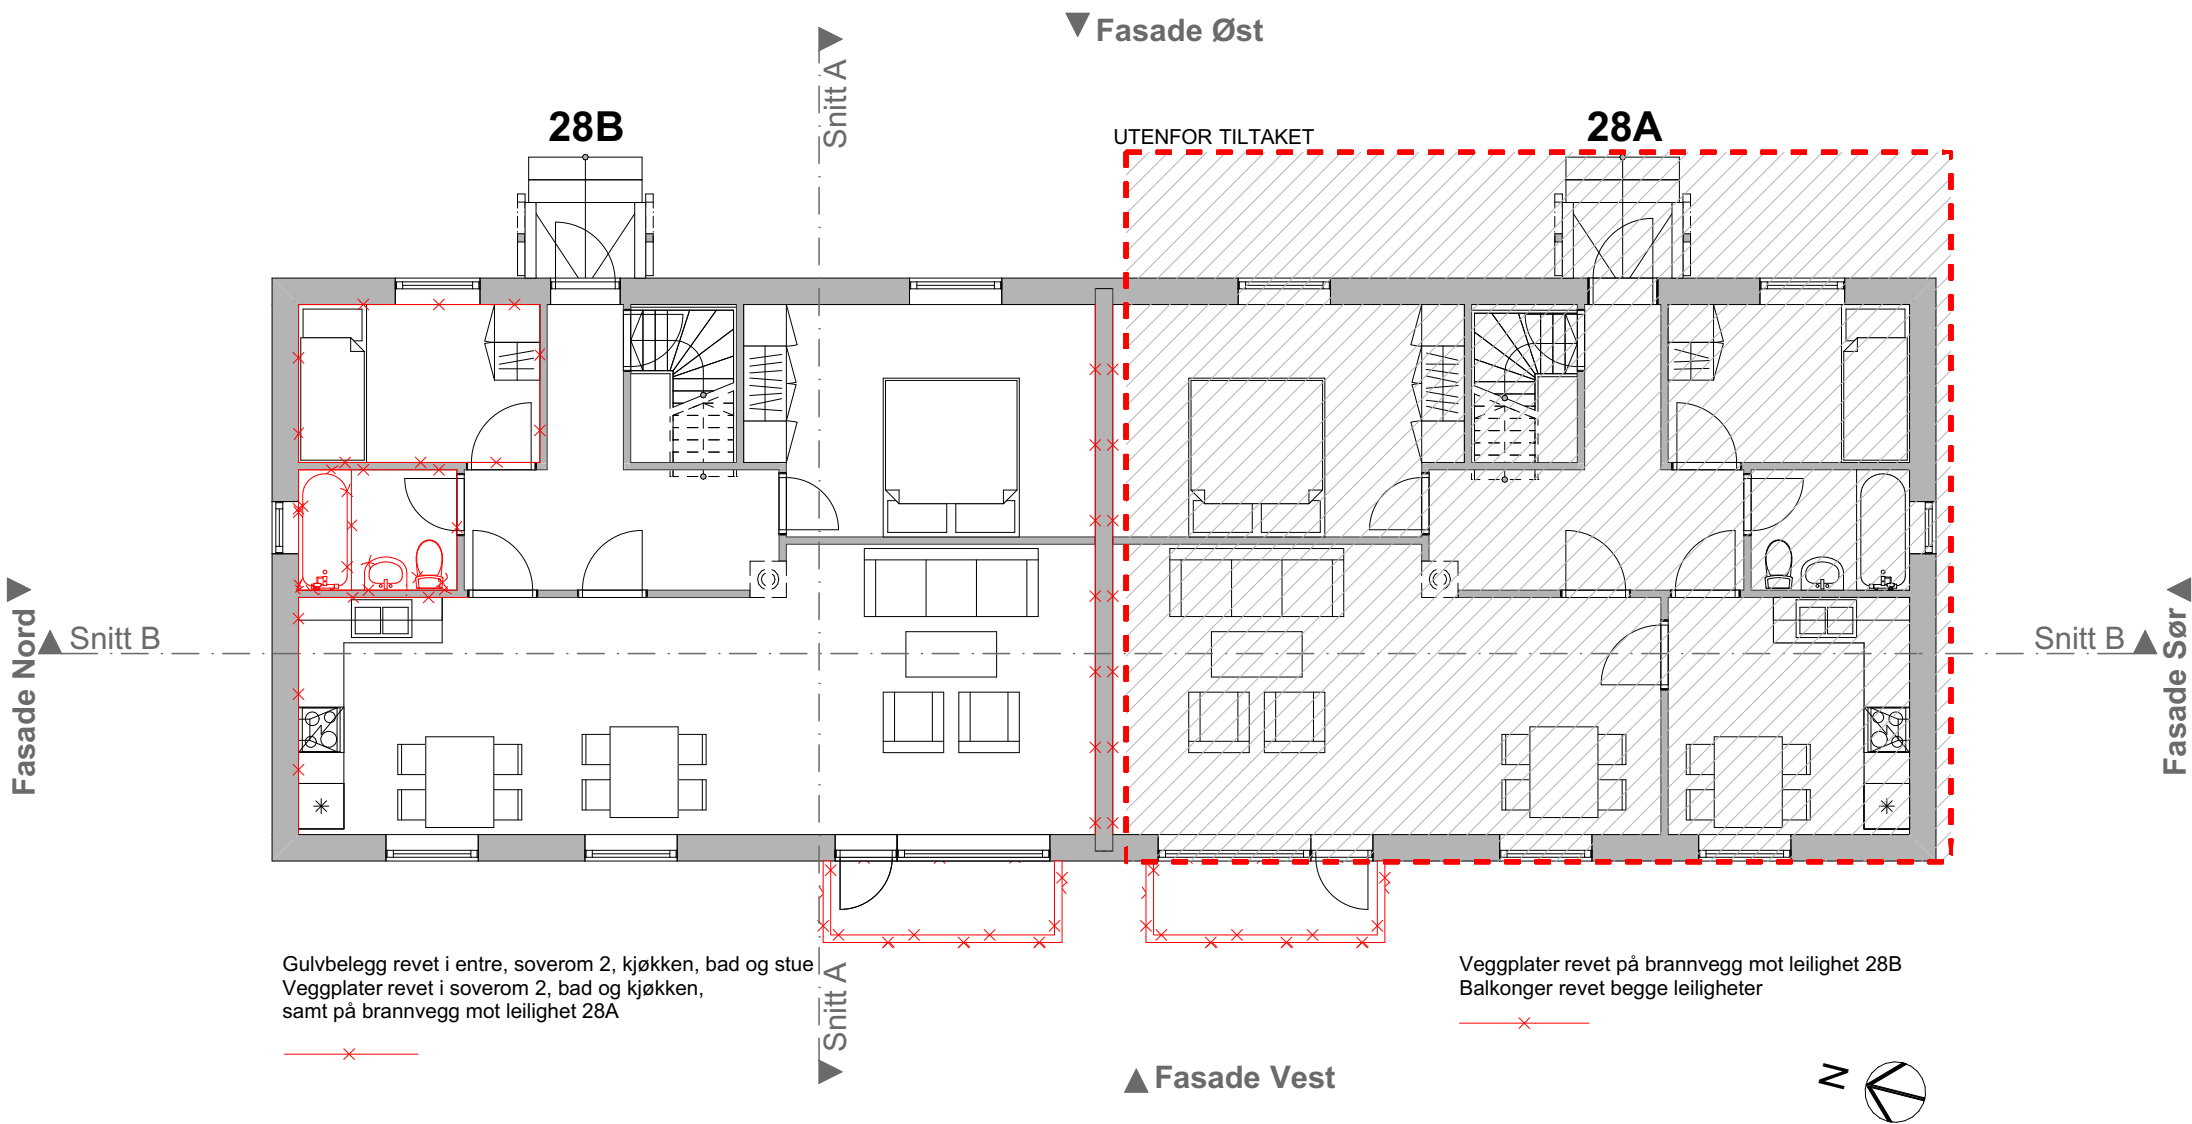

Gulvbelegg revet i entre, soverom 2, kjøkken, bad og stue
Veggplater revet i soverom 2, bad og kjøkken, samt på brannvegg mot leilighet 28A

Veggplater revet på brannvegg mot leilighet 28B
Balkonger revet begge leiligheter

1. etasje RIVES

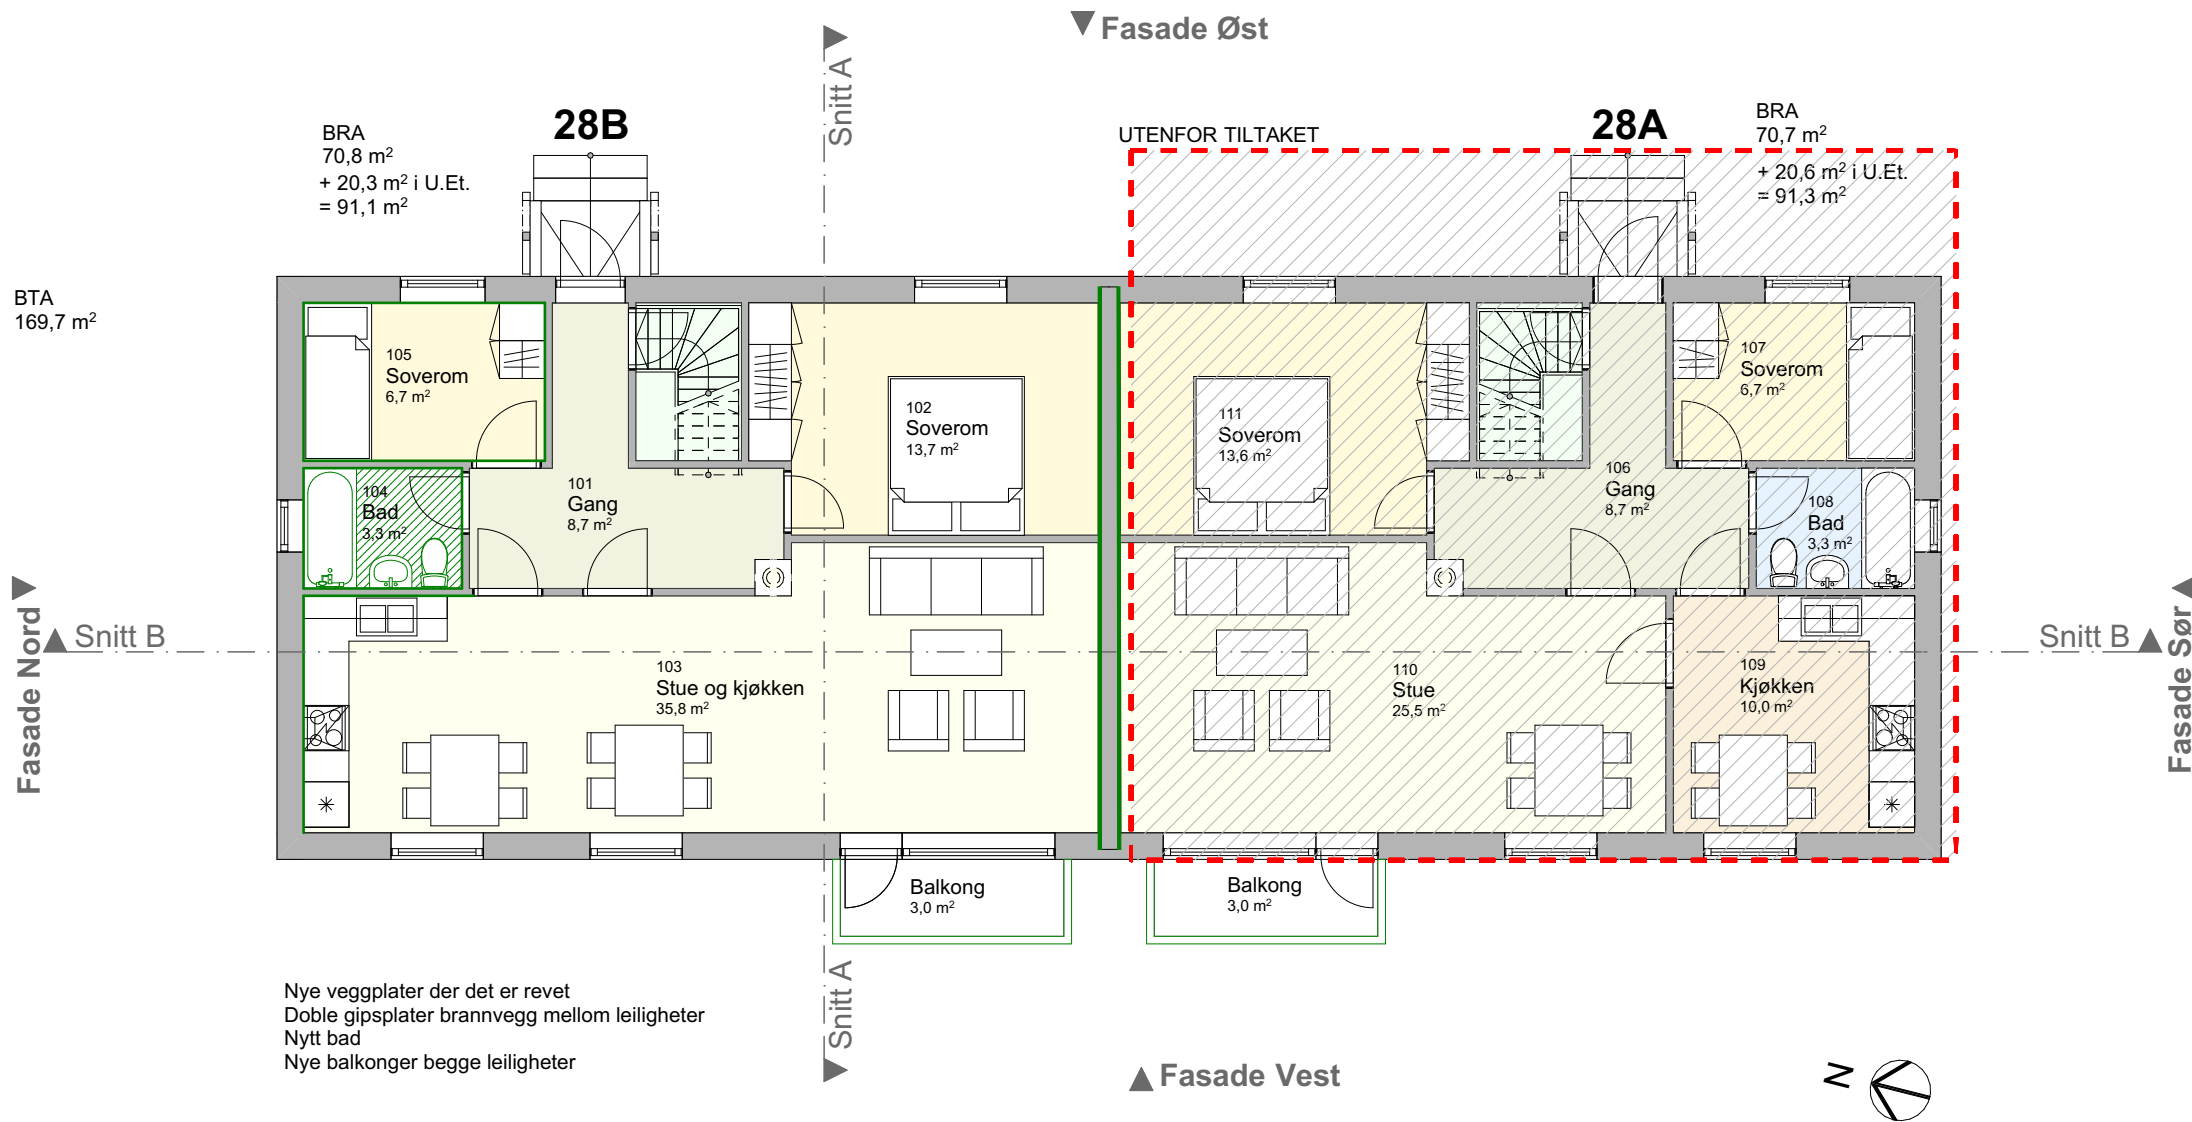

Nye veggplater der det er revet
Doble gipsplater brannvegg mellom leiligheter
Nytt bad
Nye balkonger begge leiligheter

1. etasje NYTT