



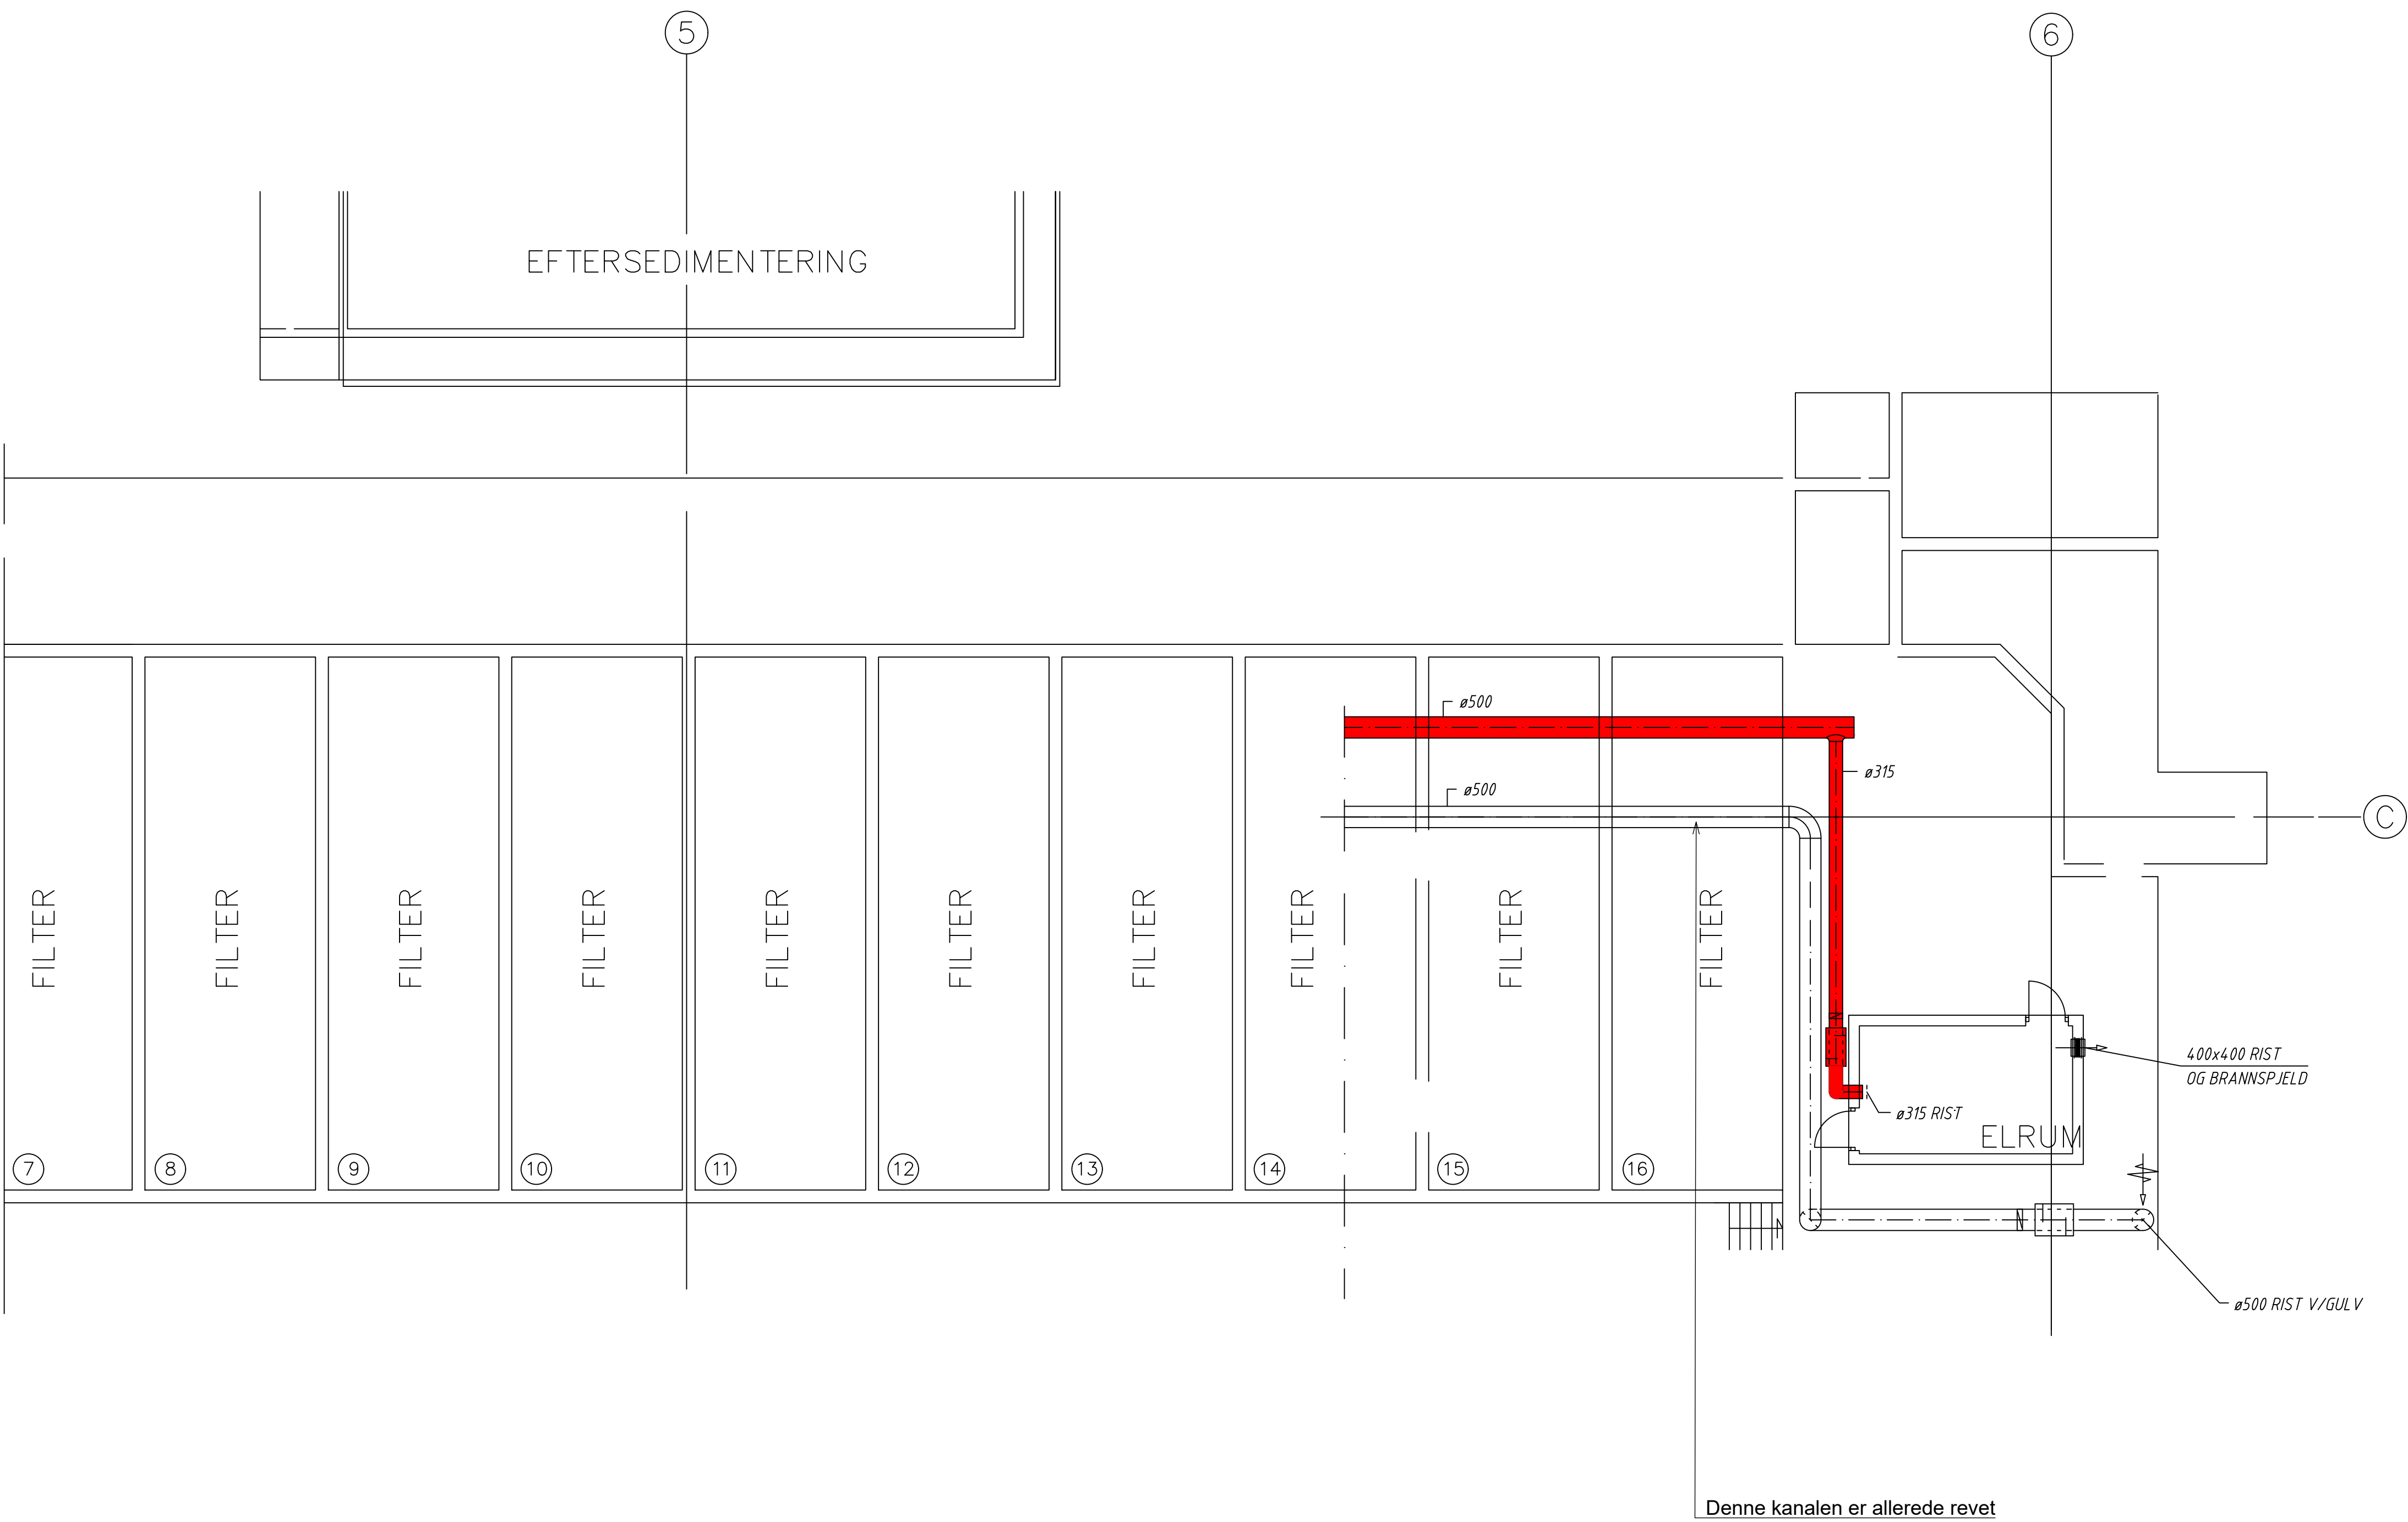

- ANMERKINGER:
1. Alle kanalstørrelse som vist på tegning er aktuelle
 2. Denne tegningen er uavhengig av skala og skala kan variere
 3. Denne tegningen er basert på opprinnelig tegningsunderlag mottatt fra VAV.

-  Demonstrering - Syrefaststål
-  Riving - Galvanisertstål

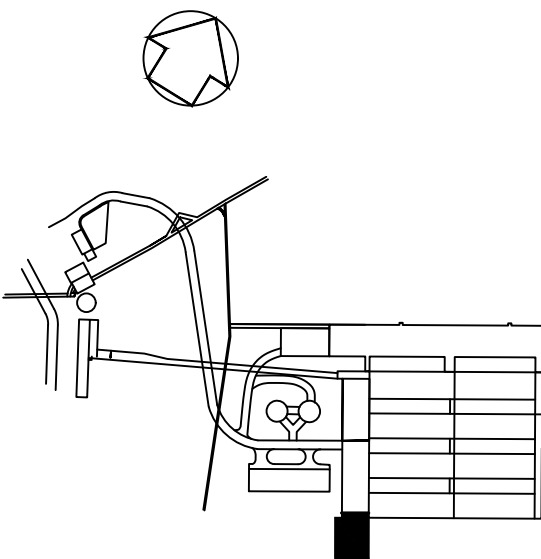

F01	2026-09-22	Rivetegning for konkuransgrunnlag	AriMuh	MLe	MLe
Revisjon	Dato	Beskrivelse	Utarb.av	Kontr.	Godkj.
Dette dokumentet er utarbeidet av Norconsult AS for den oppdragsgiver og i anledning det oppdrag som fremgår nedenfor. Innholdet i dokumentet er Norconsult AS' eiendom. Dokumentet skal bare benyttes for det formål som oppdraget gjelder, og må ikke kopieres eller gjøres tilgjengelig i større utstrekning enn formålet tilsier.					Målestokk (gjelder for A1 format)
Vann- og avløpsetaten					
Bekkelaget RA - Oppgradering 2000-anlegget Tverrhall - Akse 5-6 - C Rivingsplan Del 03					
Norconsult 		Oppdragsnummer 52502296	Tegningsnummer V-60-779-RIVE	Revisjon F01	