



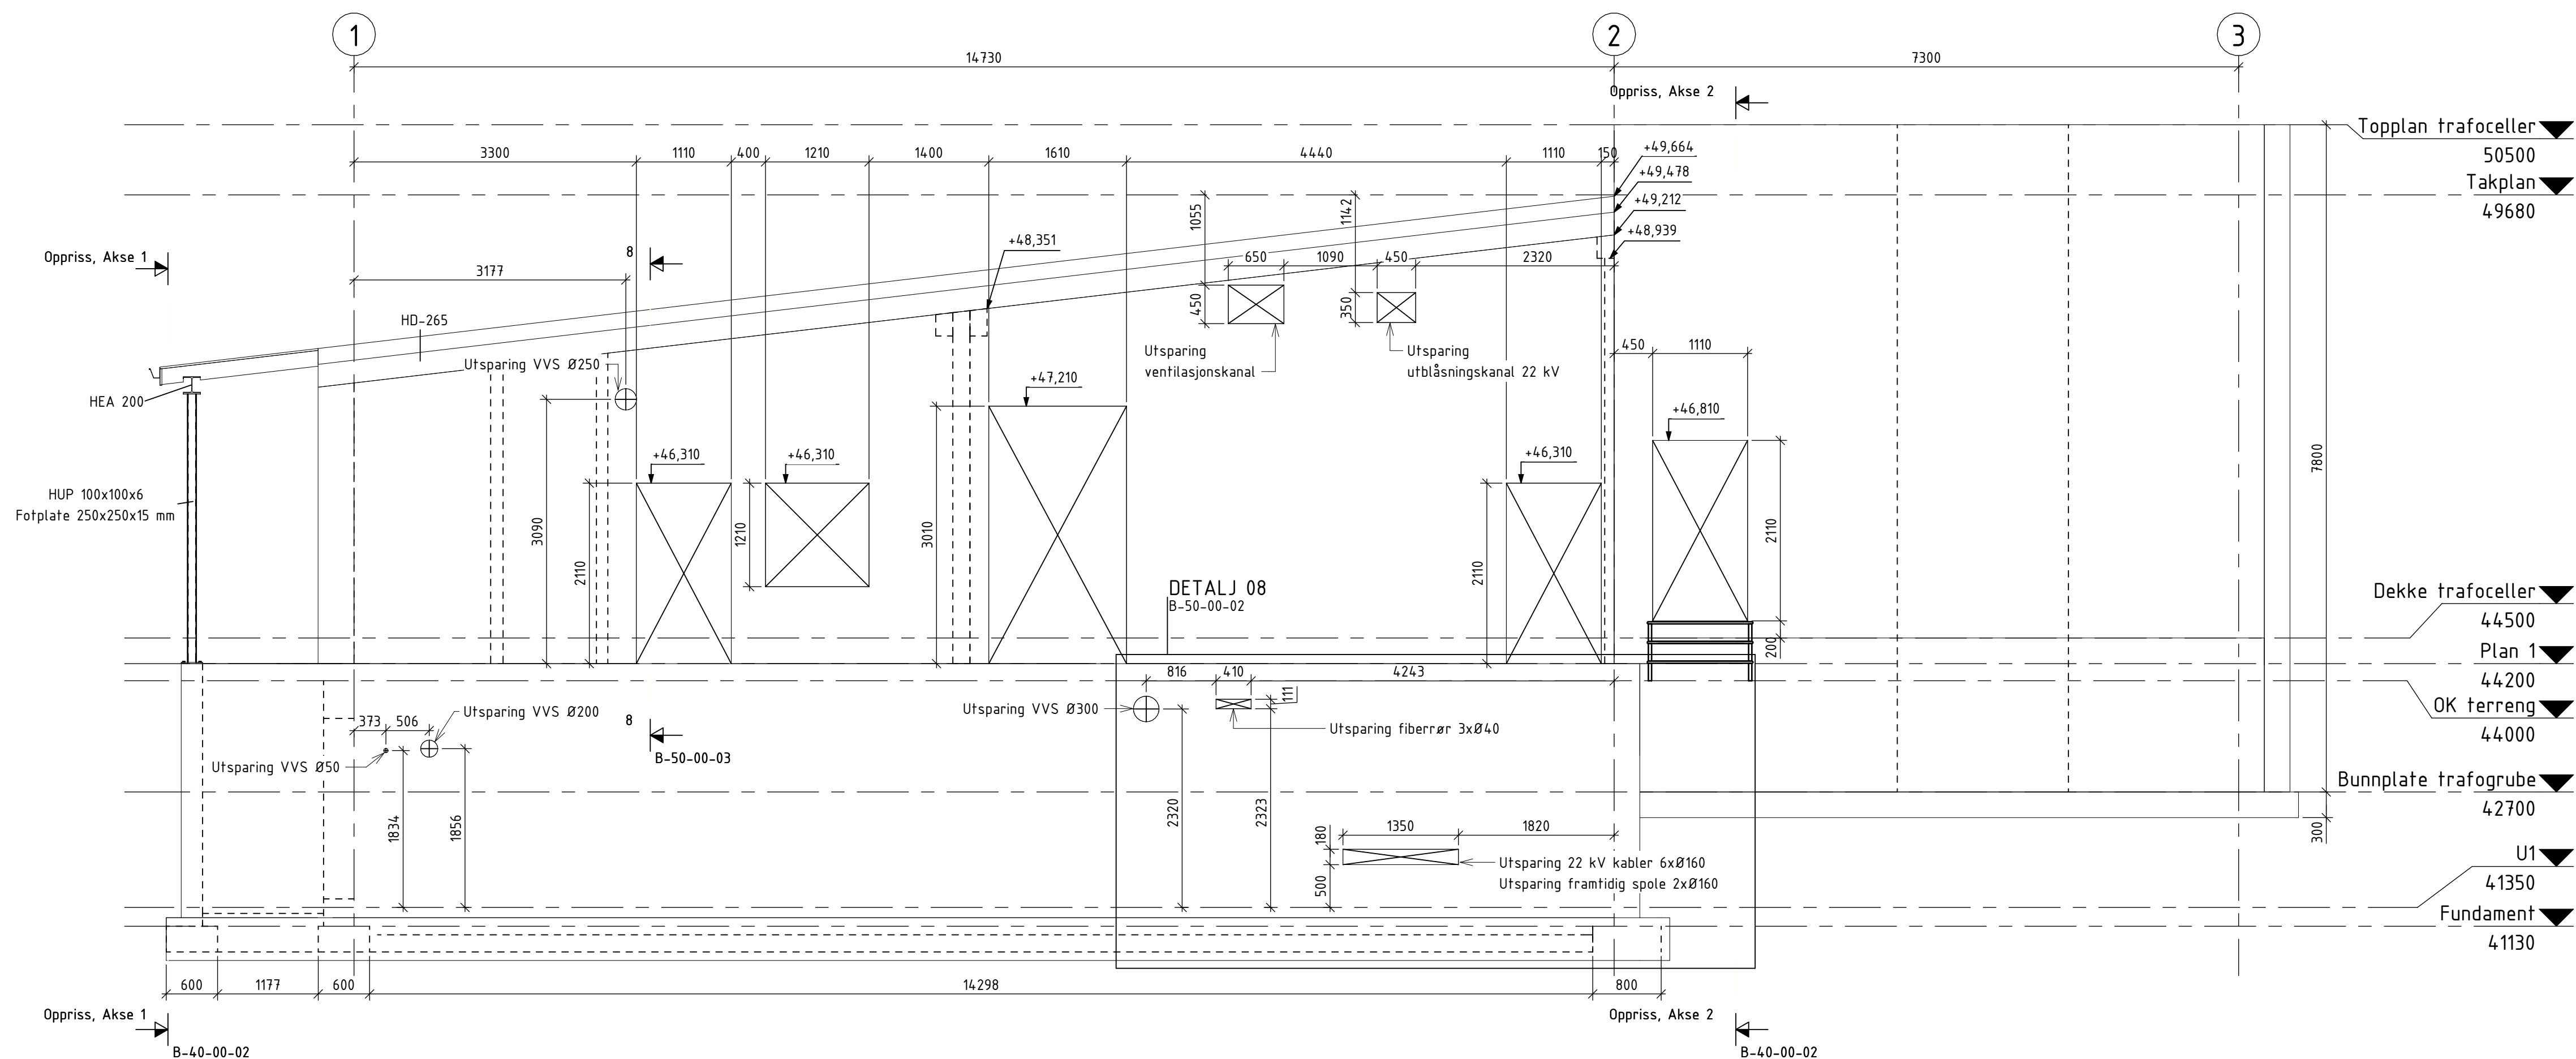

Oppriss, Akse A
1 : 50

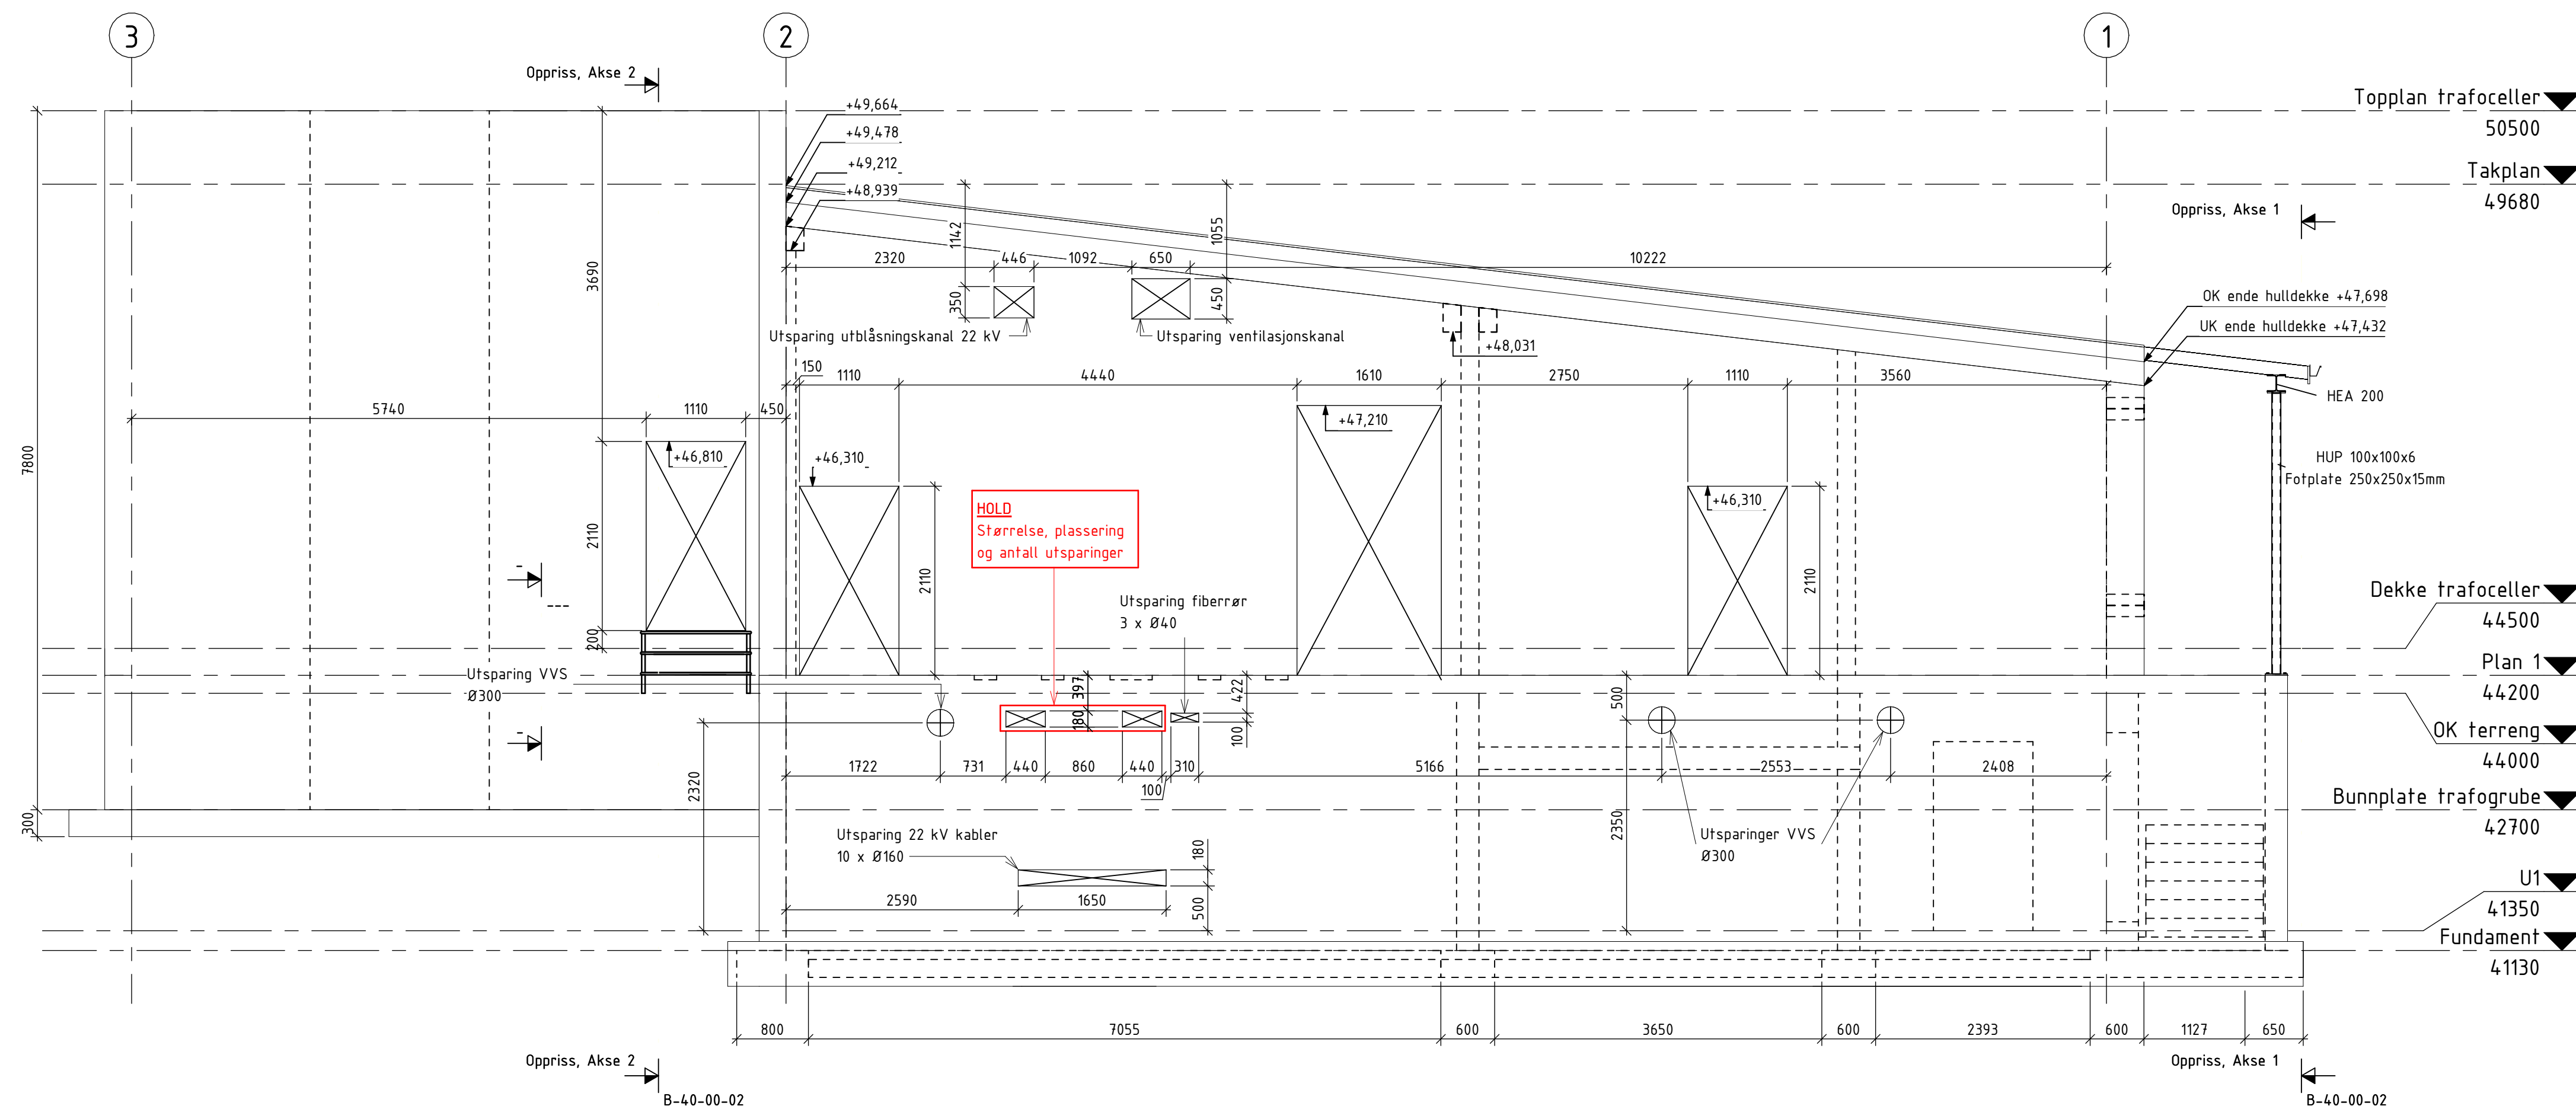

Oppriss, Akse C
1 : 50

Underlagt taushetsplikt etter energiloven § 9-3 jf. kbf § 6-2.
Unntatt fra innsyn etter offentleglova § 13.

HOLD:
Vedrørende detalj 22, 23 og 24, fra
tegning B-20-01-01:
Vegg-pillaster til trafo-innstrekstativ
flyttes til vegg ved akse 2.
Trappeløp og dør skal ikke flyttes,
men tilpasses disse.


Henvising
For mengder av de ulike massene vises det til NS3420 beskrivelse.

A-10-00-01	Oversikt stasjonsbygg
A-40-00-01	Fasade Øst og Vest
B-20-00-01	Fundamentplan og snitt, Stasjonsbygg
B-20-01-03	Plan, Dekke plan 1
B-40-00-02	Oppriss, Akse 1 og 2
B-50-00-01	Detaljtegning, Form
B-50-00-02	Detaljtegning 2, Form
B-50-00-03	Detalj, Ytterdørsplassering, Plan 1
B-60-00-02	Elementplan, Sandwich vegger

Situasjonsplan_UnntattOffentlig

Rev	Dato	Anbudstegning	Beskrivelse	KJNO	Nr.	NO / JSMD / VODU
00B	16.09.2026					
Mellom AS				Tegnet av	MLTN	Saksbehandler KJNO
Tjeldbergodden transformatorstasjon				Sidemannskont.	JSMD	Oppdragsansvarlig VODU
Oppriss, Akse A og C				Fag	RIB	Målestokk 1:50
				Dato	16.09.2026	
Oppdragsnr. A295801				Status	Anbudsunderlag	
Tegningsnummer				Rev		

COWI

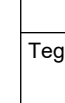

B-40-00-0100B