


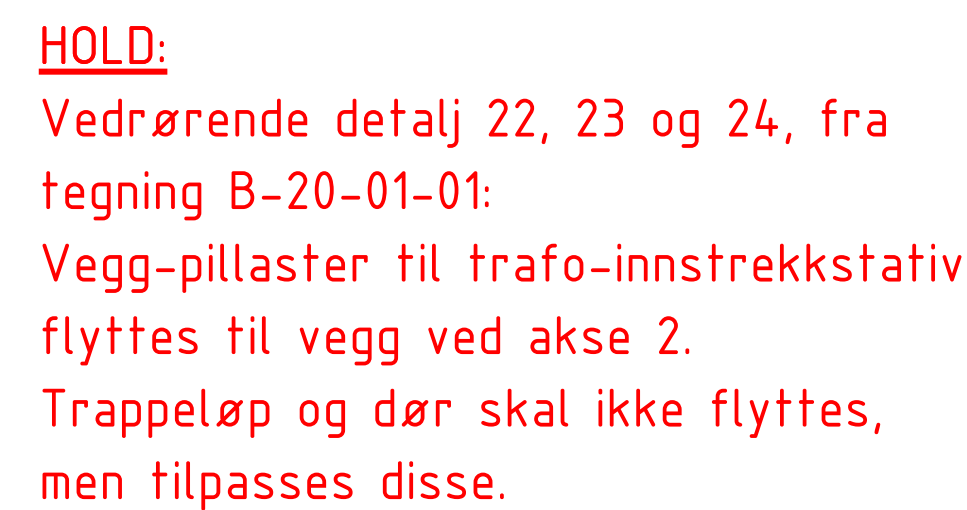

Henvisning

For mengder av de ulike massene vises det til NS3420 beskrivelse.

A-10-00-01	Oversikt stasjonsbygg
A-40-00-02	Fasade Nord og Sør
B-20-00-01	Fundamentplan og snitt, Stasjonsbygg
B-20-01-03	Plan, Dekke plan 1
B-40-00-01	Oppriss, Akse A og C
B-60-00-02	Elementplan, Sandwich vegger

Underlagt taushetsplikt etter energiloven § 9-3 jf. kbk § 6-2.
Unntatt fra innsyn etter offentleglova § 13.

Situasjonsplan_UnnattOffentlig				
00B	16.09.2026	Anbudstegning		KJNO / NO / JMSD / VODU
Rev	Dato	Beskrivelse		Nr. Saksb. / Sidem.k. / Oppdr.a
Mellom AS		Tegnet av	Saksbehandler	
		MLTN	KJNO	
Tjeldbergodden transformatorstasjon		Sidemannskont.	Oppdragsansvarlig	
		JMSD	VODU	
Oppriss, Akse 1 og 2		Fag	Målestokk	
		RIB	1:50	
		Dato	16.09.2026	
 		Oppdragsnr.	Status	
		A295801	Anbudssunderlag	
		Tegningsnummer	B-40-00-02	Rev 00B