




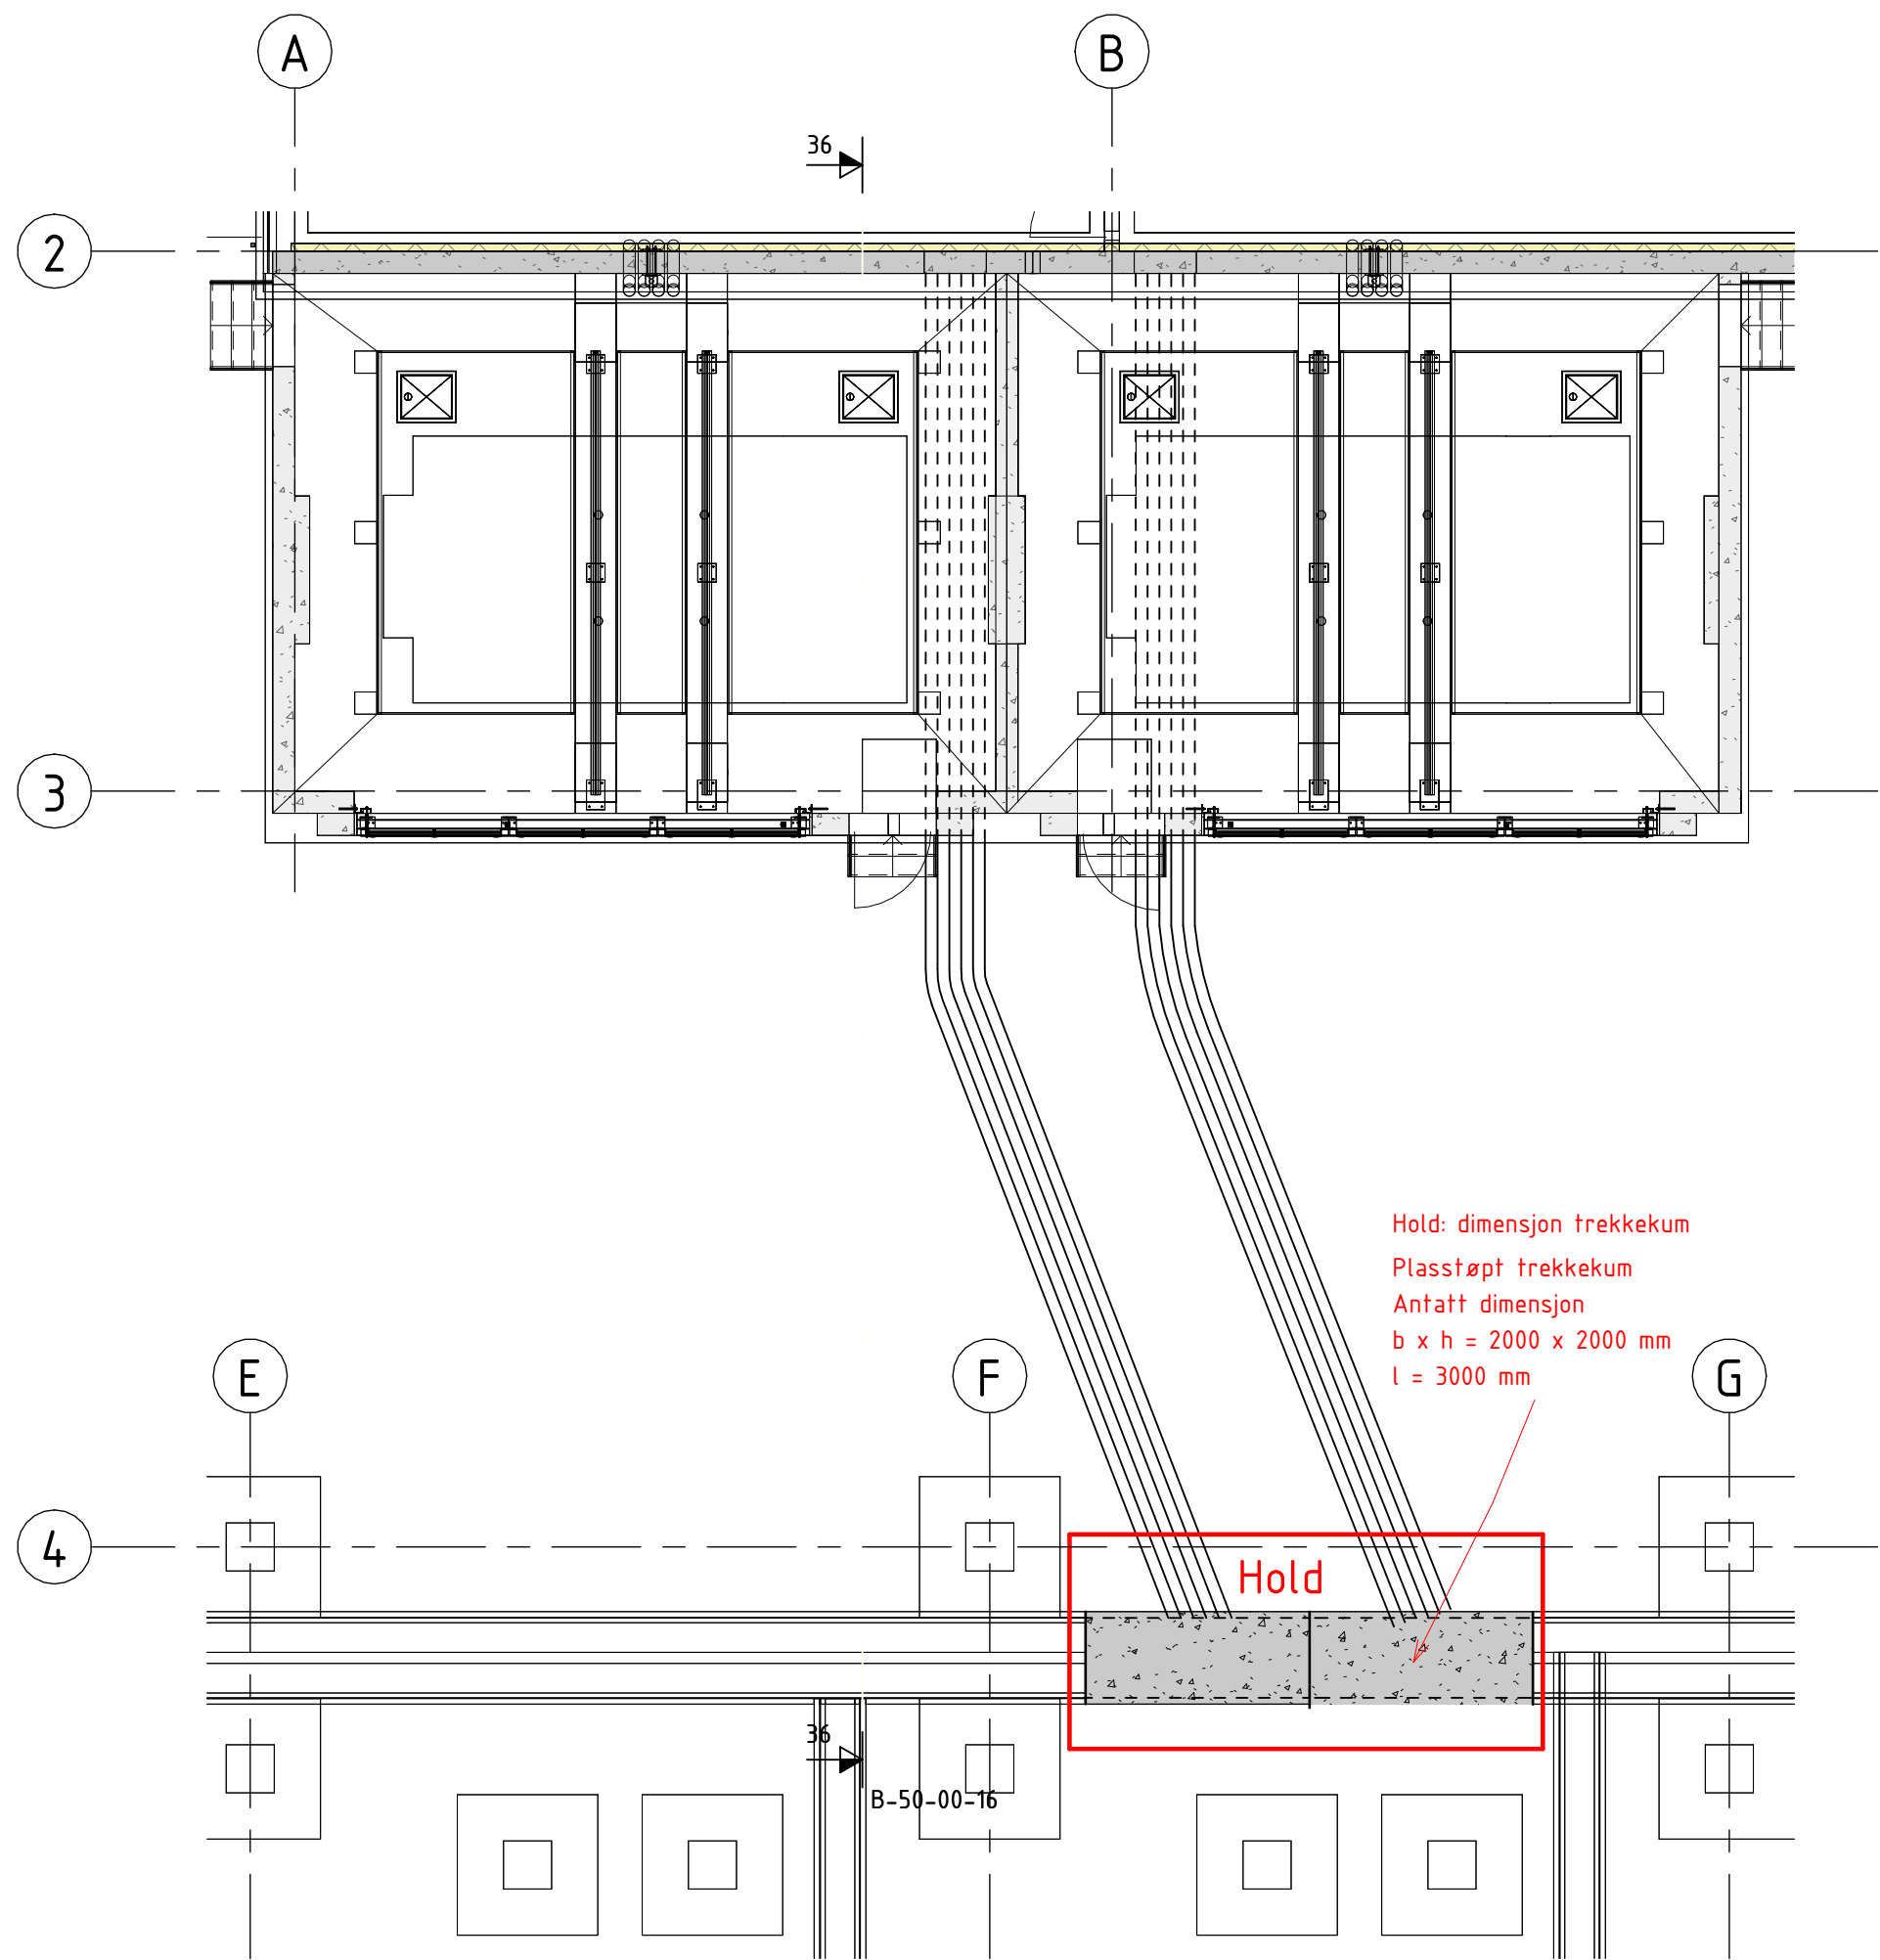

Trekkerør plan
1 : 100

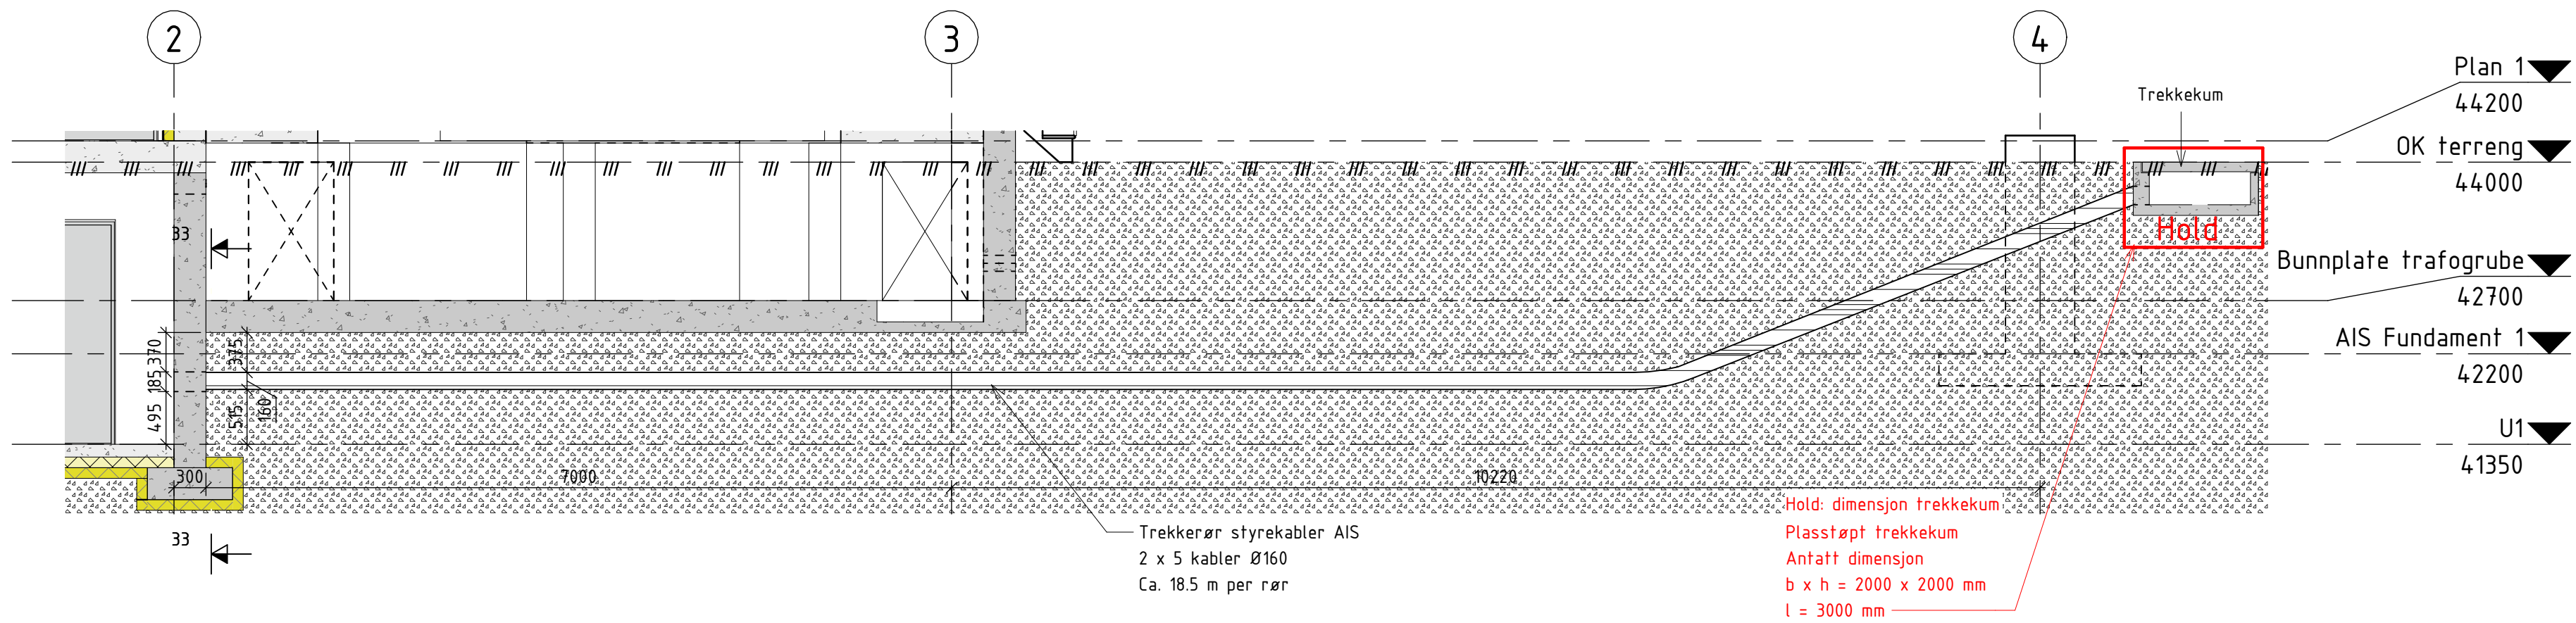

Snitt 36-36, Trekkerør
1 : 50

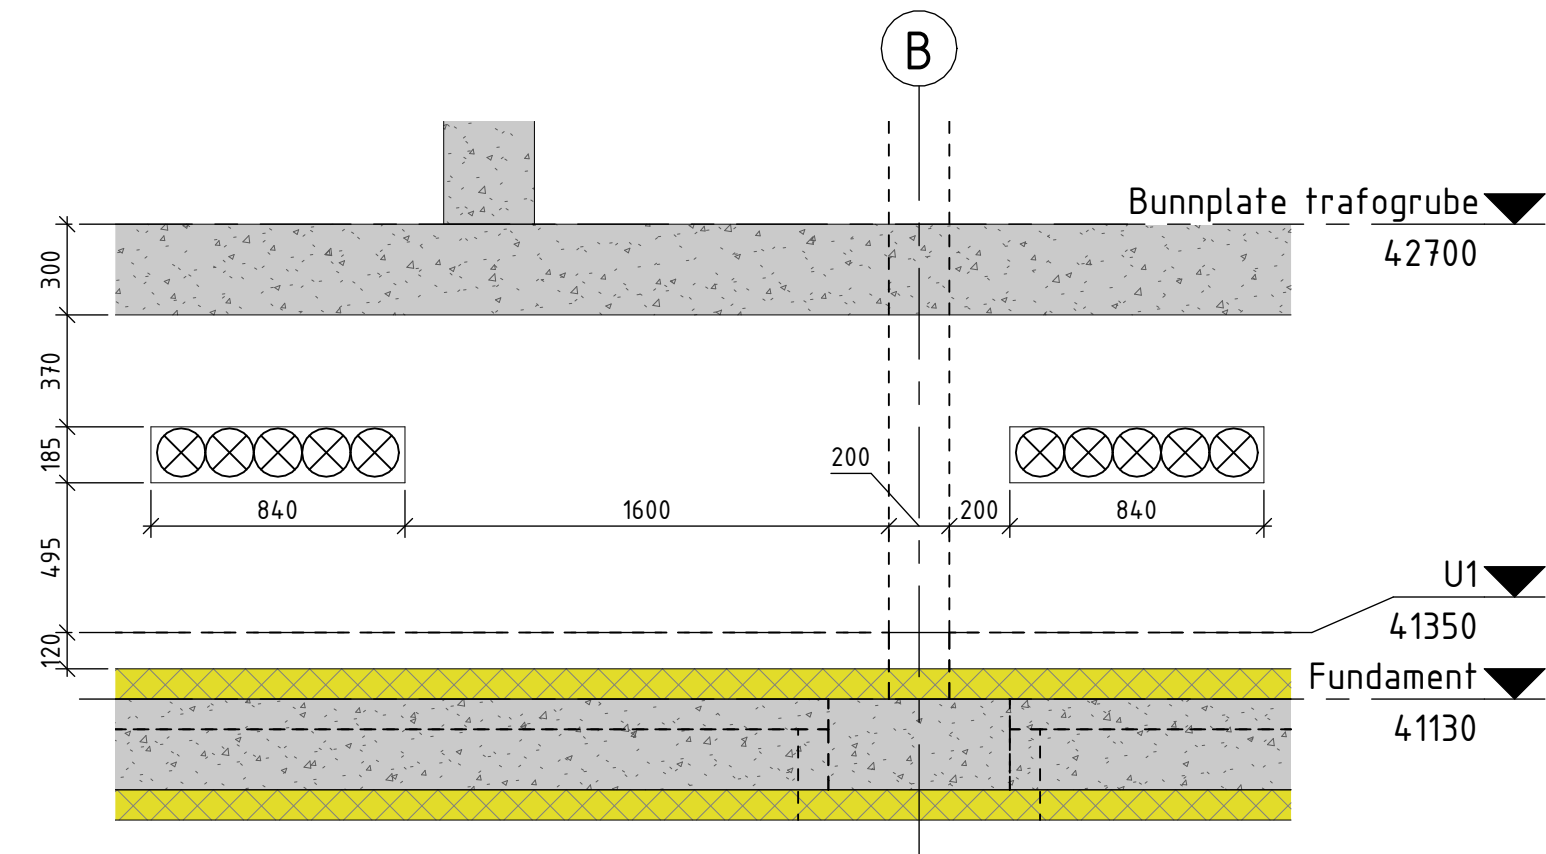

Snitt 33-33, Styrekabler gjennomføring
1 : 25

Merknader
Trekkerørsplanen er utviklet basert på gjeldende versjon av ELMEK prosjektering, og er ikke endelig. Trekkekum, trekkerørs dimensjon og plassering følger av arbeidstegningsunderlag, og skal ikke utføres etter denne tegningen.

Sjikt av løsmasser i terreng er illustrativt, og representerer ikke faktisk oppbygging.

Henvising
For mengder av de ulike massene vises det til NS3420 beskrivelse.

B-20-00-01	Fundamentplan og snitt, Stasjonsbygg
B-20-00-02	Fundamentplan og snitt, Utomhus
B-20-00-03	Plan og snitt, Kulvert
B-20-01-01	Plan, Bunnplate trafogrube og dekke trafoceller
B-20-01-03	Plan, Dekke plan 1

Situasjonsplan_UnntattOffentlig

00B	16.09.2026	Anbudstegning	KJNO	NO / JSMD / VODU
Rev	Dato	Beskrivelse	Nr.	Saksb. / Sidem.k. / Oppdr.a.
			Tegnet av	Saksbehandler
			KJNO	KJNO
			Sidemannskontr.	Oppdragsansvarlig
			JSMD	VODU
			Fag	Målestokk
			RIB	1:25, 1:50,
			Dato	1:100
			16.09.2026	
			Status	Anbudsunderlag
			Oppdragsnr.	Rev
			A295801	
			Tegningsnummer	
			B-50-00-16	00B

Underlagt taushetsplikt etter energiloven § 9-3 jf. kbf § 6-2.
Unntatt fra innsyn etter offentleglova § 13.

HOLD:
Vedrørende detalj 22, 23 og 24, fra tegning B-20-01-01:
Vegg-pillaster til trafo-innstrekkstativ flyttes til vegg ved akse 2.
Trappeløp og dør skal ikke flyttes, men tilpasses disse.