



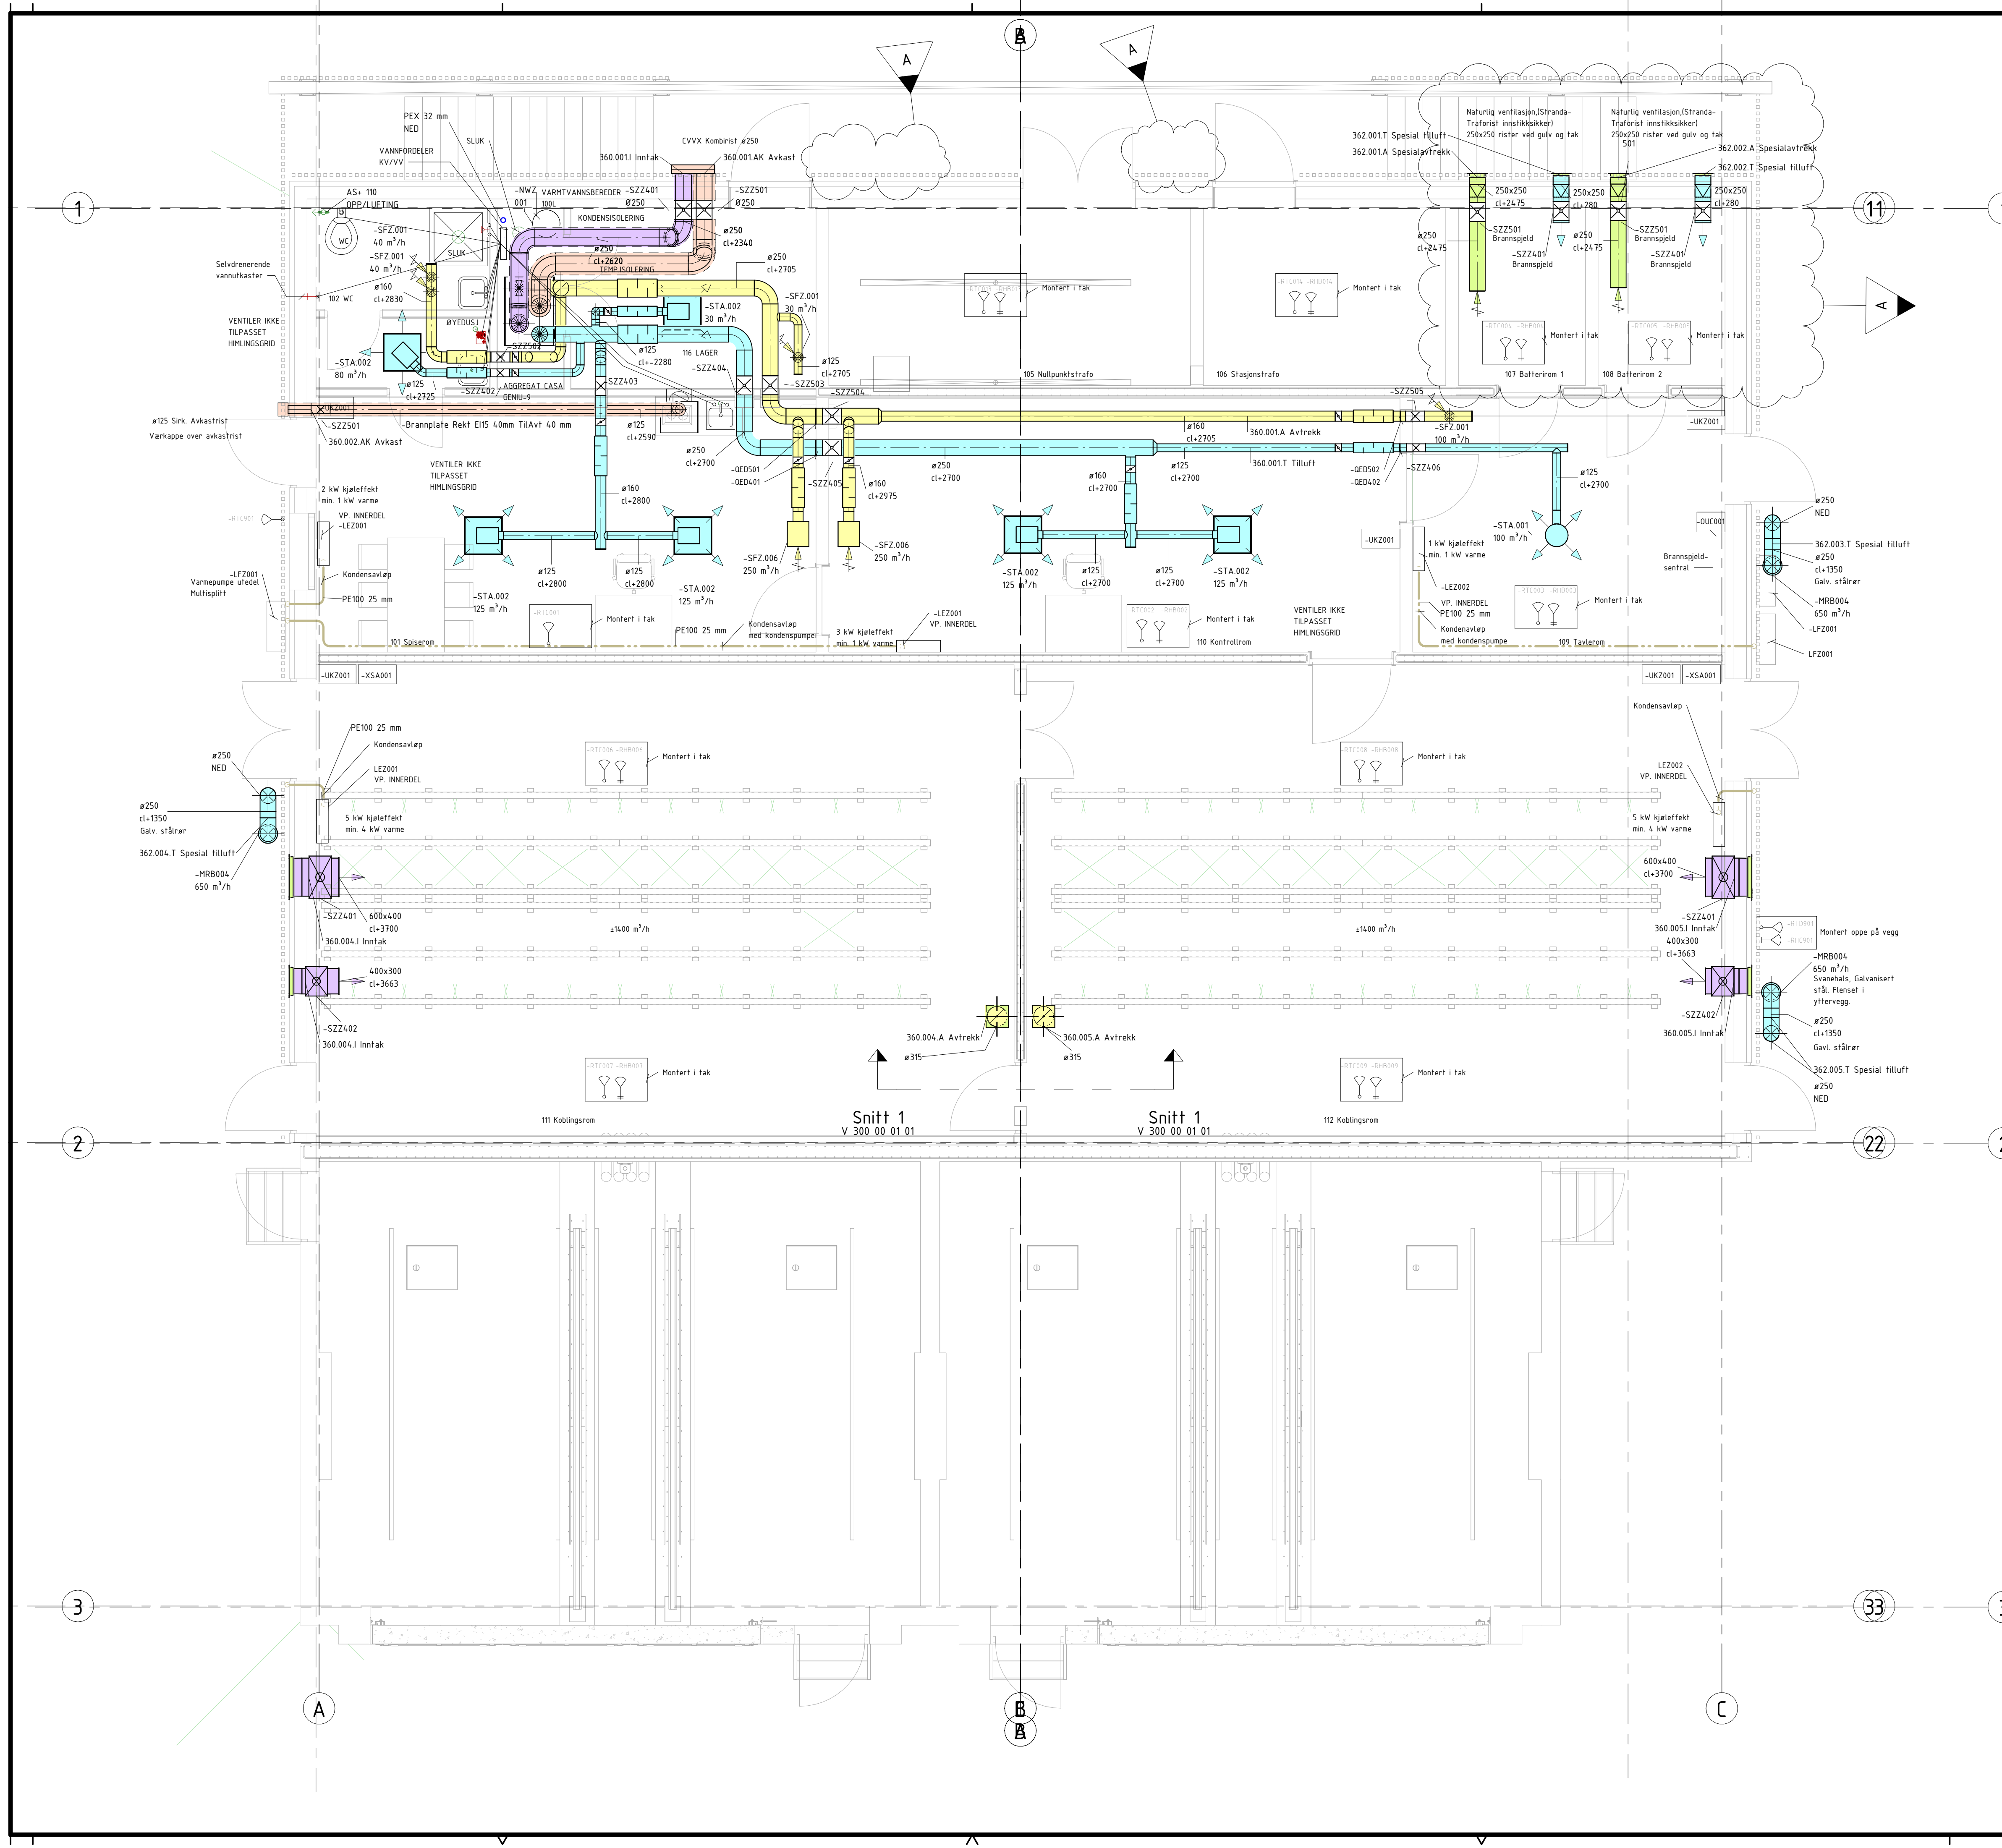

SYMBOLISTE LUFTBEHANDLING- OG RØRANLEGG	
	-RTX Temperaturgiver
	-RHX Fuktighetsgiver
	-UKZ Kontrollpanel
	-OUC Brannspjeldsentral
	-XSA Bryter Av/på/auto
	-LEZ Varmepumpe innedel
	-LFZ Varmepumpe utedel
	-QED Vern mot elektromagnetisk puls
	-MRB Inntaksrist
	-MRC Avkastsrist
	-MRA/MRB Kombirist
	-SRZ Innreguleringspjeld
	-SZZ Brannspjeld
	-QLB Lyddemper
	-JVZ Vifte
	-MTZ Avfukter

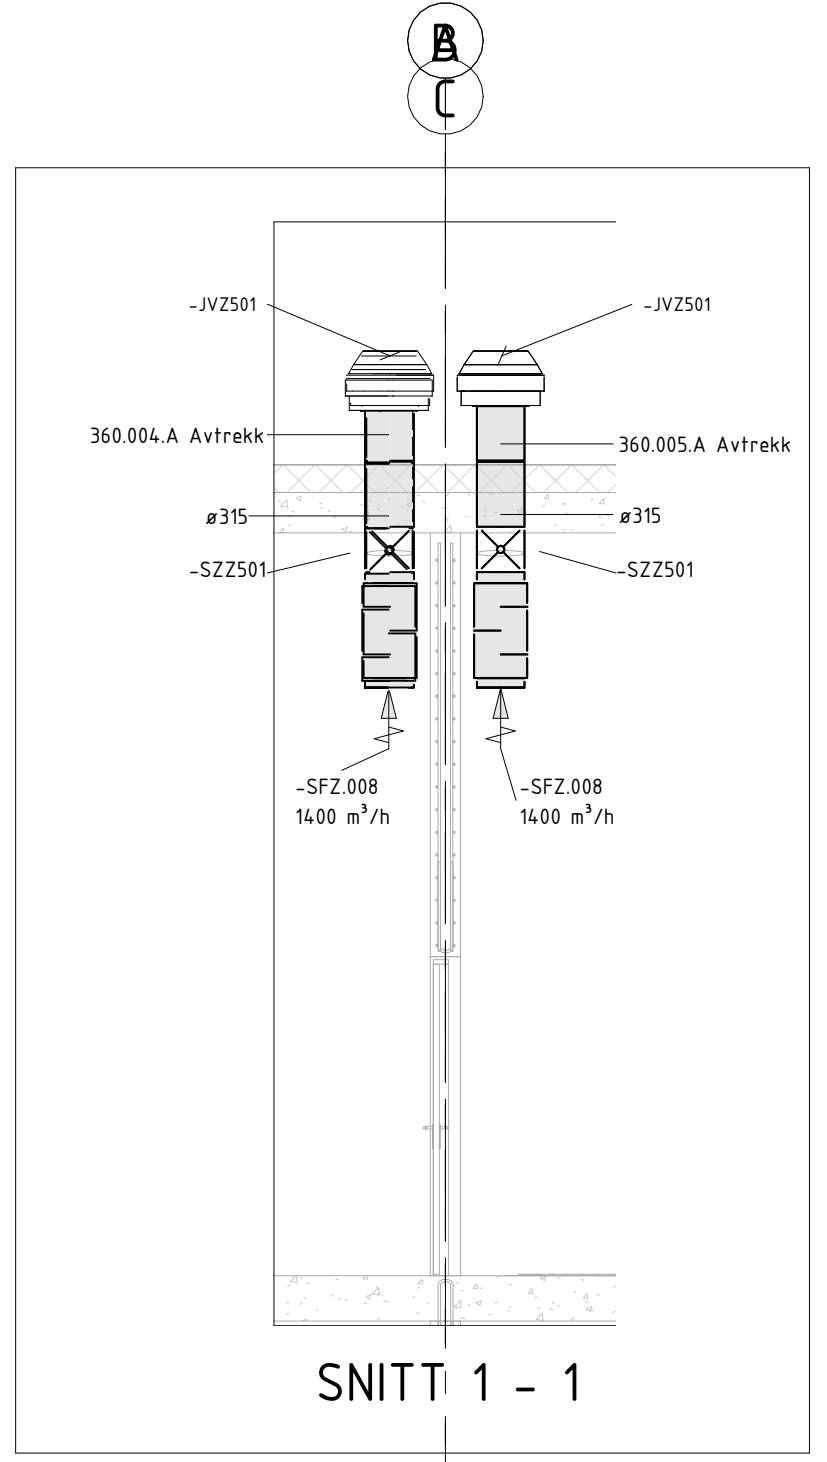

3

A	14.10.2026	Diverse korrigeringer	AKO/AFL/VODU			
Rev	Dato	Beskrivelse	Nr.	Saksb. / Sidem.k. / Oppdr.a		
Tjeldbergodden transformatorstasjon VVS Plan 1. Etasje			Tegnet av	Saksbehandler		
			CHKN/AKO	AFL		
			Sidemannskont.	Oppdragsansvarlig		
			AFL	VODU		
			Fag	Målestokk		
			RIV	1:50		
			Dato			
			21.08.2026			
			Oppdragsnr.		Status	
A295801						
Bygg	Aktør	System	Type	Plan	Løpnr.	
V	300	00	01	01	A	

14.10.2026, 13:32:56

COWI



V 300 00 01 01 A