


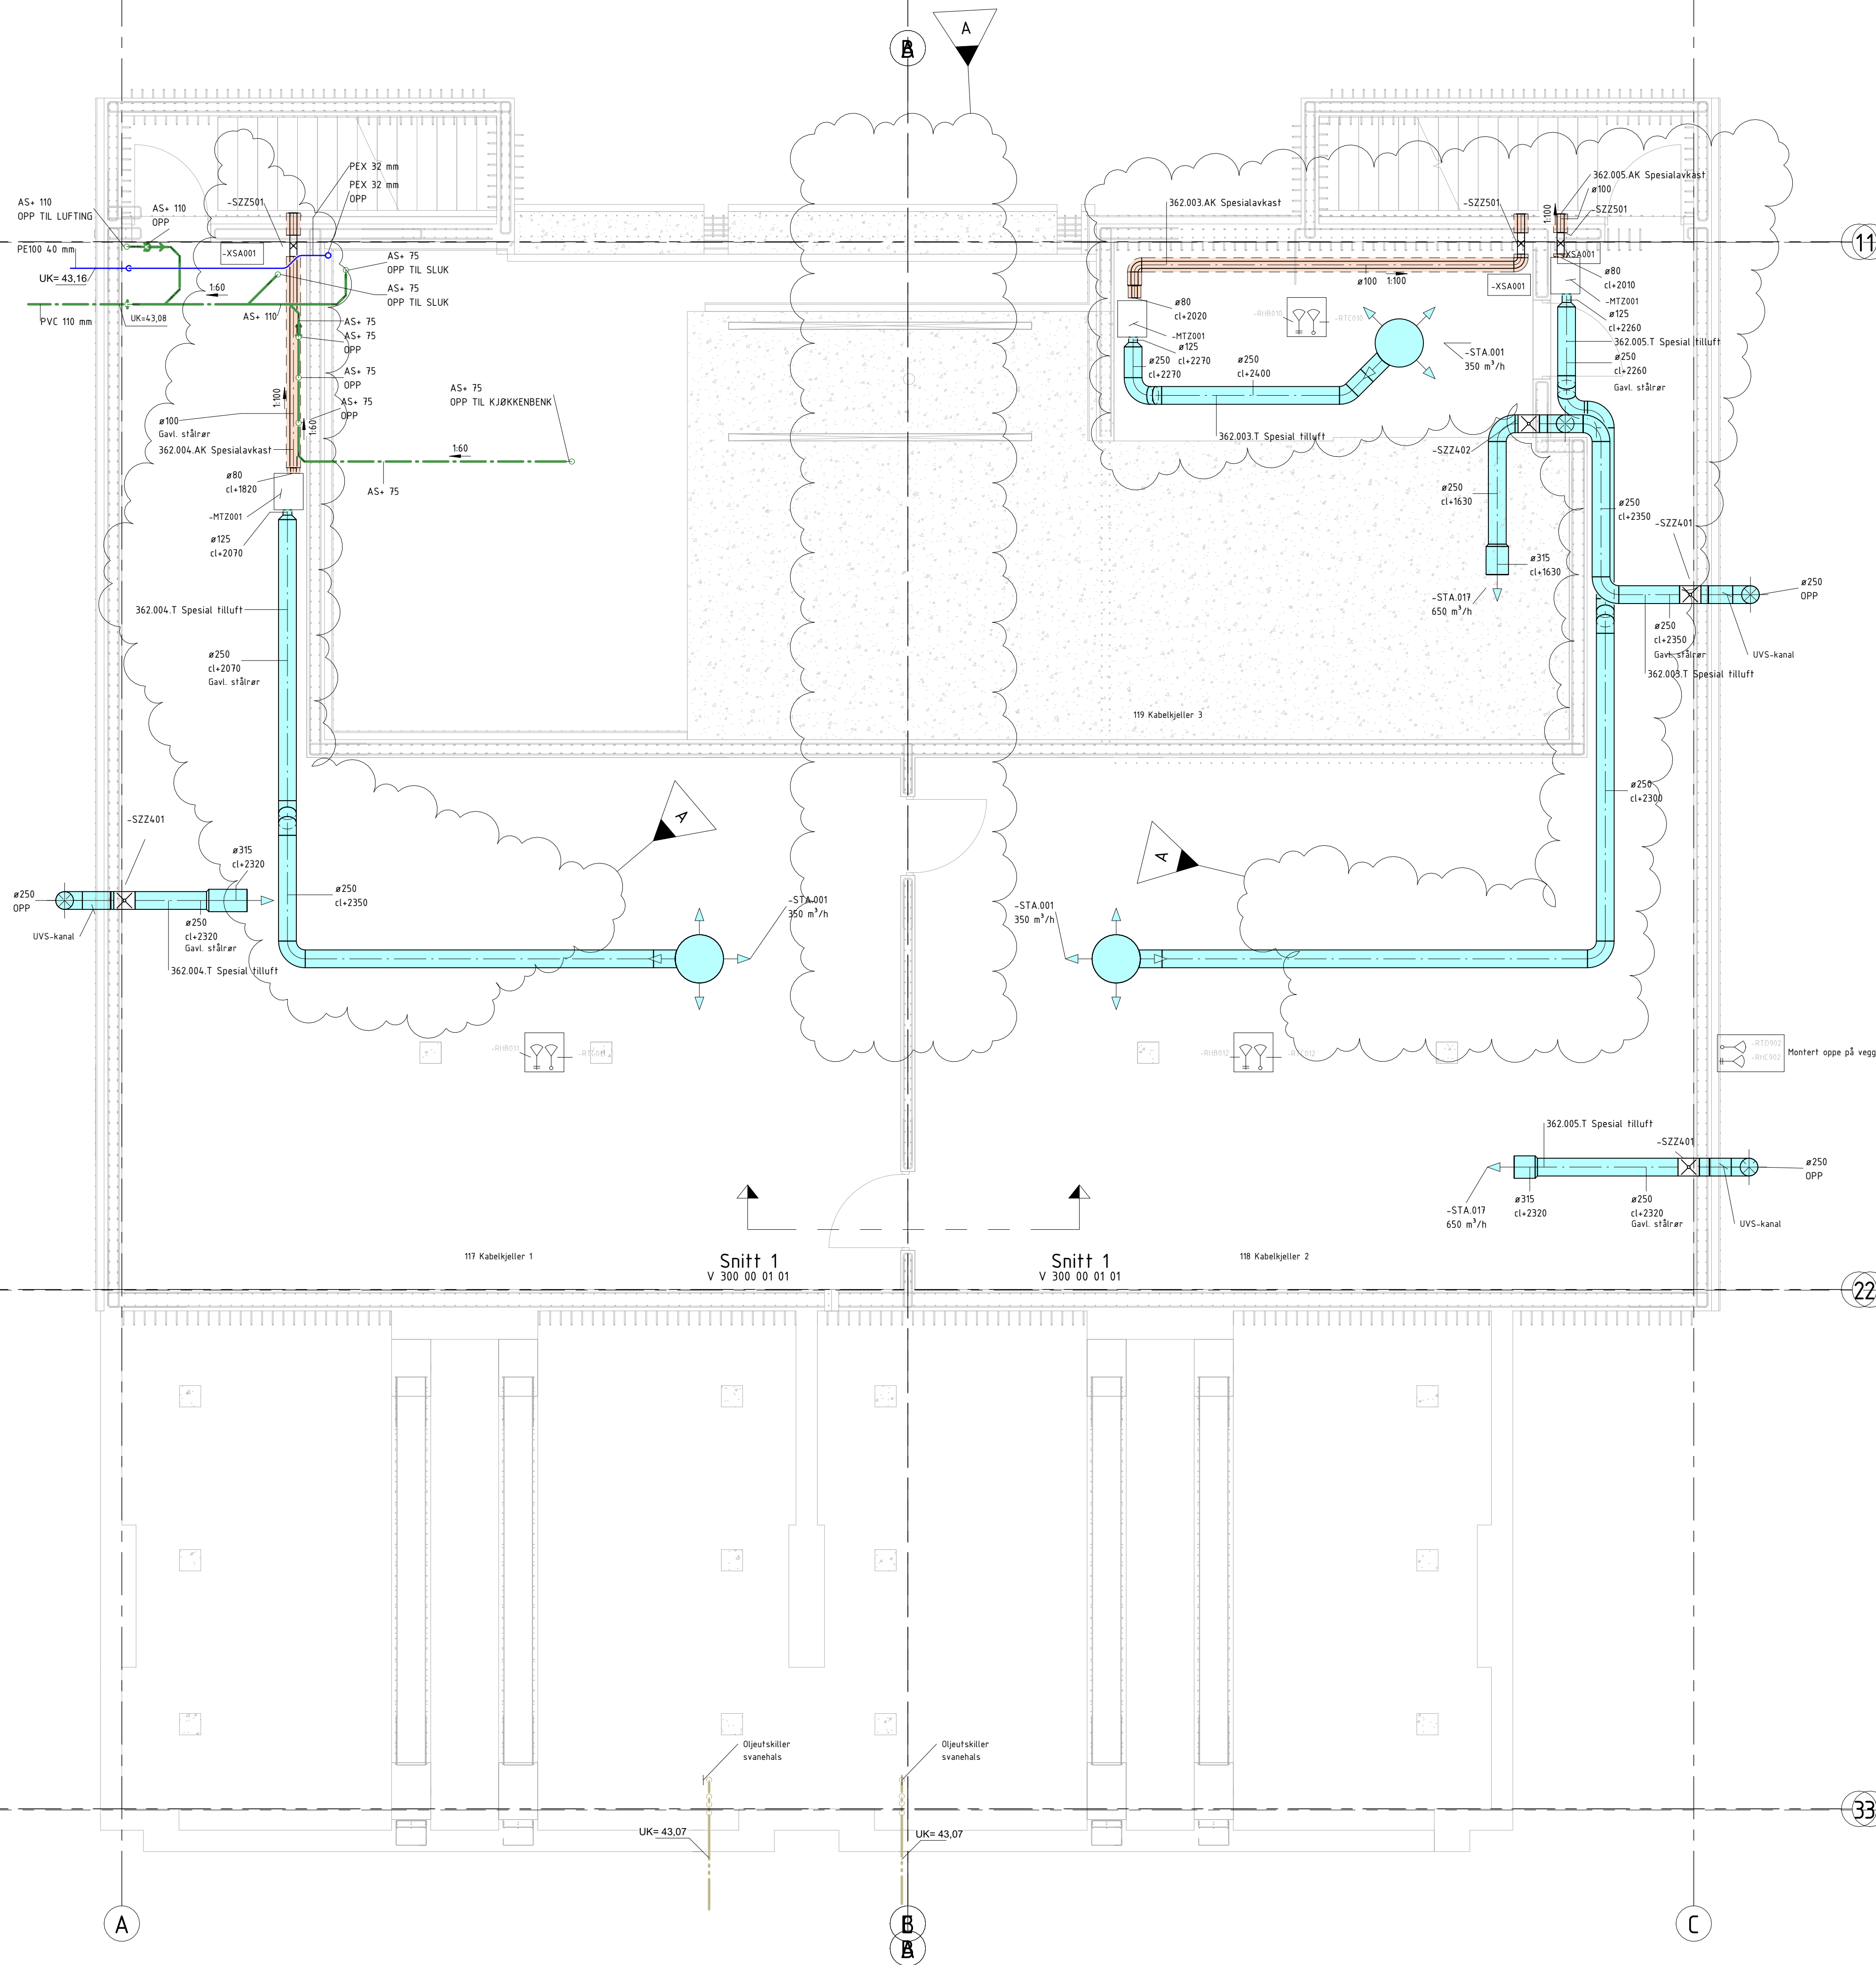

SYMBOLLISTE LUFTBEHANDLING- OG RØRANLEGG	
	-RTX Temperaturgiver
	-RHX Fuktighetsgiver
	-UKZ Kontrollpanel
	-OUC Brannspjeldsentral
	-XSA Bryter Av/på/auto
	-LEZ Varmepumpe innedel
	-LFZ Varmepumpe utedel
	-GEO Vern mot elektromagnetisk puls
	-MRB Inntaksrist
	-MRC Avkastrist
	-MRA/MRB Kombirist
	-SRZ Innreguleringspjeld
	-SZZ Brannspjeld
	-QLB Lyddemper
	-JVZ Vifte
	-MTZ Avfukter

Snitt 1
V 300 00 01 01

Snitt 1
V 300 00 01 01

A		14.10.2026		Avfukterløsning		AKO/AFL/VODU			
Rev.		Dato		Beskrivelse		Nr.		Saksb. / Sidem.k. / Oppdr.a	
3				Tjeldbergodden transformatorstasjon VVS Plan U1 Etasje		Tegnet av		Saksbehandler	
						CHKN/AKO		AFL	
						Sidemannskontnr.		Oppdragsansvarlig	
						AKO		VODU	
						Fag		Målestokk	
						RIV		1:50	
						Dato			
						21.08.2026			
				Oppdragsnr.		A295801		Status	
				Bygg		Aktør		System	
						Plan		Løpnr.	
								Rev.	
						V 300 00 U1 01		A	

COWI

