3

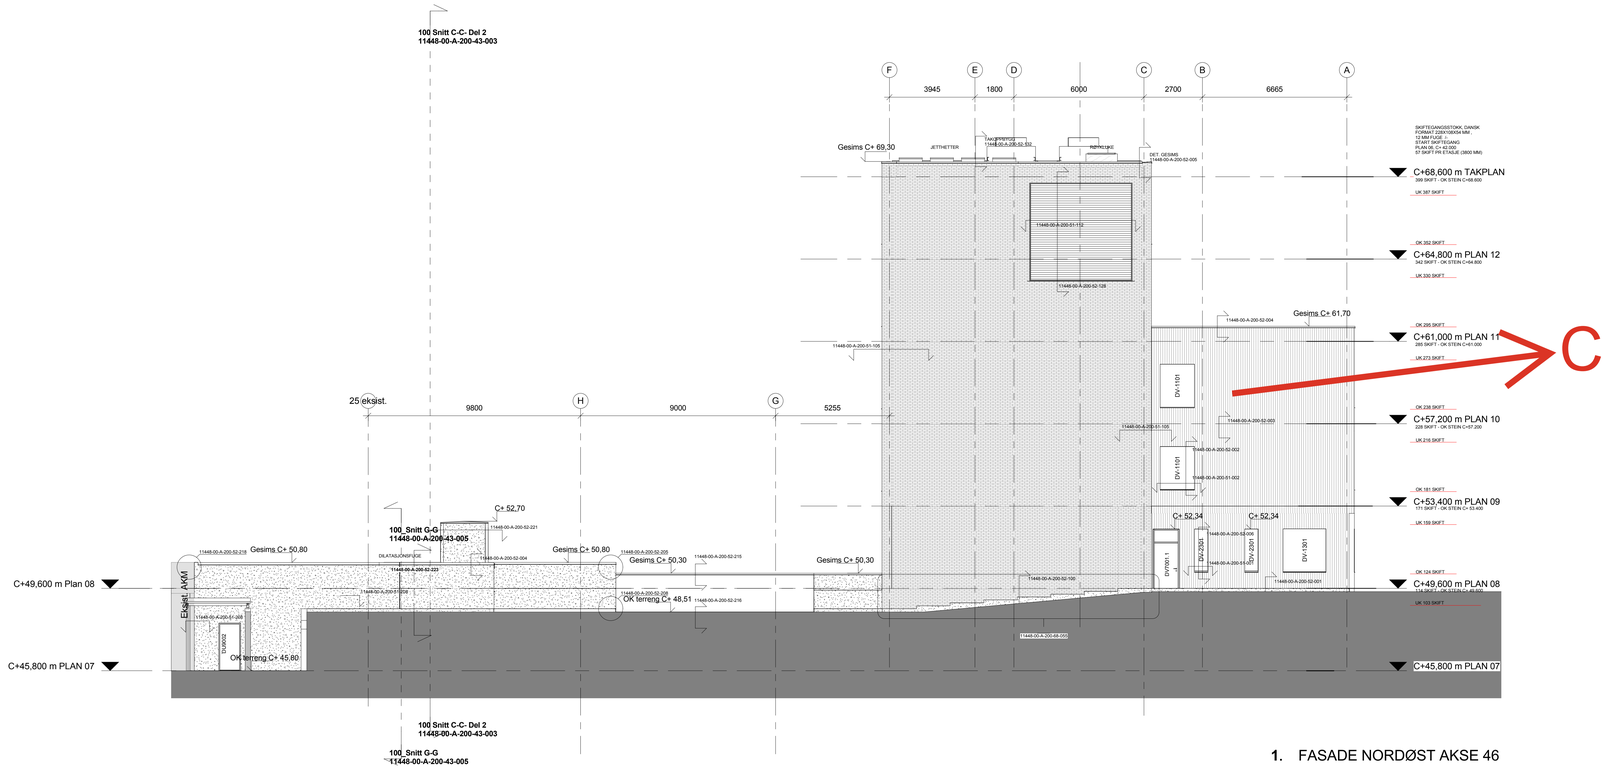

1. FASADE NORDØST AKSE 46

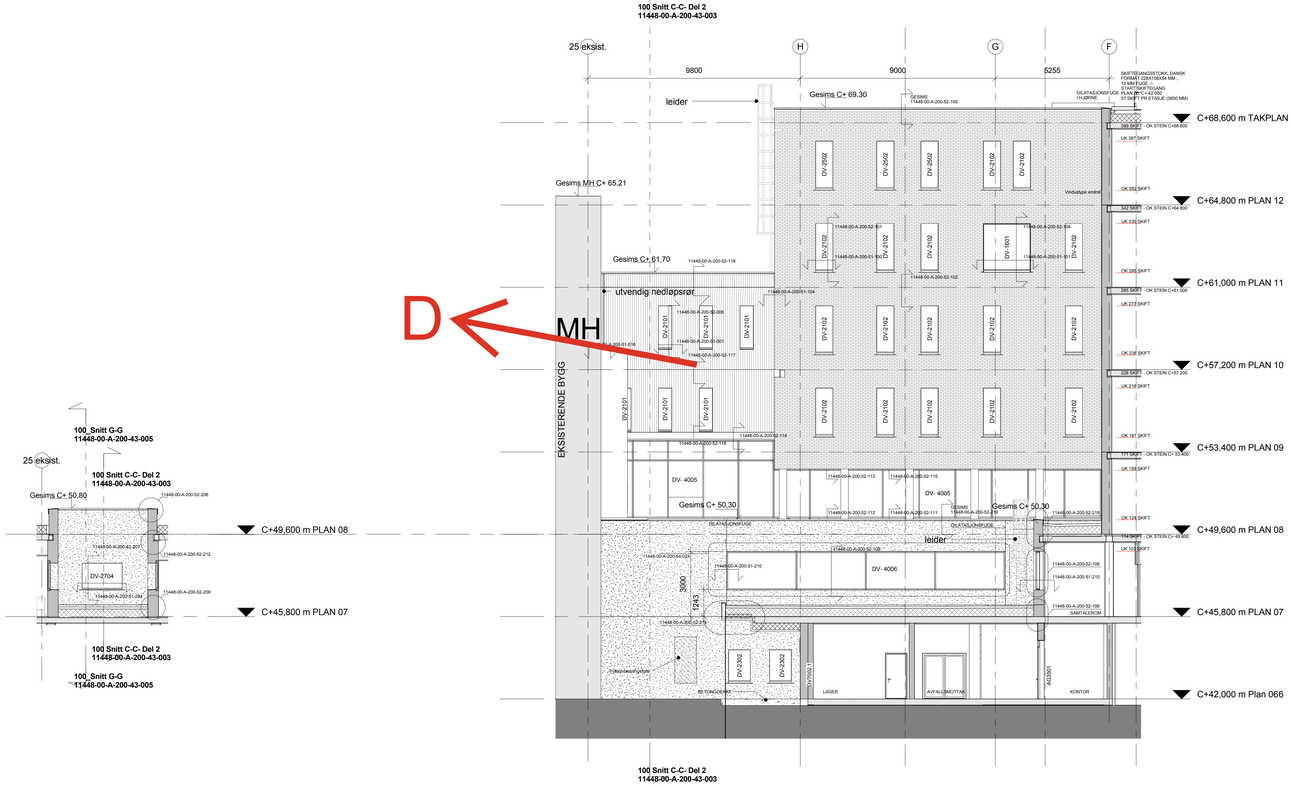

3. FASADE NORDØST AKSE 31

2. FASADE NORDØST LYSGÅRD

TEGLKLEDNING

TREKLEDNING

PUSSET TEGLKLEDNING

NB: FOR DETALJ- OG SKJEMAHENVISNINGER PÅ SNITT, SE SNITT-TEGNINGER.

Rev	Dato	Beskrivelse	Tegn.	Kontr.
1	23.03.18	SOM BYGGET	KS	SS

Komplekskor. Byggnr. Etasje Fag Fagkode Type Løpenr. Rev.
3406-11448-00-A-200-47-003 Z-01

Prosjekterende:

- ● ARK/PGK (A): RATIO Arkitekter AS
- ○ LARK (L): Bjørbekk & Lindheim AS
- ○ RIE (E): COWI AS
- ○ RIB (B): COWI AS
- ○ RIBr (F): COWI AS
- ○ RIV (V): COWI AS
- ○ RIÅ (C): COWI AS
- ○ RIG (G): COWI AS

RATIO — Drammensveien 130C1, 0277 Oslo
bjørbekk & lindheim — Sagveien 23A, 0458 Oslo
COWI — Otto Nilsensvei 12, Boks 2564 Sentrum, 7414 Trondheim

Lokasjons fig.

Universitetet i Tromsø MH2

G.NR. 124 / B.NR. 28

Tiltakshaver: STATSBYGG
Postboks 8106 Dep
0032 Oslo
Tlf.: 815 55 045
www.statsbygg.no

Fase	Status	Tegnet	Kontrollert
SOM BYGGET	G	AM	IL

Prosjekt nr	Prosjektnr. for proaj.	Dato opprettet	Målestokk	Format
1017801	3107	10.04.2015	1 : 100	A0

Fasade Nordøst

Komplekskor. Byggnr. Etasje Fag Fagkode Type Løpenr. Rev.
3406-11448-00-A-200-47-003 Z-01