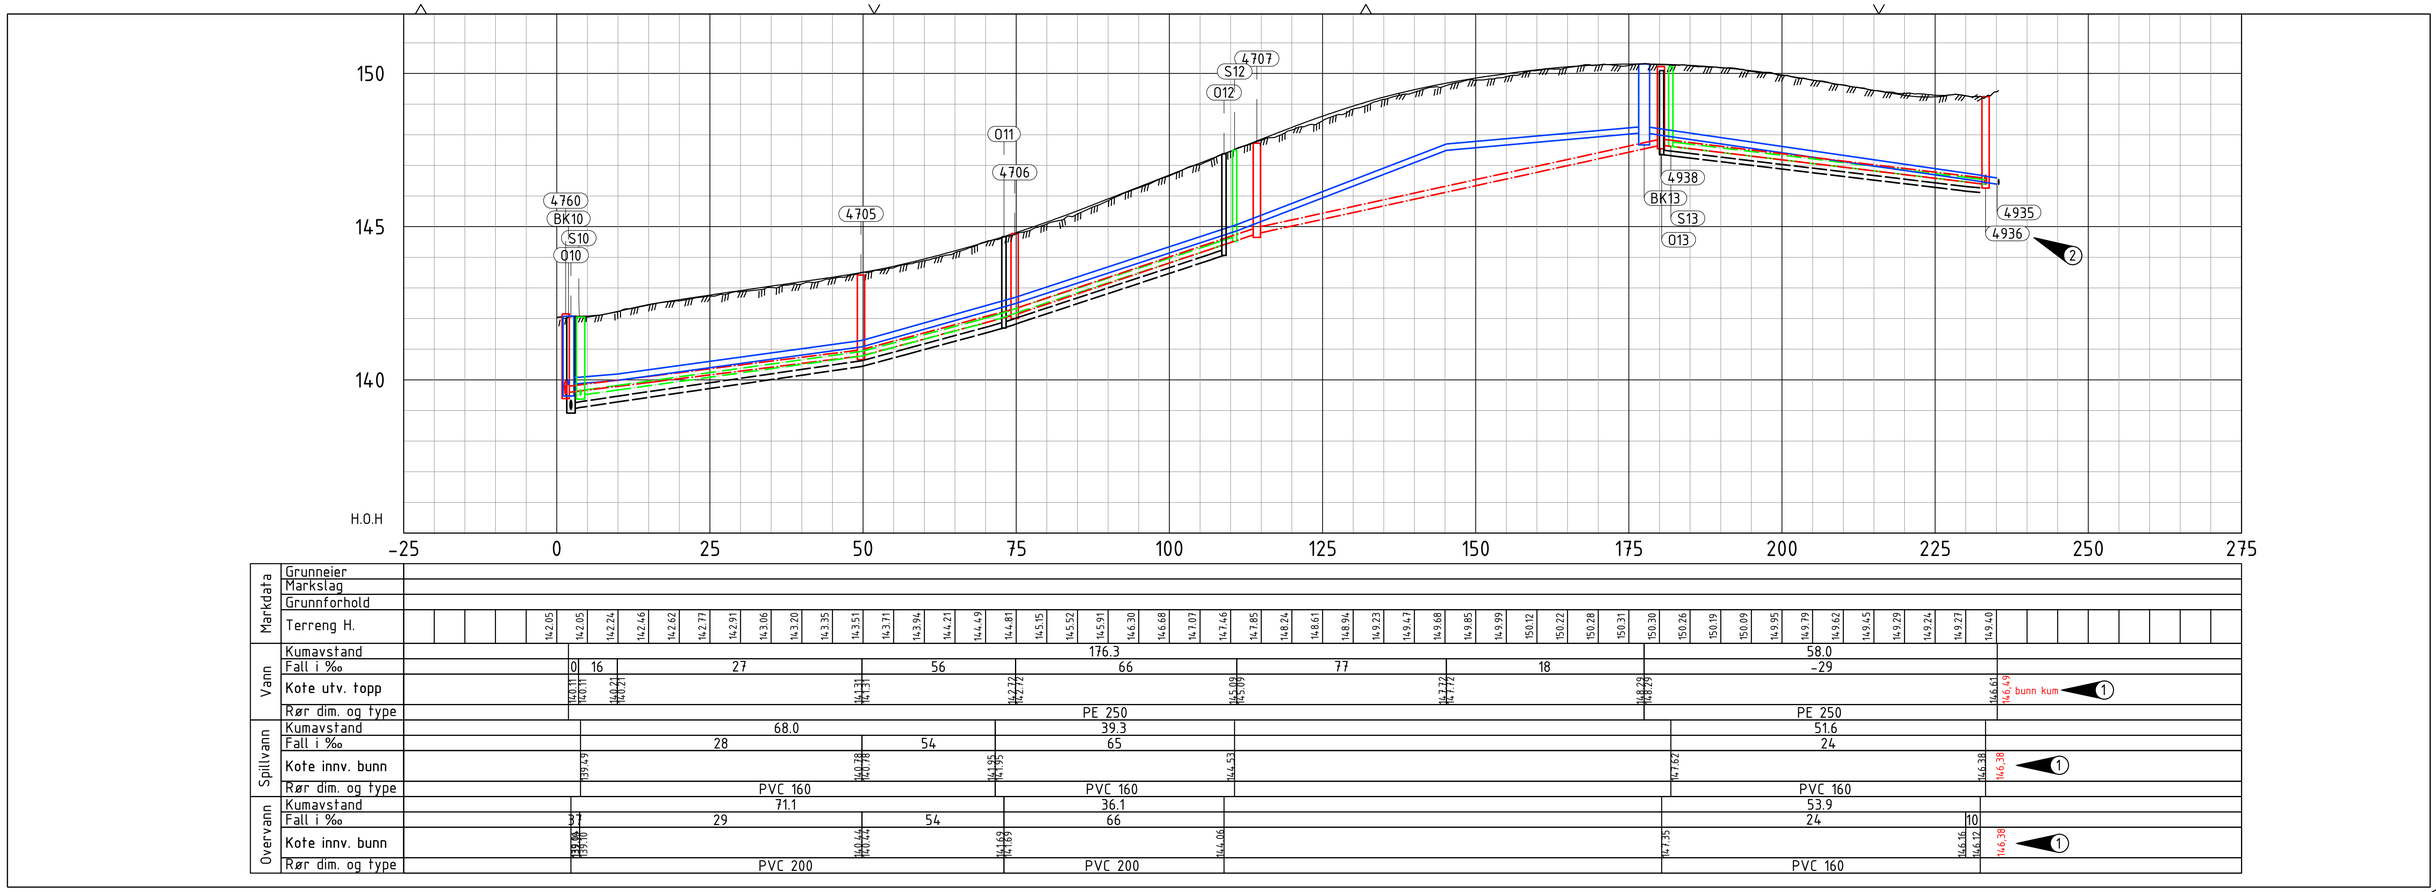
150
145
140
H.O.H
-25
0
25
50
75
100
125
150
175
200
225
250
275
4760
BK10
S10
O10
4705
O11
4706
4707
S12
O12
4938
BK13
S13
O13
4935
4936
2

| | | |