
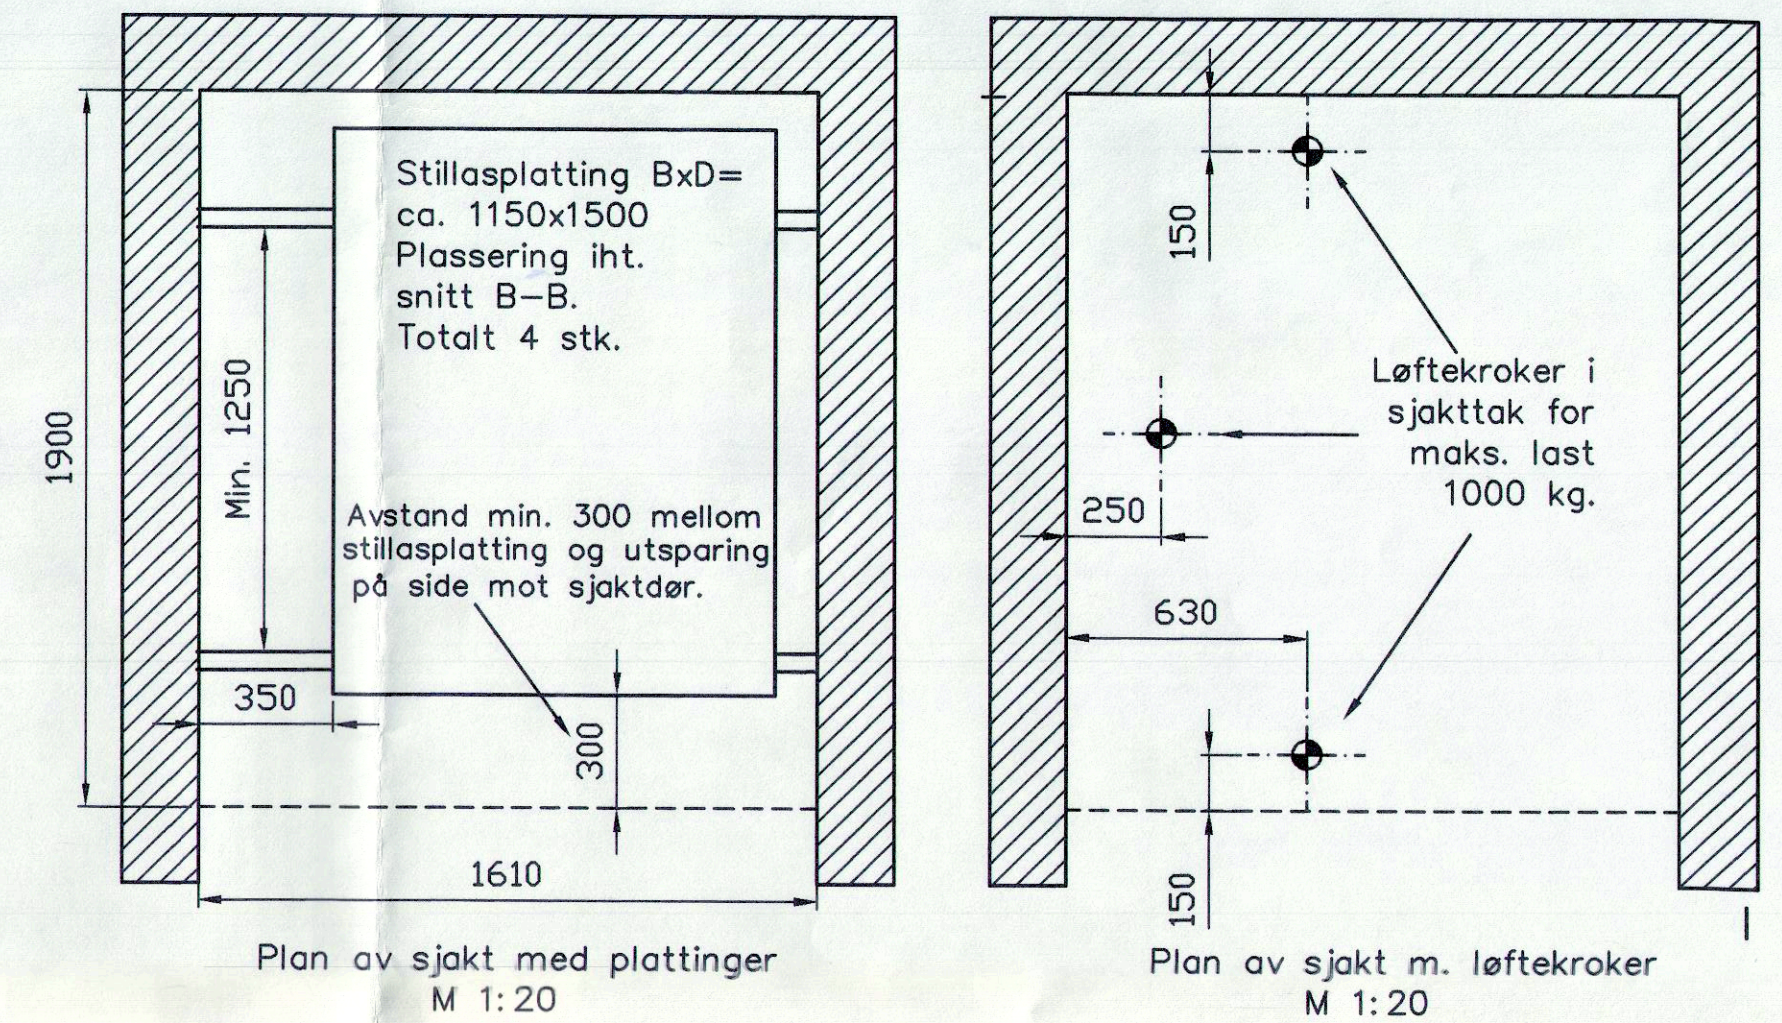
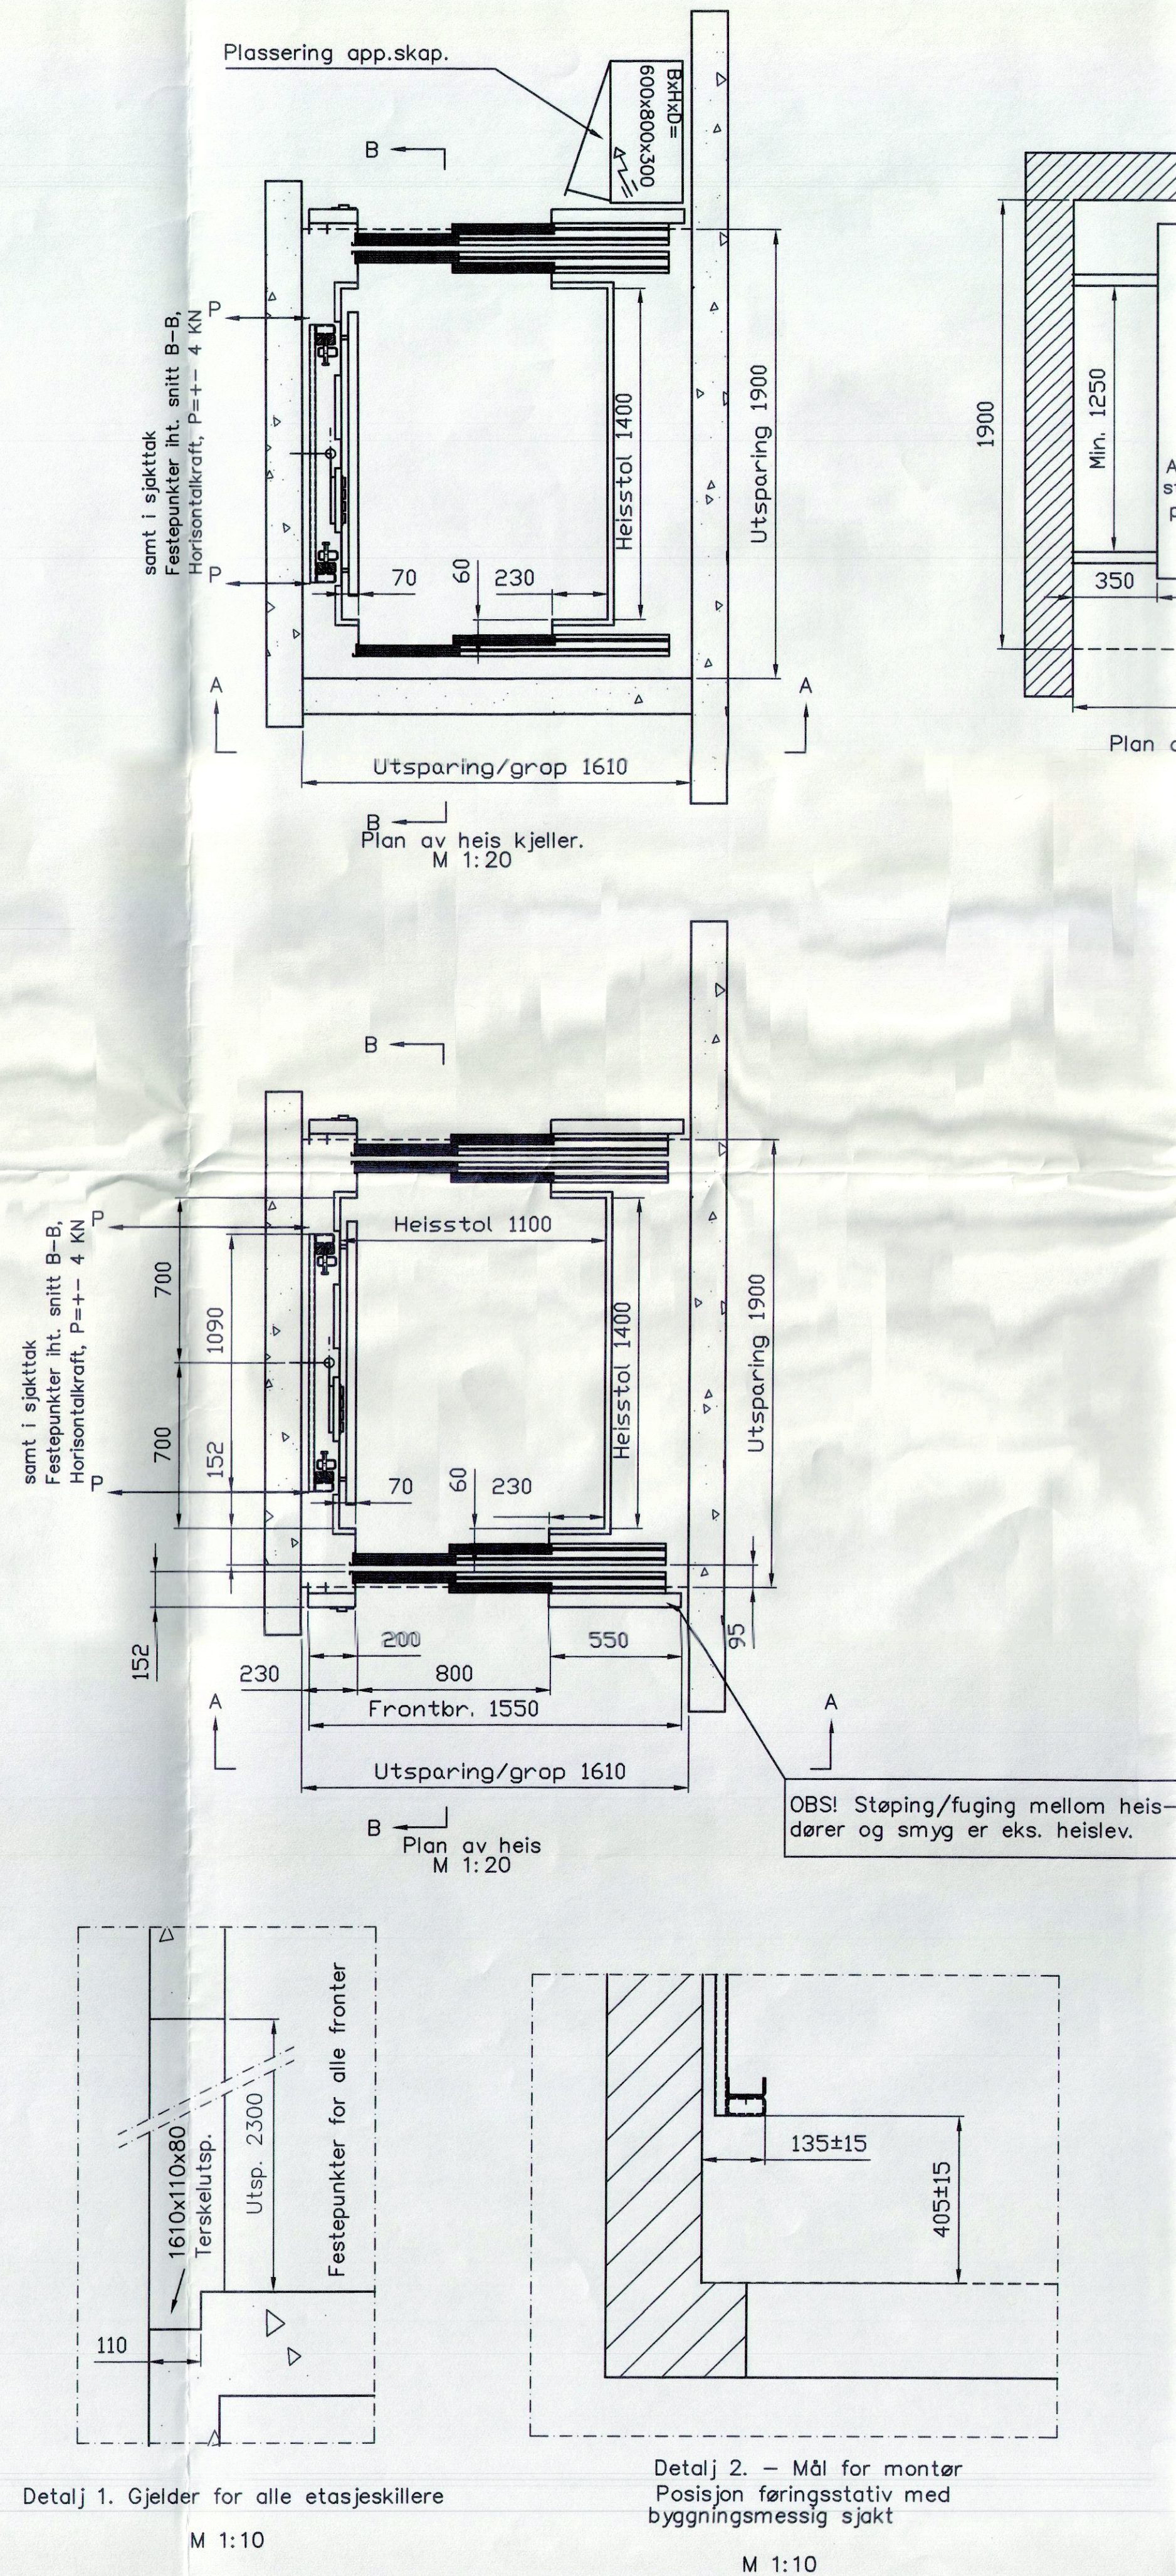


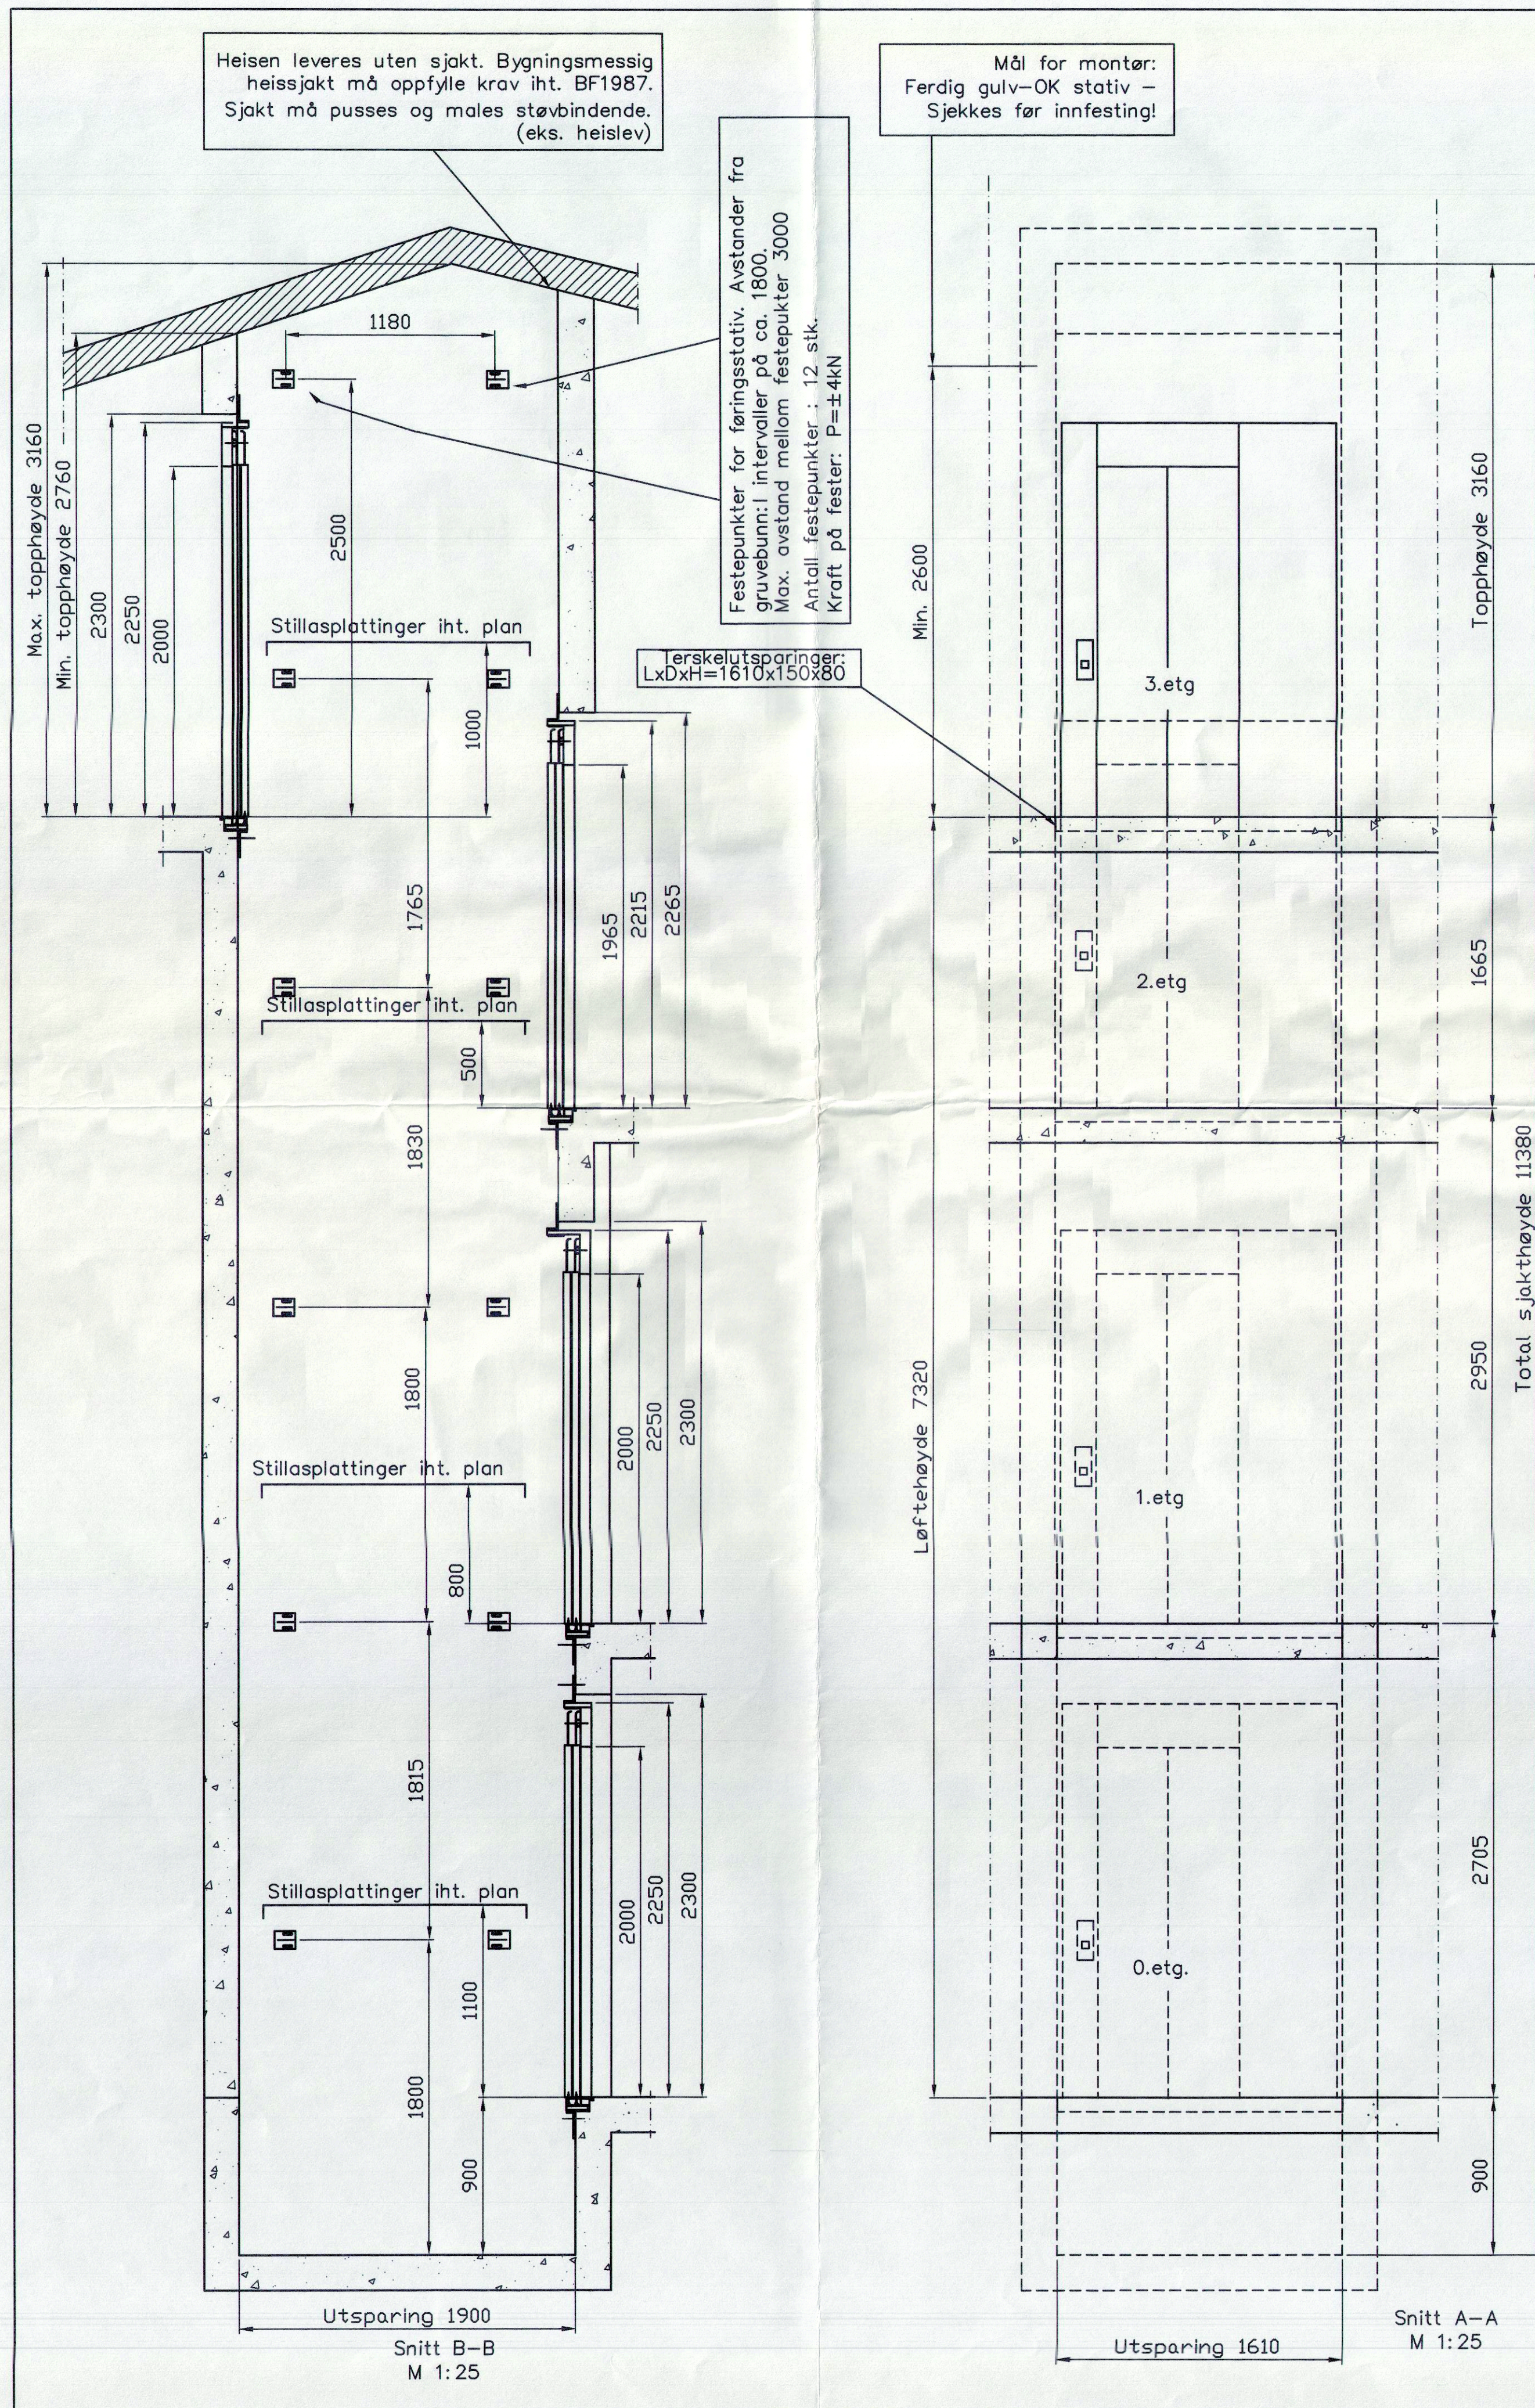

DET MÅ I BYGGET VÆRE MULIG Å INNTRANSPORTERE
FØRINGSSTATIV. DIMENSJONER BxDxH = 1050x150x4000

REVISJONER			
Rev.	Dato.	Sign.	Endringsbeskrivelse
C	18.03.96	EE	Endret motorer til 8 kW
B	13.10.95	EE	Endret etasje- og løftehøyde.
A	04.09.95	EE	Endret bredde terskelutsparring fra 150 til 110.
BYGGESKISSE OG EL-TILKOPLING			
Ventilasjon: Sjakttak må ventileres i.h.t. byggeforskr. kap. 45 og 47 (M.h.t. tilstøtende bygn.konstr.) og NS3801			
Det anordnes løftekrok for maks. last 1000 kg før montasjen skal starte, som vist på tegning.			
All belastning inn mot sjakt er ekskludert vår leveranse.			
Alle mål er oppgitt i henhold til NS 3420 toleranseklasse 2 med maks. tverrsnittsavvik på ±15mm, og maks. stedsavvik på ±7,5mm med referanse i sjakthjørner.			
Rom for plassering av apparatskap må oppfylle krav i.h.t. byggeforskr. kap. 45.			
Det henvises ellers generelt til byggeforskr. kap. 45, og norsk standard NS 3801.			
Det installeres belysning 0,5m over sjaktbunn og under sjakttak (etter heismontør anvis.), og med maks. 7m avstand.			
Kabler til apparatskap dimensjoneres av el-konsulent. OBS! Skal være brannsikret iht. BF1987 30:8 (300 g i 30 min.):			
3x230V/50 HZ (motor) + 2x230V/50 Hz (lys og stikkontakt)			
TEKNISK SPESIFIKASJON			
Motoreffekt/driftsstrøm: 8,0 kW / 30 A			
Type: Skruer/Elektrisk drevet mutte			
Automatiske døråpnere: Teleskopdører			
Antall/lysmål: 4/800x200			
Type: Monitor 92VF - Venstreåpne/Høyreåpne			
Brannklasse: Ikke brannklassifiser			
Gulvbelegg: Tarkett farge 1838			
Takkledning (std. hvit): Std. hvitlaker			
Veggkledning: Dobel Lamin farge 116			
Bevegelig terskel/fotocelle(r): 1 fotocelle			
Stolmål, BxDxH: 1100x1400x210			
Antall stopp/dører: 4/			
Sjakthøyde: /-bredde/-dybde: 11380/1610/190			
Toppshøyde: 316			
Gropdybde: 90			
Løftehøyde: 732			
Hastighet: 0,30 m/sek			
Lasteevne: 600 kg/8 personer			
Manøversystem: Vanlig trykknapp			
Heistype: Person-/skruheis			
Hoveddata			
Dato:	Konstr.:	Godkjent:	Målestokk
29.08.95	/EE		1:25 1:20/1:10
Anleggsnavn og -adresse:			
Øvrebyen v.g.skole, "NATURFAGBYGG"			
2200 Kongsvinger			
Kunde:			
Hedmark Fylkeskommune, Fylkesmannen			
Eiendomsavd. Parkgt. 64, 2300 Hamar			
Postboks 430, 2301 Hamar. Tlf: 62 53 01			
Ordrenr./tegn.nr.: Revisjo			
1320 C			