
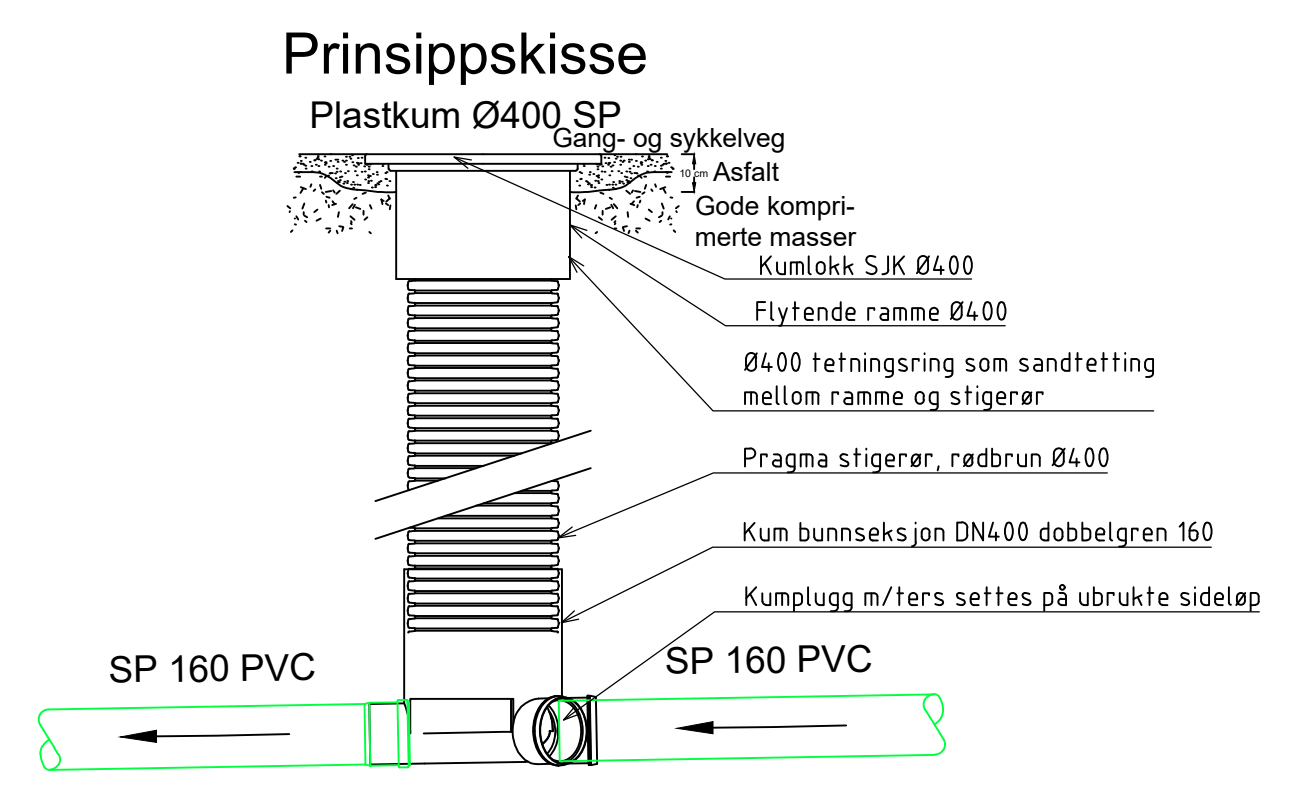
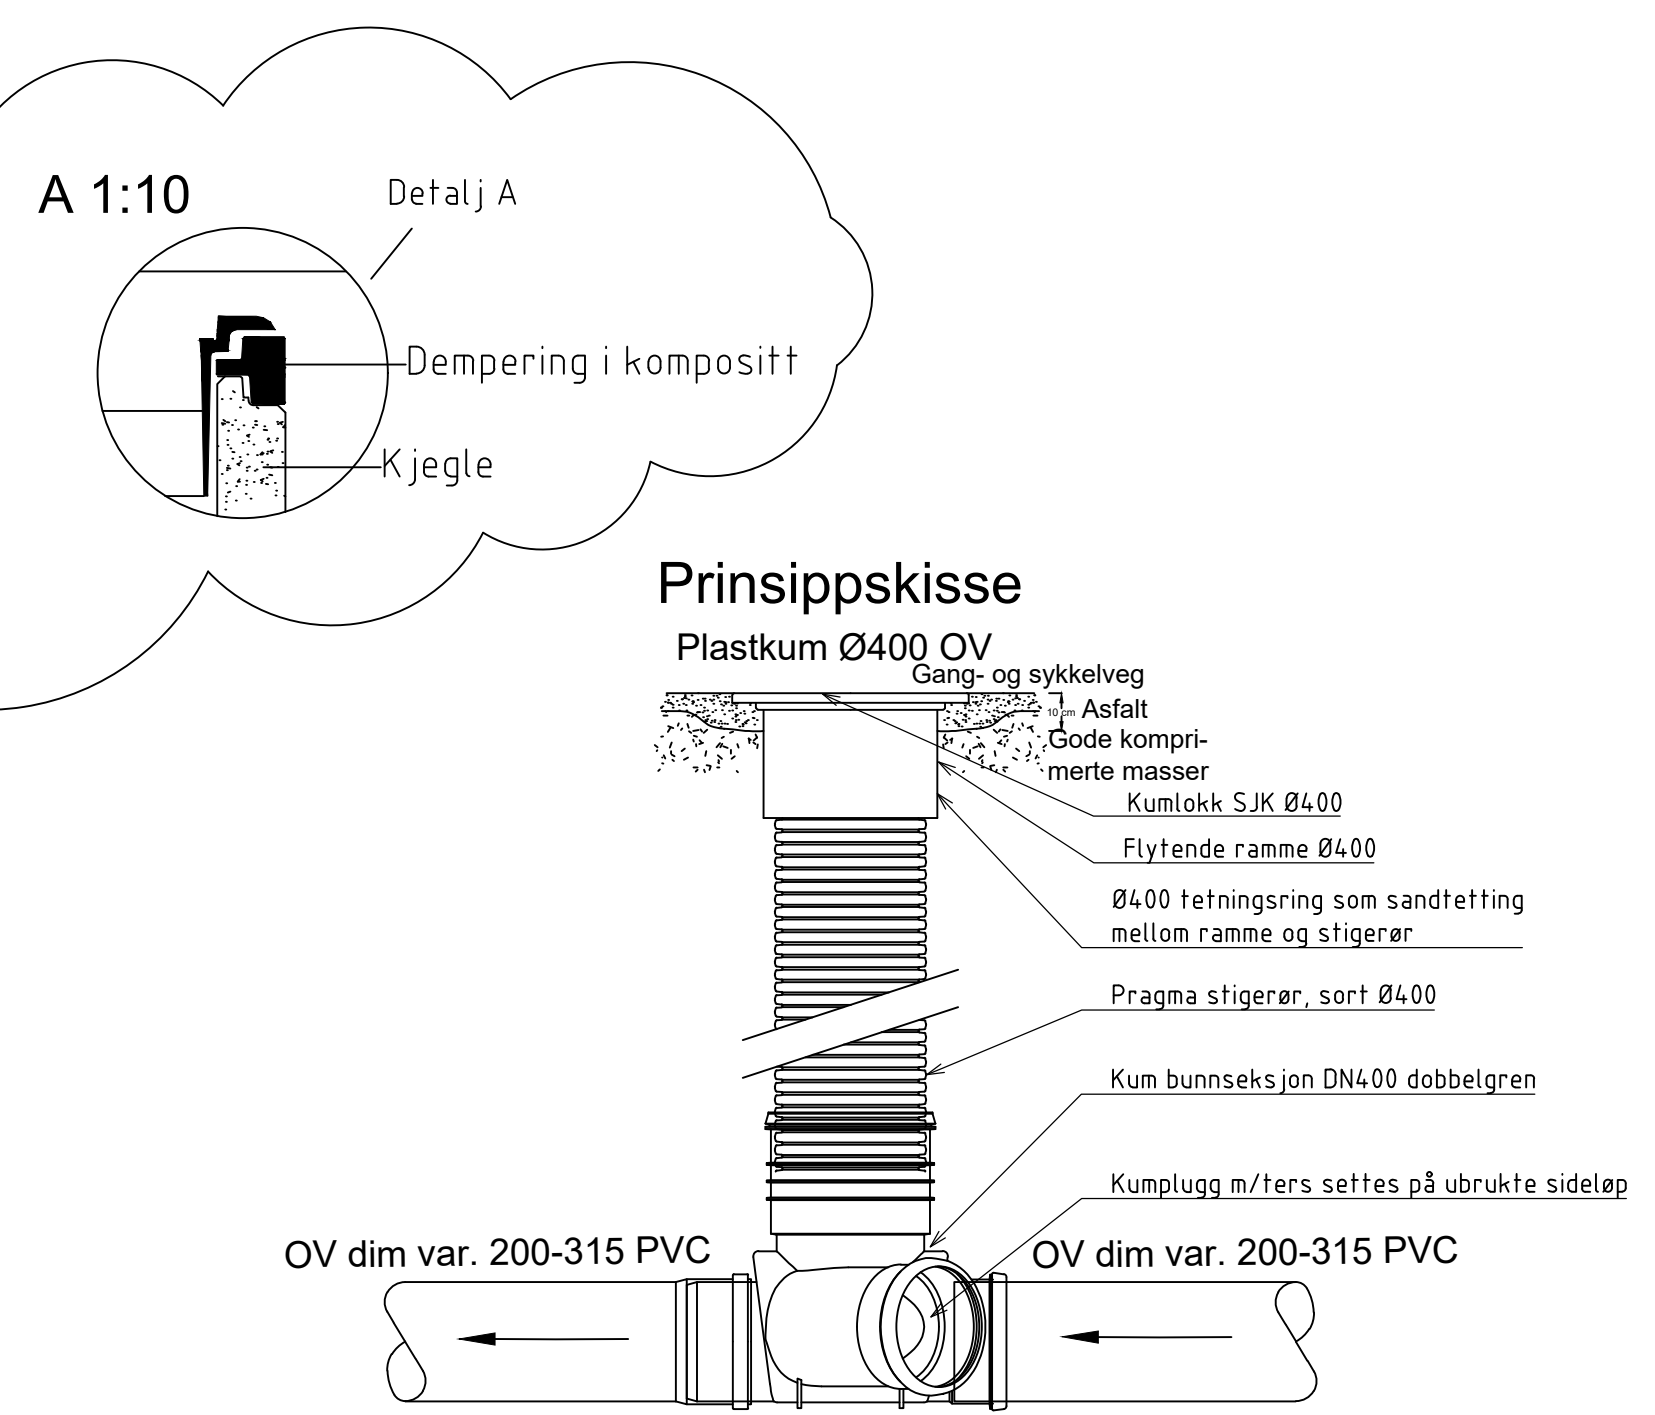


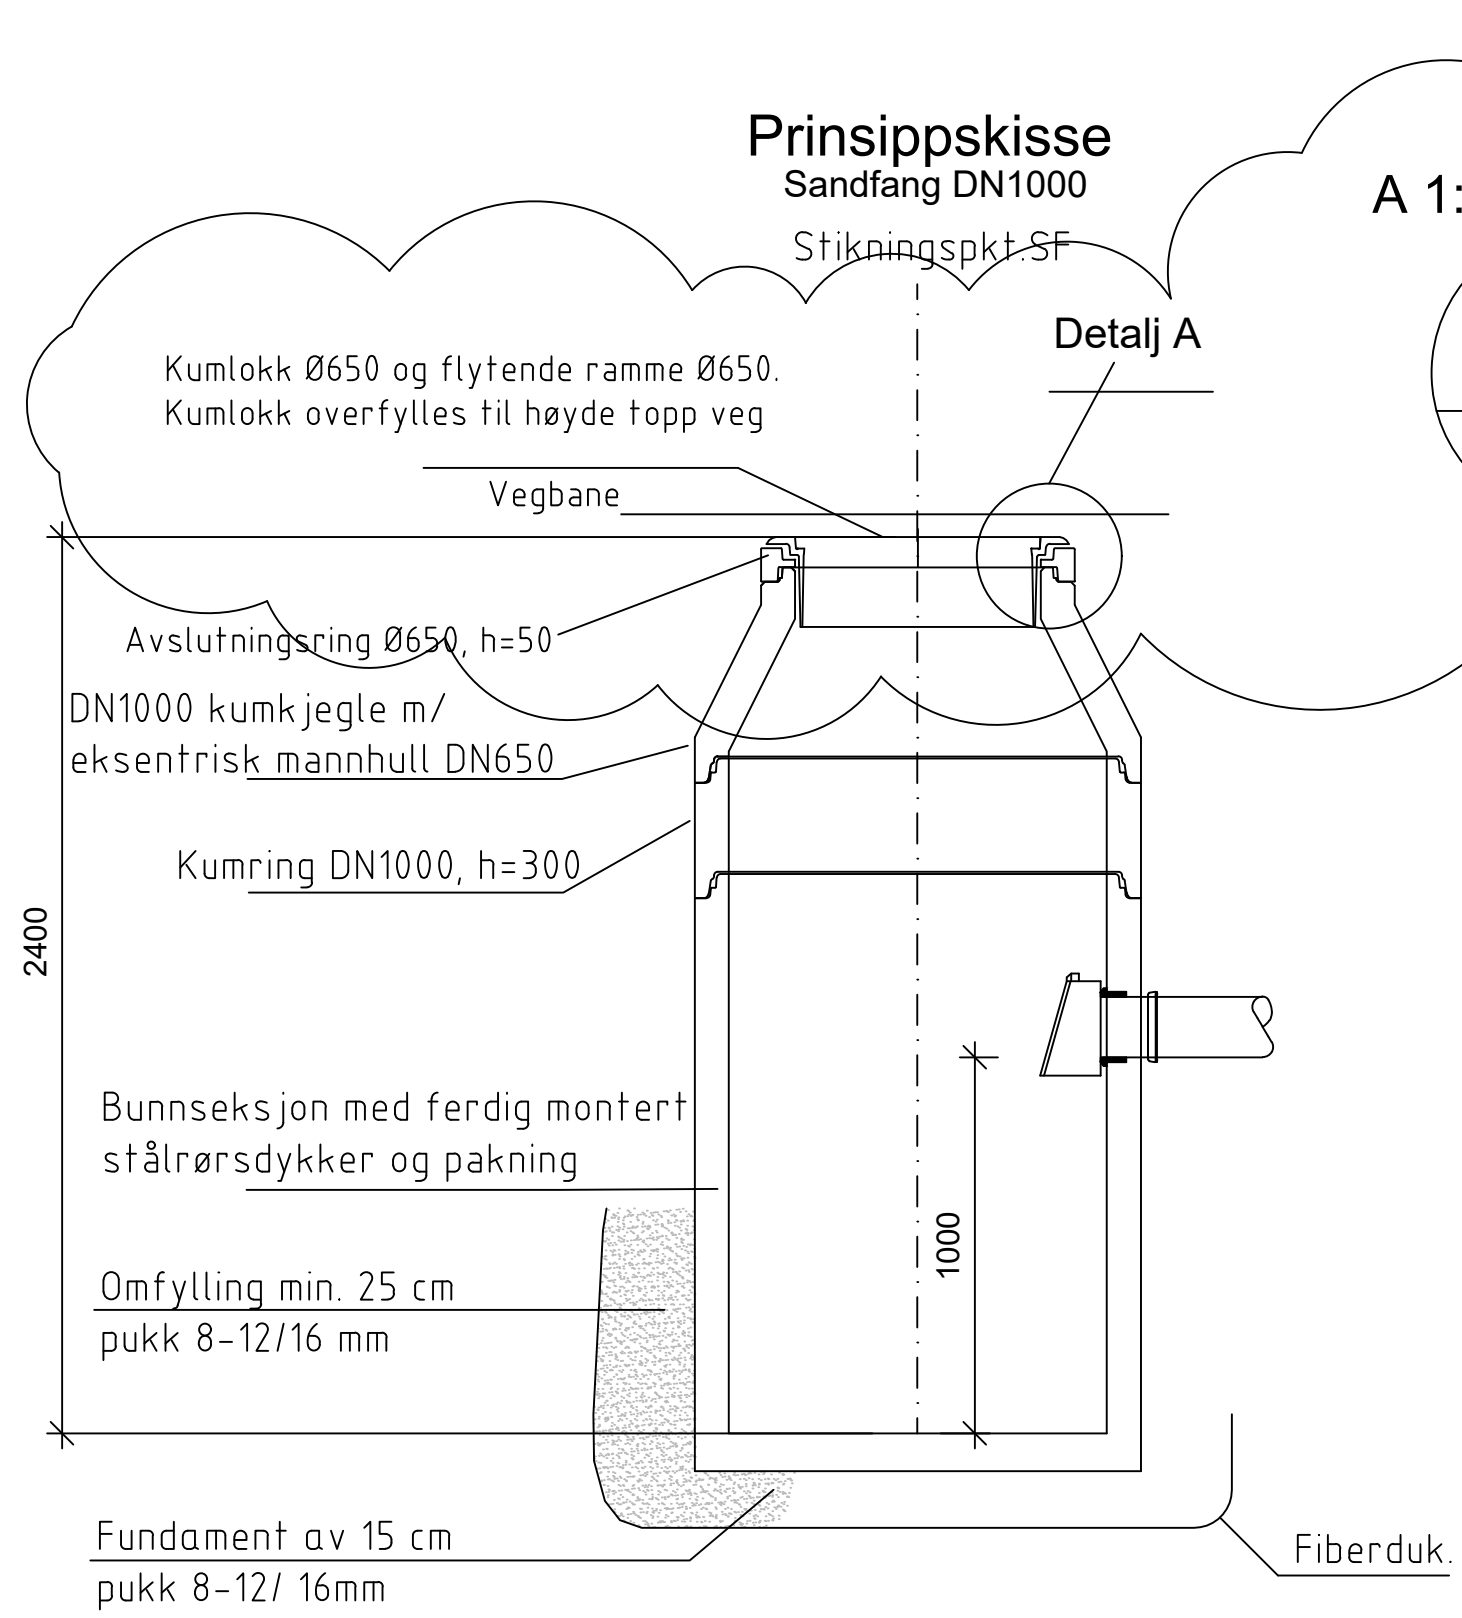

-					
-					
B-02	Oppdatert til ny entreprise			01.07.26	SM TEI
B-01	Byggeplan			14.06.24	KWE SS
Rev.	Tekst			Rev dato	Tegn. Kontor
Prosjekt		Prosjektfase			
VA Hamnbakkan, Skoleveien, Hellandsveien		Byggeplan			
Dato		Oppdragsnr		Koordinatsystem	
14.06.24		652526-01		UTM33	
Tittel		Godkjent av		Målestokk	
Prinsippskisser Hellandsvn. OV- og SP-kum Sandfang		KWE SS TEI		Format A1	
asplan viak		Oppdragsleder Hamarøy kommune			
		Tegningsnummer		Revisjon	
		HF 001		B-02	
		Fag Type Løpnr.			