


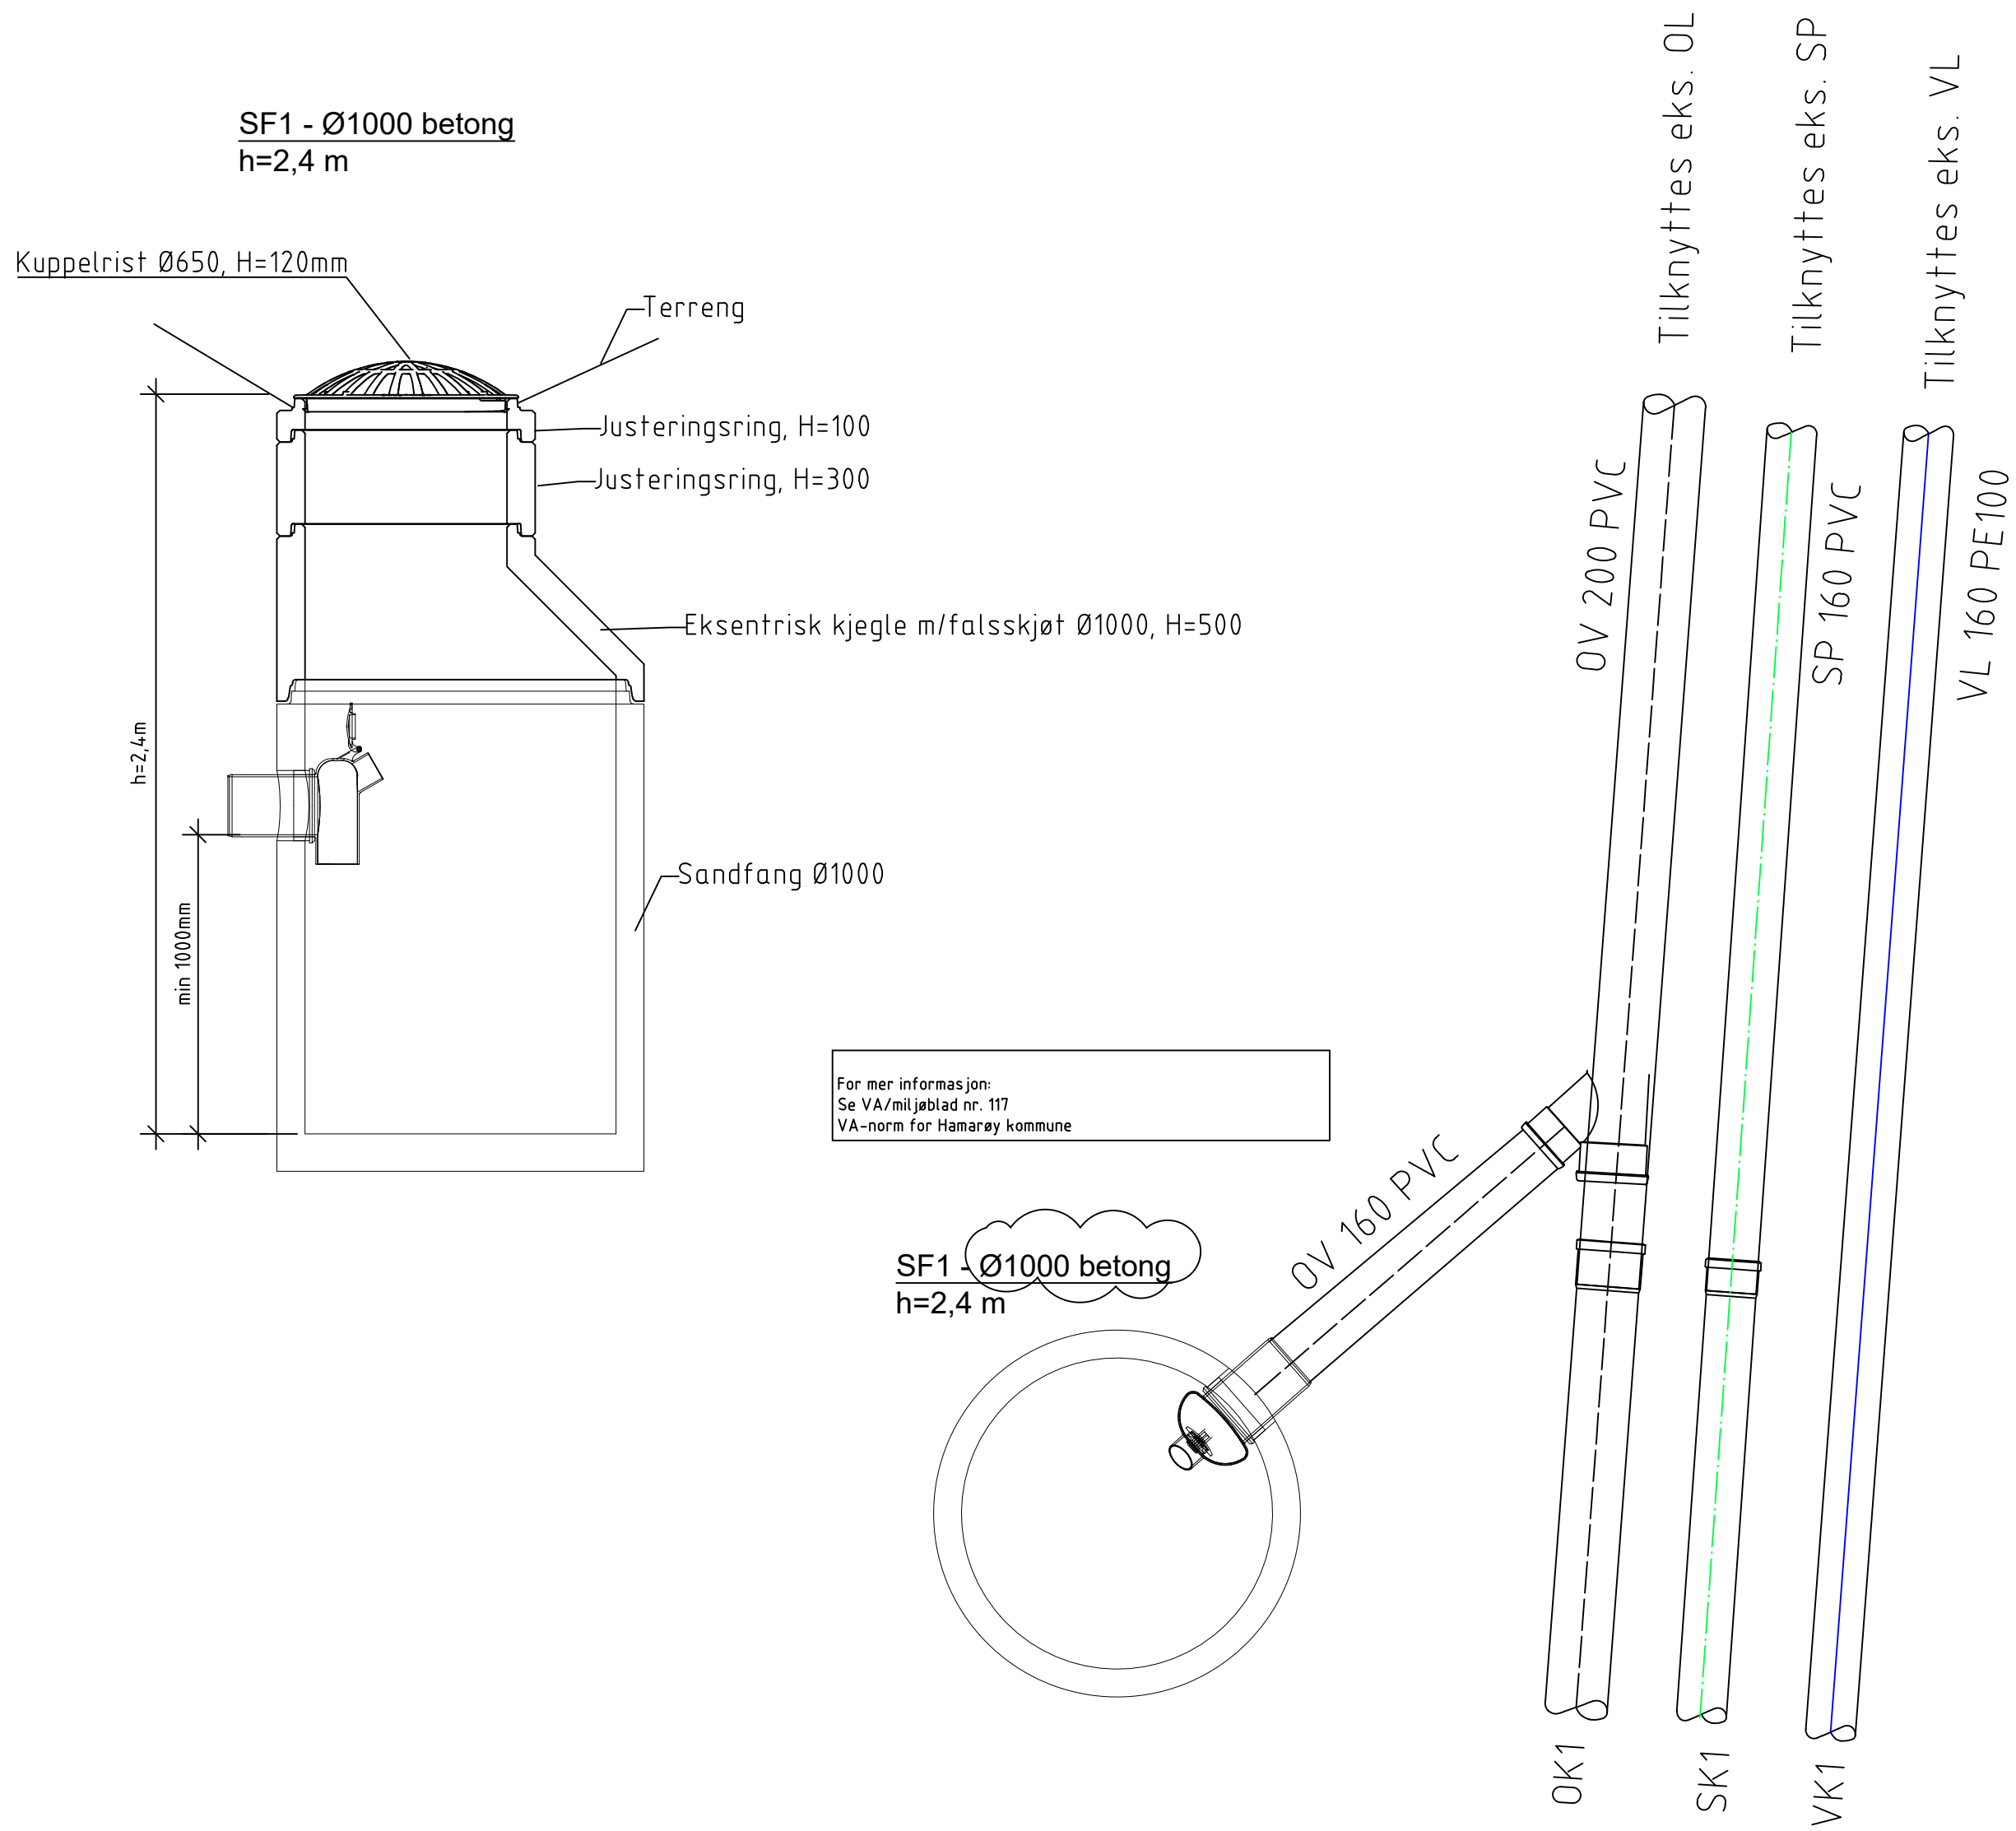

-							
B-02	justering etter tilbakemelding fra kommunen				06.07.26HMA TEI		
B-01	Byggeplan				29.05.26HMA TEI		
Rev.	Tekst				Rev.dato Tegn Korts		
Prosjekt Detaljprosjektering VA Skoleveien og Hamnbakkan Tittel Detaljtegning SF1 asplan viak		Prosjektfase Byggeplan					
		Date 29.05.26		Oppdragsnr 652526-01		Koordinatsystem UTM33	Høyderreferanse NN2000
		Utført av HMA		Kontrollert av TEI	Godkjent av SM	Målestokk 1:20	Format A1
		Oppdragsgiver Hamarøy kommune					
		Tegningsnummer H K 001					Revisjon B-02
		Fag	Type	Løpnr.			