



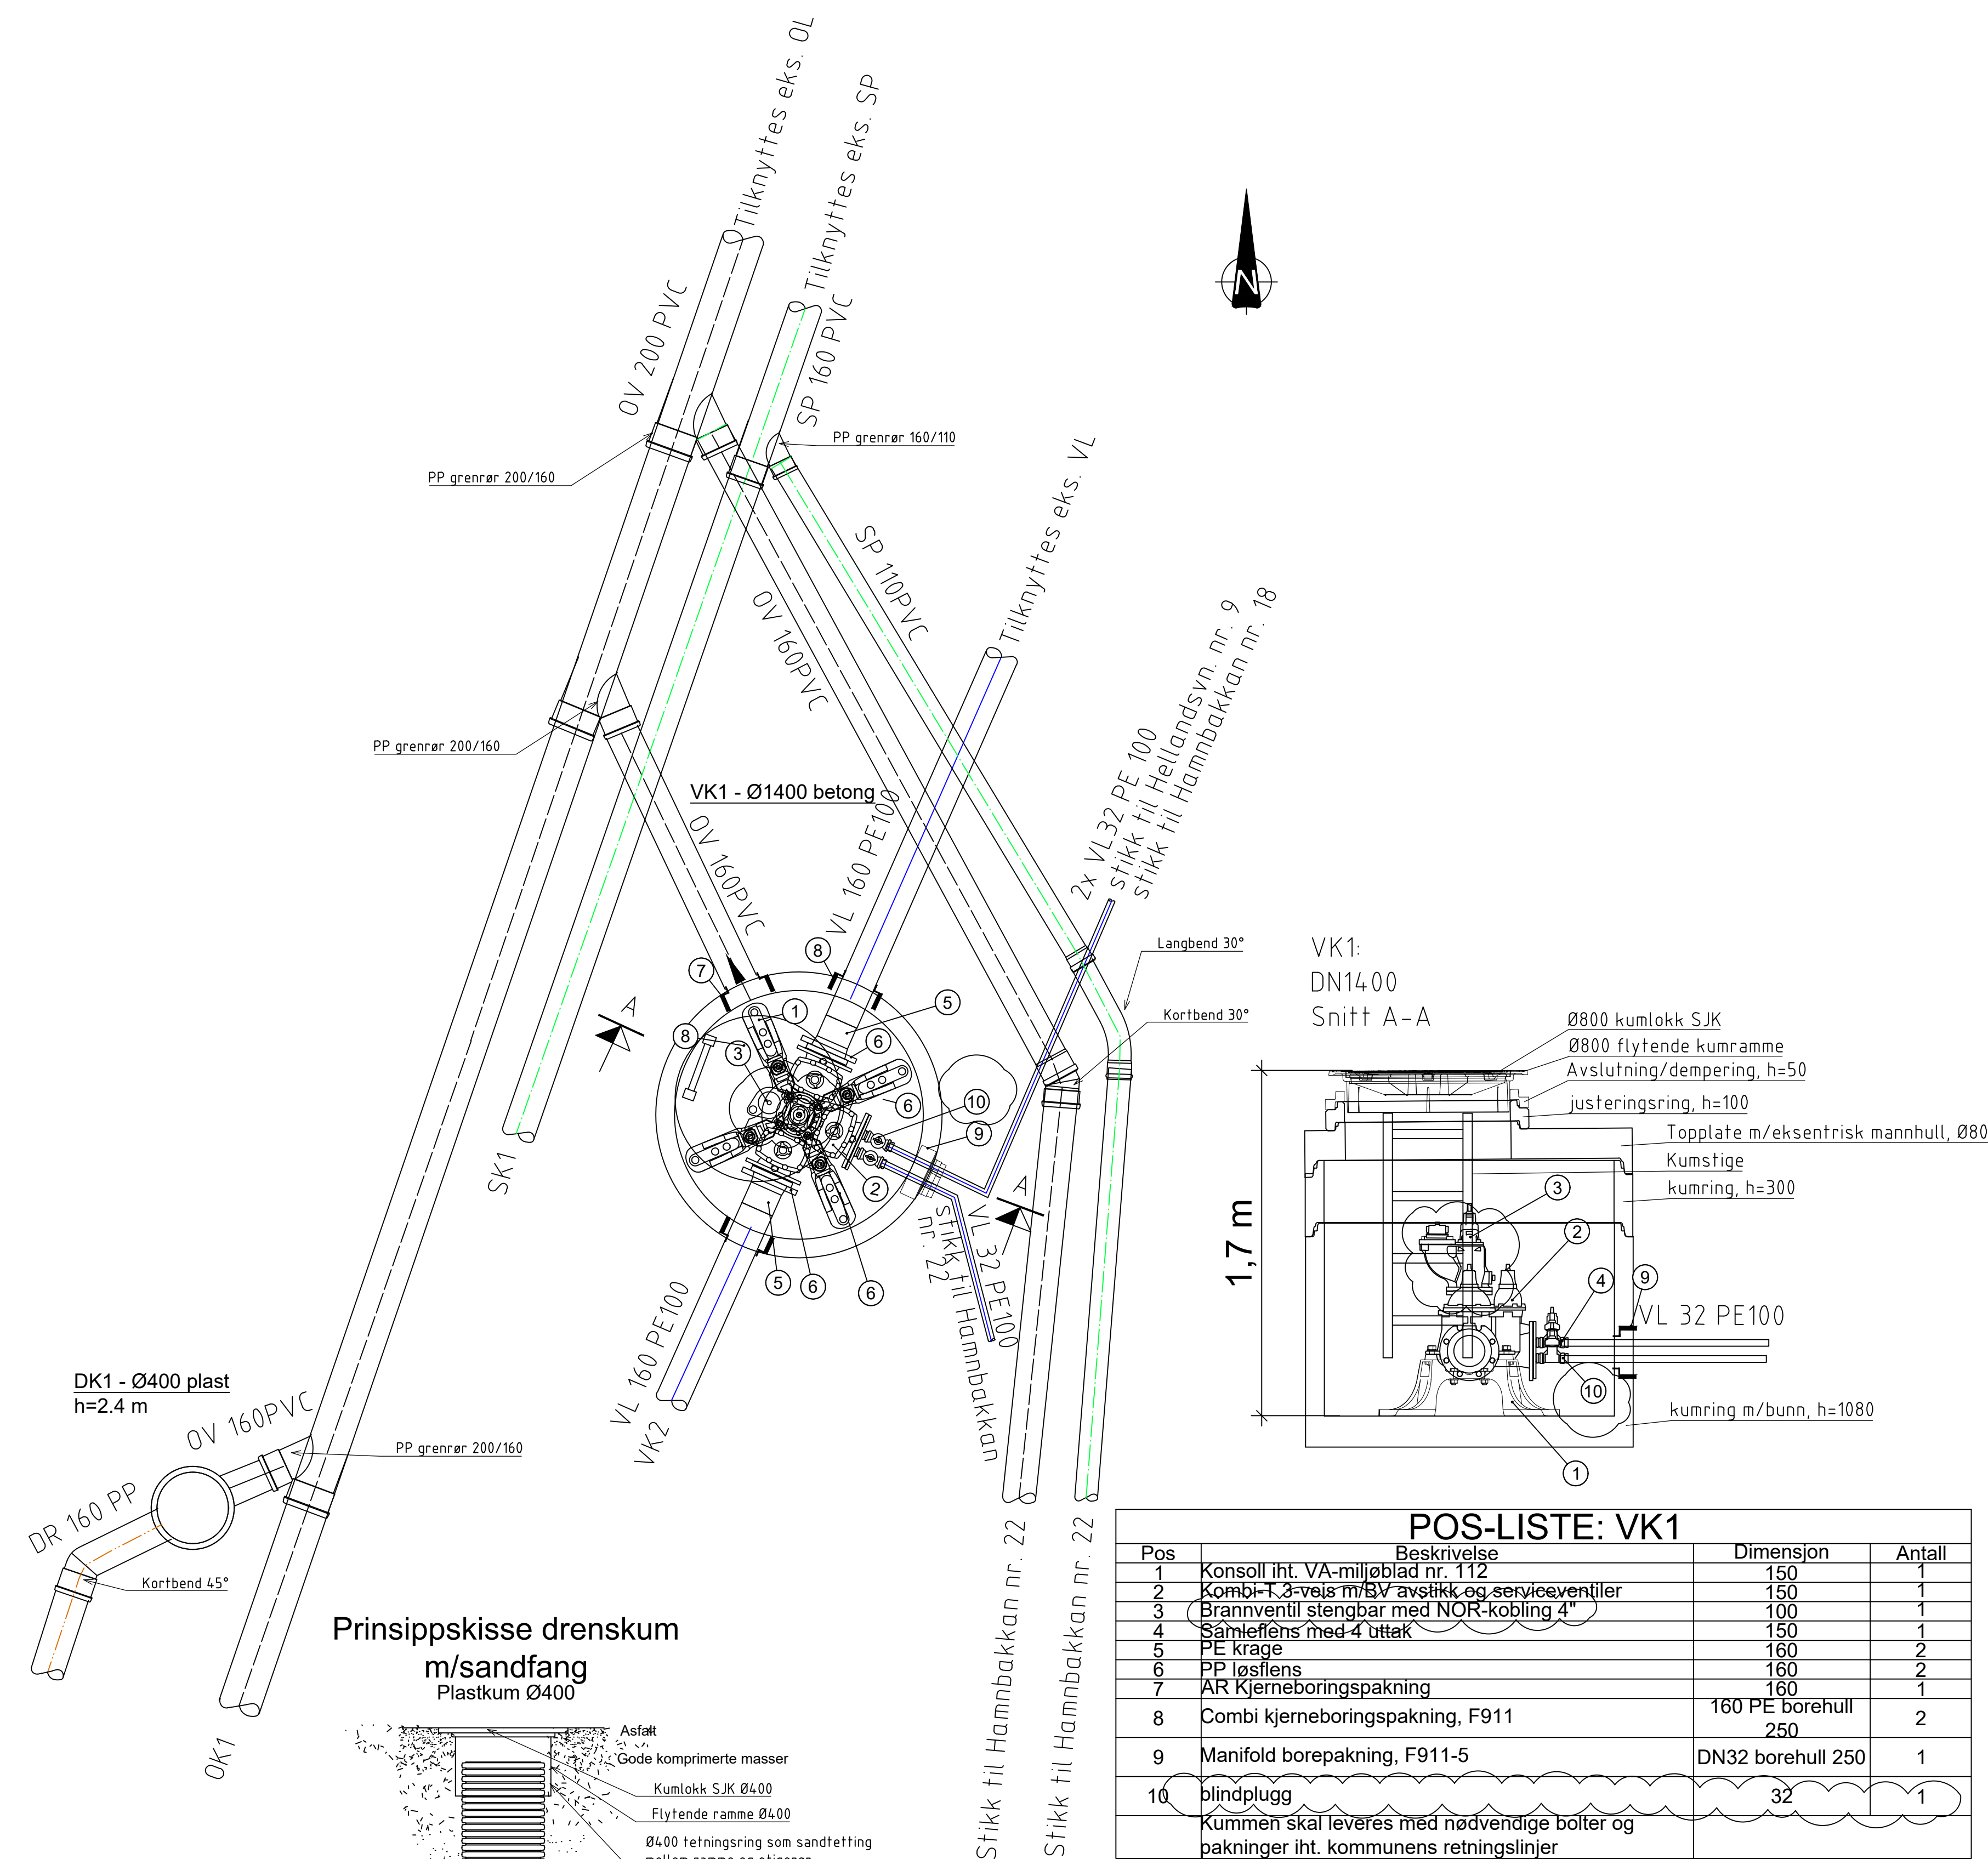


Prinsippskisse drengum
m/sandfang
Plastkum Ø400

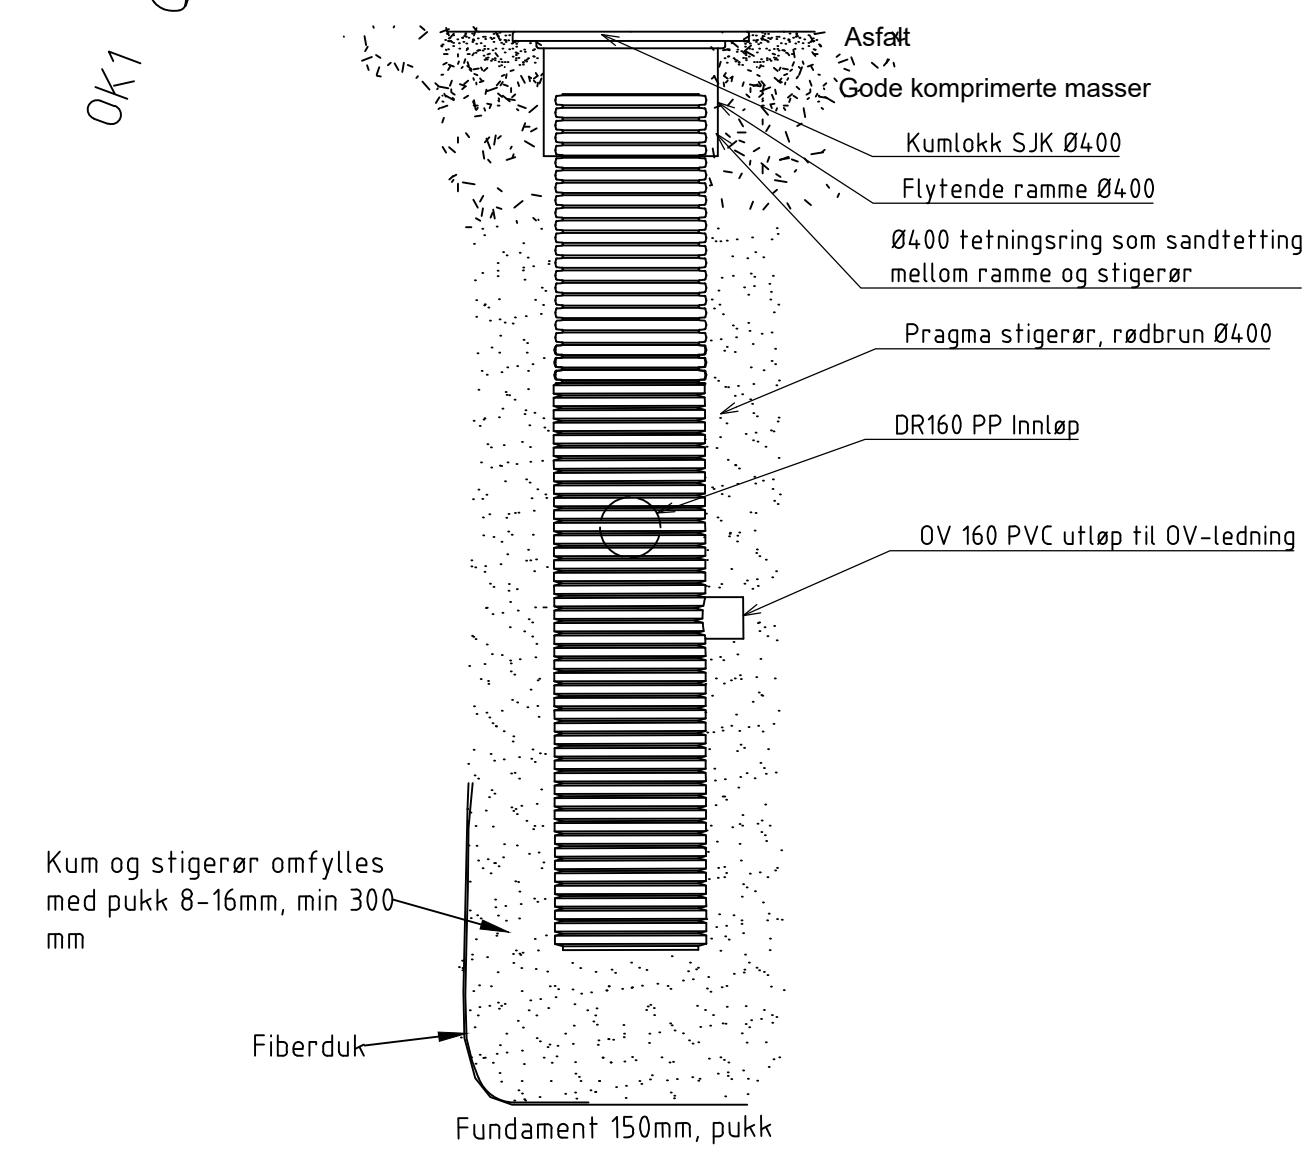


POS-LISTE: VK1			
Pos	Beskrivelse	Dimensjon	Antall
1	Konsoll iht. VA-miljøblad nr. 112	150	1
2	Kombi-1,3-veis m/BV avstikk og serviceventiler	150	1
3	Brannventil stengbar med NOR-kobling 4"	100	1
4	Samleflens med 4 uttak	150	1
5	PE krage	160	2
6	PP løseflens	160	2
7	AR Kjerneboringspakning	160	1
8	Combi kjerneboringspakning, F911	160 PE borehull 250	2
9	Manifold borepakning, F911-5	DN32 borehull 250	1
10	blindplugg	32	1
Kummen skal leveres med nødvendige bolter og pakninger iht. kommunens retningslinjer			

Prinsippskisse
Plastkum Ø400 OV

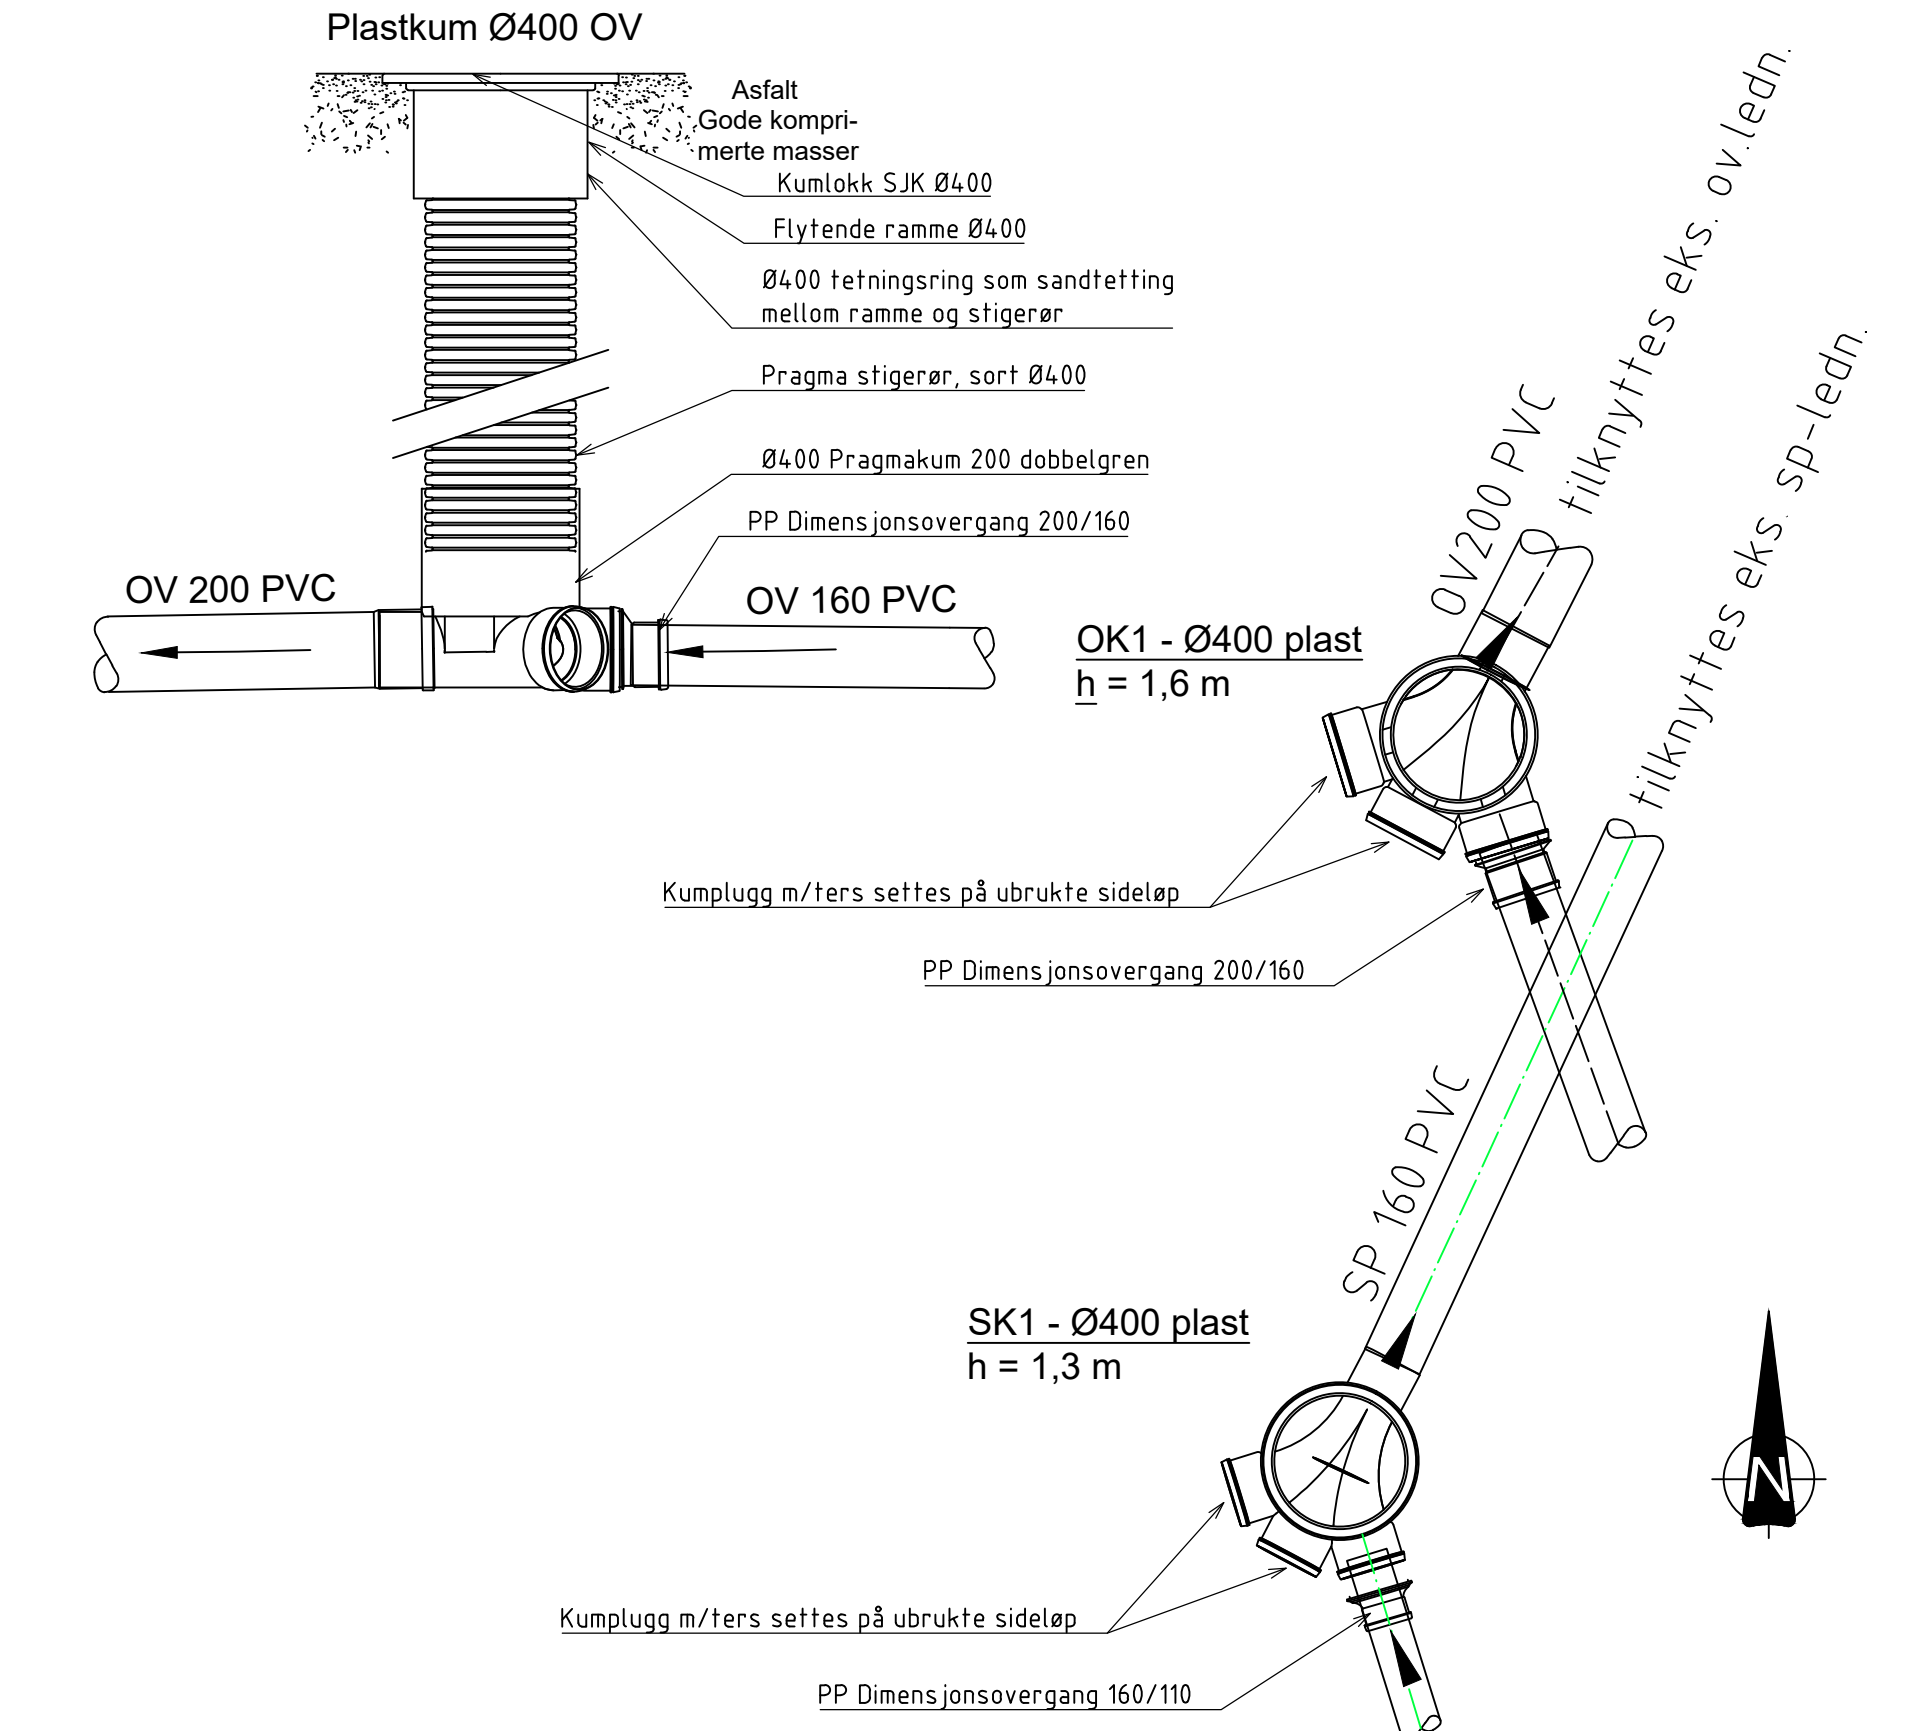

Prinsippskisse
Plastkum Ø400 SP

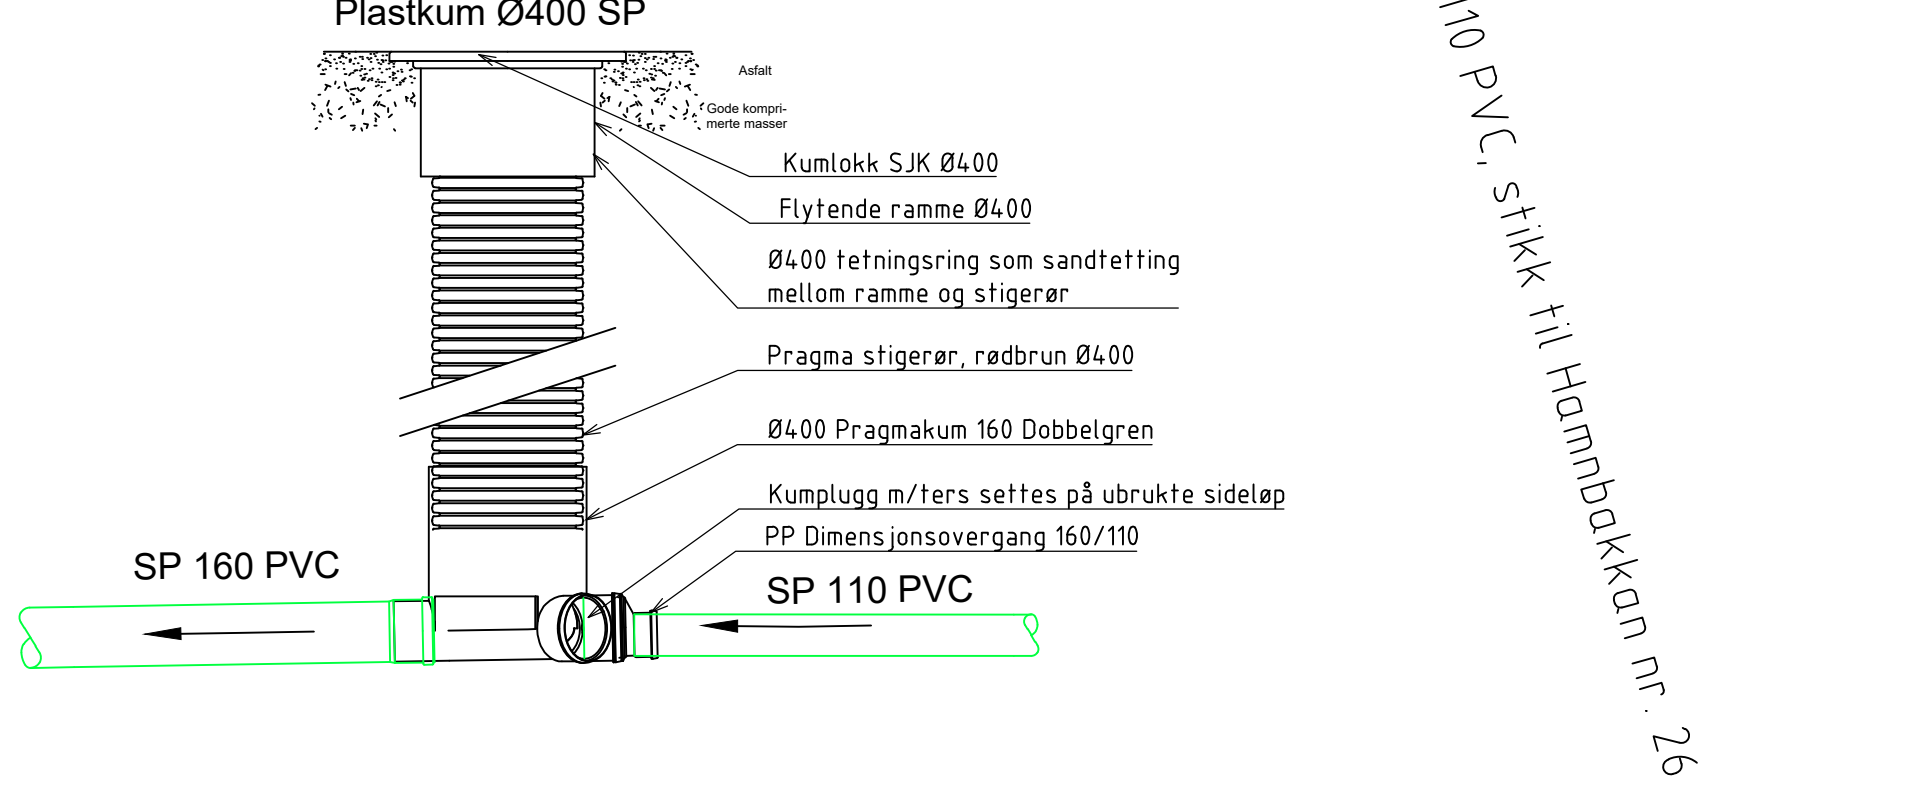

-					
B-02 Rettet etter tilbakemelding fra kommunen				06.07.2024 HMA TEI	
B-01 Byggeplan				29.05.2024 HMA TEI	
Rev.	Tekst	Rev. dato	Tegn.	Kont.	
Prosjekt		Prosjekt		Byggeplan	
Detaljprosjektering VA		Oppdragsnr.		Koordinatsystem	
Skoleveien og Hamnbakkan		652526-01		NN2000	
Dato		Oppdragsnr.		Målestokk	
29.05.26		652526-01		1:20	
Tittel		Oppdragsnr.		Format	
Detaljtegning		HMA		A1	
VK1, SK1, OK1 og DK1		Tegningsnummer		Revisjon	
m/ materialliste V1		Hamarøy kommune		B-02	
asplan viak		H K 002			
		Fag		Type	
		Lapnev.			