
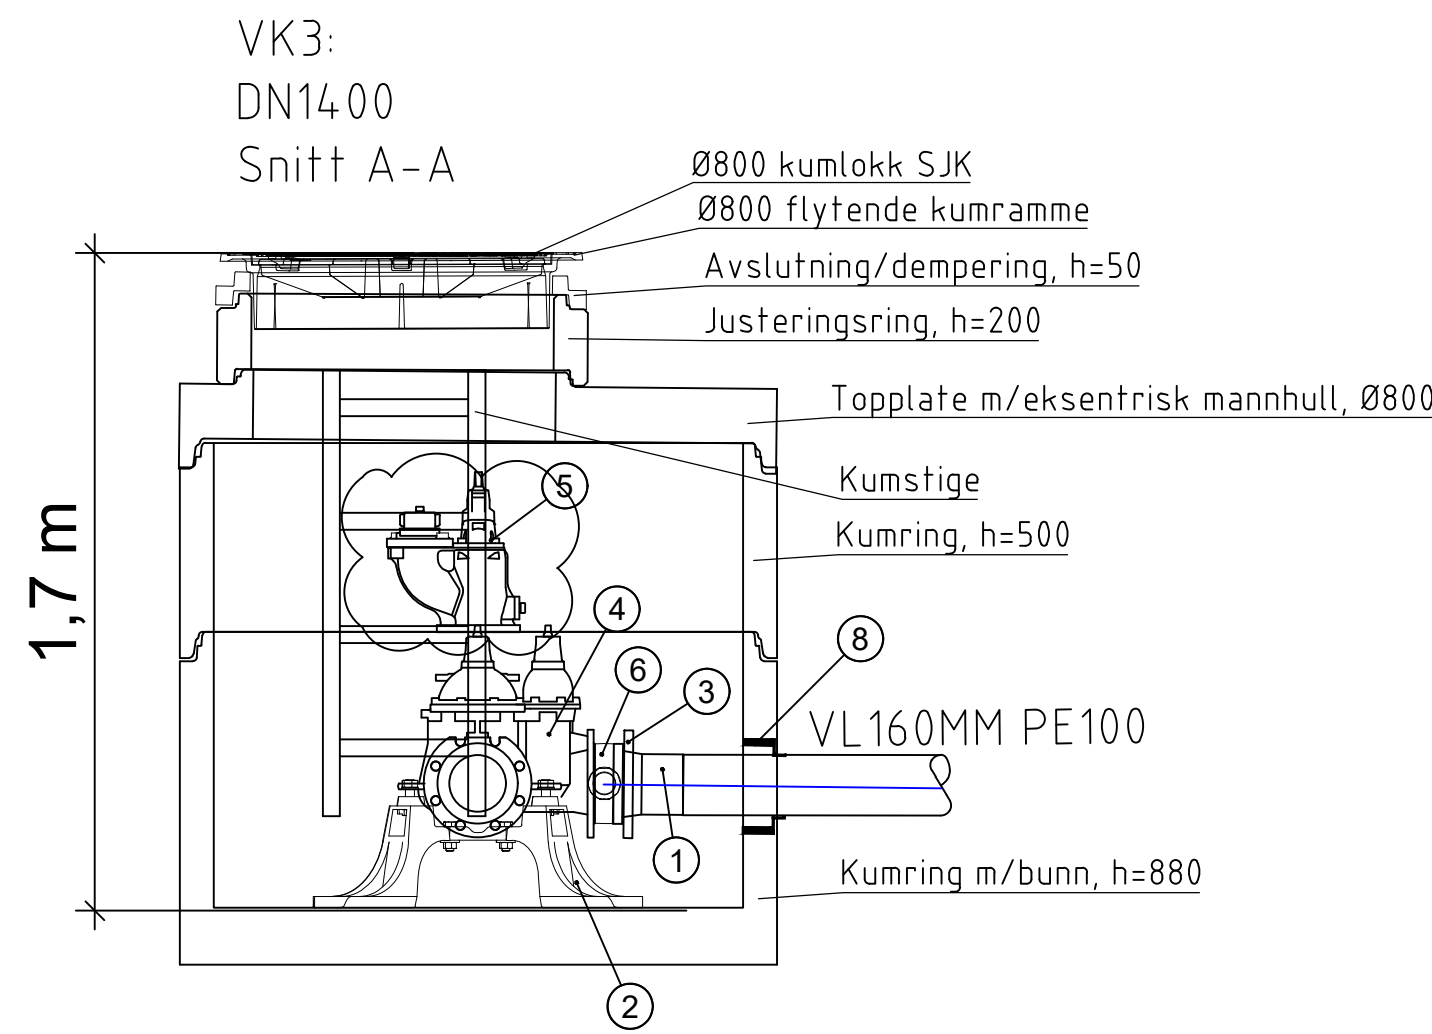
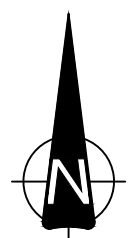


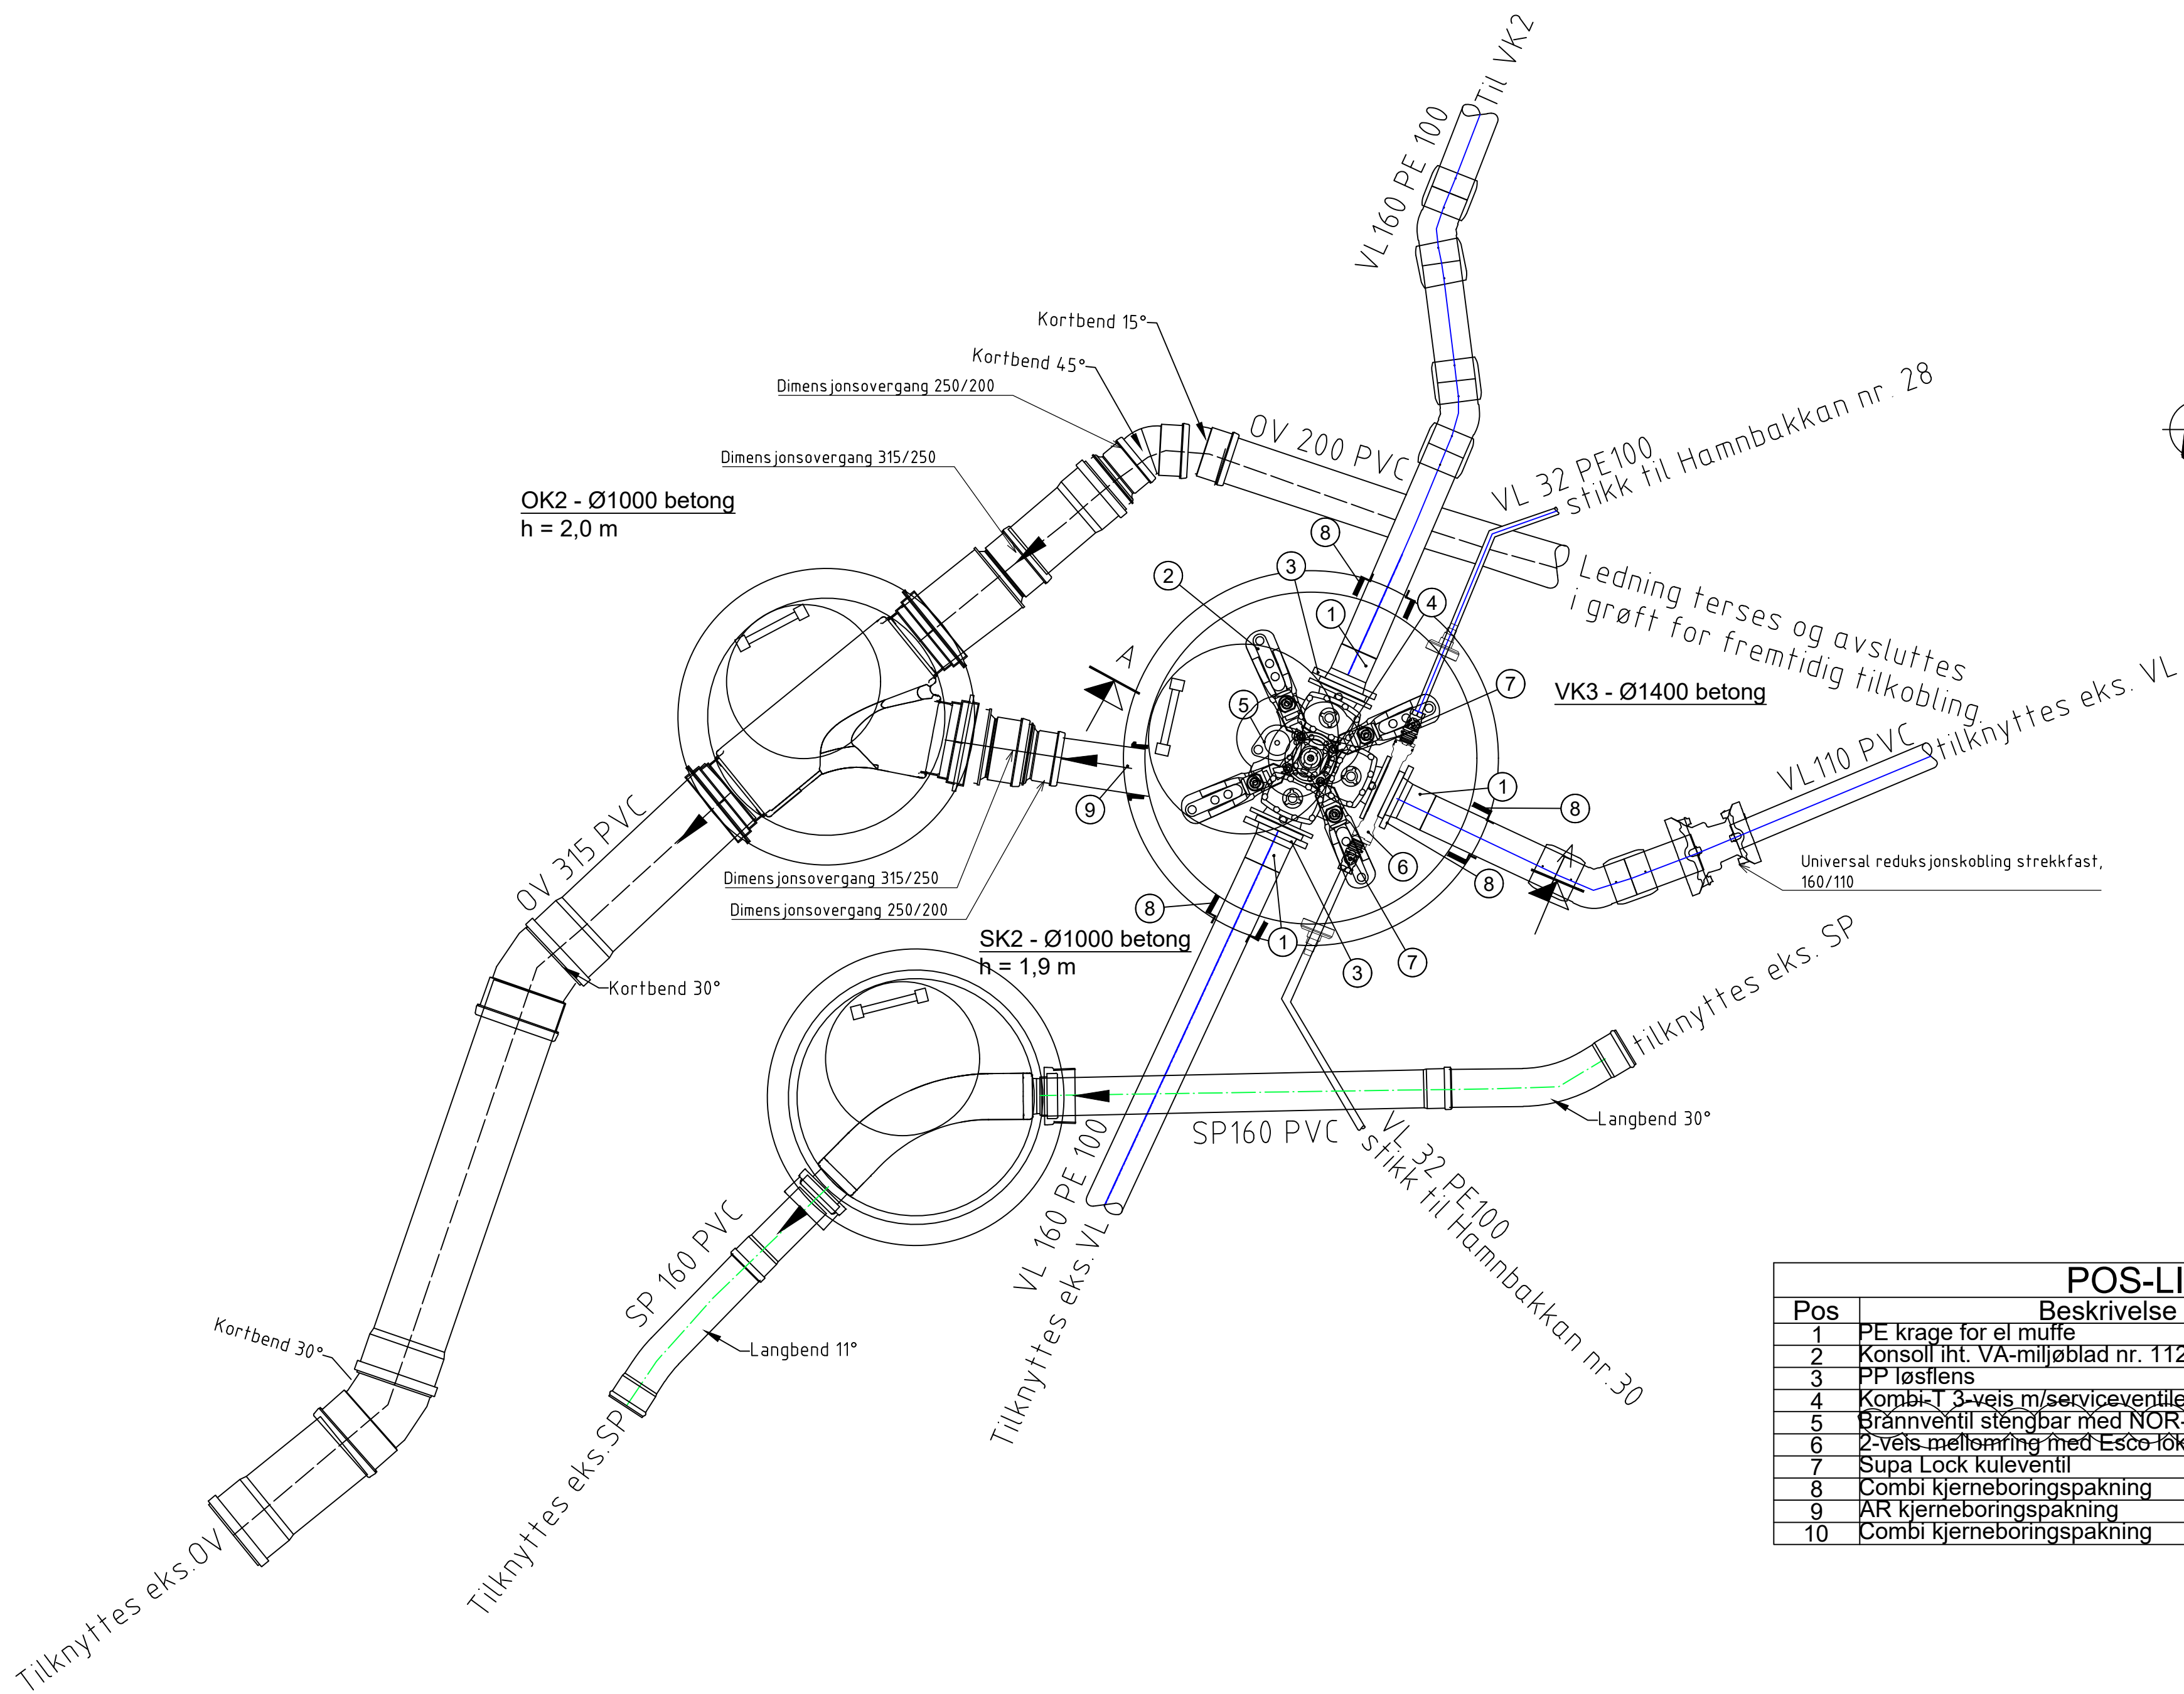

POS-LISTE: VK3			
Pos	Beskrivelse	Dimensjon	Antall
1	PE krage for el mufte	160	3
2	Konsoll iht. VA-miljøblad nr. 112	150	1
3	PP løsløslens	160	3
4	Kombi-T 3-veis m/serviceventiler	150	1
5	Brannventil stengbar med NOR-kobling 4"	100	1
6	2-veis mellomring med Esco-løkk Gjenget	Ø150	1
7	Supa Lock kuleventil	40-50	2
8	Combi kjerneboringspakning	160	3
9	AR kjerneboringspakning	200	1
10	Combi kjerneboringspakning	32	2

-				
-				
B-02	Rettet etter tilbakemelding fra kommunen			06.07.26HMA TEI
B-01	Byggeplan			29.05.26HMA TEI
Rev.	Tekst			Rev dato Tegn. Kont.
Prosjekt		Prosjektfase		
Detaljprosjektering VA		Byggeplan		
Skoleveien og Hamnbakkan		Dato	Oppdragsnr	Koordinatsystem
		29.05.26	652526-01	UTM33
Tittel		Utført av	Kontrollert av	Godkjent av
Detaljtegning		HMA	TEI	SM
OK2, SK2 og VK3		Målestokk	1:20	Format
m/ materialliste VK3		Oppdragsleder	Hamarøy kommune	
asplan viak		Tegningsnummer	H K 004	
		Fag	Type	Revisjon
				B-02