
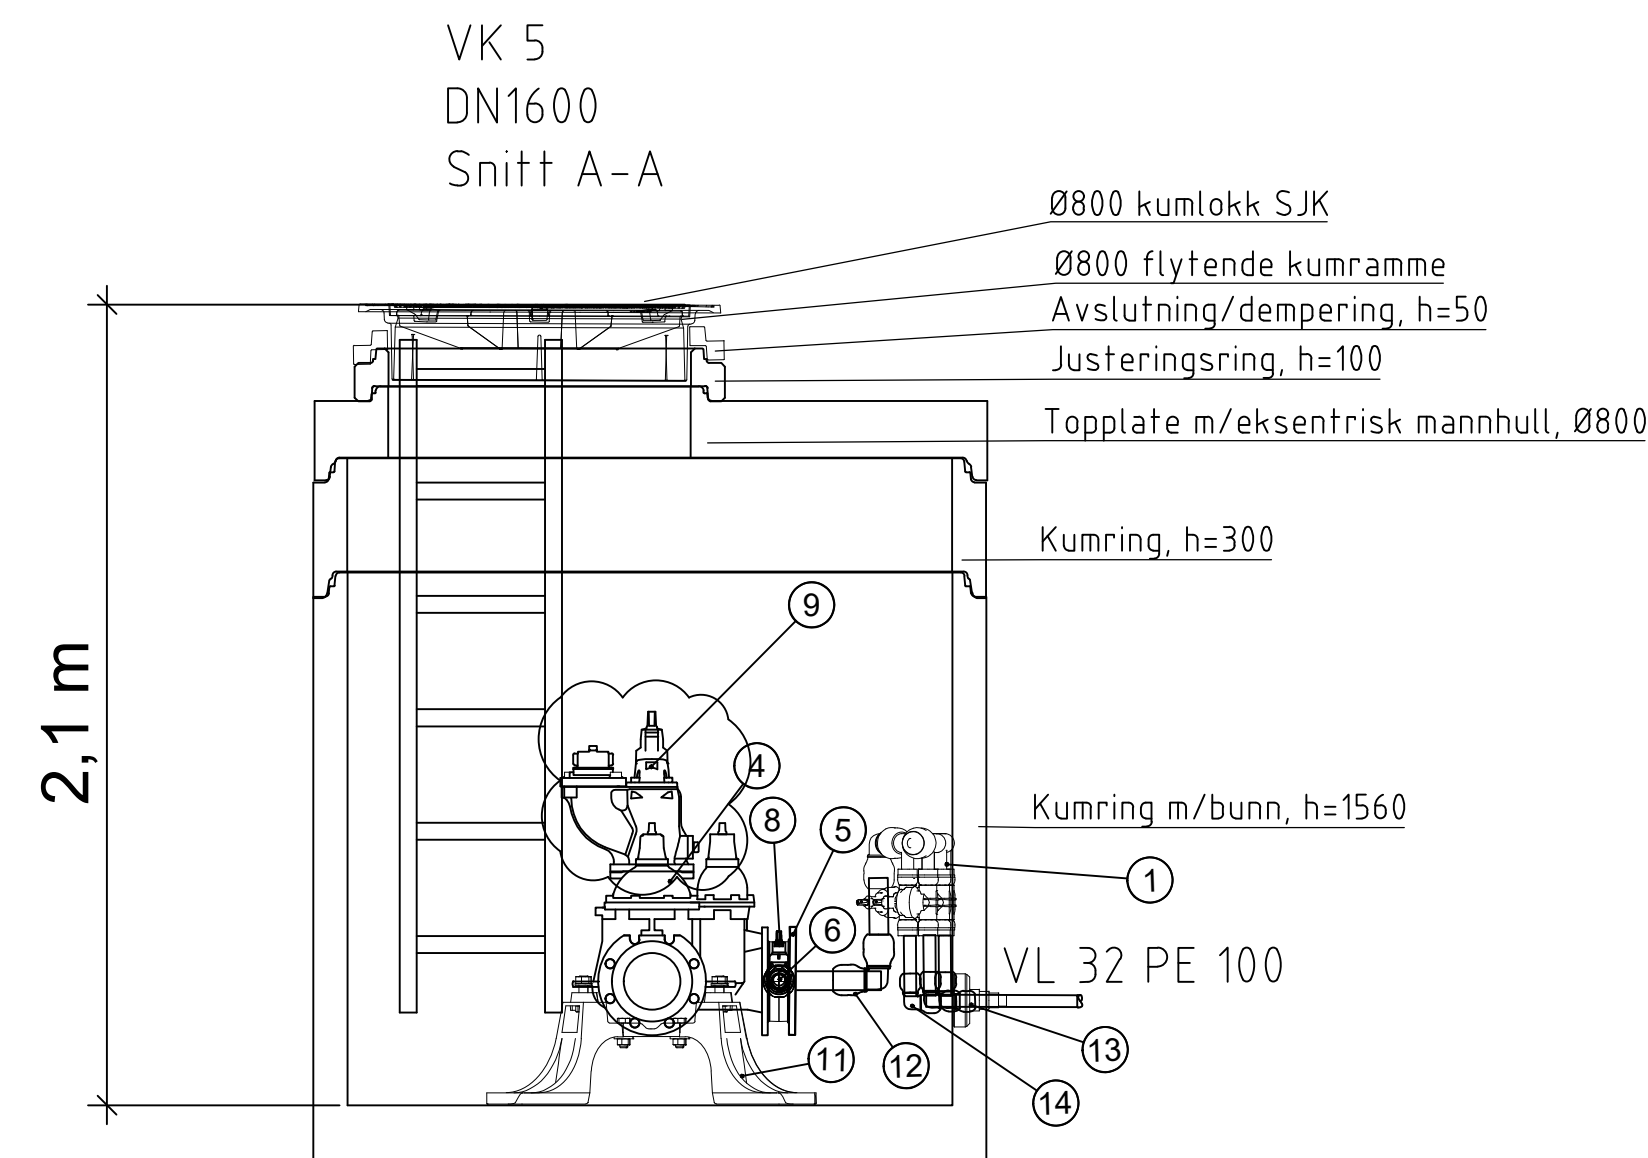


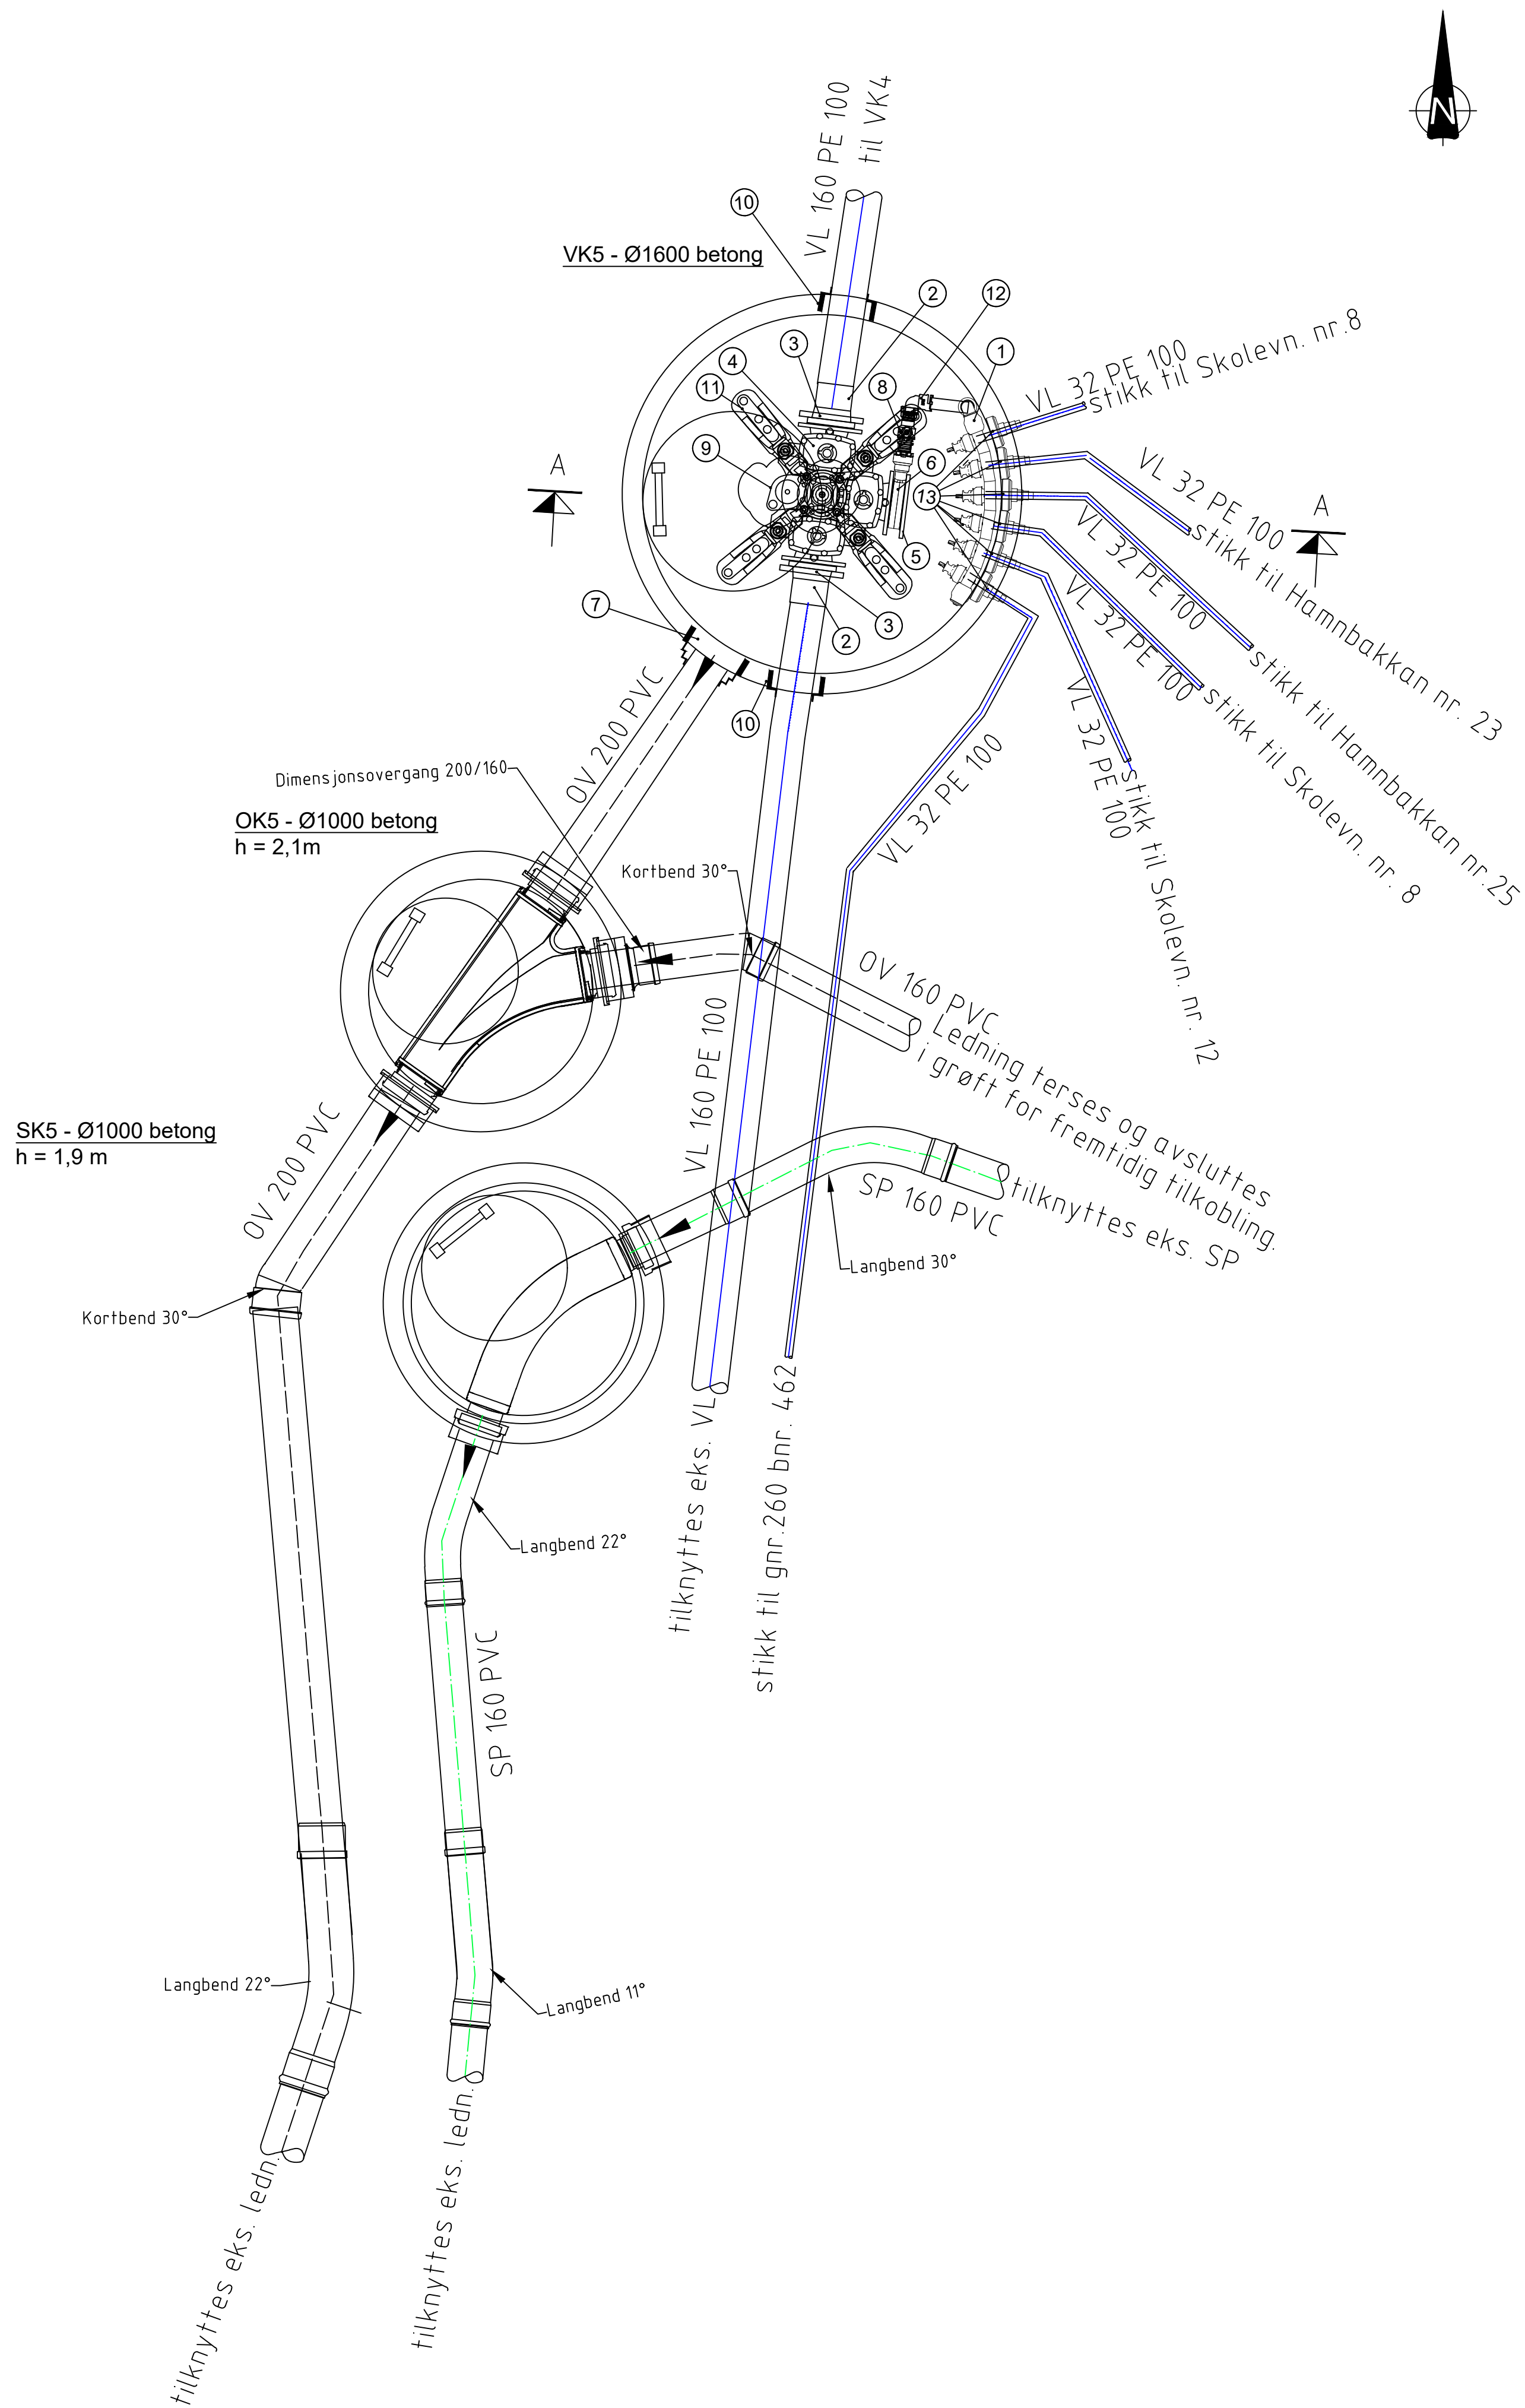

POS-LISTE: VK5			
Pos	Beskrivelse	Dimensjon	Antall
1	Eco line manifold m/6 uttak	32mm 50x32,6	1
2	PE krage for ei mufte	160	2
3	PP løstflens	160	2
4	Kombi-T 3-veis m/serviceventiler	150	1
5	Blindflens	150	1
6	Mellomring	150	1
7	AR kjerneboringspakning	200	1
8	Supa-lock messing kuleveip	40-50	1
9	Brannventil stengbar med NOR-kobling 4"	100	1
10	COMBI kjerneboringspakning	160 PE-borhull 250	2
11	Konsoll iht. VA-miljøblad nr. 112	150	1
12	Isiflo sprint Albue el. tilsvarende	50x50	2
13	Combi kjerneboringspakning	32	6
14	Isiflo sprint albue el. tilsvarende	32x32	6

-					
-					
B-02	Justert etter tilbakemelding fra kommunen			06.07.26	HMA TEI
B-01	Byggeplan			29.05.26	HMA TEI
Rev.	Tekst			Rev dato	Tegn. Kont.
Prosjekt		Prosjektfase			
Detaljprosjektering VA		Byggeplan			
Skoleveien og Hamnbakkan		Dato	Oppdragsnr	Koordinatsystem	Heysdeleranse
		29.05.26	652526-01	UTM33	NN2000
Tittel		Utført av	Kontrollert av	Godkjent av	Målestokk
Detaljtegning		HMA	TEI	SM	1:20
		Oppdragsleder	Format		
OK5, SK5 og VK5		Hamarøy kommune			A1
m/ materialliste VK5		Tegningsnummer			Revisjon
		H K 006			B-02
asplan viak		Fag Type Løpsev.			