


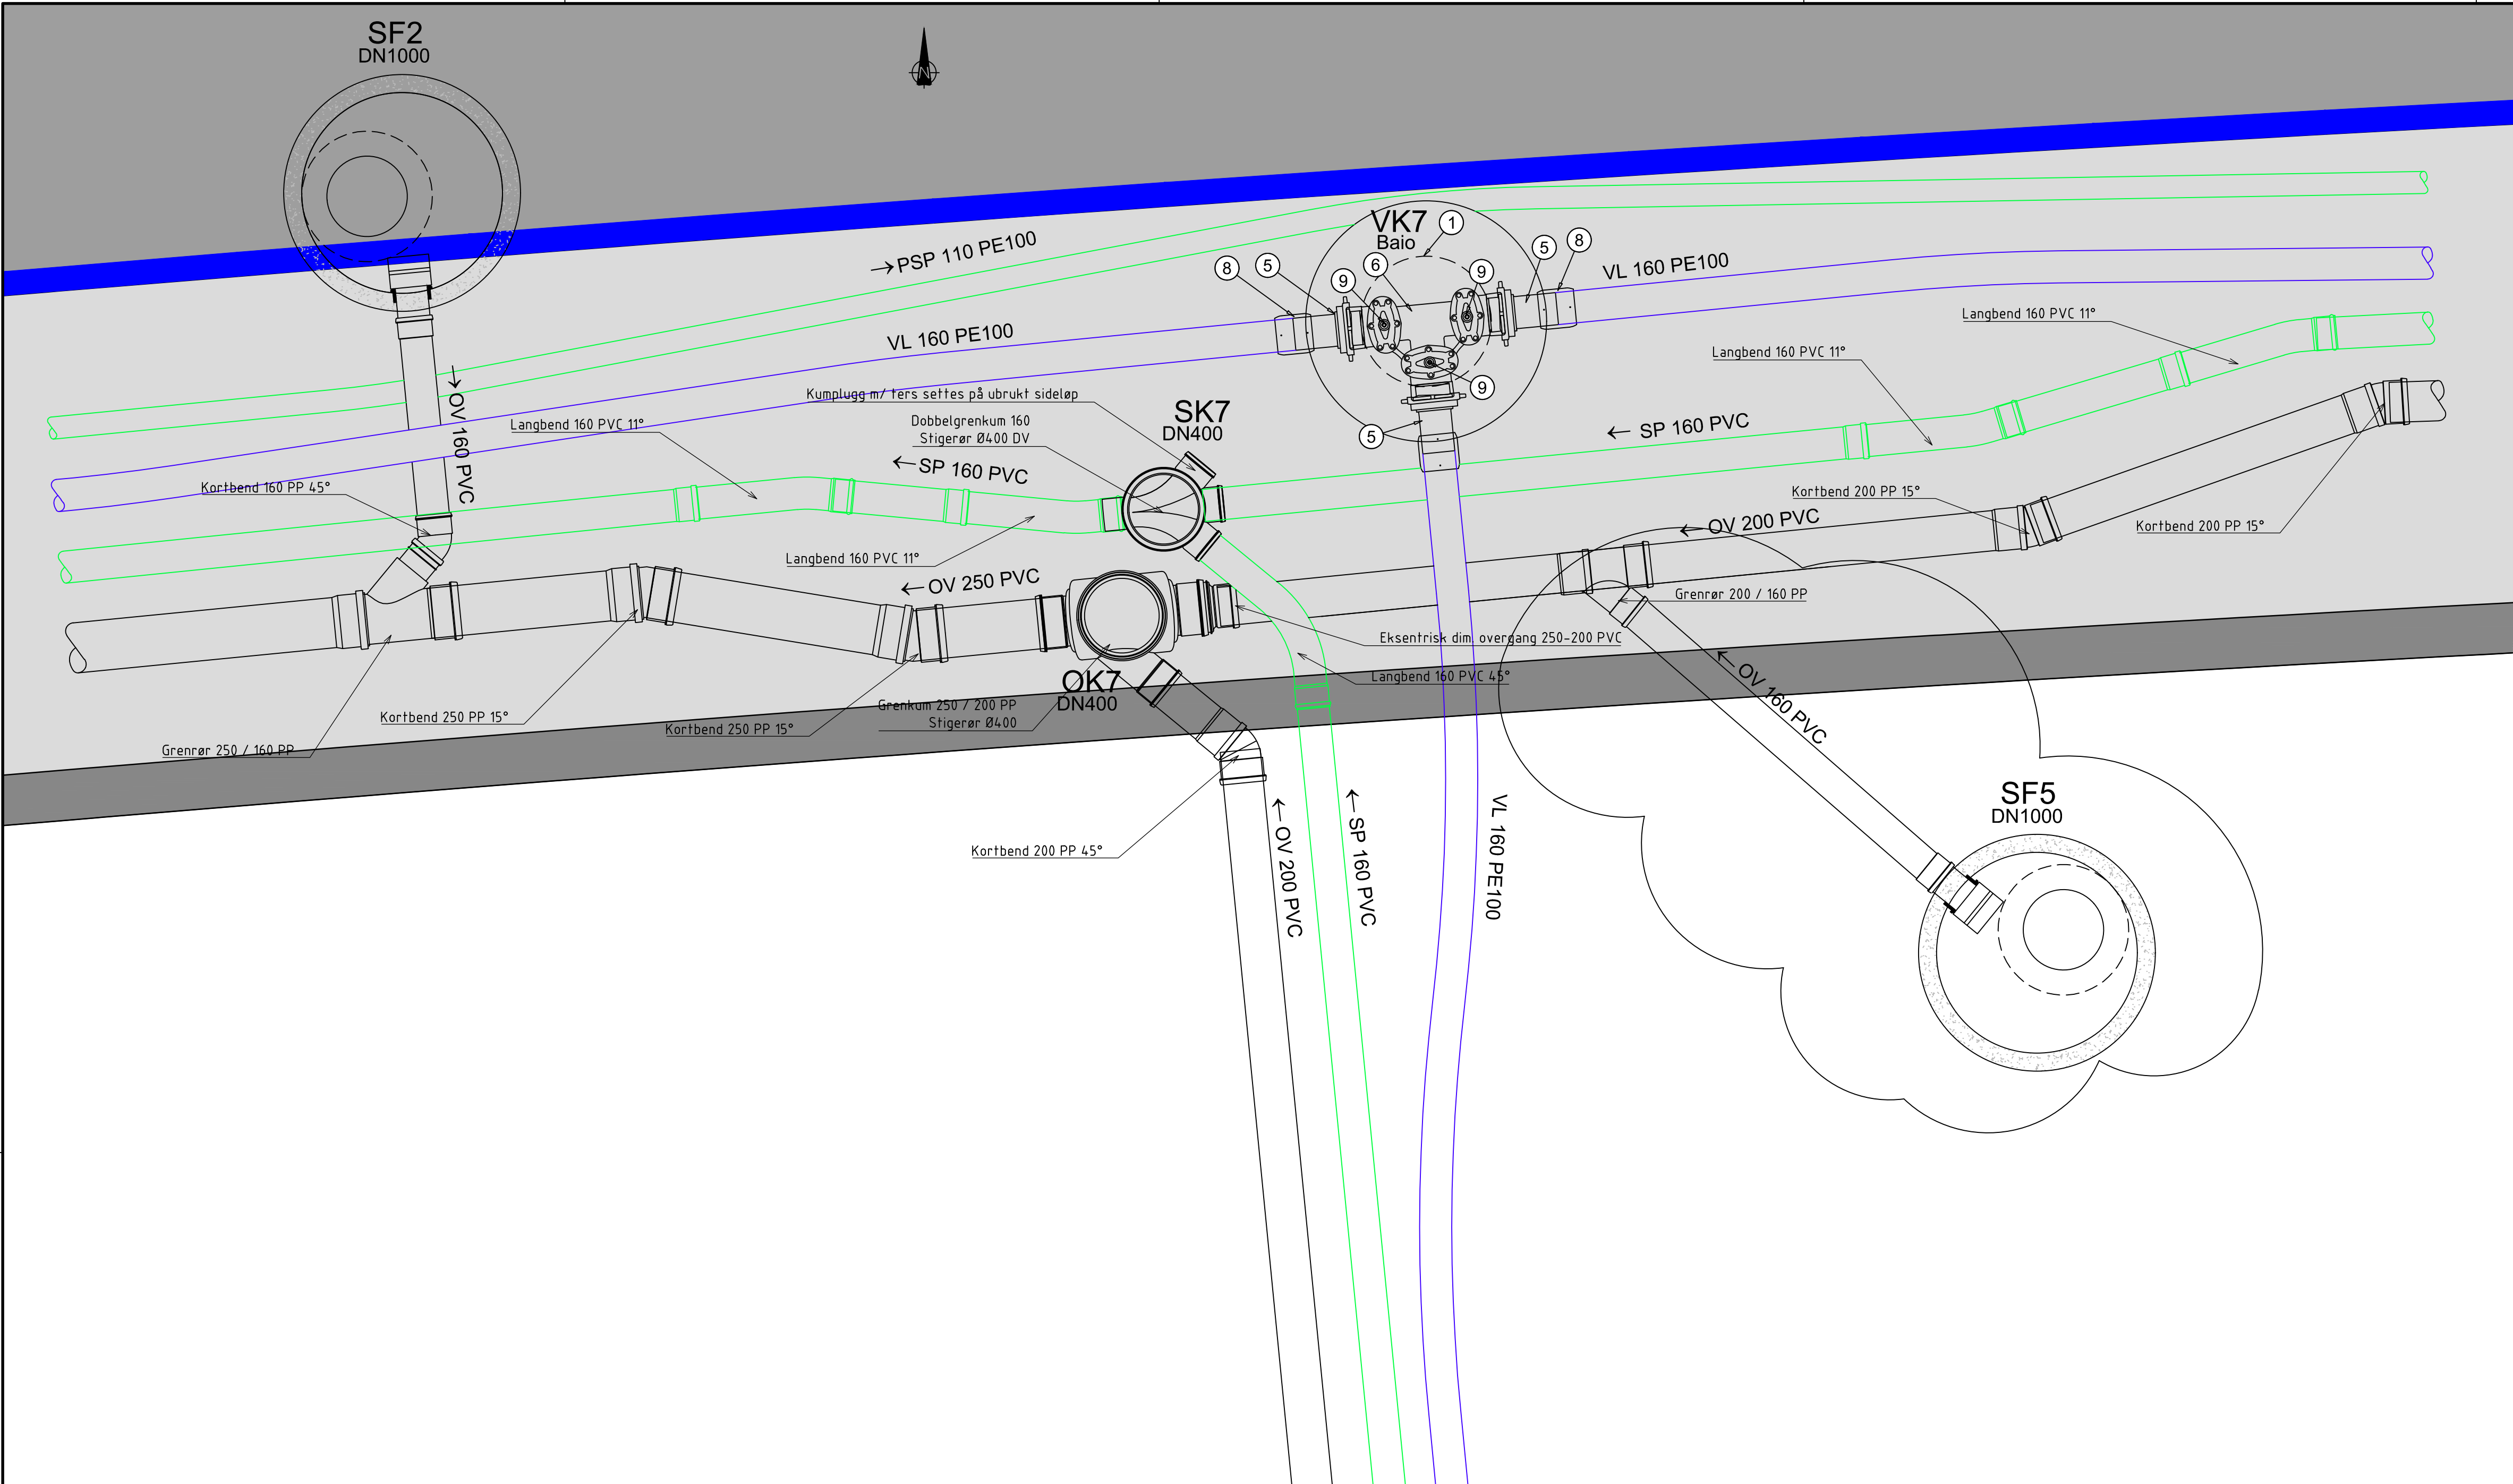

TEGNFORKLARING

PROSJEKTERT


Kantstein



Bøyeradiuser:
VL 160 PE100 SDR 11 - 9600 mm
PSP 110 PE100 SDR 17 - 6600 mm


Henvisninger:

- HF001 Prinsippskisse SP- og OV-kum
- HF001 Prinsippskisse sandfang

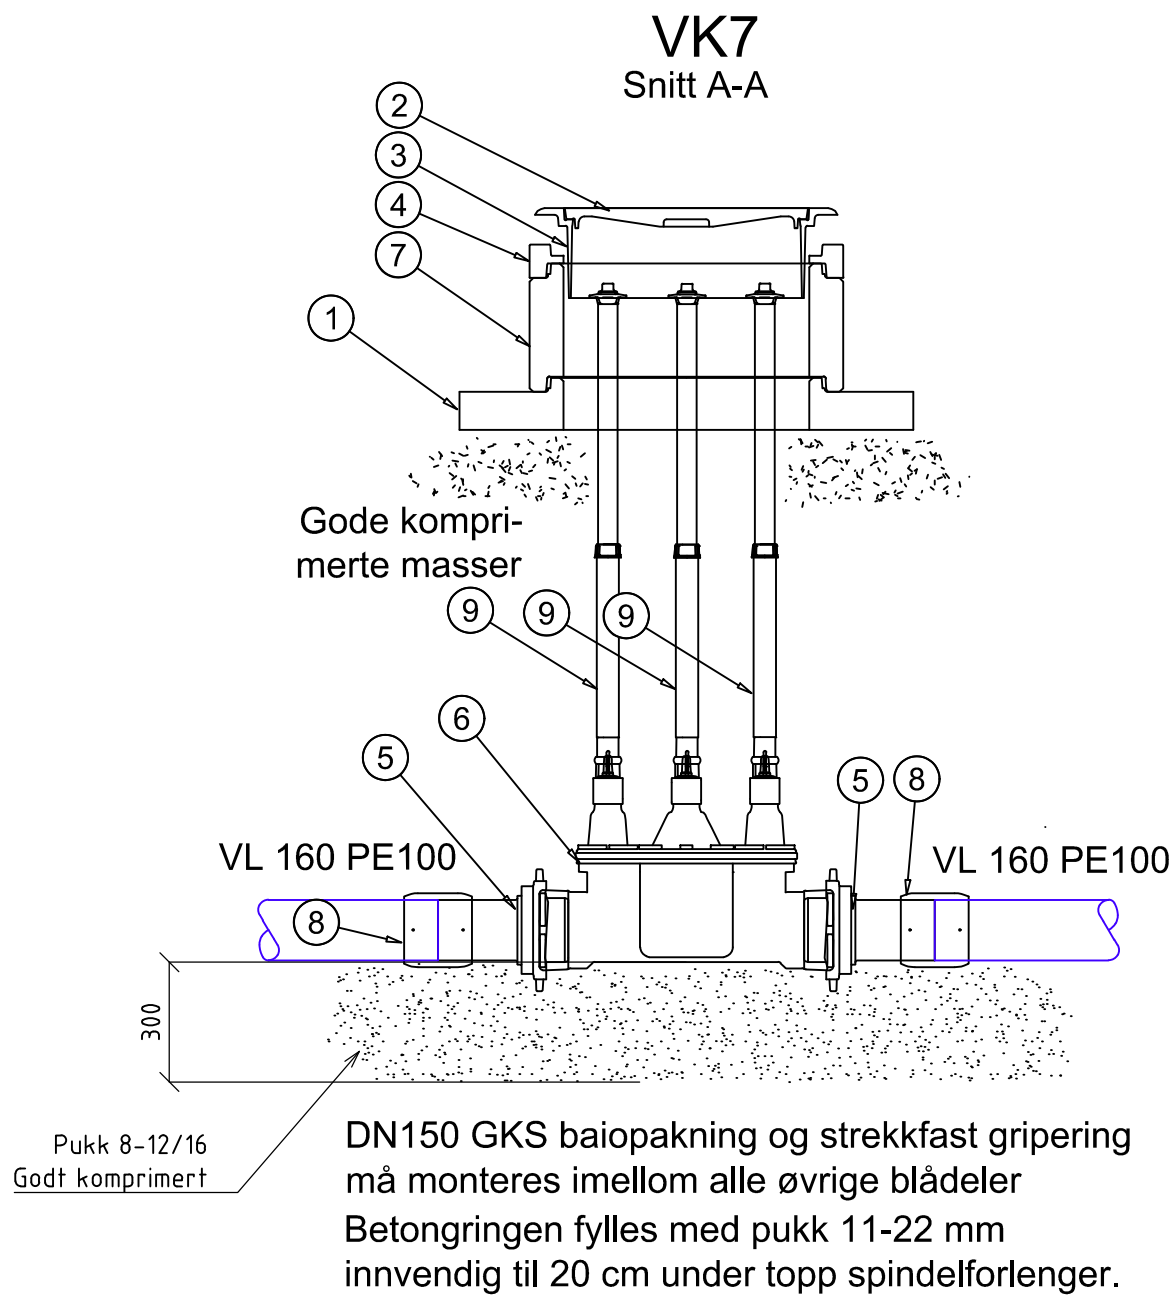

A 1:10

Detalj A

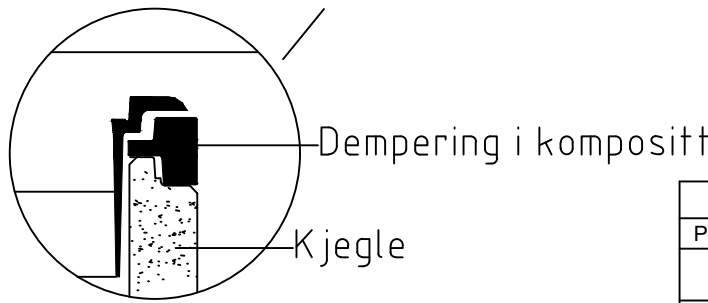

POS-LISTE: VK7			
Pos	Beskrivelse	Dimensjon	Antall
1	BASAL avlastningsplate	Øy=1200, Øi=650	1
2	Kumlokk SJK m/ pinneriske spethull	650	1
3	Flyende ramme SJK	650	1
4	Basal dempering	650, h=50	1
5	Baio PE-sveiestykke	150 / 160	3
6	Baio Combi 3 / 3 E3 u/ brannavstikk	150	1
7	BASAL justeringsring m/ fals	650, h=300	1
8	PE el mufte	160	3
9	Teleskopisk Spindelforlenger for Hawle-ventiler E3	Tilpasses rørdeking	3

-					
B-03	SF 5 lagt til	TEI	09.10.26	HMA	TEI
B-02	Oppdatert til ny entreprise	TEI	02.07.26	SM	TEI
B-01	Byggeplan	TEI	14.06.24	KWE	SS
Rev.	Tekst		Rev.dato	Tegn	Kont
Prosjekt: VA Hamnbakkan, Skolevn. Byggeplan					
Hellandsveien					
Dato		Oppdragsnr	Koordinatsystem		Haydesreferanse
14.06.24		652526-01	UTM33		NN2000
Tittel		Målestokk		Format	
Detaljtegning		1:20		A1	
SF2, VK7, SK7, OK7, SF5					
Oppdragsnavn					
Hamarøy kommune					
Tegningsnummer					
H K 008					
Fag Type Løpsev.					
Revisjon					
B-03					