



Statens vegvesen

12-0117 - Kvingo

BELINDA MORGAN (p0016373)

22.05.2026

Nøkkeldata

Fylke	Vestland
Kommune	Masfjorden
Driftskontraktområde	4661 Drift og vedlikehold av
Hovedvegnettstilknytni	P/FV570 S2D1 m2815
Byggeår	9999
Restlevetid	8073 år
Status/-år	Trafikkert / 9999
Vedlikeholdsansvar	Fylkeskommune
Forsterkning/ombyggi	
Byggverkskategori	Vegbru
Hovedbyggverkstype	Bjelkebru, valsede bjelker, I-profiler
Materiale	Stål
Lengde	10.86 m.
Spenn antall/største	1 / 10.31 m.
Verste skade	12 V

Lastdata

Bruklast/Forskriftslas	Bk 10/60	/ SVV 2/30
Veggruppe	A	
Klassifiseringsår	2017	

Brubilder




Rv 570 fra 1/7-1999 nr 117

Ferdigbrutegning


Kvinge		brv. fylkes veg	Q-374	nr. II	Byggesk.	Bygd b.	Arkiv nr.	1116-II	1036-398
Fylke	Kommune	Kilometering (Befolkende)							
Hordaland	Mastfjorden	3.40	EINESTRAND						
Brusystem									
FRITT OPPLAGTE BÆLKER I ETT SPENN									
Konstruksjon (materialer)									
STÅLBÆLKER 2 INP 55									
Brudekke									
ARMERT BETONG									
Sidedekke									
GRUS									
Underbygning (materialer)									
BRUDDSTEN I TØRRMUR									
Fundamentering									
Spennvidde/Fri lengde									
9.76 (9.82)									
Kurveutr. b =									
m									
Gangbaner G =									
m									
Føringsvst. F =									
2.95 m									
Fri bredde over føring									
3.45 m									
Fri bredde over rekkv.									
m									
Fri høyde over pl.									
m									
Fri høyde i bru									
m									
Fritt seiløp									
m									
Konstruert for lastkl.									
tonn									
Konstruert for akseltrykk:									
tonn									
Overbygning:									
Konstruert av:									
Bygd av:									
Underbygning:									
Konstruert av:									
Bygd av:									

Tverrsnitt M = 1:50

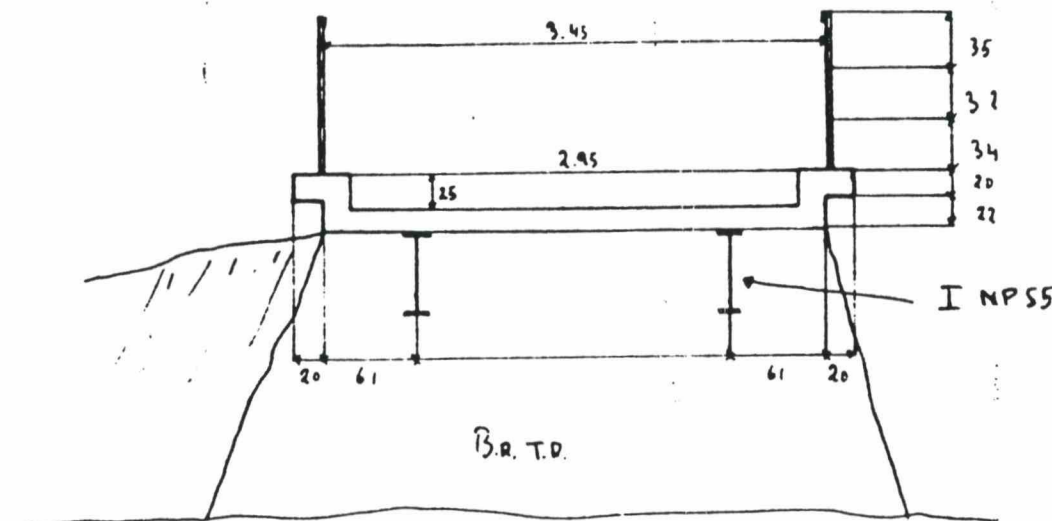


STATENS VEGVESEN

Oppriss M = 1:100

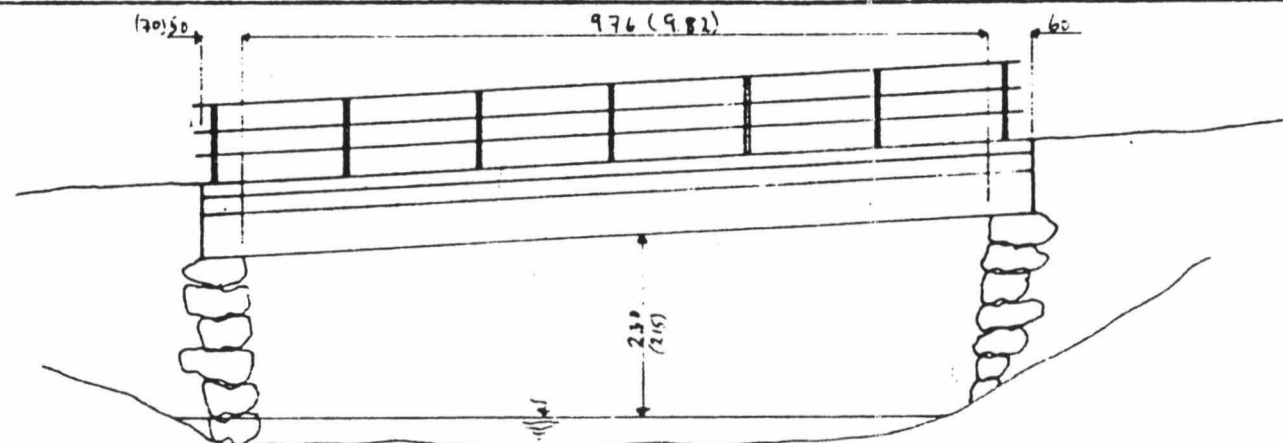

Grunnriss M = 1:100

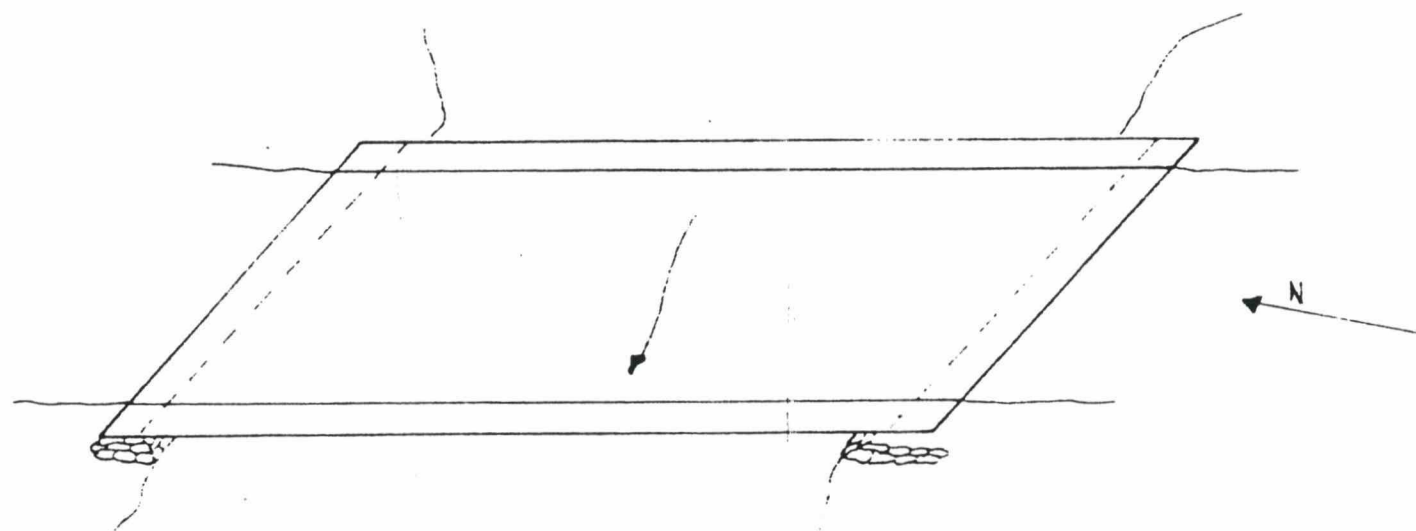

Skisse vegkurvatur

Førsterbet/Utv.:

Tegnet den 16-4-1970