



12-0787 - Skirstøl

BELINDA MORGAN (p0016373)

26.05.2026

Statens vegvesen

Nøkkeldata

Fylke	Vestland
Kommune	Voss
Driftskontraktområde	4661 Drift og vedlikehold av
Hovedvegnettstilknytni	P/FV5400 S1D1 m10058
Byggeår	1940
Restlevetid	14 år
Status/-år	Trafikkert / 1940
Vedlikeholdsansvar	Fylkeskommune
Forsterkning/ombyggi	
Byggverkskategori	Vegbru
Hovedbyggverkstype	Bjelkebru, plassprodusert, konstant
Materiale	Betong
Lengde	15.33 m.
Spenn antall/største	1 / 15.7 m.
Verste skade	12 T

Lastdata


Brukslast/Forskriftslas	Bk 8/32
Veggruppe	B
Klassifiseringsår	2018

Brubilder




NARHEIM Dale - Voss		bru	RIKS veg	13	787	1940	Arkiv nr.	Tverrsnitt M = 1:50	
Fylke	HORDALAND	Herred	Voss	Kilometring (beliggende)	19.3 km S for Voss	Byggenr.	689	Bygd år	13/62


Brusystem					FRITT OPPLAGTE DRAGERE I ETT SPENN.				
Konstruksjon (materialer)					ARM. BET.				
Brudekke					ARM. BET. PLATE T = 17-20 CM. Slitedekke GRUS: 0-15 CM.				
Underbygning (materialer)					PEN. BRUDDSTEIN I FORBANDT.				
Fundamentering									
FRI LENGDE:									
Spennvidde/Lysvidde					14.29 M (OPPS.) 14.37 M (NEDS.)				
Kurvevt. b =		m		Gangbaner G =		m		Føringsavst. F = 4.50 m	
Fri bredde over føring		m		Fri bredde over rekkv.		m		Fri høyde over pl.	
5.05		∞		∞		∞		∞	
Konstruert for lastkl.					Endringer av lastkl./akseltr.				
Konstruert for akseltrykk:					tonn				
Overbygning:					Underbygning:				
Konstruert av:					Konstruert av:				
Bygd av:					Bygd av:				

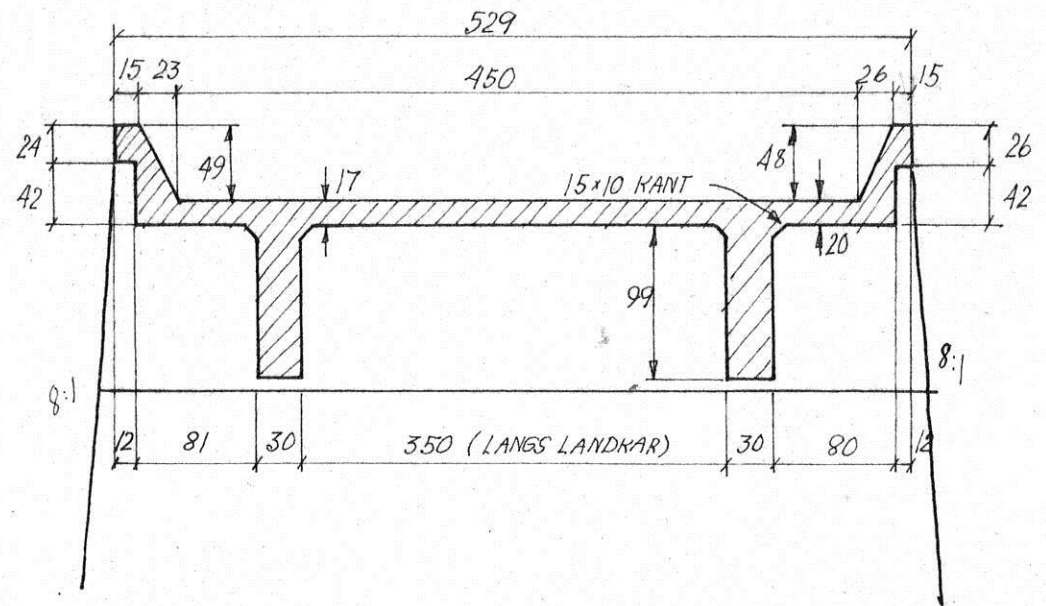

Oppriss M = 1:100

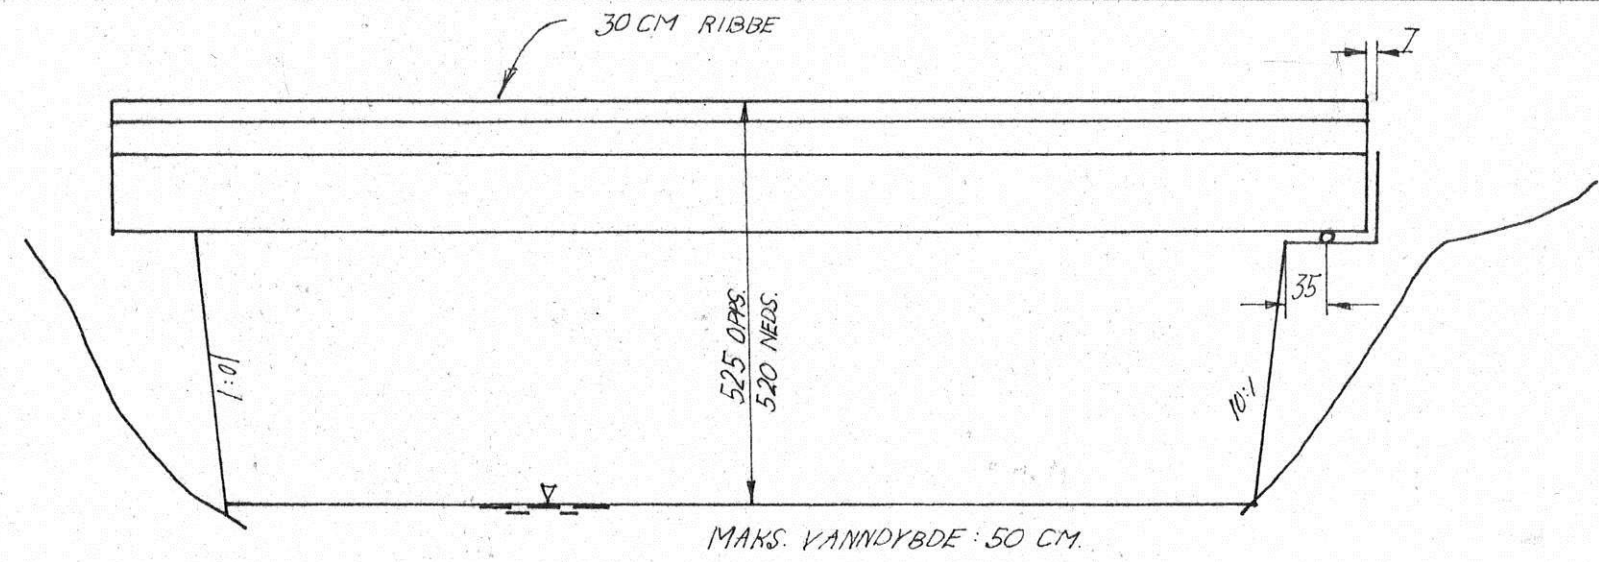

Grunnriss M = 1:100

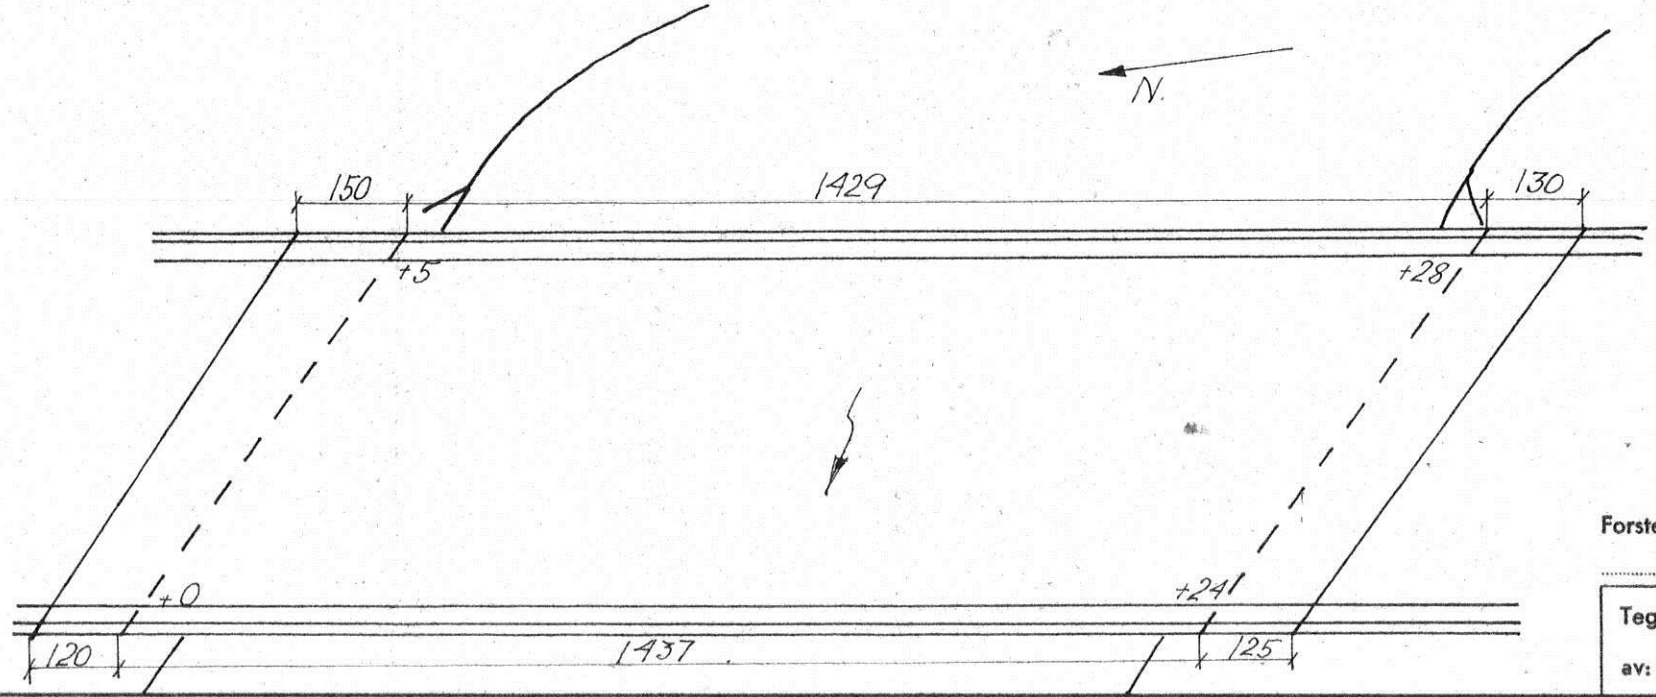

Skisse vegkurvatur:

Forsterket/Utv.: NEI

Tegnet den	10/4 - 67
av:	Frode Stende