



Statens vegvesen

# 12-1100 - Stolmabrua

BELINDA MORGAN (p0016373)

26.05.2026

## Nøkkeldata

|                        |                                    |
|------------------------|------------------------------------|
| Fylke                  | Vestland                           |
| Kommune                | Austevoll                          |
| Driftskontraktområde   | 4604 Bergen-Os-Austevoll 2021-2026 |
| Hovedvegnettstilknytni | P/FV5138 S1D1 m6496                |
| Byggeår                | 1998                               |
| Restlevetid            | 72 år                              |
| Status/-år             | Trafikkert / 1998                  |
| Vedlikeholdsansvar     | Fylkeskommune                      |
| Forsterkning/ombyggi   |                                    |
| Byggverkskategori      | Vegbru                             |
| Hovedbyggverkstype     | Kassebru, frittframbygg, vertikale |
| Materiale              | Spennbetong                        |
| Lengde                 | 467.0 m.                           |
| Spenn antall/største   | 3 / 301.0 m.                       |
| Verste skade           | 9 V                                |

## Lastdata

|                         |                     |
|-------------------------|---------------------|
| Brukslast/Forskriftslas | Bk 10/60 / SVV 1995 |
| Veggruppe               | A                   |
| Klassifiseringsår       | 2015                |

## Brubilder




12-1100

Ferdigbrutegning


|   |                        |                   |                                        |                    |                      |          |
|---|------------------------|-------------------|----------------------------------------|--------------------|----------------------|----------|
| STOLMABRUA<br>Brunavn   |                        | 12-1100<br>Brunr. | Brukskat.                              | Fv 151<br>Bru over | 1998<br>Bygge år     | Arkivnr. |
| HORDALAND<br>Fylke   |                        | Vegkat./-m        | Hovedpars.                             | Km/km år           | AUSTEVOLL<br>Kommune |          |
| Byggv.type : Kassebru, variabel høyde, vertikale vegger.<br>Konstr.mat : Betong spennarmert      Statisk system : Kontinuerlig hovedbæresystem<br>Brudekke : Betong plassstøpt      Slitelag : ?      Slitel.tyk.: 50<br>Landkartype : Kasselandskar m. topplate akse 1      Landkartfundam.: Over vann på fjell<br>Lagerknaster akse 4<br>Pilaratype : Hjulromspilare akse 2      Pilarfundam.: Akse 2, 15 m vandyp på fjell<br>Skivepilare akse 3      Akse 3, Over vann på fjell<br>Pilarmat. : Betong slakkarmeret |                        |                   |                                        |                    |                      |          |
| Spennvidde(r) 94-301-72m   |                        |                   |                                        | Total lengde 467m  |                      |          |
| Føringsavst. v:8 H:   | G/S-bane V: H:         | Totalbredde 9m    |                                        |                    |                      |          |
| Lastklasse Lastforskrift 1995   | Fri b.o.føring         | Fri høyde         |                                        |                    |                      |          |
| Brukslast /   | Fri b.o.rekkv.         | Fri h. v/føring   |                                        |                    |                      |          |
|   | Fritatt seilløp 150x30 | Fri h. veg under  |                                        |                    |                      |          |
| Konstruert av:<br>INSTANES A/S   |                        |                   | Bygd av:<br>NCC-EEG HENRIKSEN ALEGG AS |                    |                      |          |

Tverrsnitt M=1:100

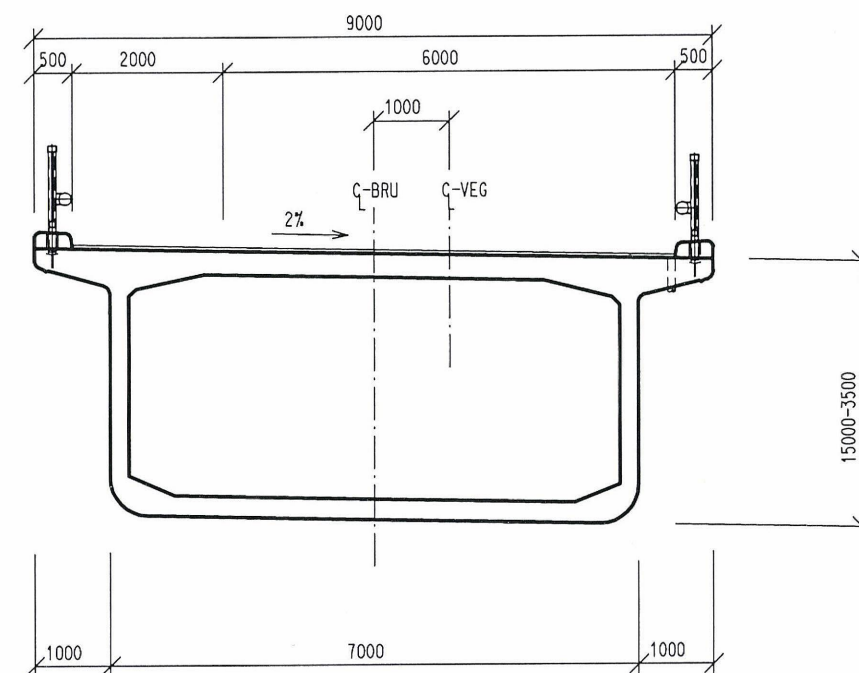


STATENS VEGVESEN

Oppriss M= 1:2000

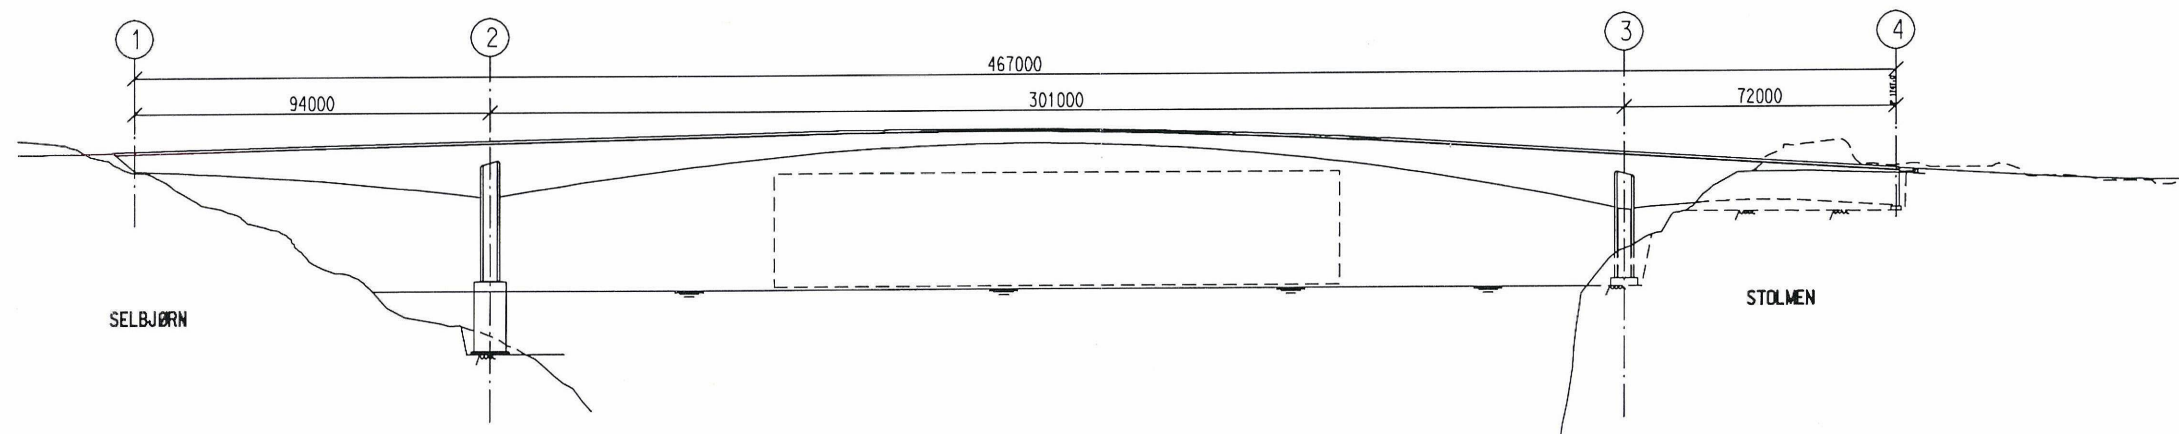

Grunnriss M= 1:2000

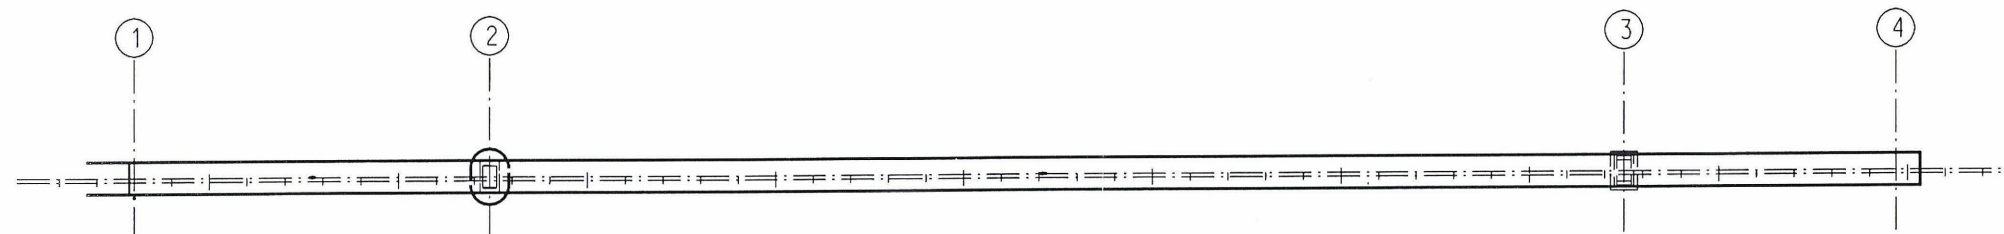

Skisse vegkurvatur

Forsterket/utv.:

 Tegnet den 07.12.99  
 av K.ERDAL

1100

Stolmasundet  
Fv 151 01 6,472

1100

4-5/2-00

