

GUNNERUSHUSET - PRESENTASJON FOR BRUKERNE
23.09.2026


-  Nyetablerte inntakstårn
-  Nytt kjølerør på tak.
-  Nyetablert rømningsstrapp

ERLING SKAKKES GATE


Som på vestsiden skjer det mye i dette området også slik at plassering av et inntakstårn blir en viktig øvelse.


I dette området etableres ett inntakstårn. Området består av sykkelparkering, info.skilt, lysstolpe og sittebenker i stein. Når inntakstårn nå plasseres ønsker vi at det planlegges inn i en helhet.

Ny kjølemaskin etableres på tak.

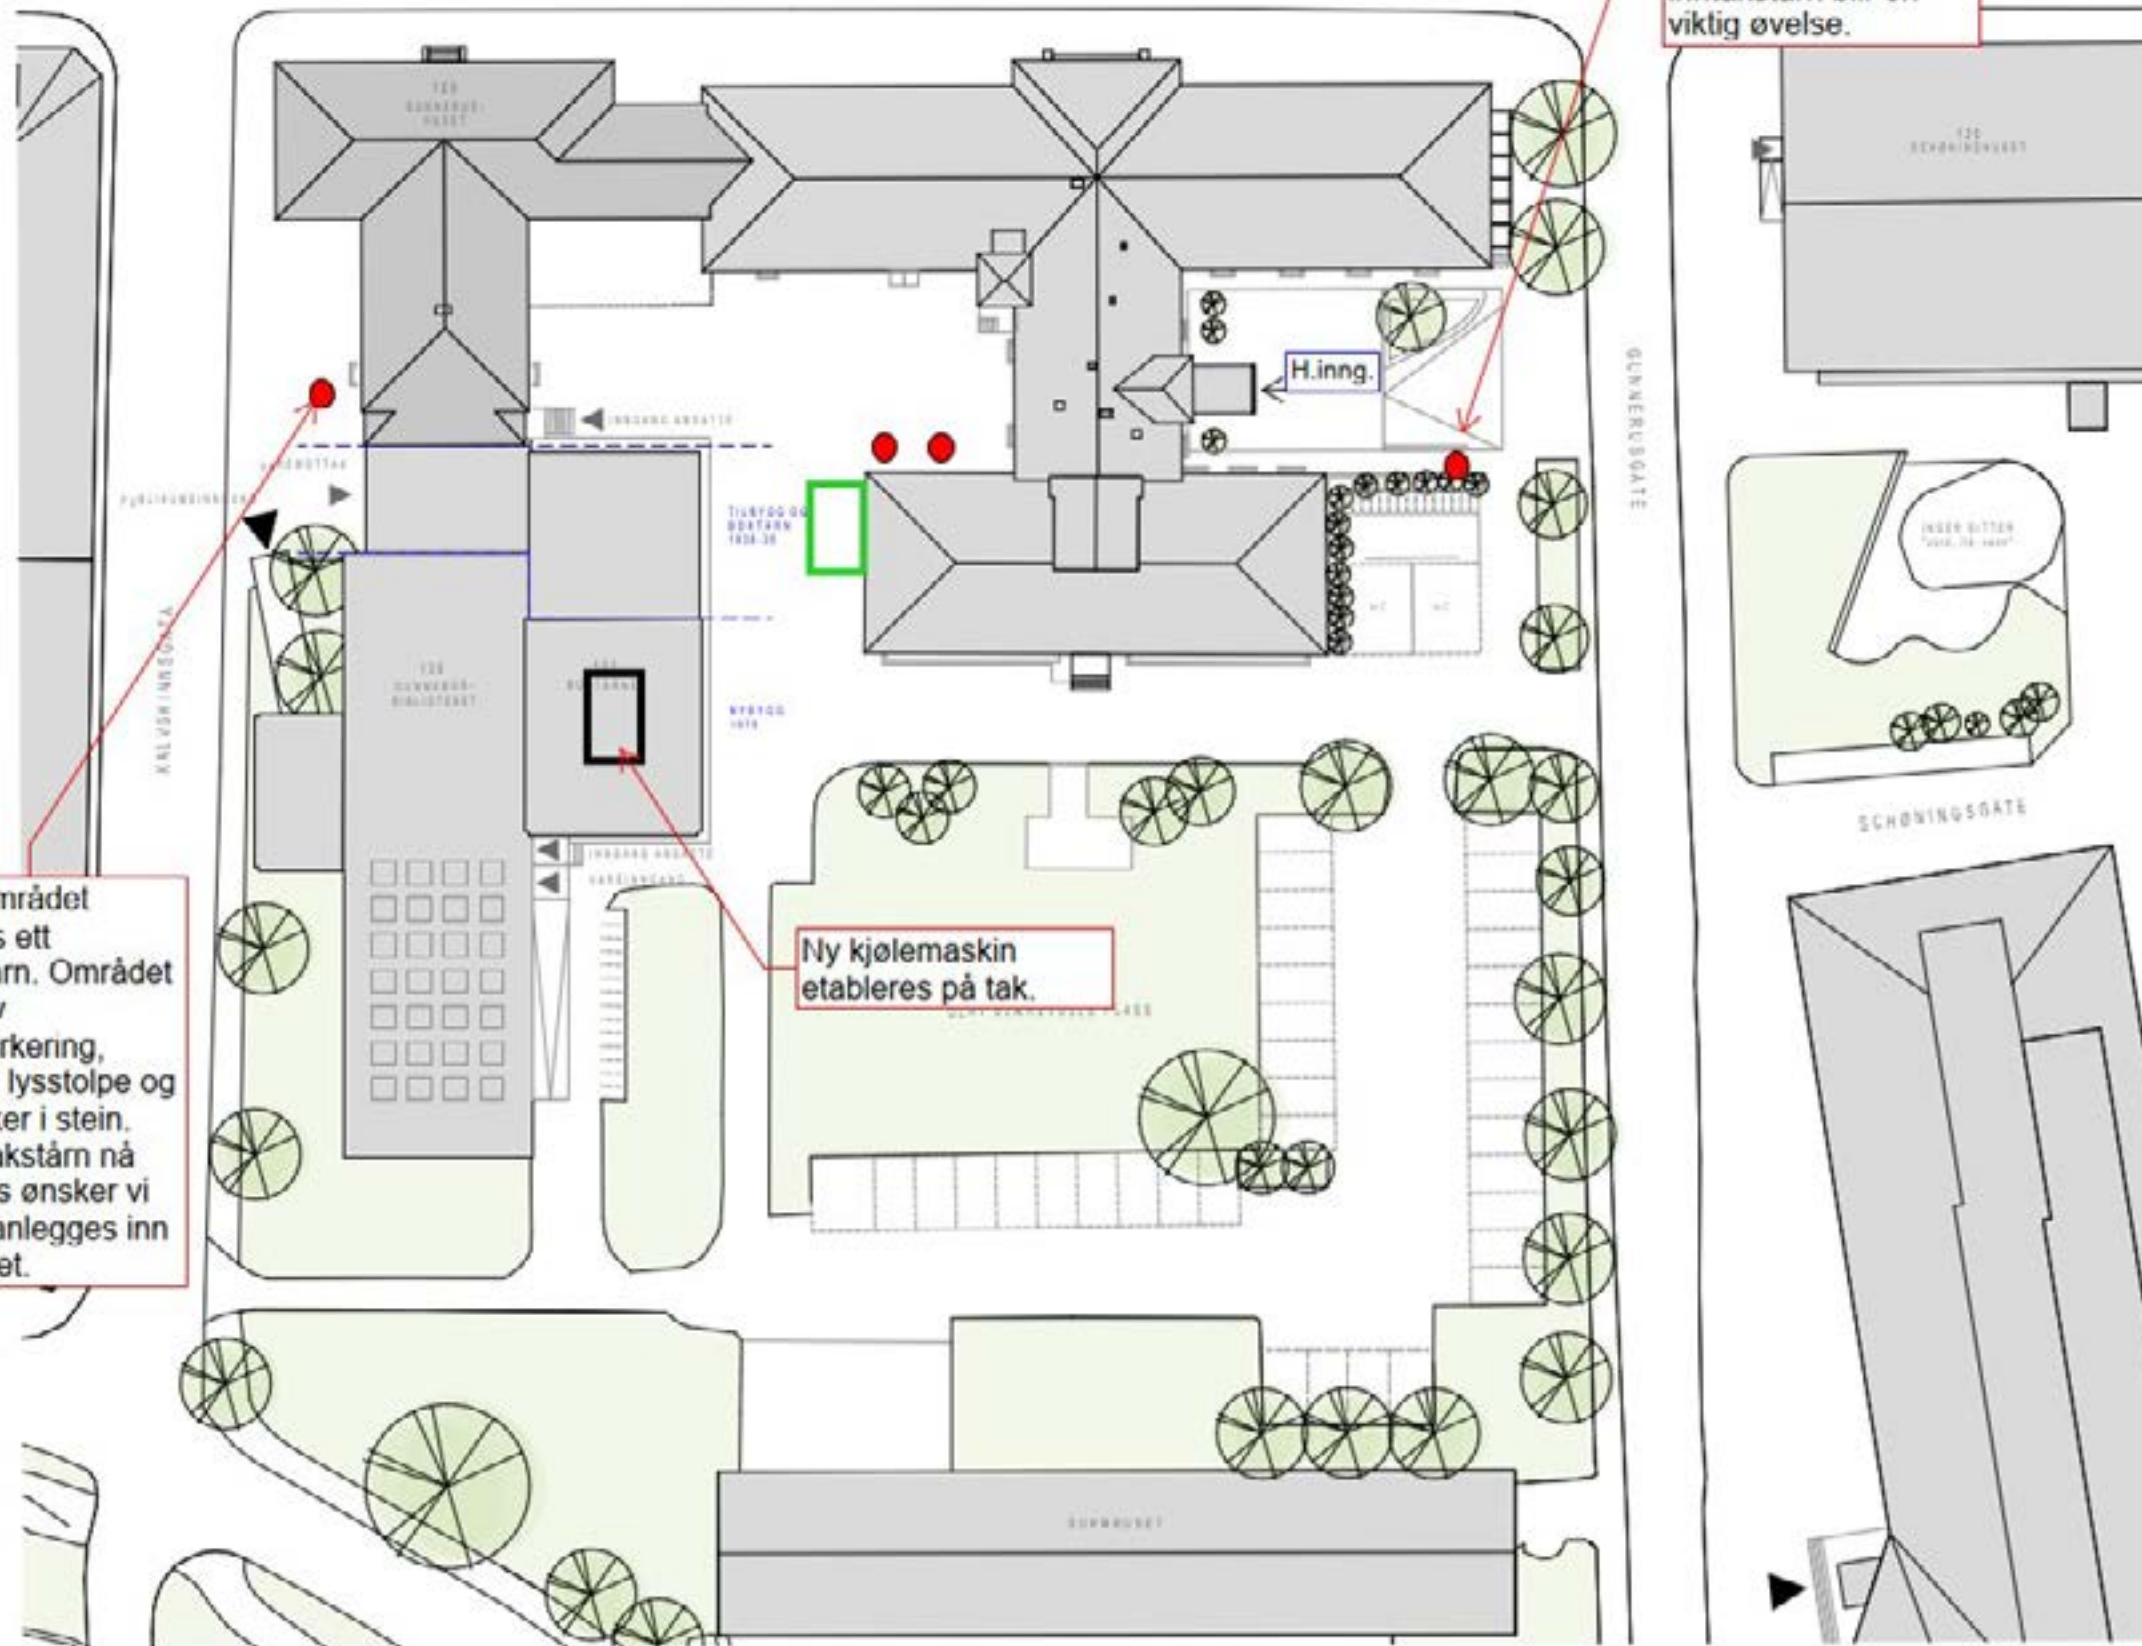




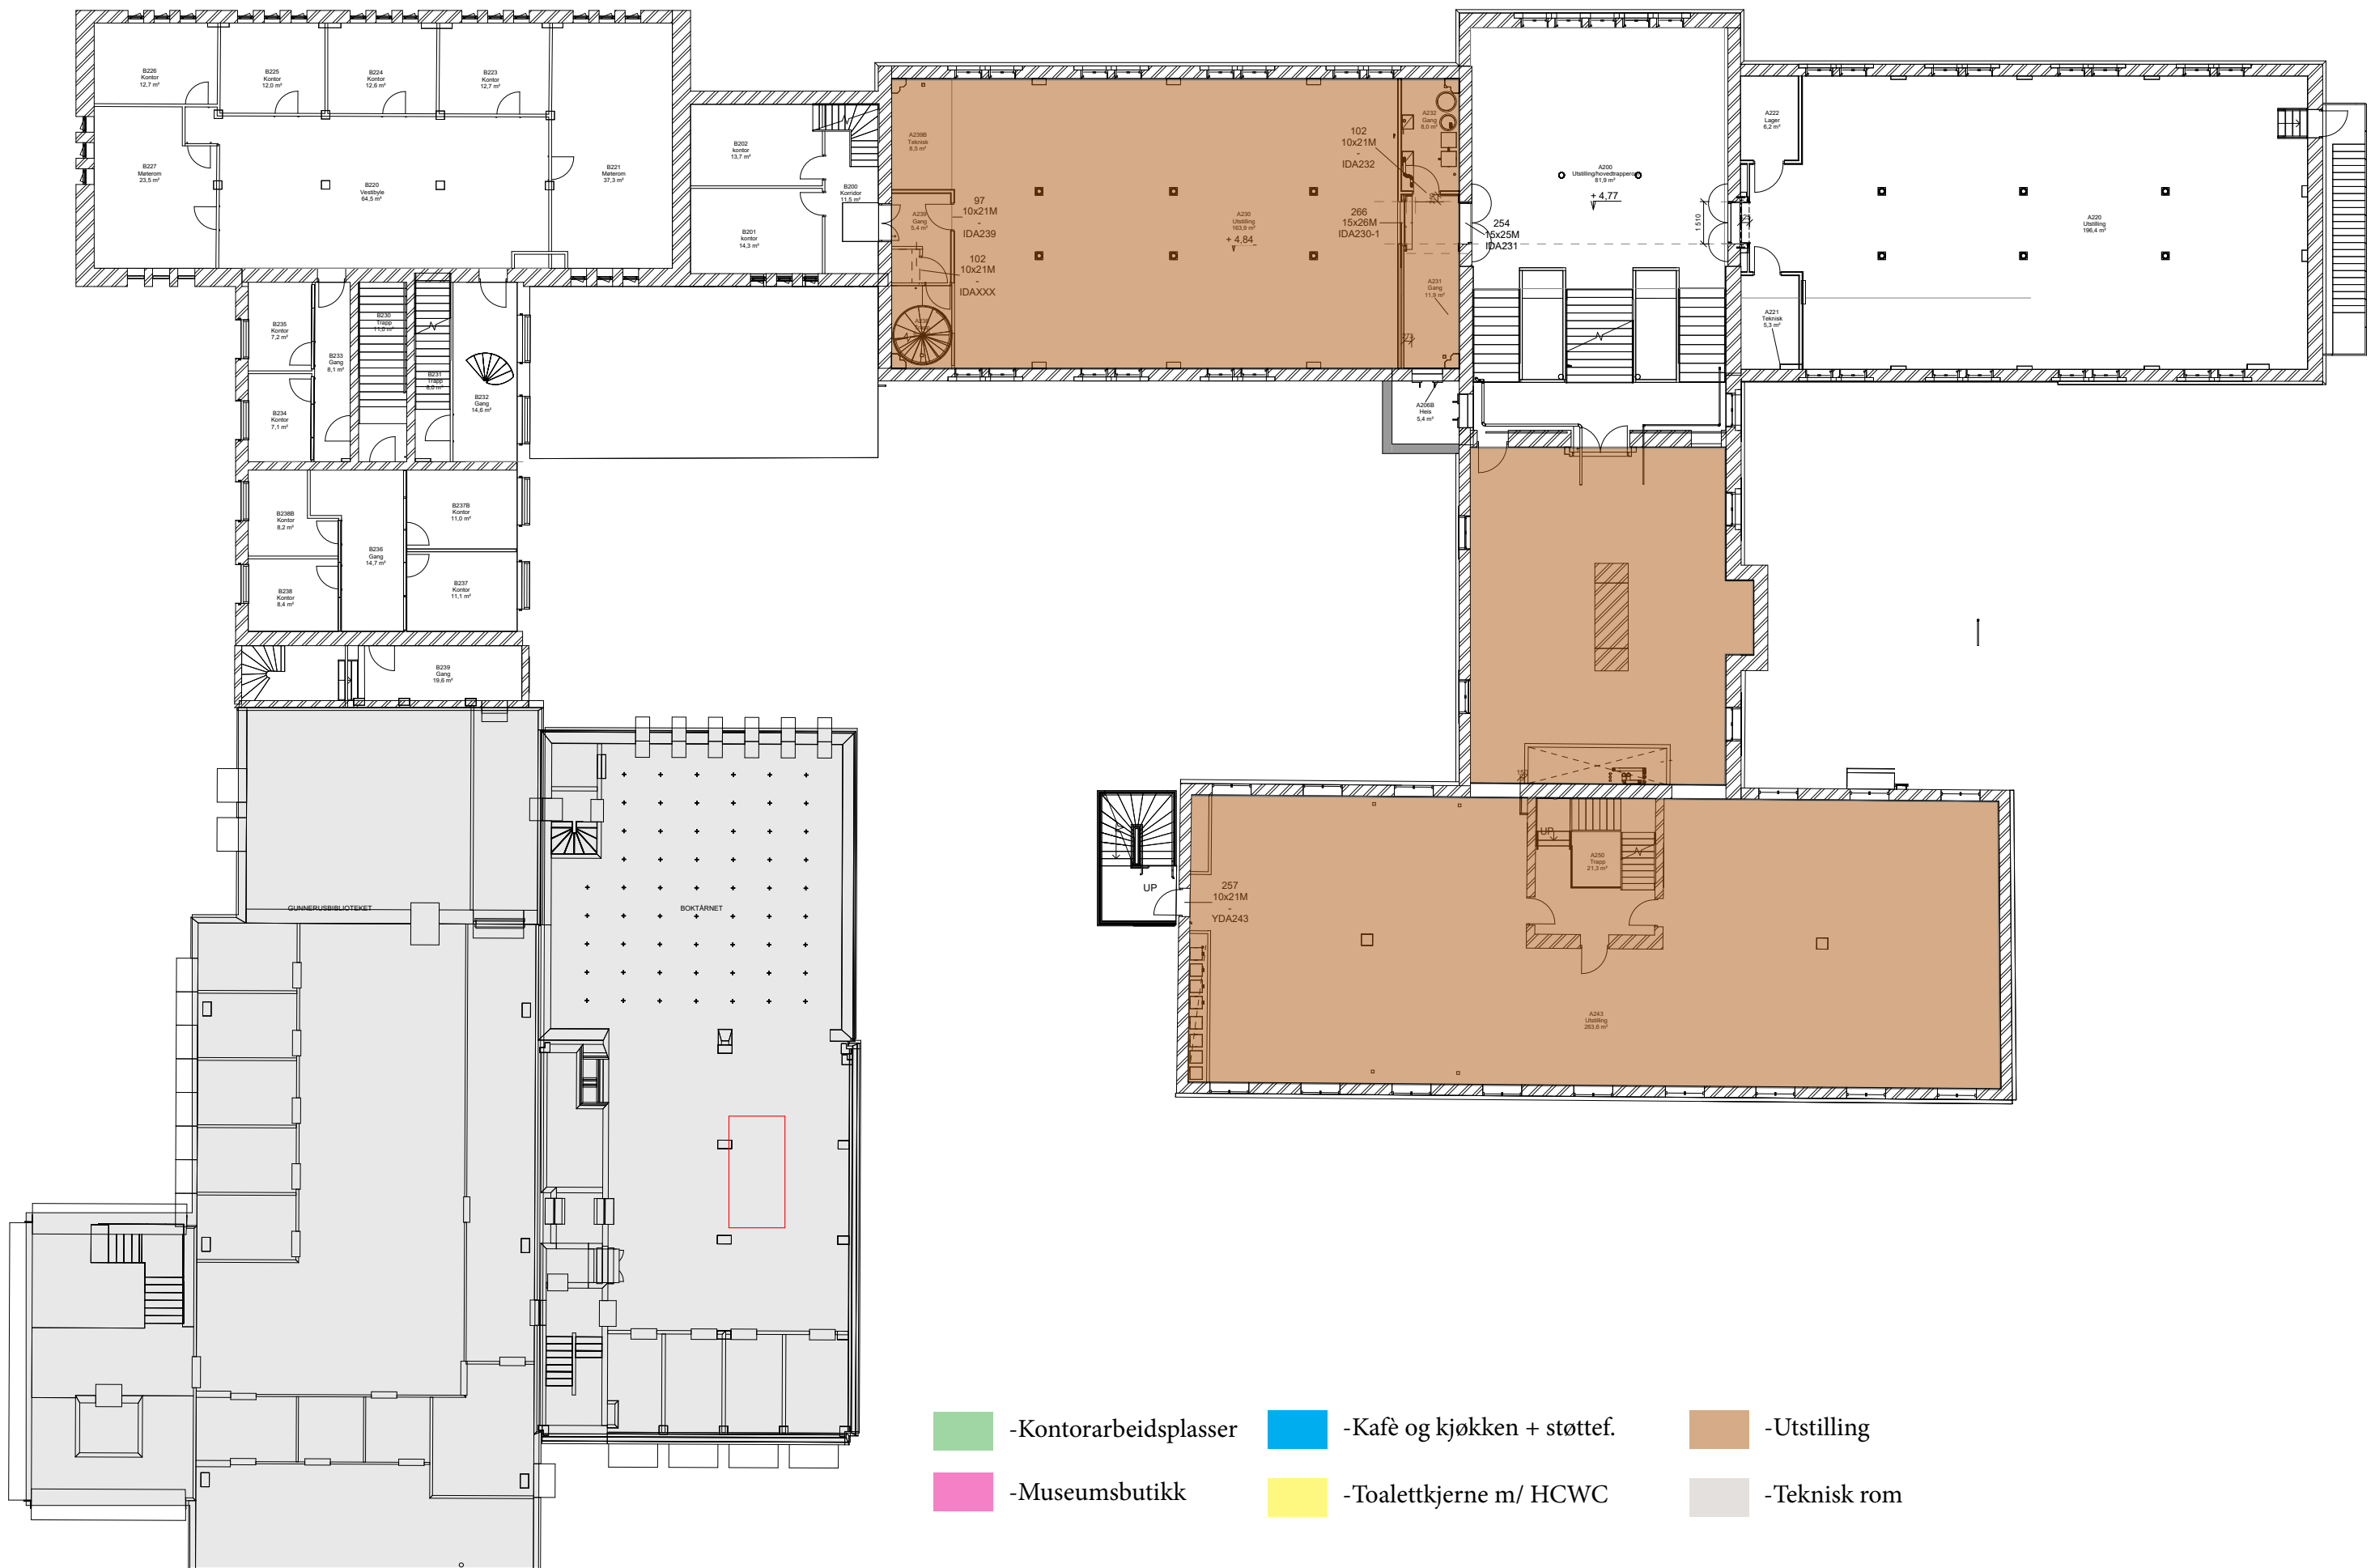


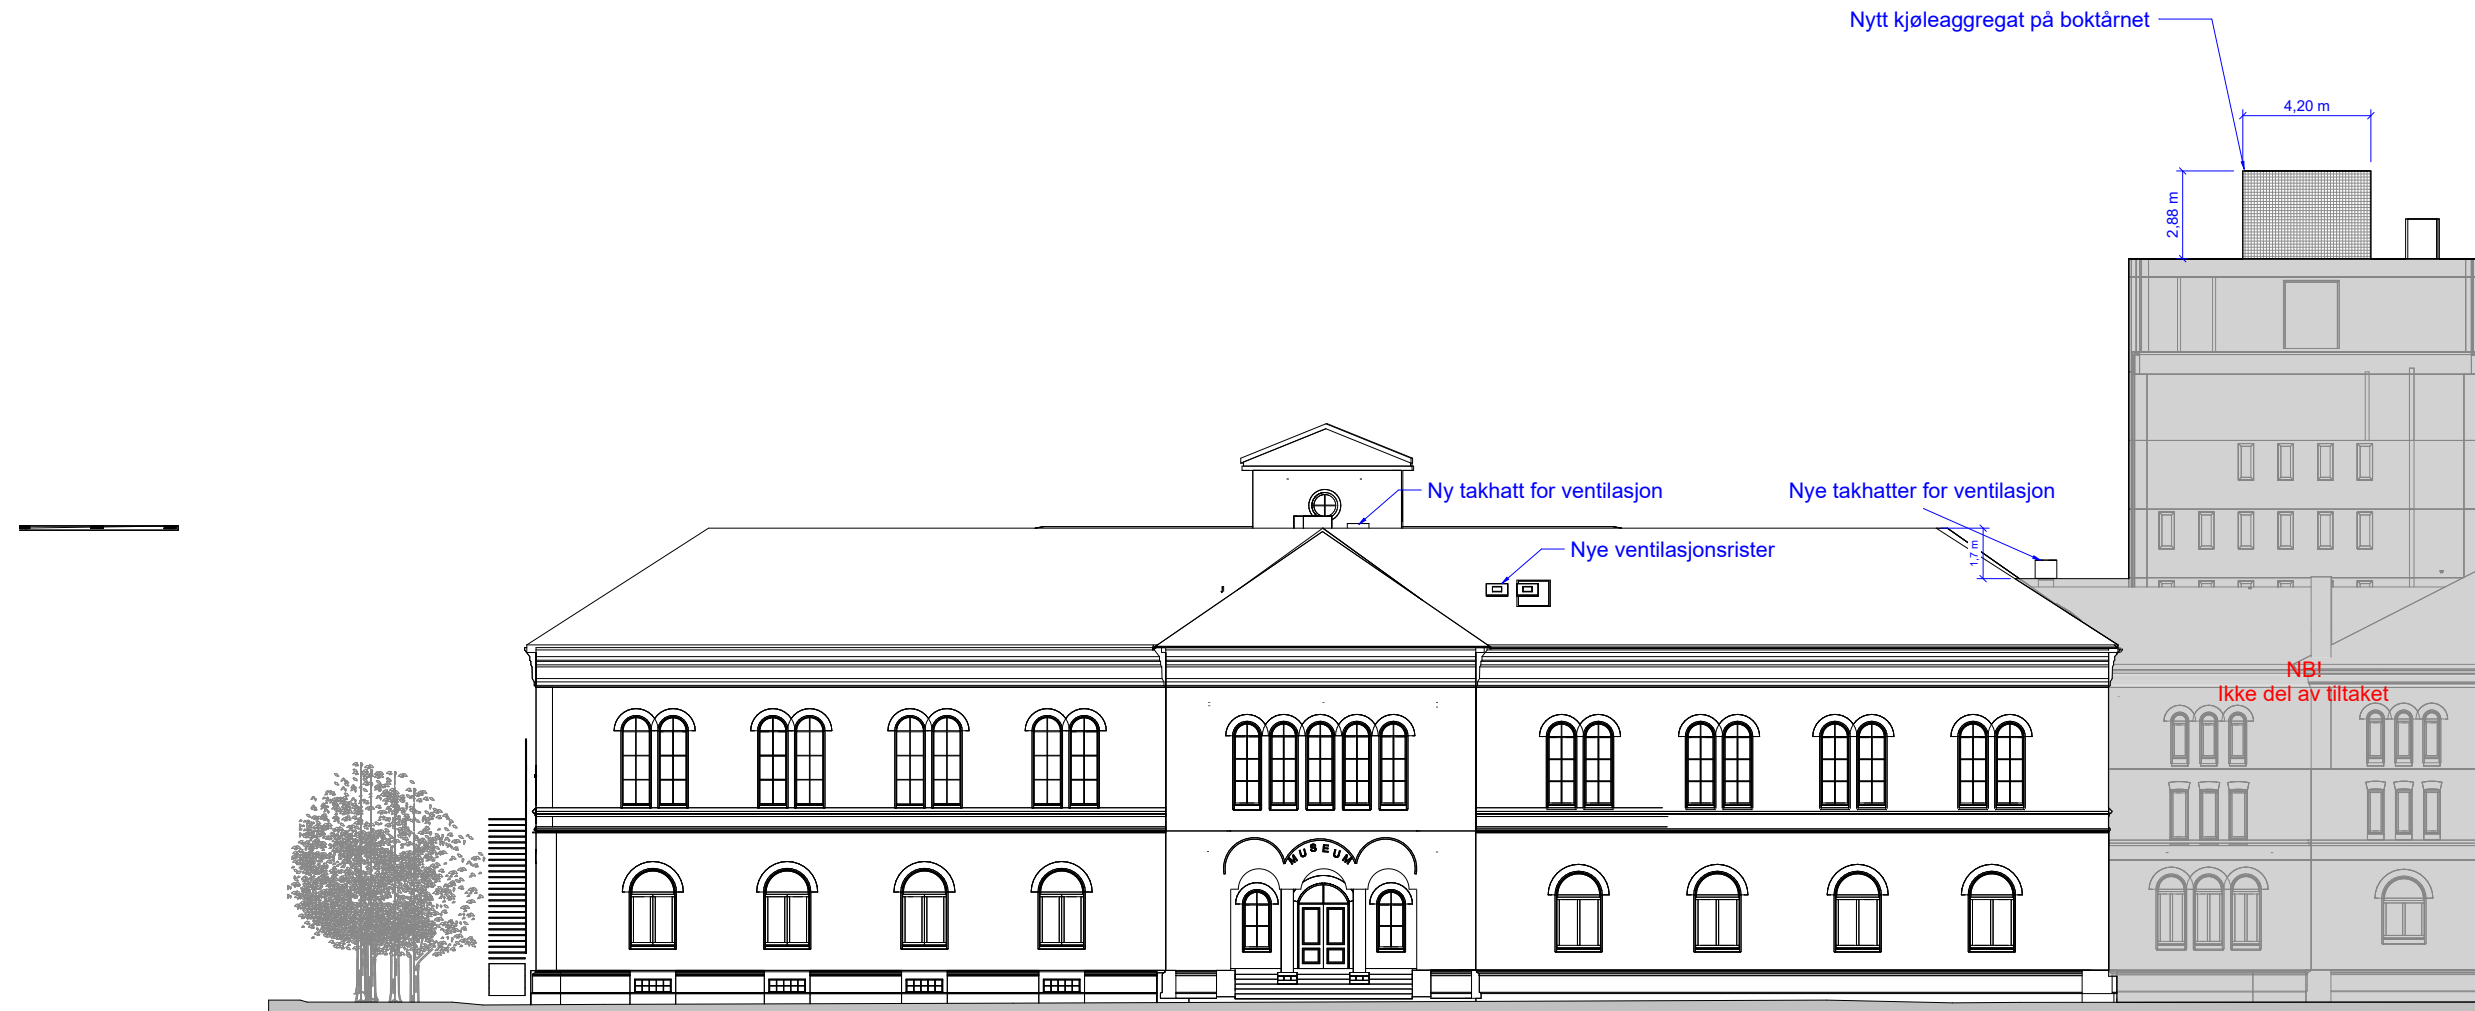


Fasade Nord (mot Erling Skakkesgate)

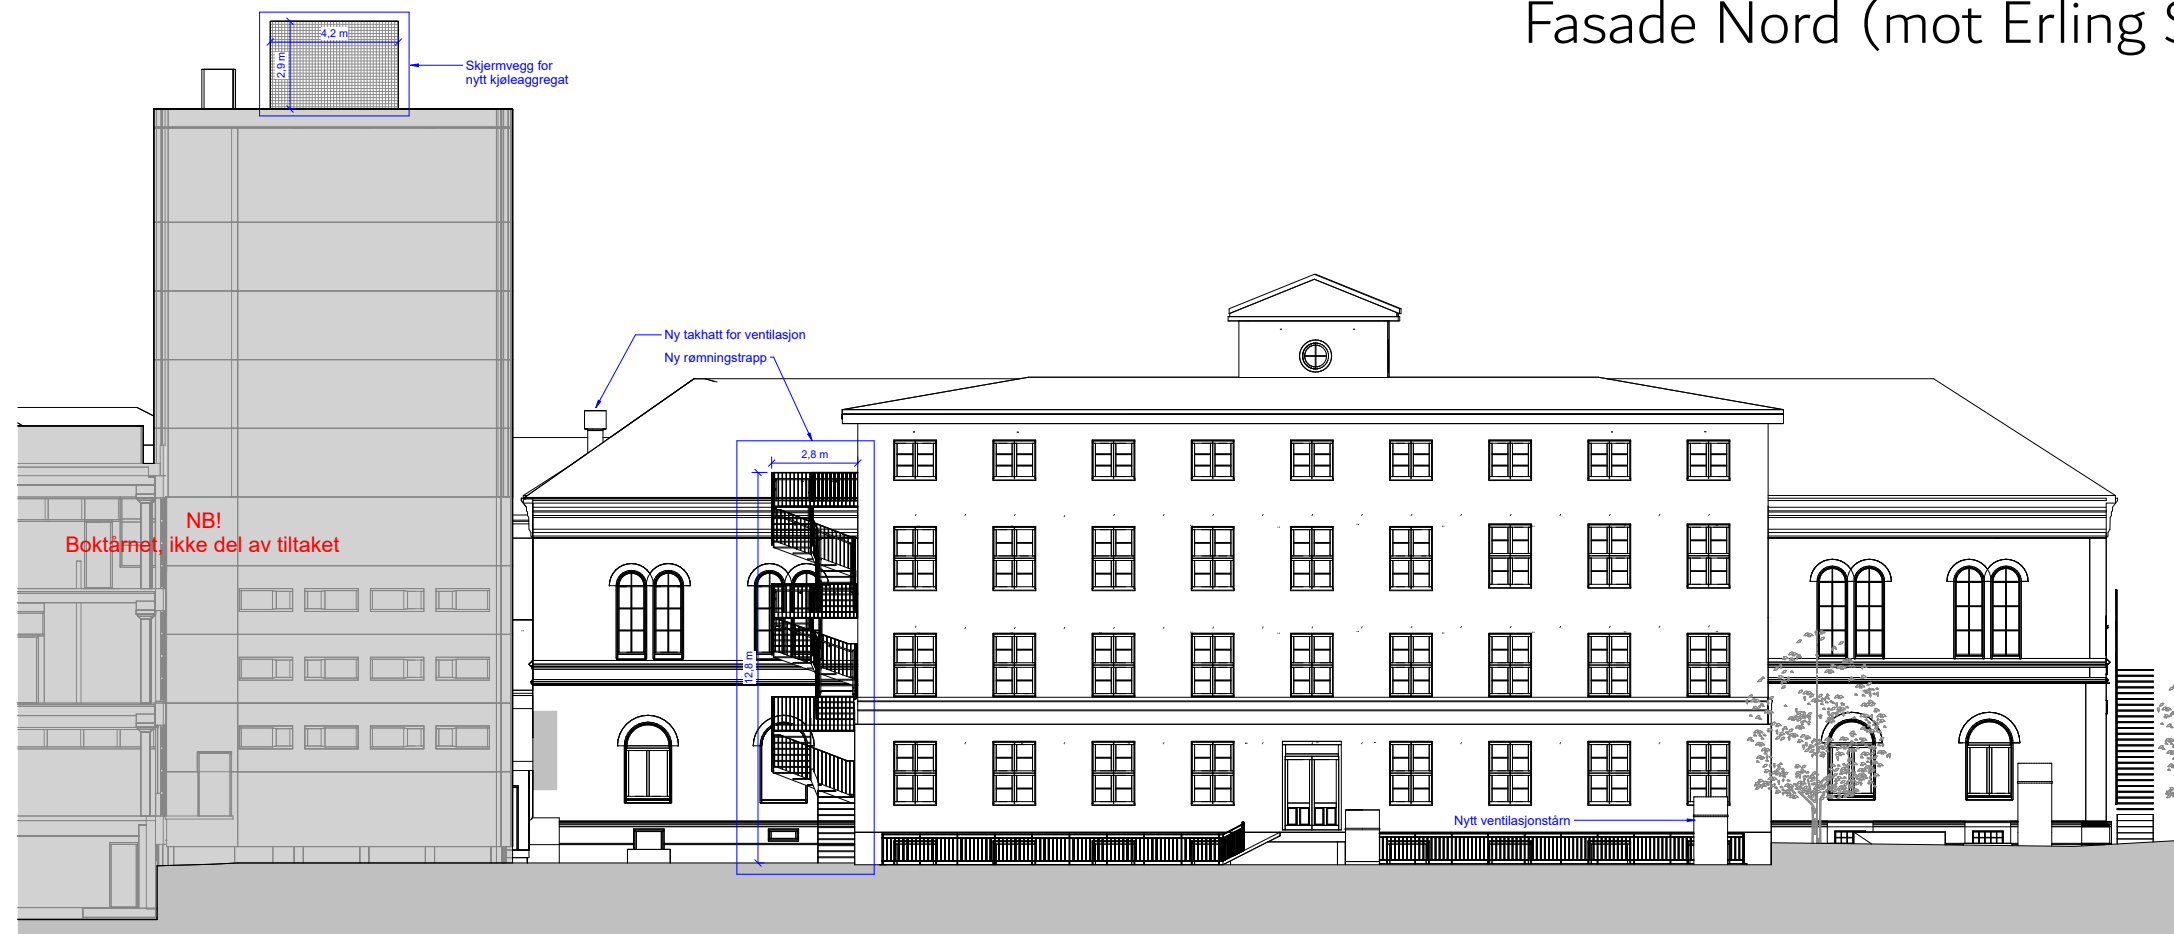

Fasade Sør

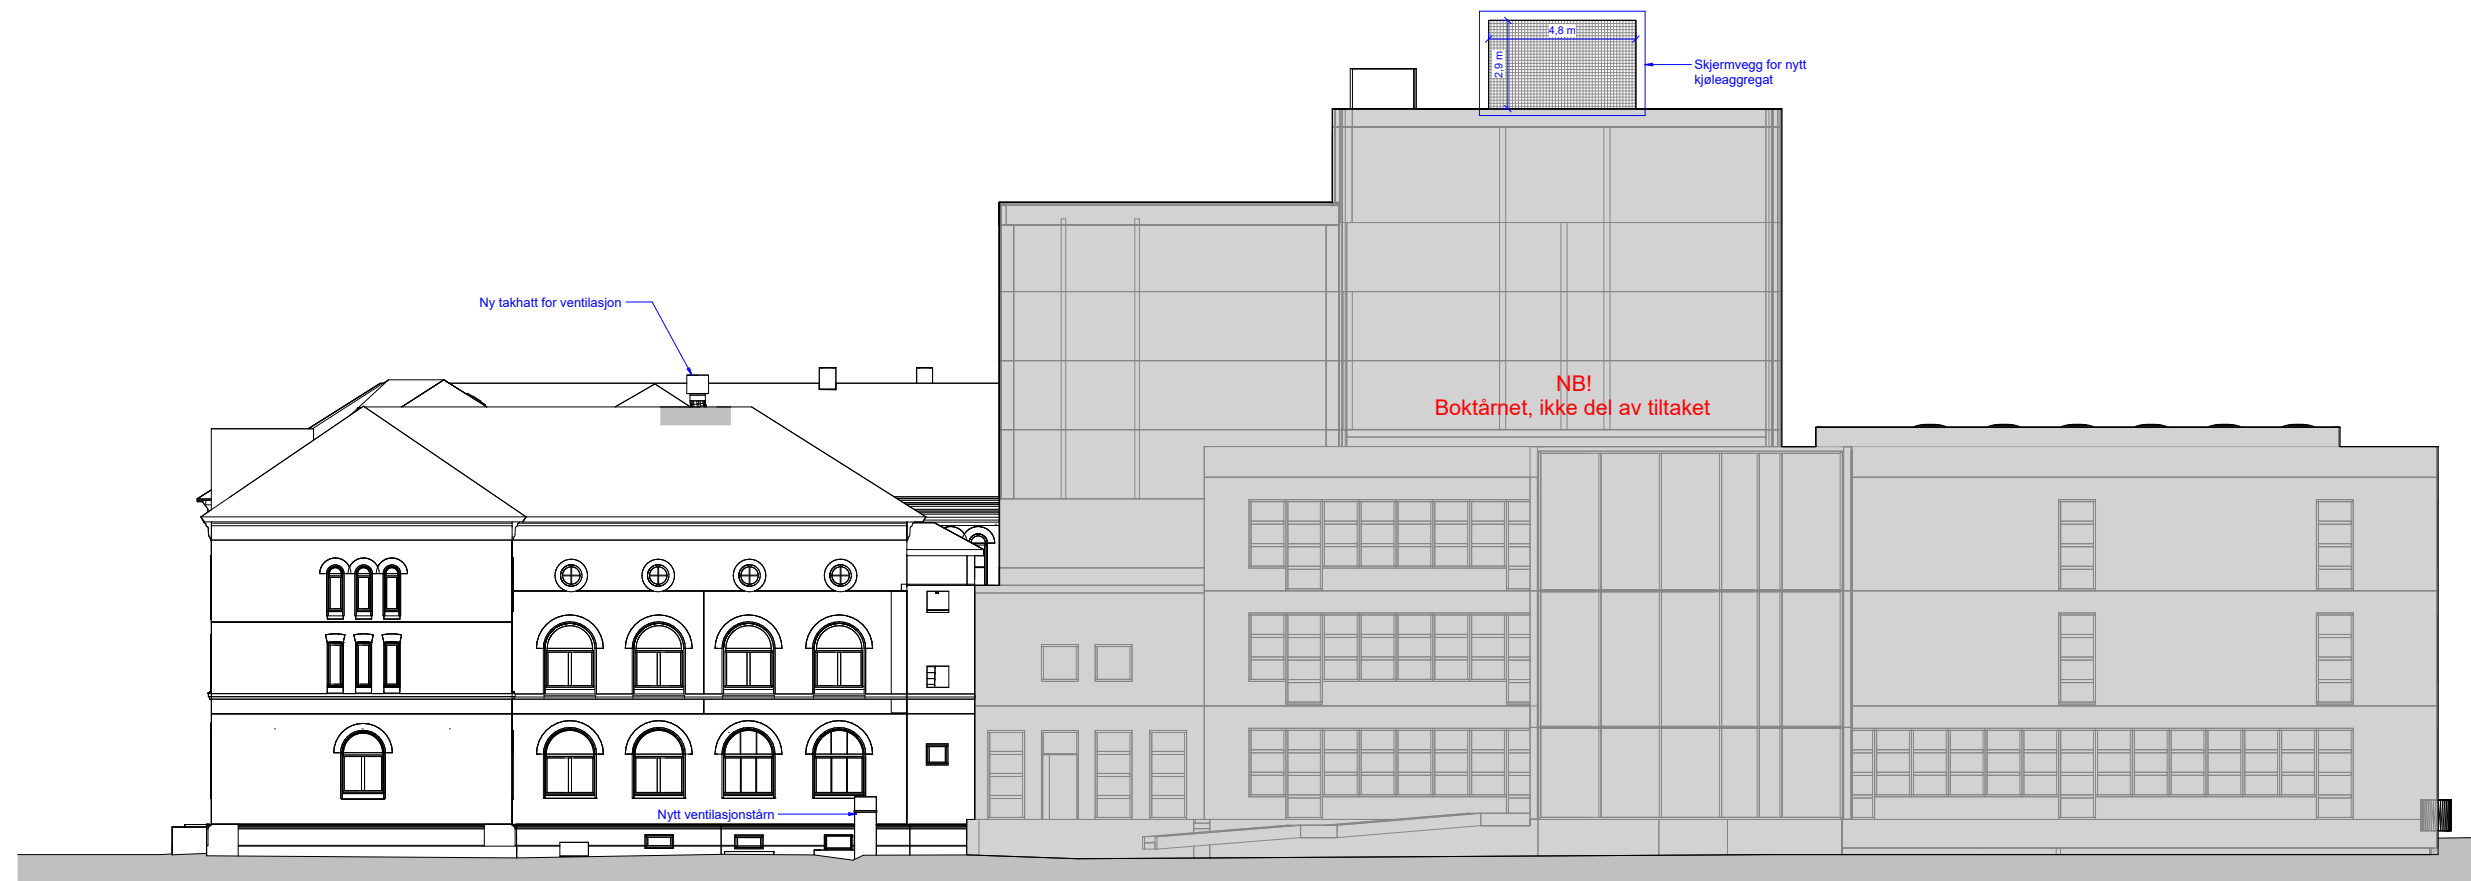

Fasade Vest (mot Kalvskinnsgrata)

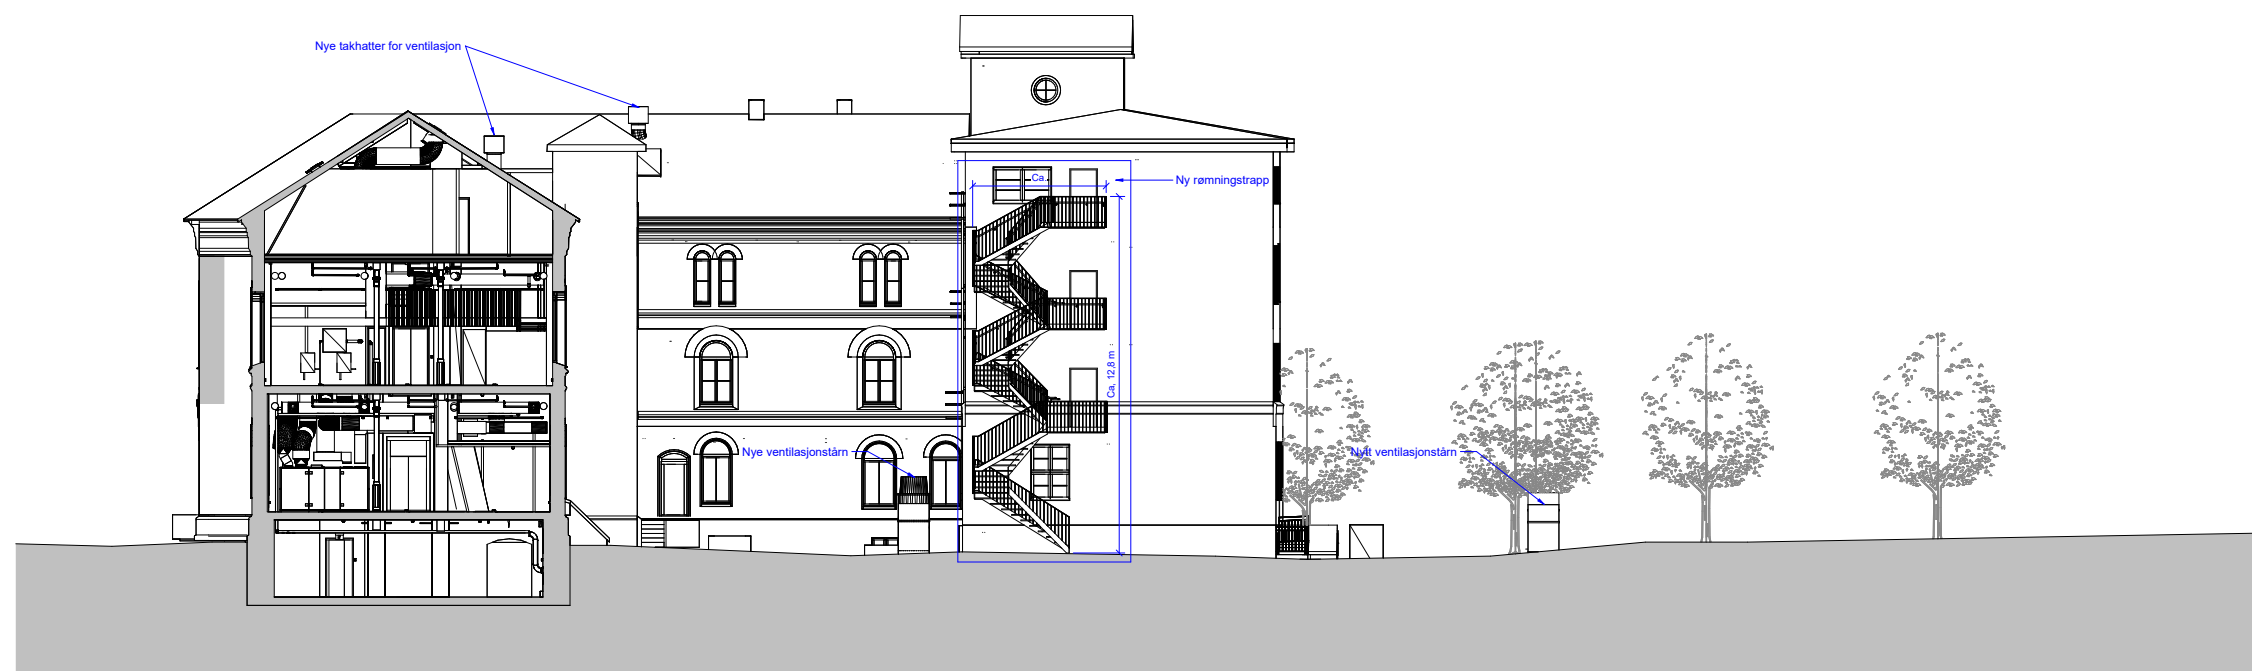

Snitt/ Fasade Vest (mot bakgård)



Fasade Øst (mot Gunnerusgate)