



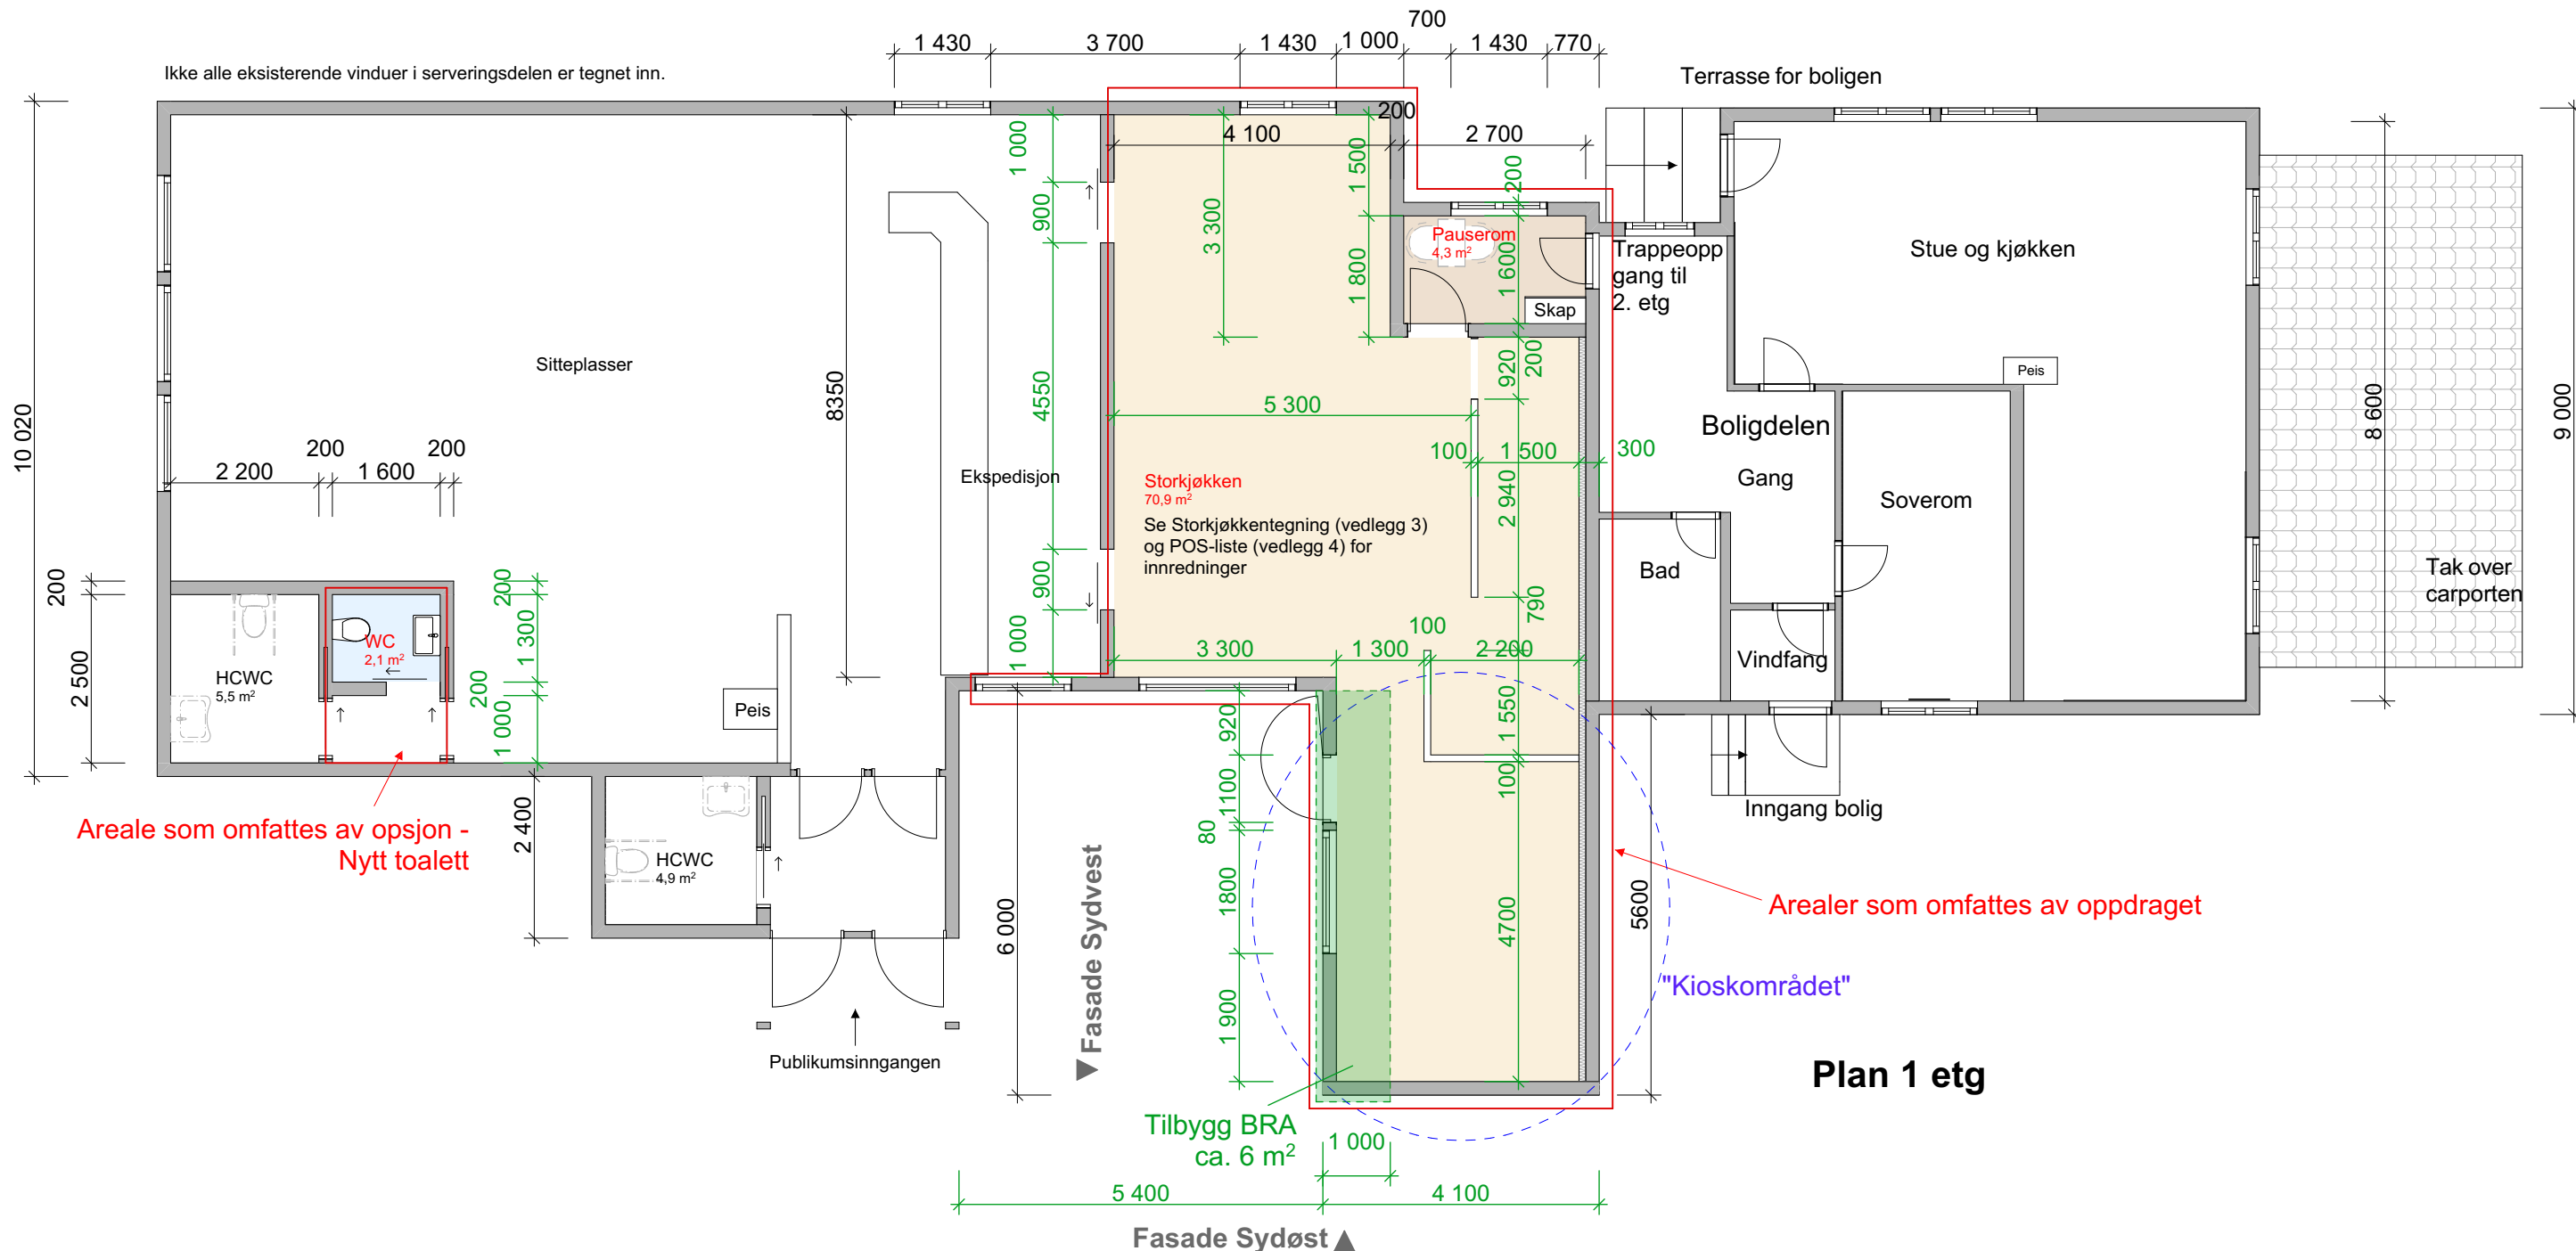


Plan 1 etg

Fasade Sørvest

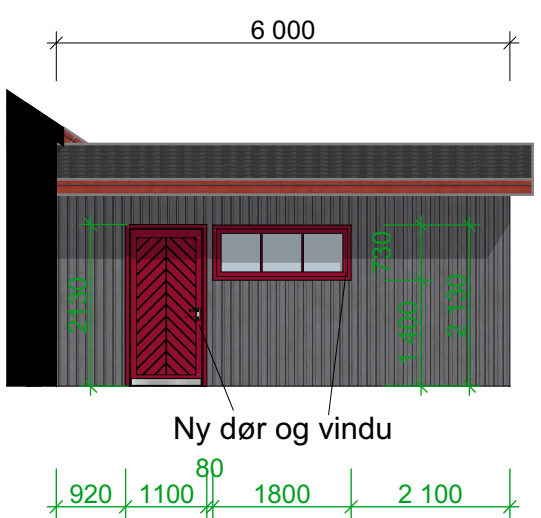

Ny dør og vindu

Fasade Sørøst

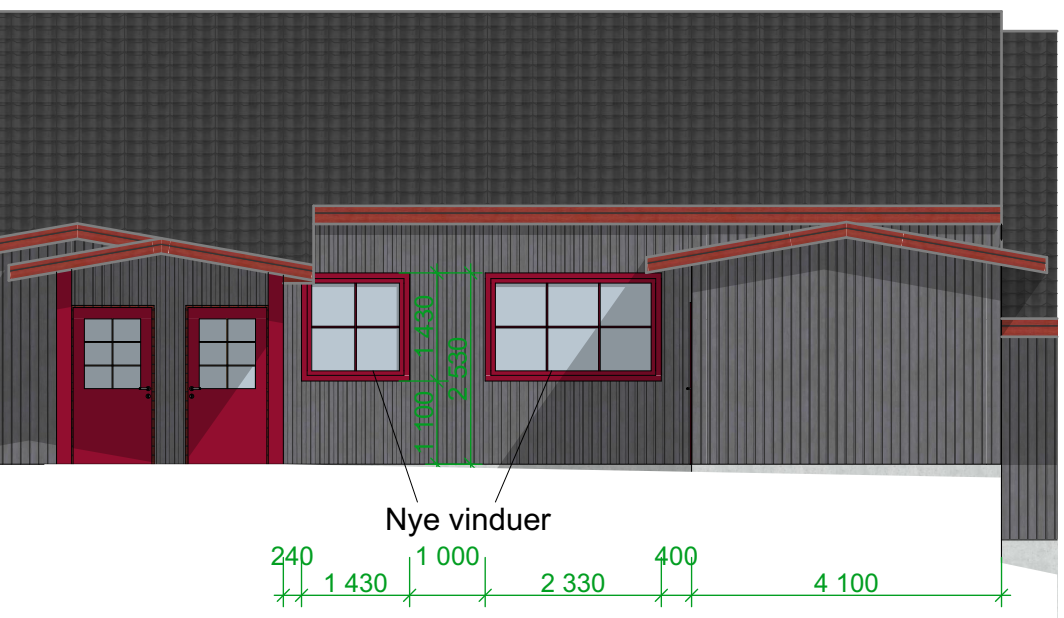

Nye vinduer

Mal:
Malen er basert på historiske tegninger.
Det kan forekomme avvik,
og kontrollmål må tas på stedet.

Svart: Ingen endring fra eksisterende mal
Grønt: Påvirket av tilbygg og ny planløsning

Prosjekt: Rustadsaga Sportsstue Storkjøkken			
Dokument: Konkurannsesgrunnlag -vedlegg 2 56-BYM-2026 Anskaffelse av entreprenør til oppussing av storkjøkkenet til Rustadsaga sportsstue			
Tegningsnavn: Tegninger Ny		Gnr./Bnr. 167/1	Dato: 21.08.2026
Tiltakshaver: Bymiljøetaten Oslo kommune	Sign.: MY	Rev.: 1	Målestokk: 1:100 (A3)