



GULV PÅ GRUNN M/VARMEKABE


GRUNN FUNDAMENTERING M/ MARKPLATE

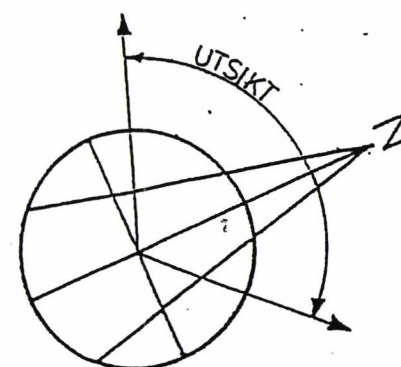

HC-TOAL INNHETNET		K.M.	22.03.05
FORSLAG TIL NYTT V.F.		K.M.	28.09.04
TILBYGG PEIGESTUE / KJØKKEN		dintsem	210998
OSLO KOMMUNE		Målestokk	Tegn. A.A. 25 05 98
SKOG- OG FRILUFTSETÅTEN		1:100	Trac.
KINGOS GT. 22 0457 OSLO			Kfr.
		Erstatning for:	
RUSTADSAGA SPORTSSTUE		Tegn. nr.	19 - 98
Plan av 1. etg. og Snitt nytt V.F.			
BIONG ARKITEKTER AS			
Sivilarkitekter MNAL NPA		Erstattet av:	

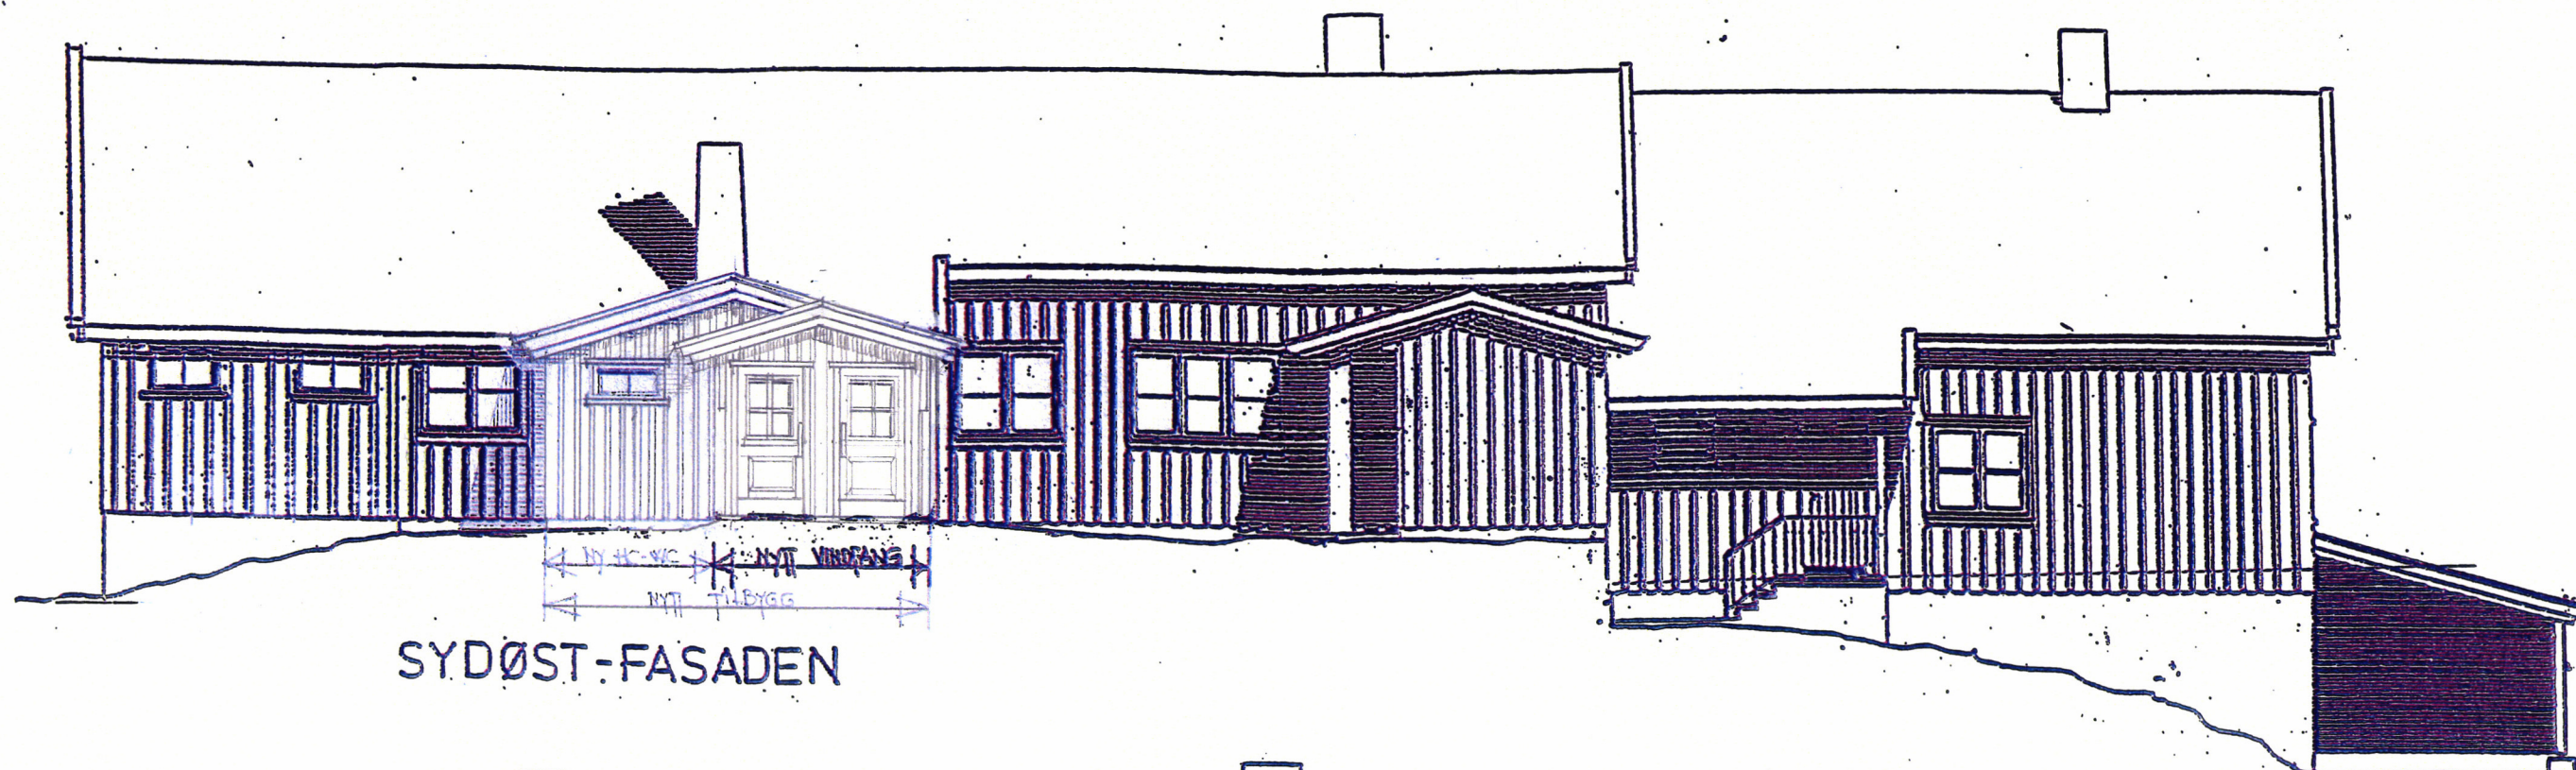


SYDØST-FASADEN

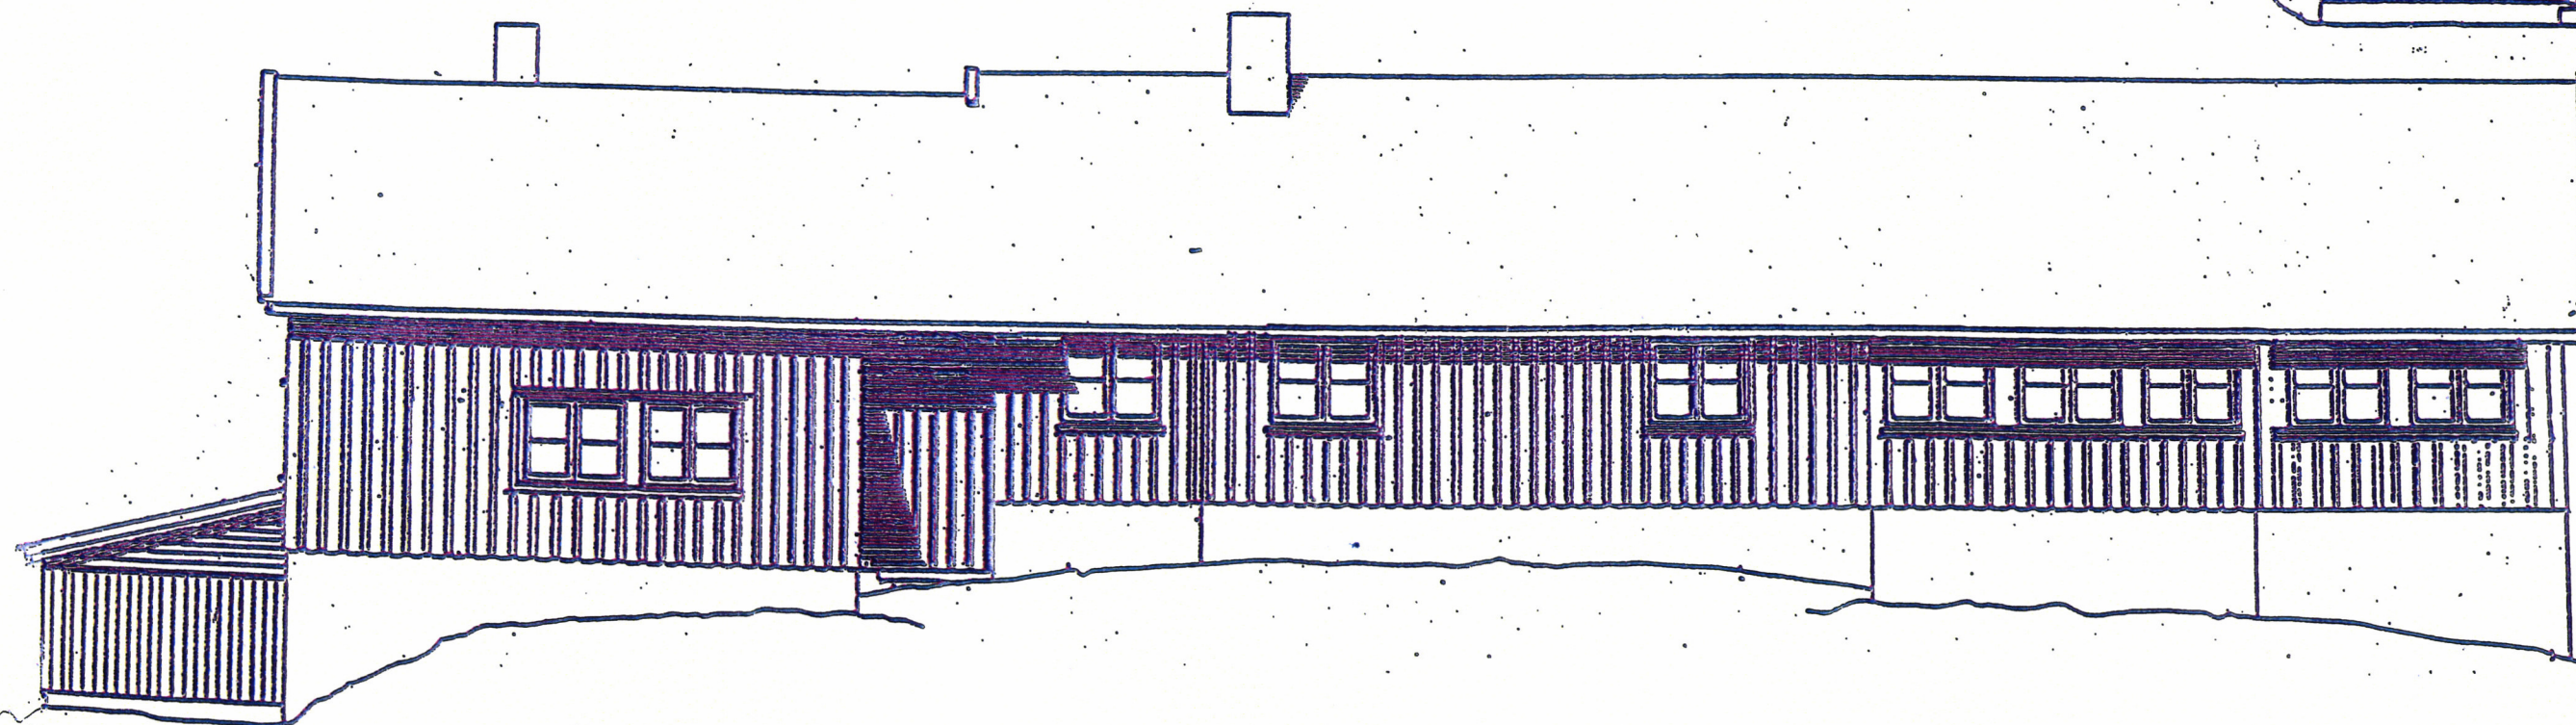


NORDVEST-FASADEN


NYT HC-TOAL PÅ TILBYGG INNTEGNET		22.03.05	K.M.
FORSLAG TIL NYTT VINDFANG		28.09.04	K.M.
ENDRET FASADE		21.09.98	klintan
OSLO KOMMUNE SKOG- OG FRILUFTSETATEN KINGOS GT. 22. 0457 OSLO	Målestokk	Tegn. A.A.	26.05.98
	1:100	Trac.	
		Kfr.	
Erstatning for:			
RUSTADSAGA SPORTSSTUE		Tegn. nr.	22 - 98
Fasader nordvest - sydøst.			
BIONG ARKITEKTER AS Sivilarkitekt MNAL NPA		Erstattet av:	

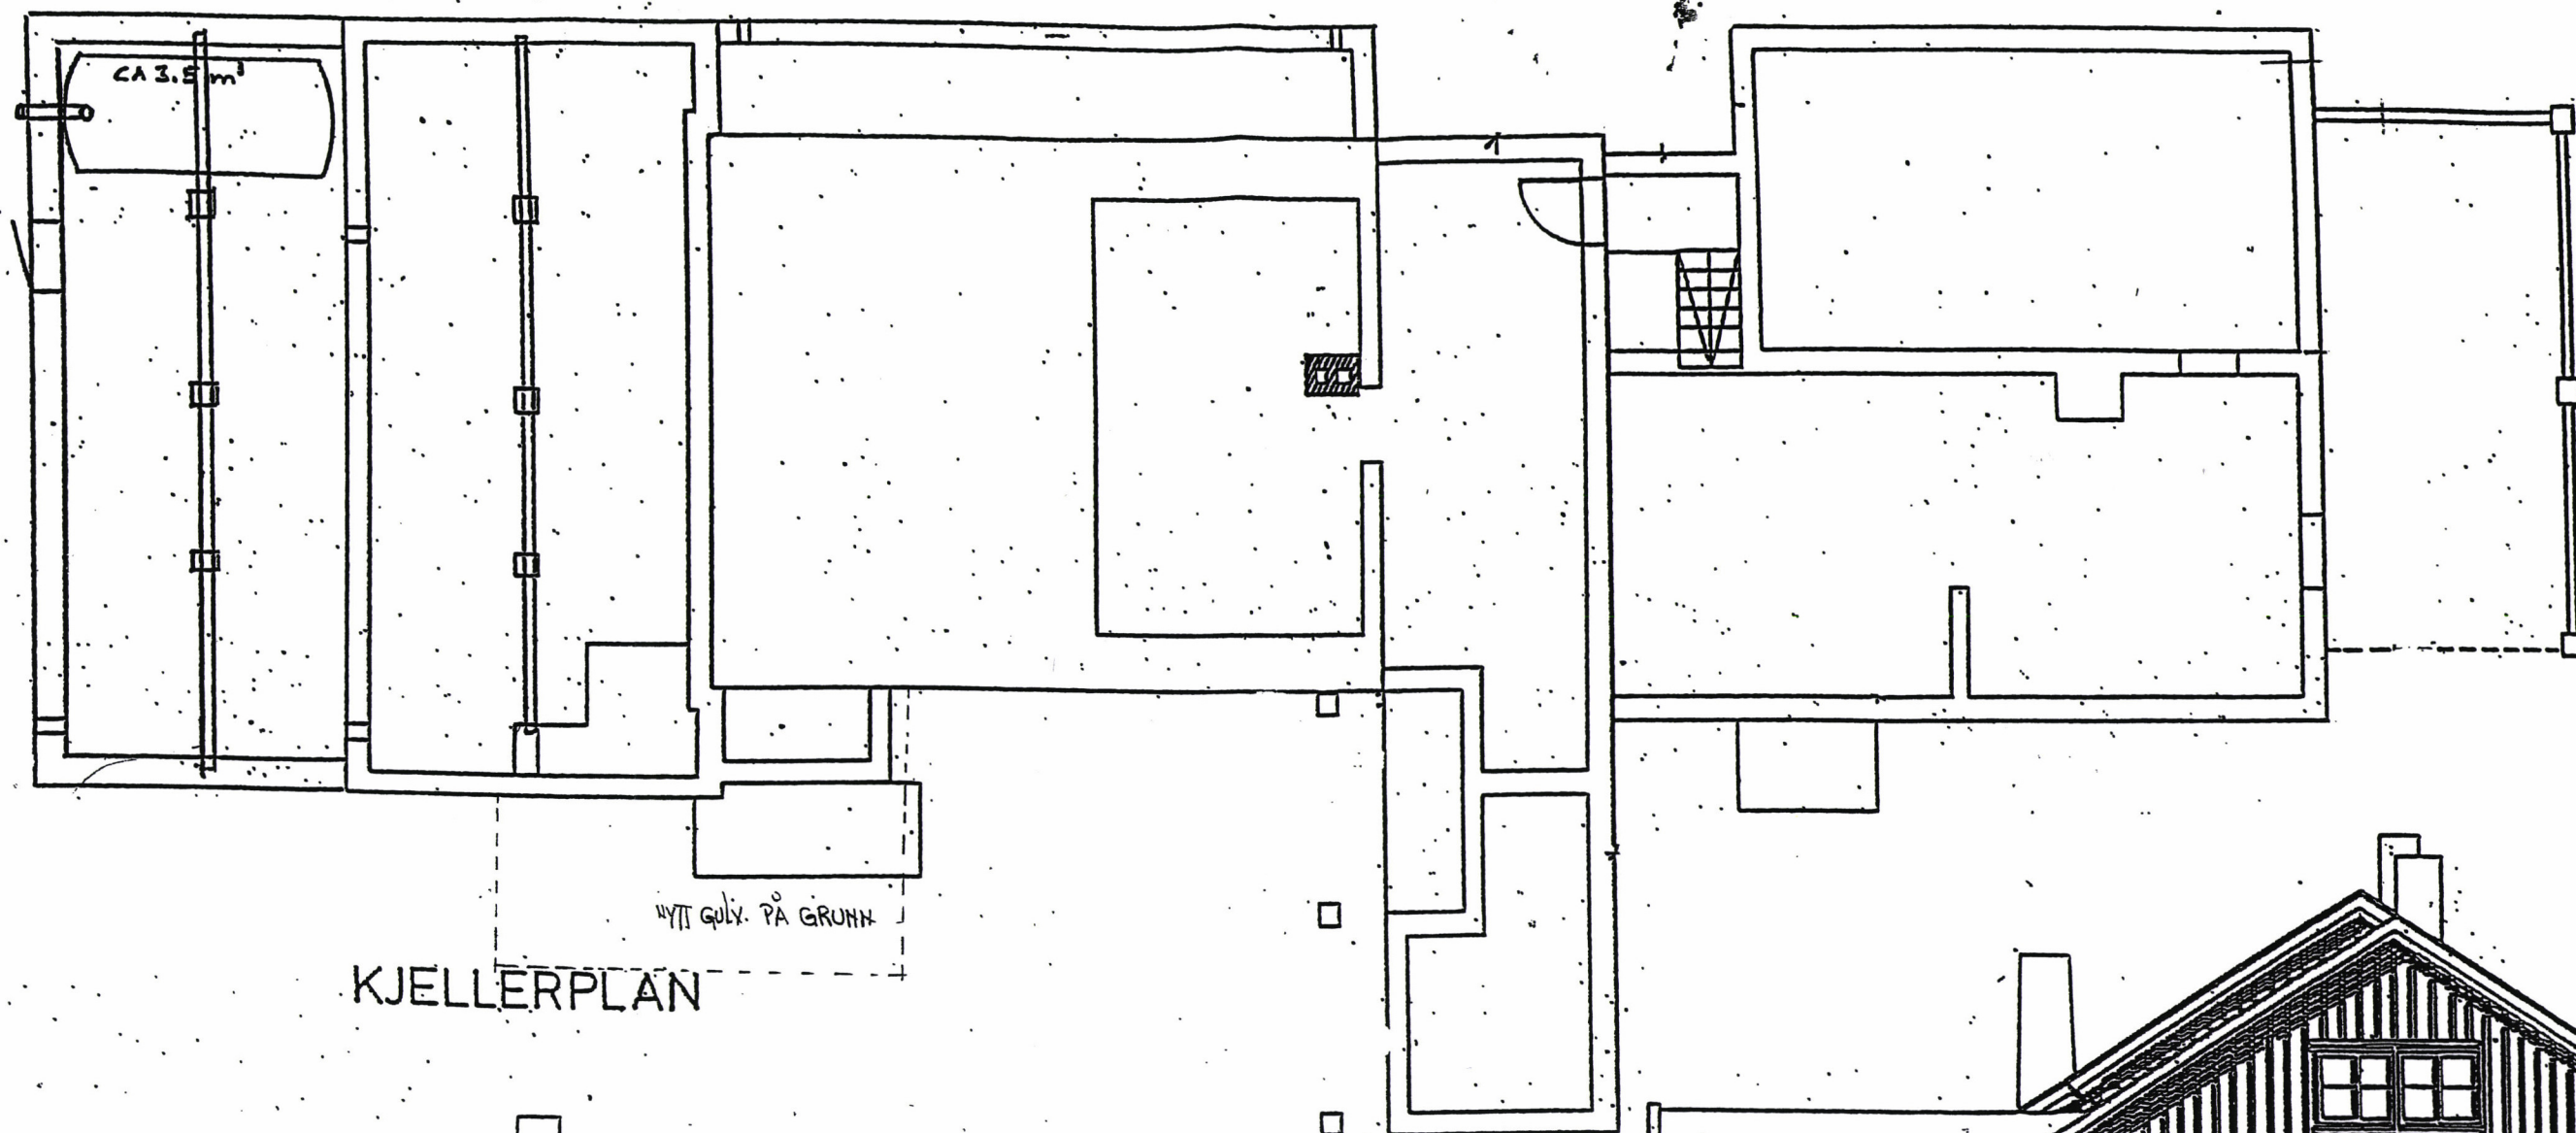

KJELLERPLAN

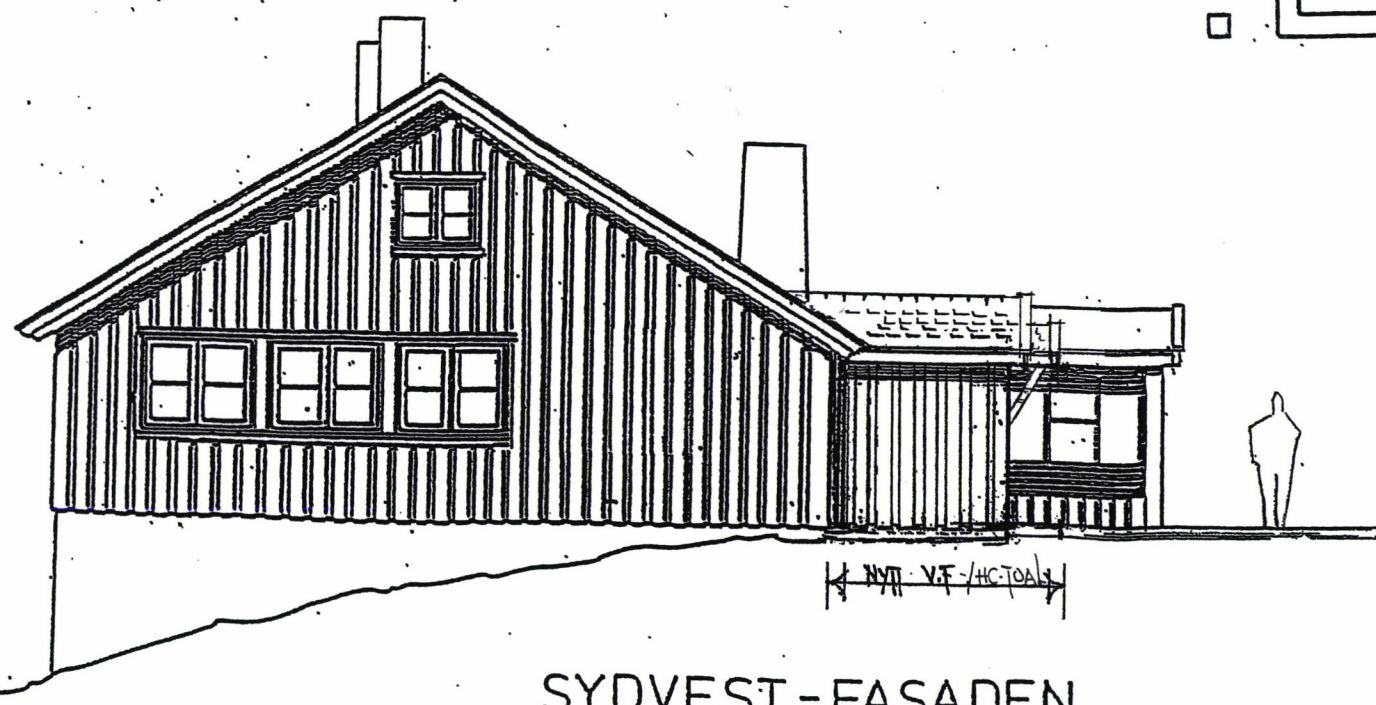


SYDVEST-FASADEN

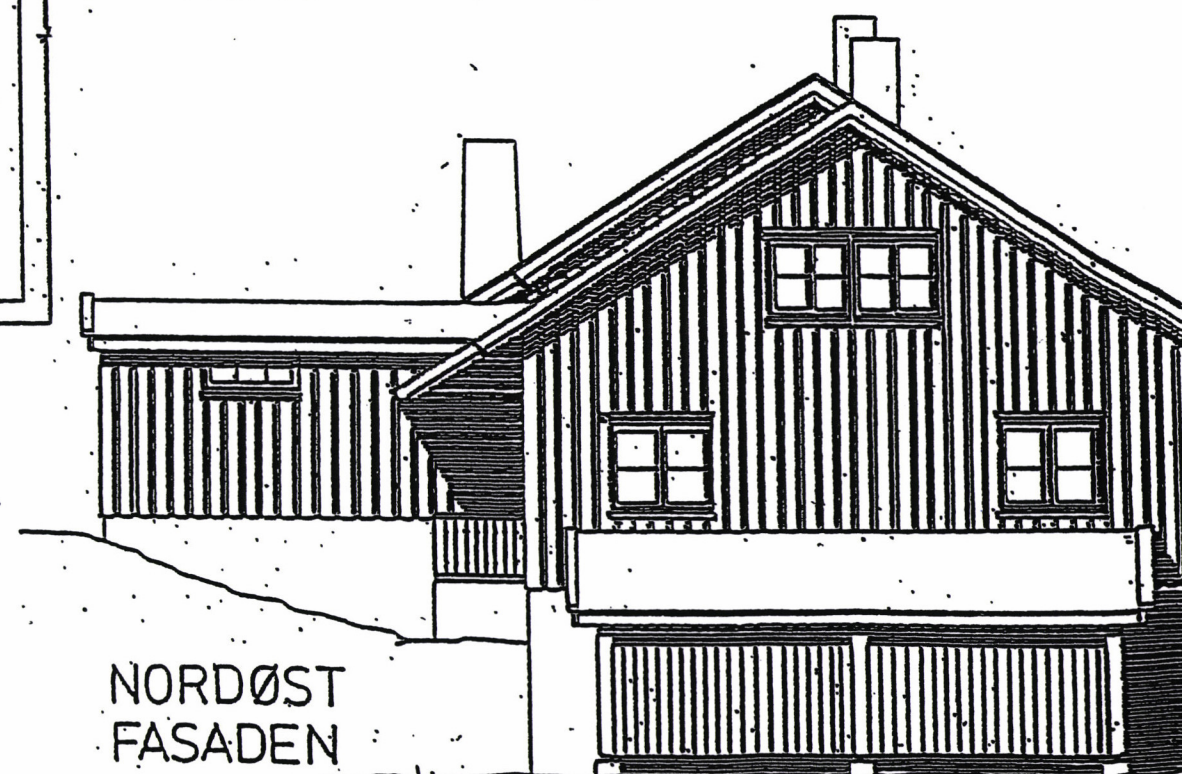


NORDØST
FASADEN

FORSLAG TIL NYT V.F. UTVIDELSE PERESTUE / KJØKKEN		KH. Kjelleren	28.09.04 21.09.98
OSLO KOMMUNE SKOG- OG FRILUFTSETATEN KINGOS GT. 22 0457 OSLO	Målestokk	Tegn. A.A.	25.05.98
	1:100	Trac.	
		Kir.	
Erstatning for:			
RUSTADSAGA SPORTSSTUE		Tegn. nr.	21 - 98
Plan av kjeller. Fundamentplan. / FASADER			
BIONG ARKITEKTER AS			
Sivilingeniør MINAL NPA		Erstattet av	

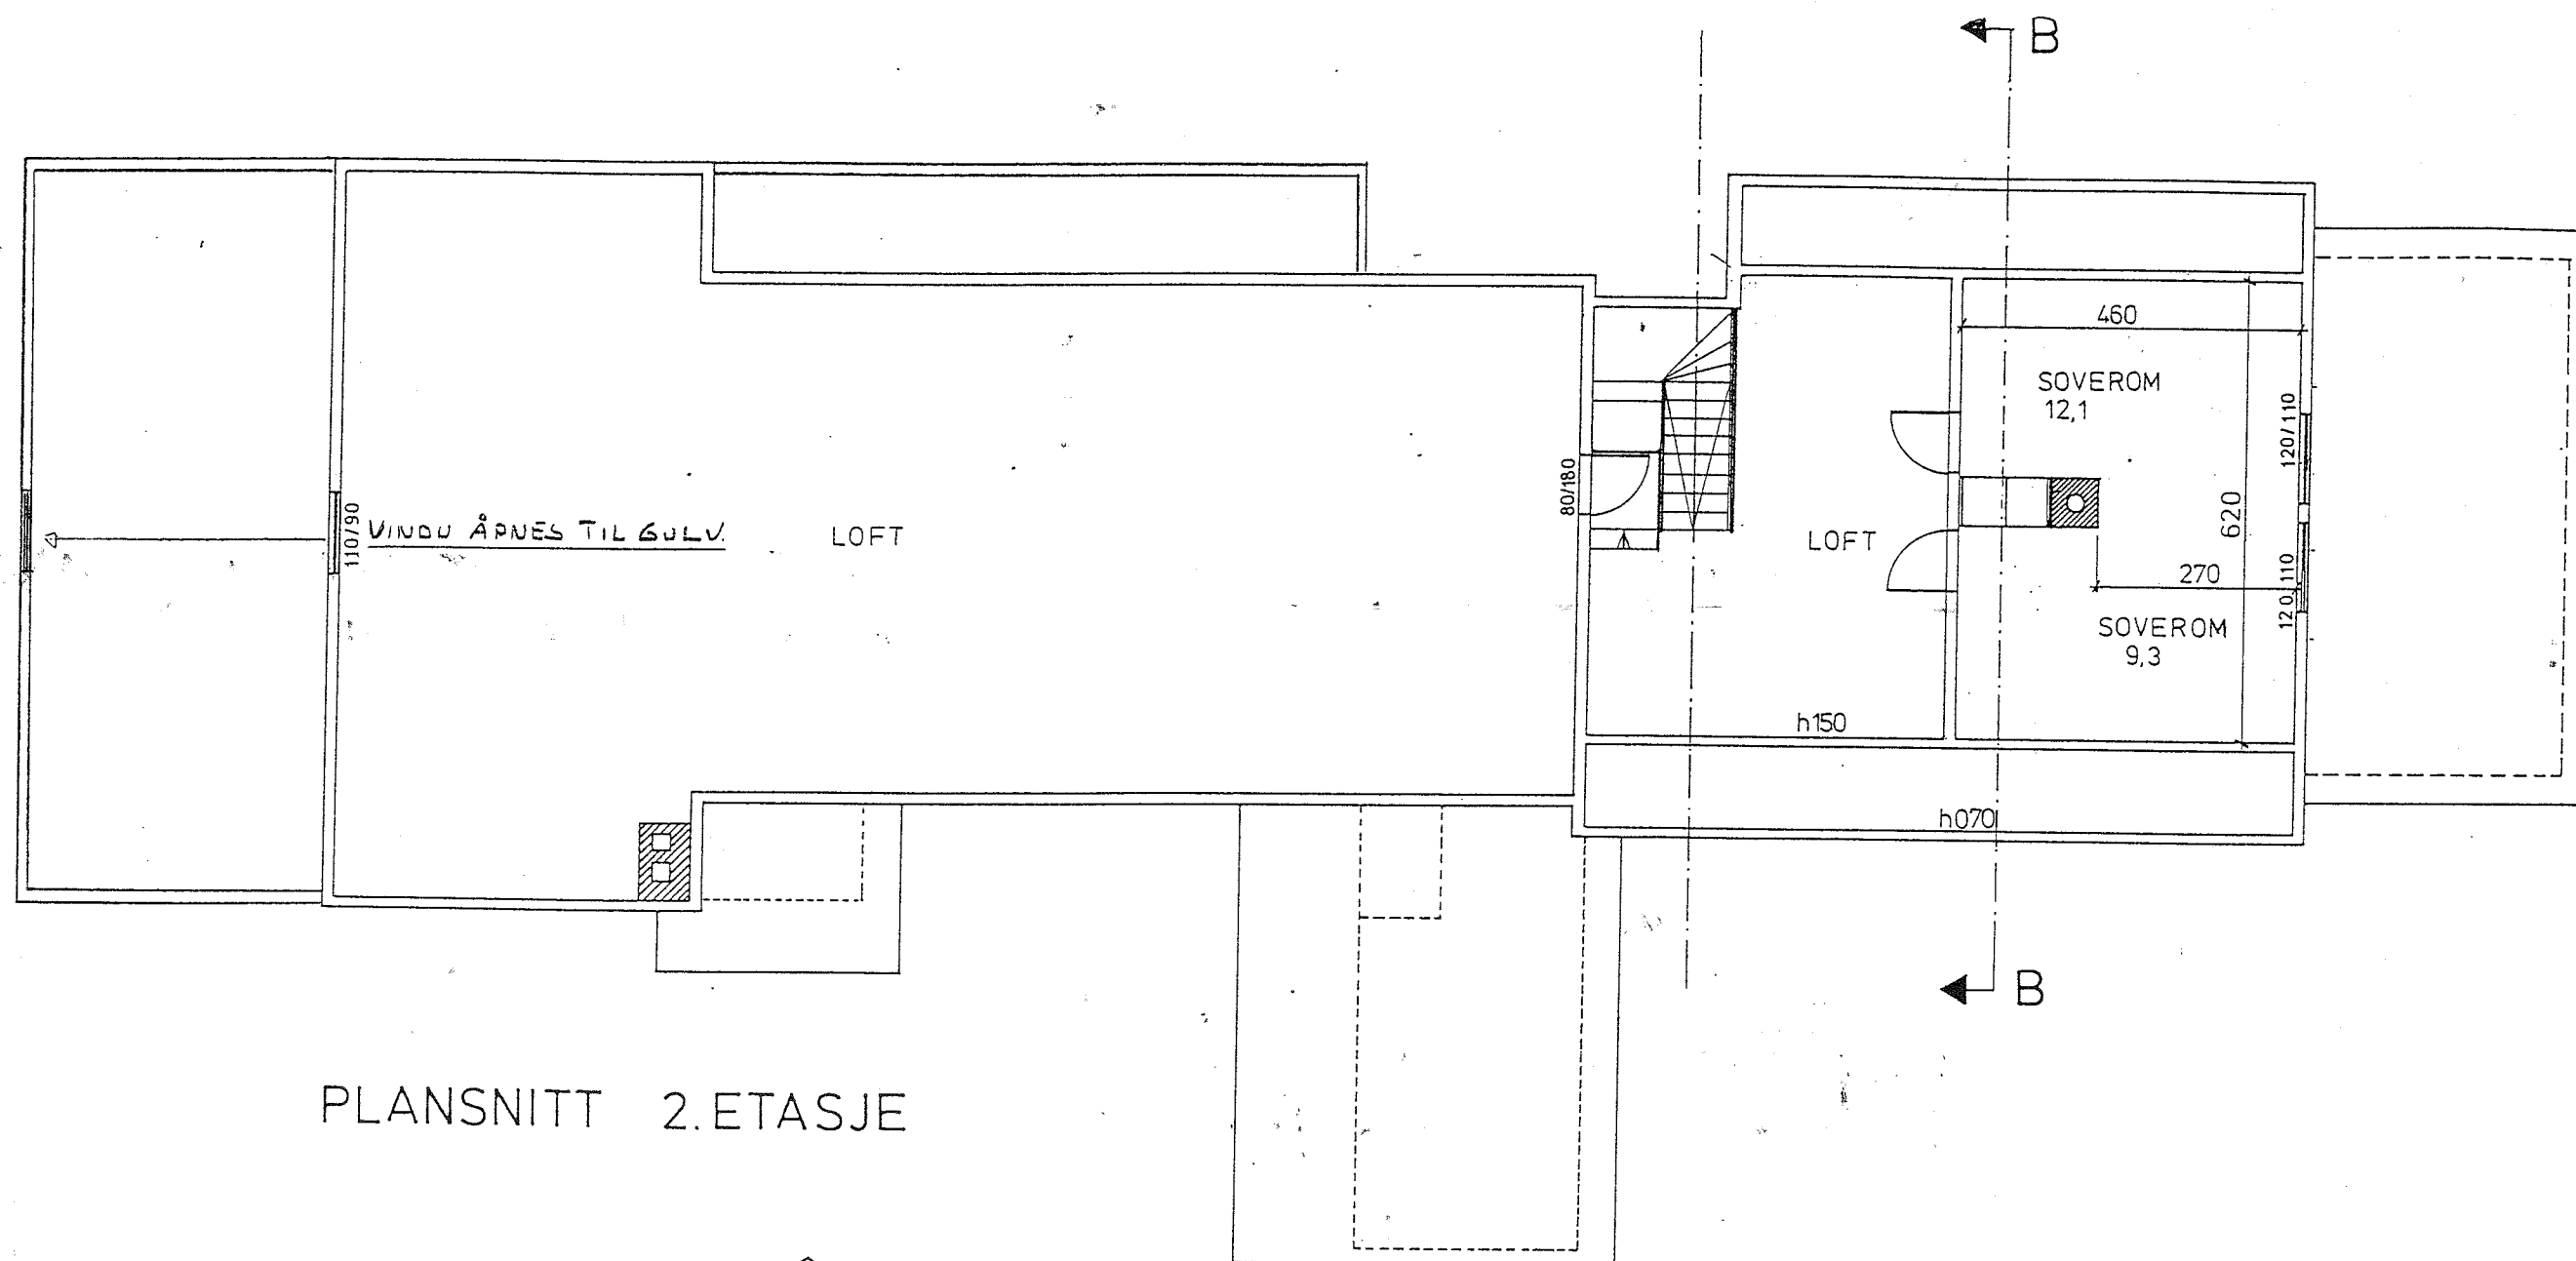

PLANSNITT 2. ETASJE

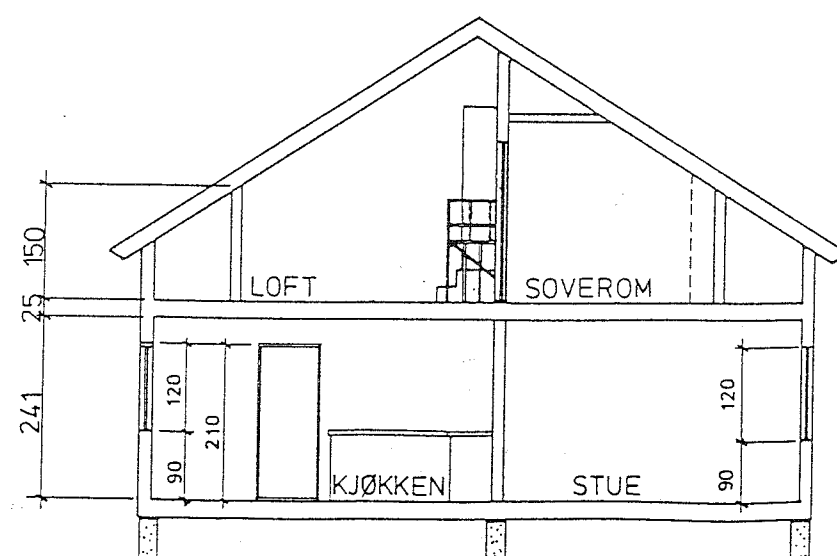

UTVIDELSE		drulsen	21 09 98
OSLO KOMMUNE SKOG- OG FRILUFTSETATEN KINGOS GT. 22 0457 OSLO	Målestokk	Tegn. A.A.	25 05 98
	1:100	Trac.	
		Kfr.	
		Erstatning for:	
RUSTADSAGA SPORTSSTUE	Tegn. nr.	20 - 98	
Plan av lofts etg.			
Tilbygg prisestue med Hc. Wc.			
Tilbygg kjøkken og gaederobe.	Erstattet av:		