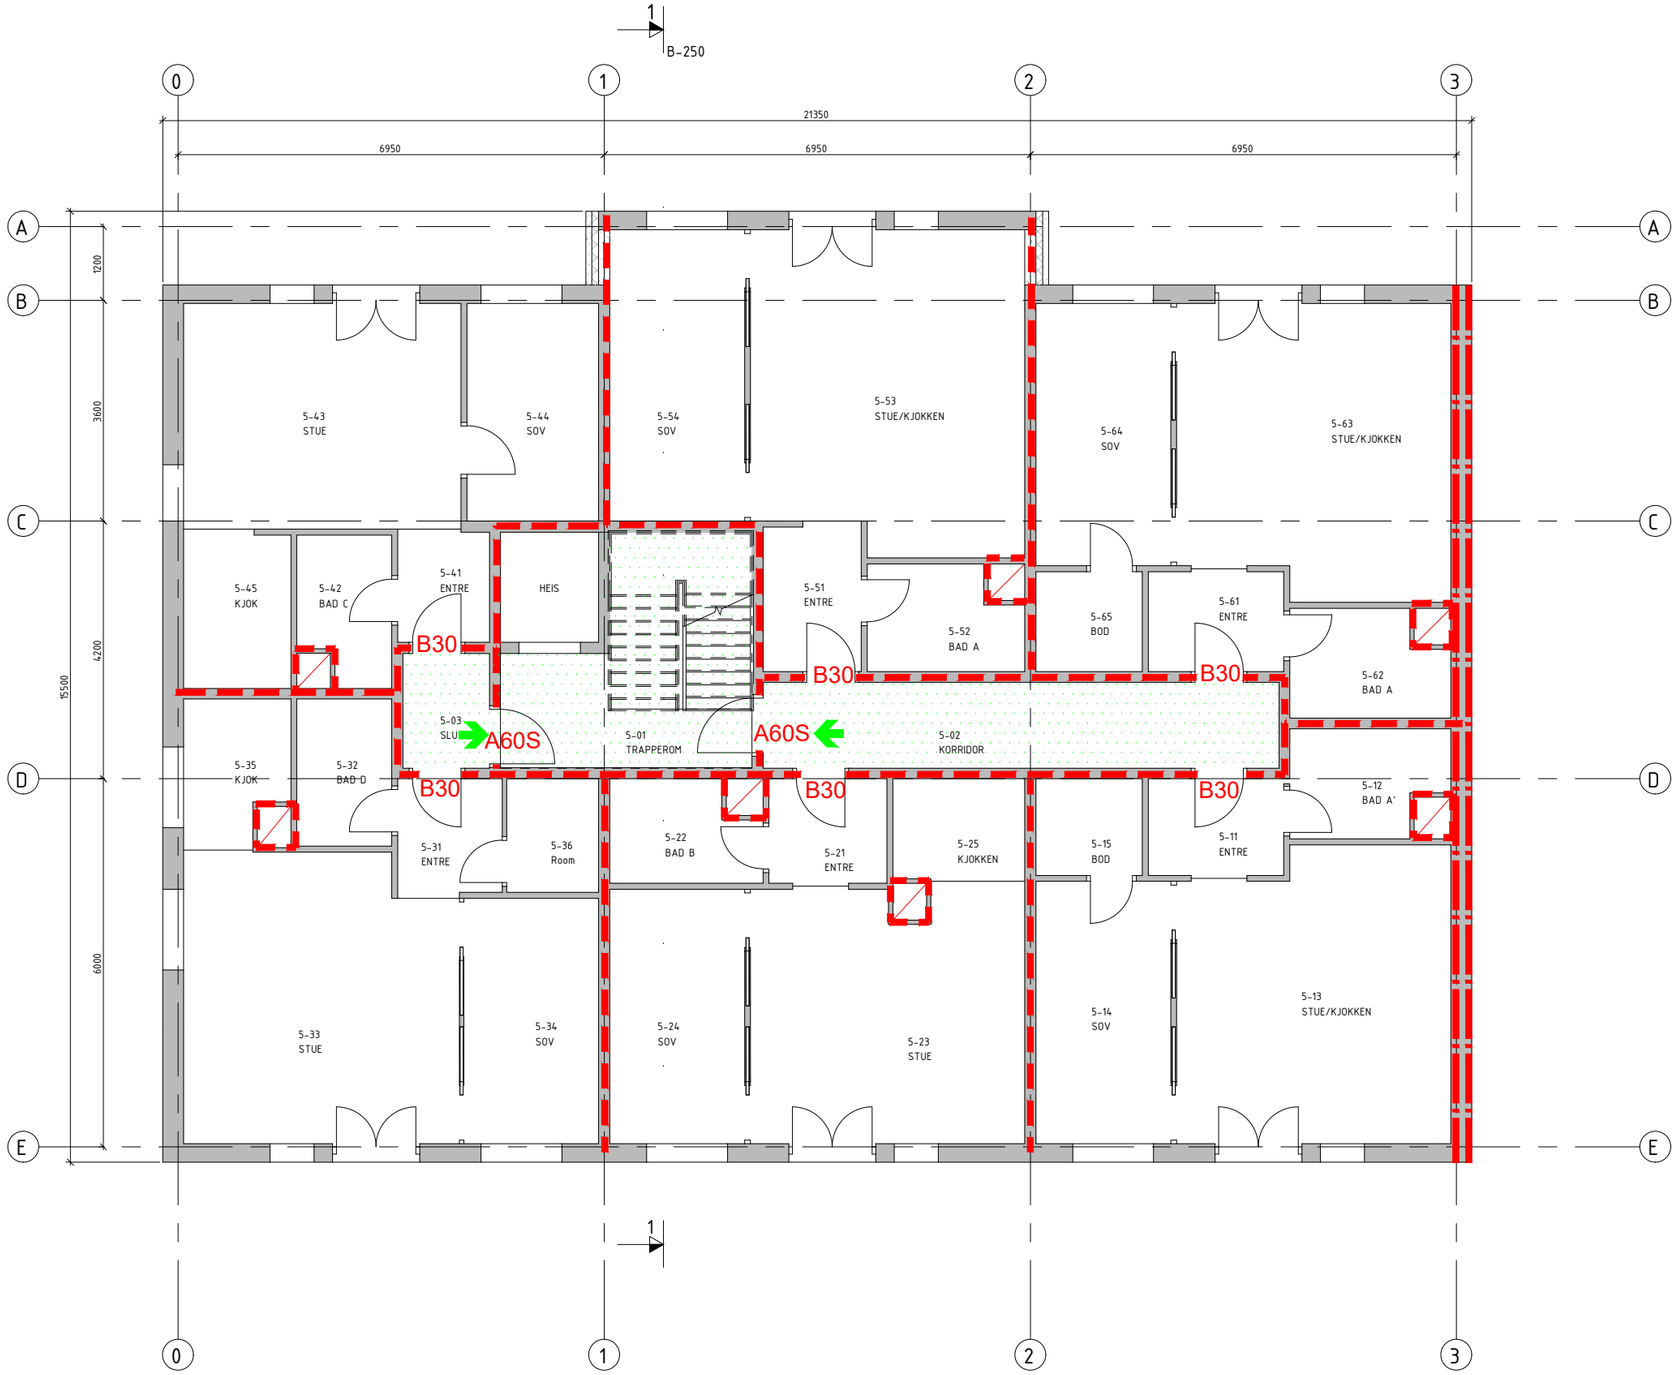

Bygget har heldekkende brannalarmanlegg

Branntegningene baserer seg på observasjoner gjort ved befaring samt eksisterende forhold.

- Brannvegg REI 120-M A2-s1,d0
- Brannskille EI 60 A2,s1-d0 [A 60]
- Håndslokker (Forslag til plassering)
- Rømningsvei
- Røykluke utløser
- Brannslange
- Manuell melder
- BS Brannalarmsentral
- Rømningsretning
- Røykluke

UKL	Uklassifisert, dør mangler klassifisering
B30	Brannklassifisert dør EI 30-S_a [B 30]
B30S	Brannklassifisert dør m/ selvlukker EI 30-CS_a [B 30 S]
A60S	Brannklassifisert dør m/ selvlukker EI 60-CS_a A2-s1,d0 [A 60 S]

Rev.	Dato	Revideringen gjelder	Nr.	Saksb.	Sidem.k.	Oppdr.a

Boligbygg Oslo KF

Schwensensgate 9

Branntegning
5. etasje

Tegnet av: AT
Saksbehandler: AT
Sidemannskontr.: INRU
Oppdragsansvarlig: AT
AT
Målestokk: 1:100 A3
Dato: 30.09.2024

COWI

Oppdragsnr.: A273125
Status: Som bygget
Tegning nr.: BR-05
Rev.

Format: A3 Filnavn: O:\A055000\A055643\116853\116853\13 Tekn pros\Schwensens gate 9\Branntegninger\Branntegninger Schwensensgate 9.dwg Xref: B-201-Plan 1.etg.dwg

Plot: AT 16.10.2024 15:06:28