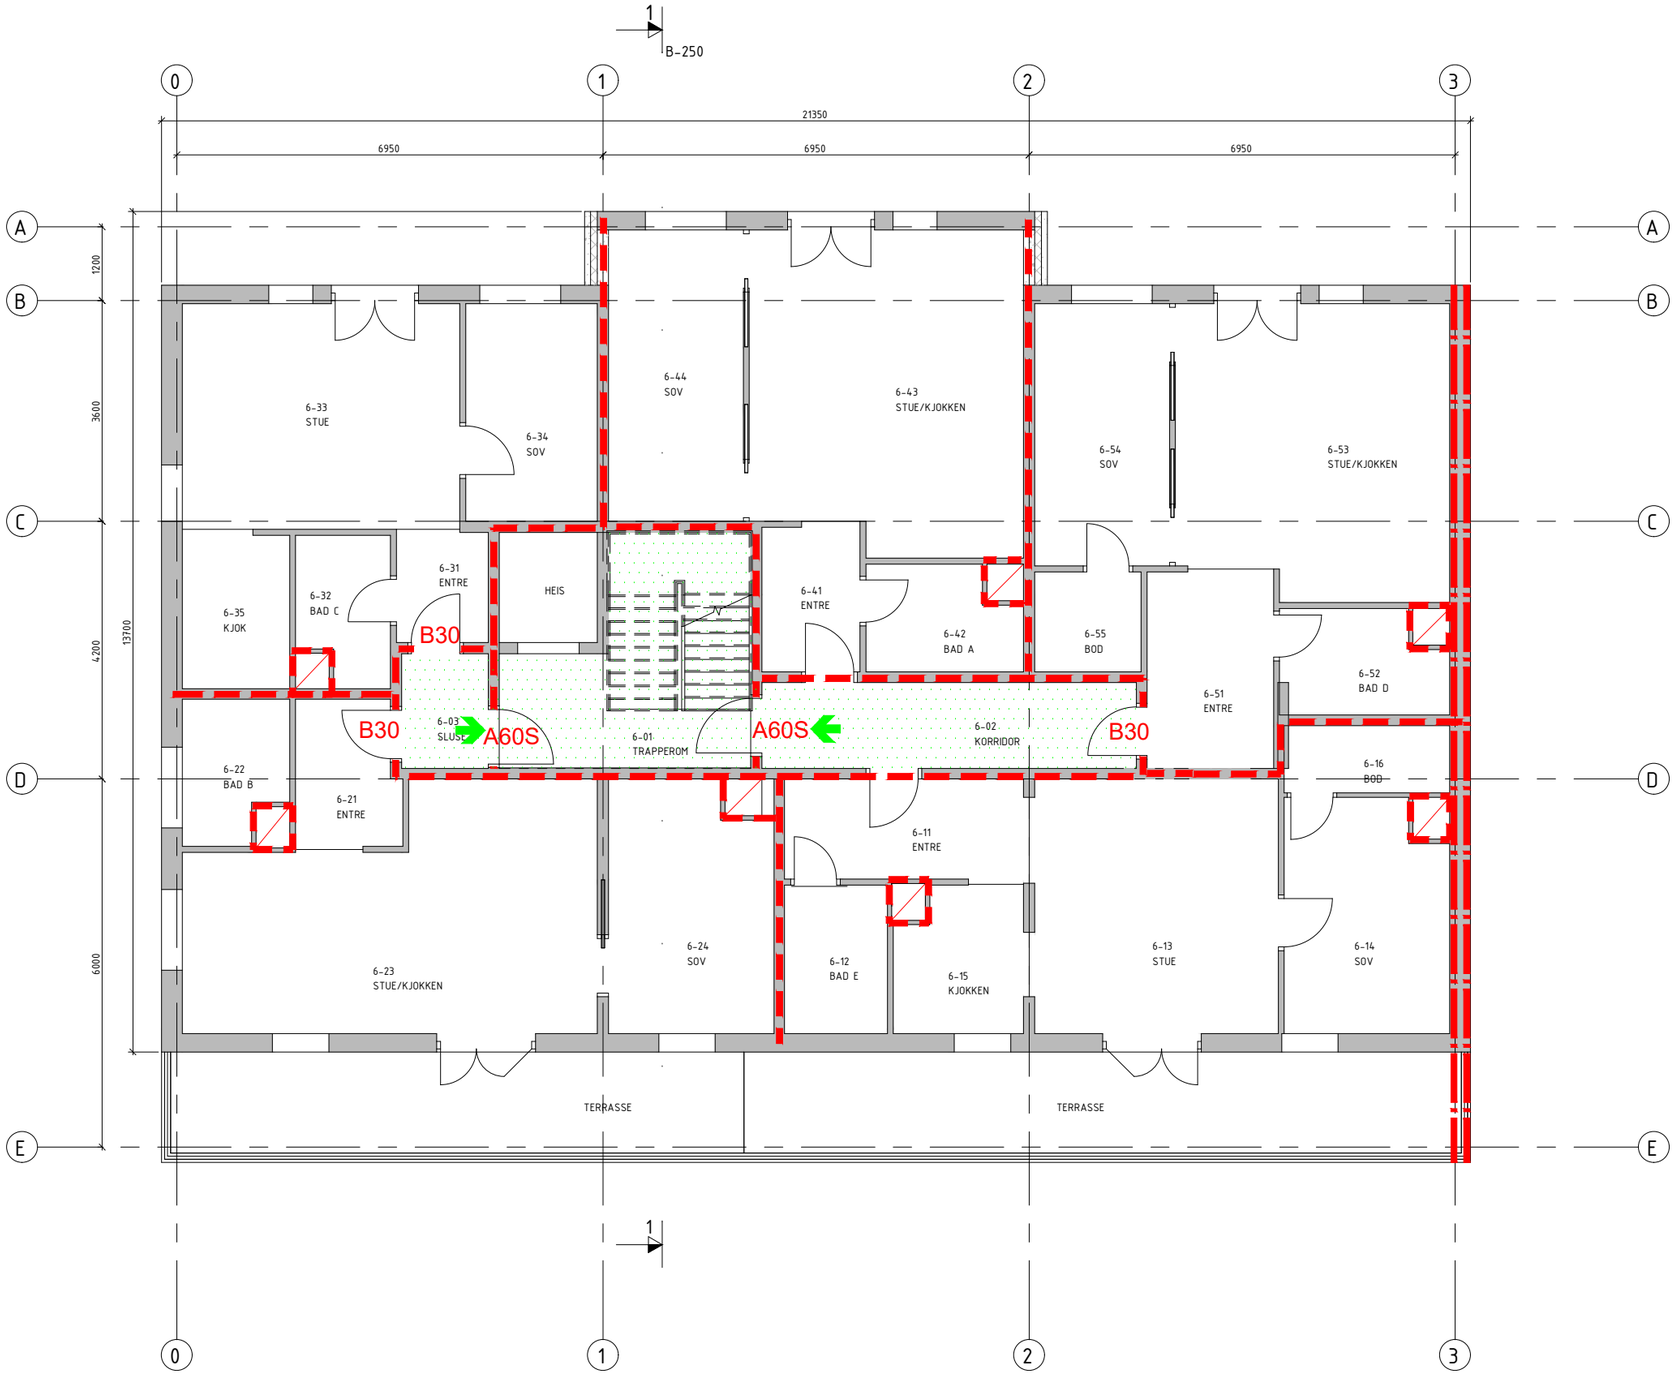

Bygget har heldekkende brannalarmanlegg

Branntegningene baserer seg på observasjoner gjort ved befaring samt eksisterende forhold.

Brannvegg REI 120-M A2-s1,d0

Brannskille EI 60 A2,s1-d0 [A 60]

Håndslokker (Forslag til plassering)

Rømningsvei

Røykluke utløser

Brannslange

Manuell melder

BS Brannalarmsentral

Rømningsretning

Røykluke

UKL Uklassifisert, dør mangler klassifisering

B30 Brannklassifisert dør EI 30-S_a [B 30]

B30S Brannklassifisert dør m/ selvlukker EI 30-CS_a [B 30 S]

A60S Brannklassifisert dør m/ selvlukker EI 60-CS_a A2-s1,d0 [A 60 S]

Rev.	Dato	Revideringen gjelder	Nr.	Saksb.	Sidem.k.	Oppdr.a.

Boligbygg Oslo KF

Schwensensgate 9

Branntegning
6. etasje

Tegnet av: AT
Saksbehandler: AT
Sidemannskontr.: INRU
Oppdragsansvarlig: AT
AT
Målestokk: 1:100 A3
Dato: 30.09.2024

COWI

Oppdragsnr.: A273125
Status: Som bygget
Tegning nr.: BR-06
Rev.

Format: A3 Filnavn: O:\A055000\A055643\116853\116853\13 Tekn prosj\Schwensens gate 9\Branntegninger\Branntegninger Schwensensgate 9.dwg Xref: B-201-Plan 1.etg.dwg

Plot: AT 16.10.2024 15:05:55